


# 令和2年度 横浜市神奈川土木事務所所管 神奈川区 道路整備しゅん工箇所図

※ 令和2年4月1日から令和3年3月31日にしゅん工したものが記載されています。  
 ※ なお、応急的に対応した工事の記載はありません。

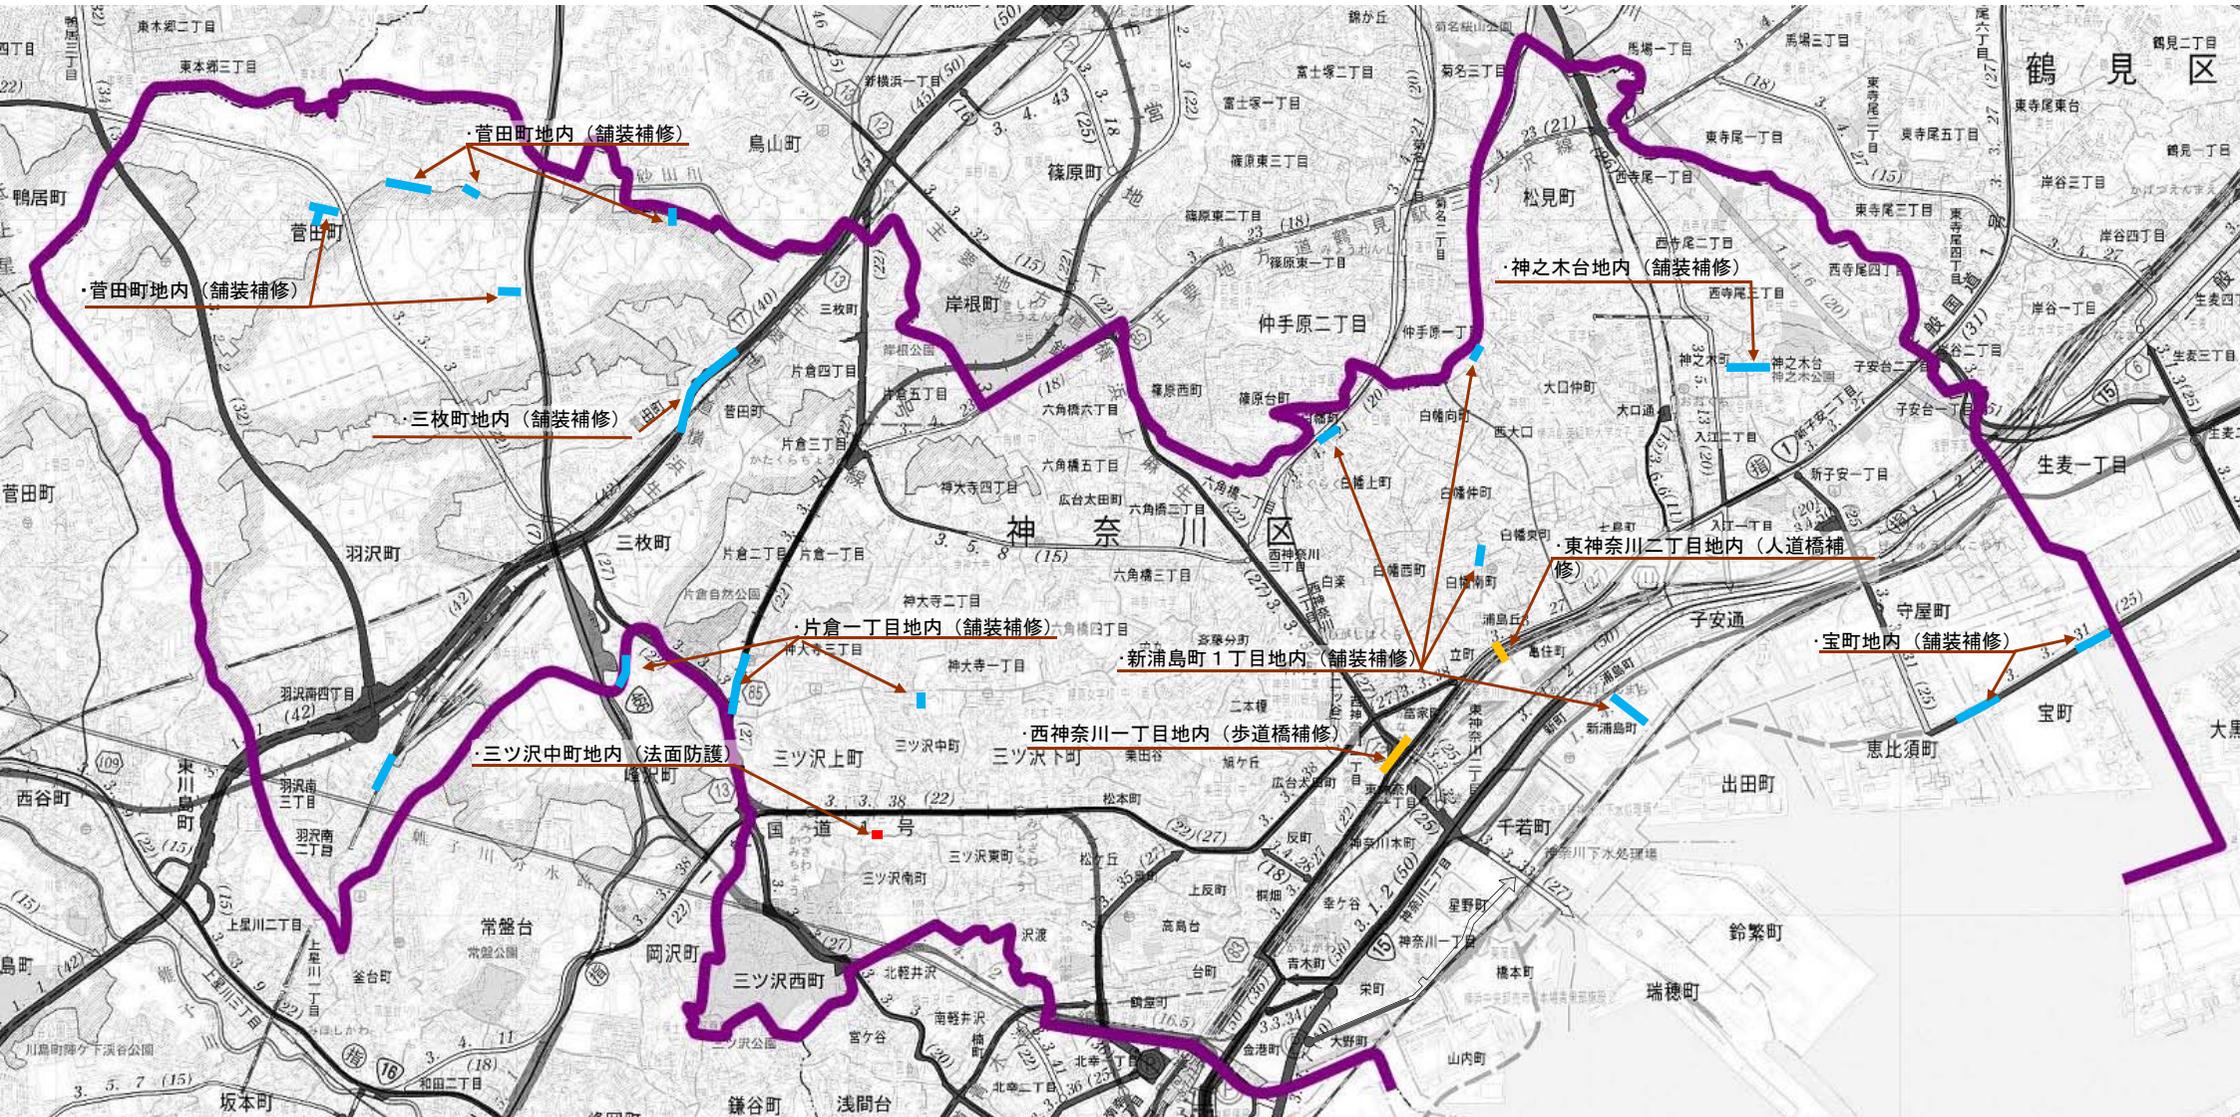

問合せ先  
 神奈川土木事務所 ..... Tel. 491-3363

- 凡 例
- 道路整備
  - 道路修繕
  - 施設整備

