


令和3年度 横浜市青葉土木事務所所管

青葉区 道路整備しゅん工箇所図

※ 令和3年4月1日から令和4年3月31日にしゅん工したものが記載されています。
※ なお、応急に対応した工事の記載はありません。

問合せ先
青葉土木事務所 Tel 971-2300

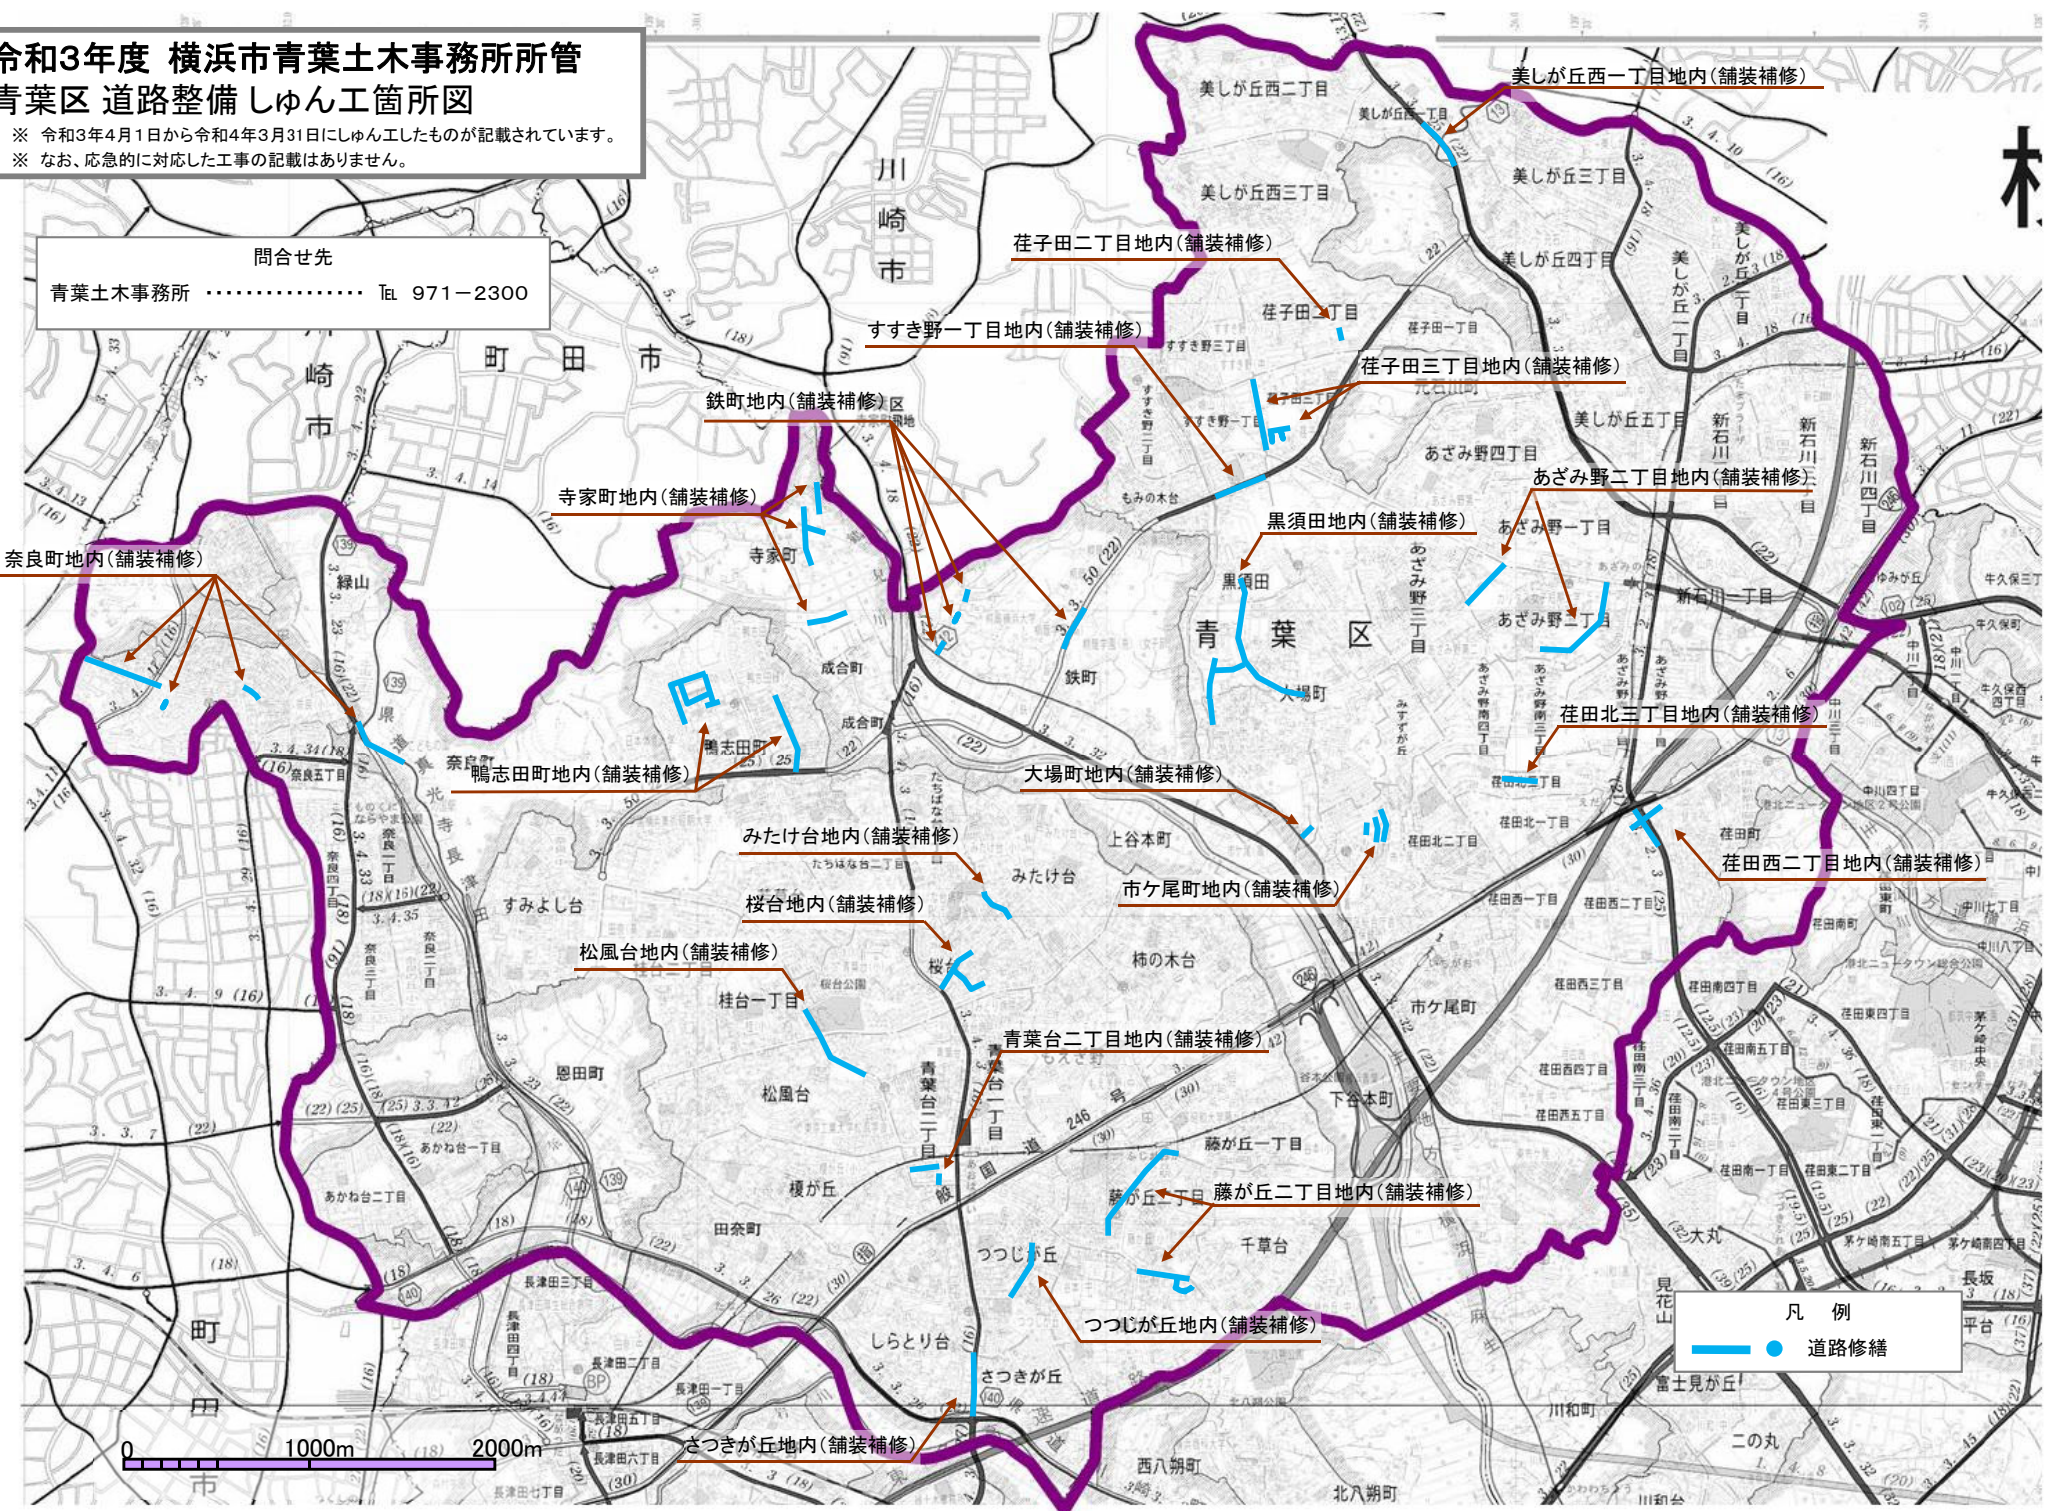

凡例
—●— 道路修繕

0 1000m 2000m