


平成17年度 横浜市鶴見土木事務所発注工事 鶴見区 道路整備 竣工箇所図

※ 平成17年4月より平成18年3月31日に竣工したものが記載されています。
※ なお、応急に対応した工事の記載はありません。

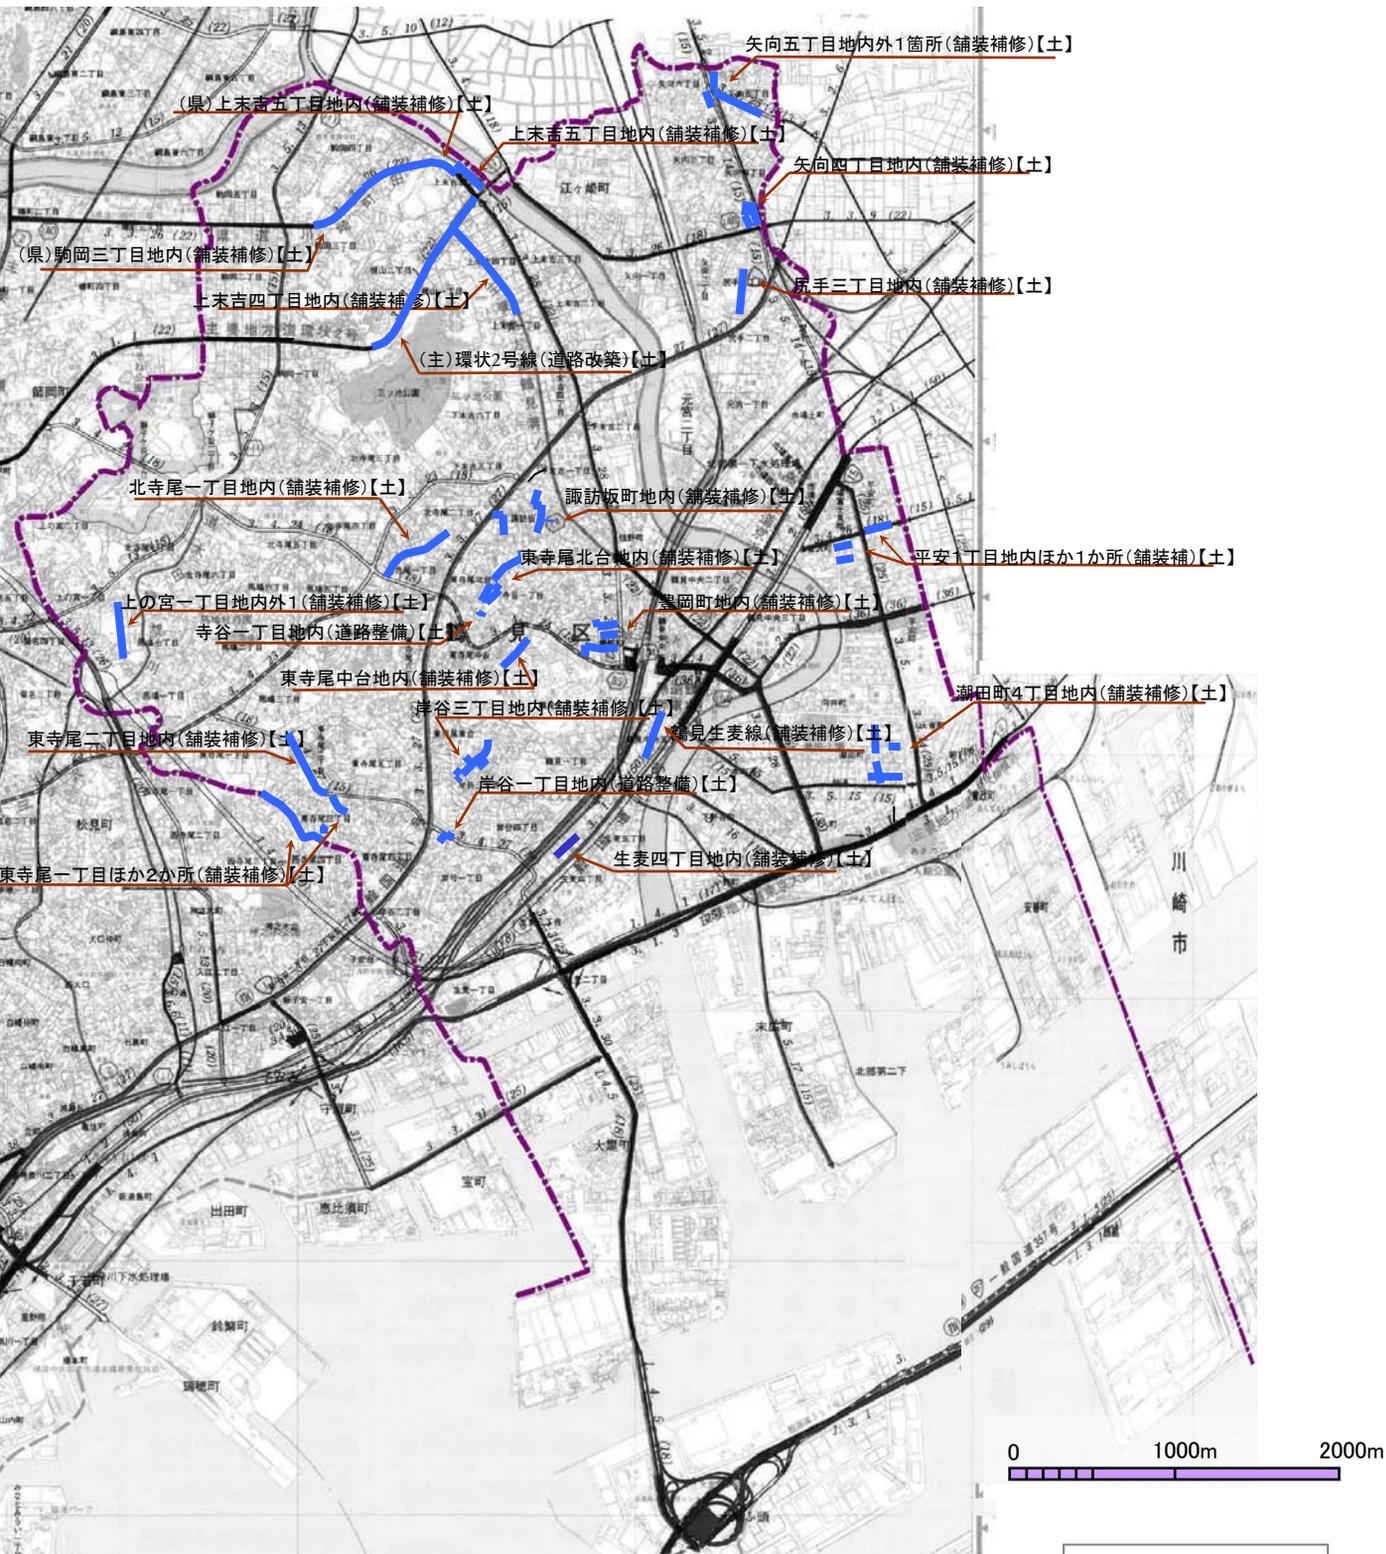

問合せ先

【土】 鶴見土木事務所 Tel 510-1671

凡例

- 道路整備
- 道路修繕
- 施設整備