


平成17年度 横浜市中土木事務所発注工事 中区 道路整備 竣工箇所図

※ 平成17年4月より平成18年3月31日に竣工したものが記載されています。
※ なお、応急に対応した工事の記載はありません。

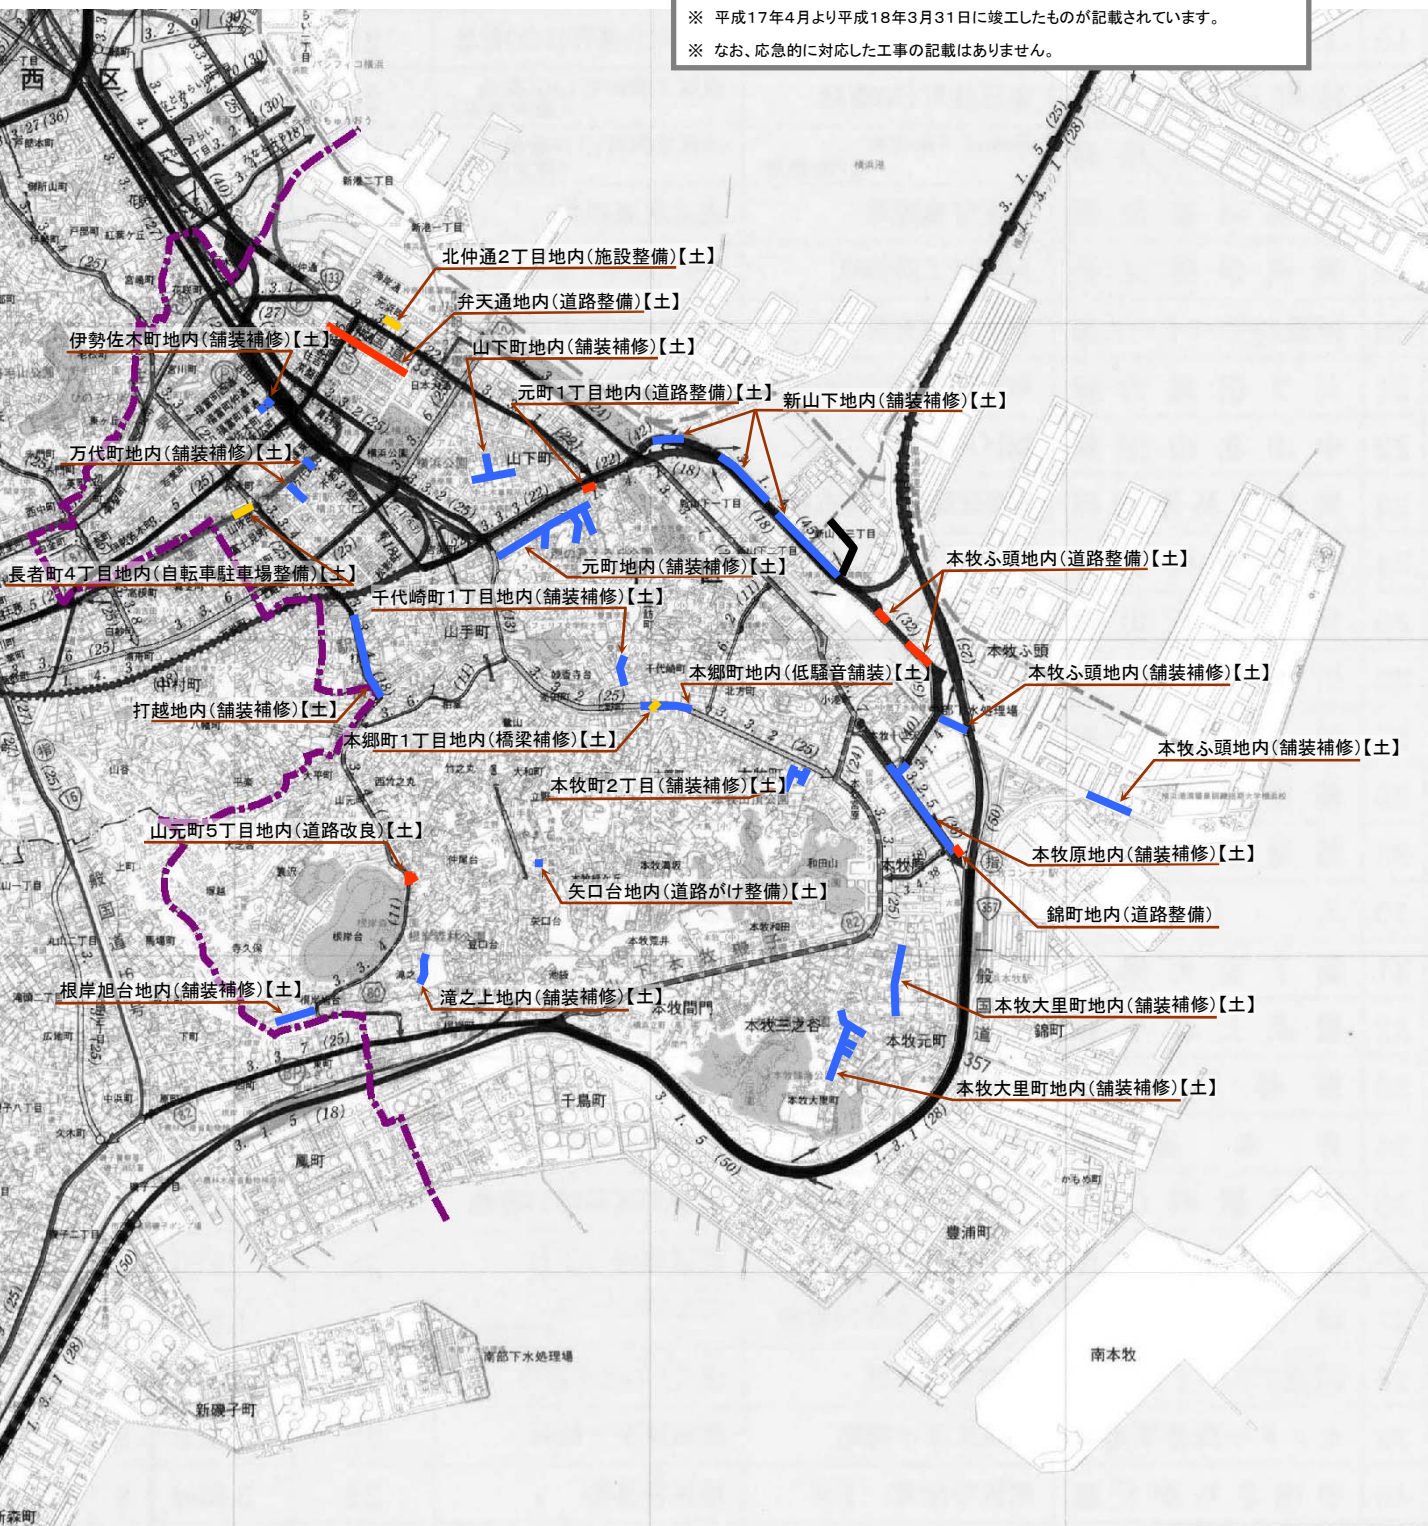

問合せ先
【土】 中土木事務所 TEL 641-7681

凡例	
—●—	道路整備
—●—	道路修繕
—●—	施設整備