


平成17年度 横浜市保土ヶ谷土木事務所発注工事 保土ヶ谷区 道路整備 竣工箇所図

※ 平成17年4月より平成18年3月31日に竣工したものが記載されています。
 ※ なお、応急的に対応した工事の記載はありません。

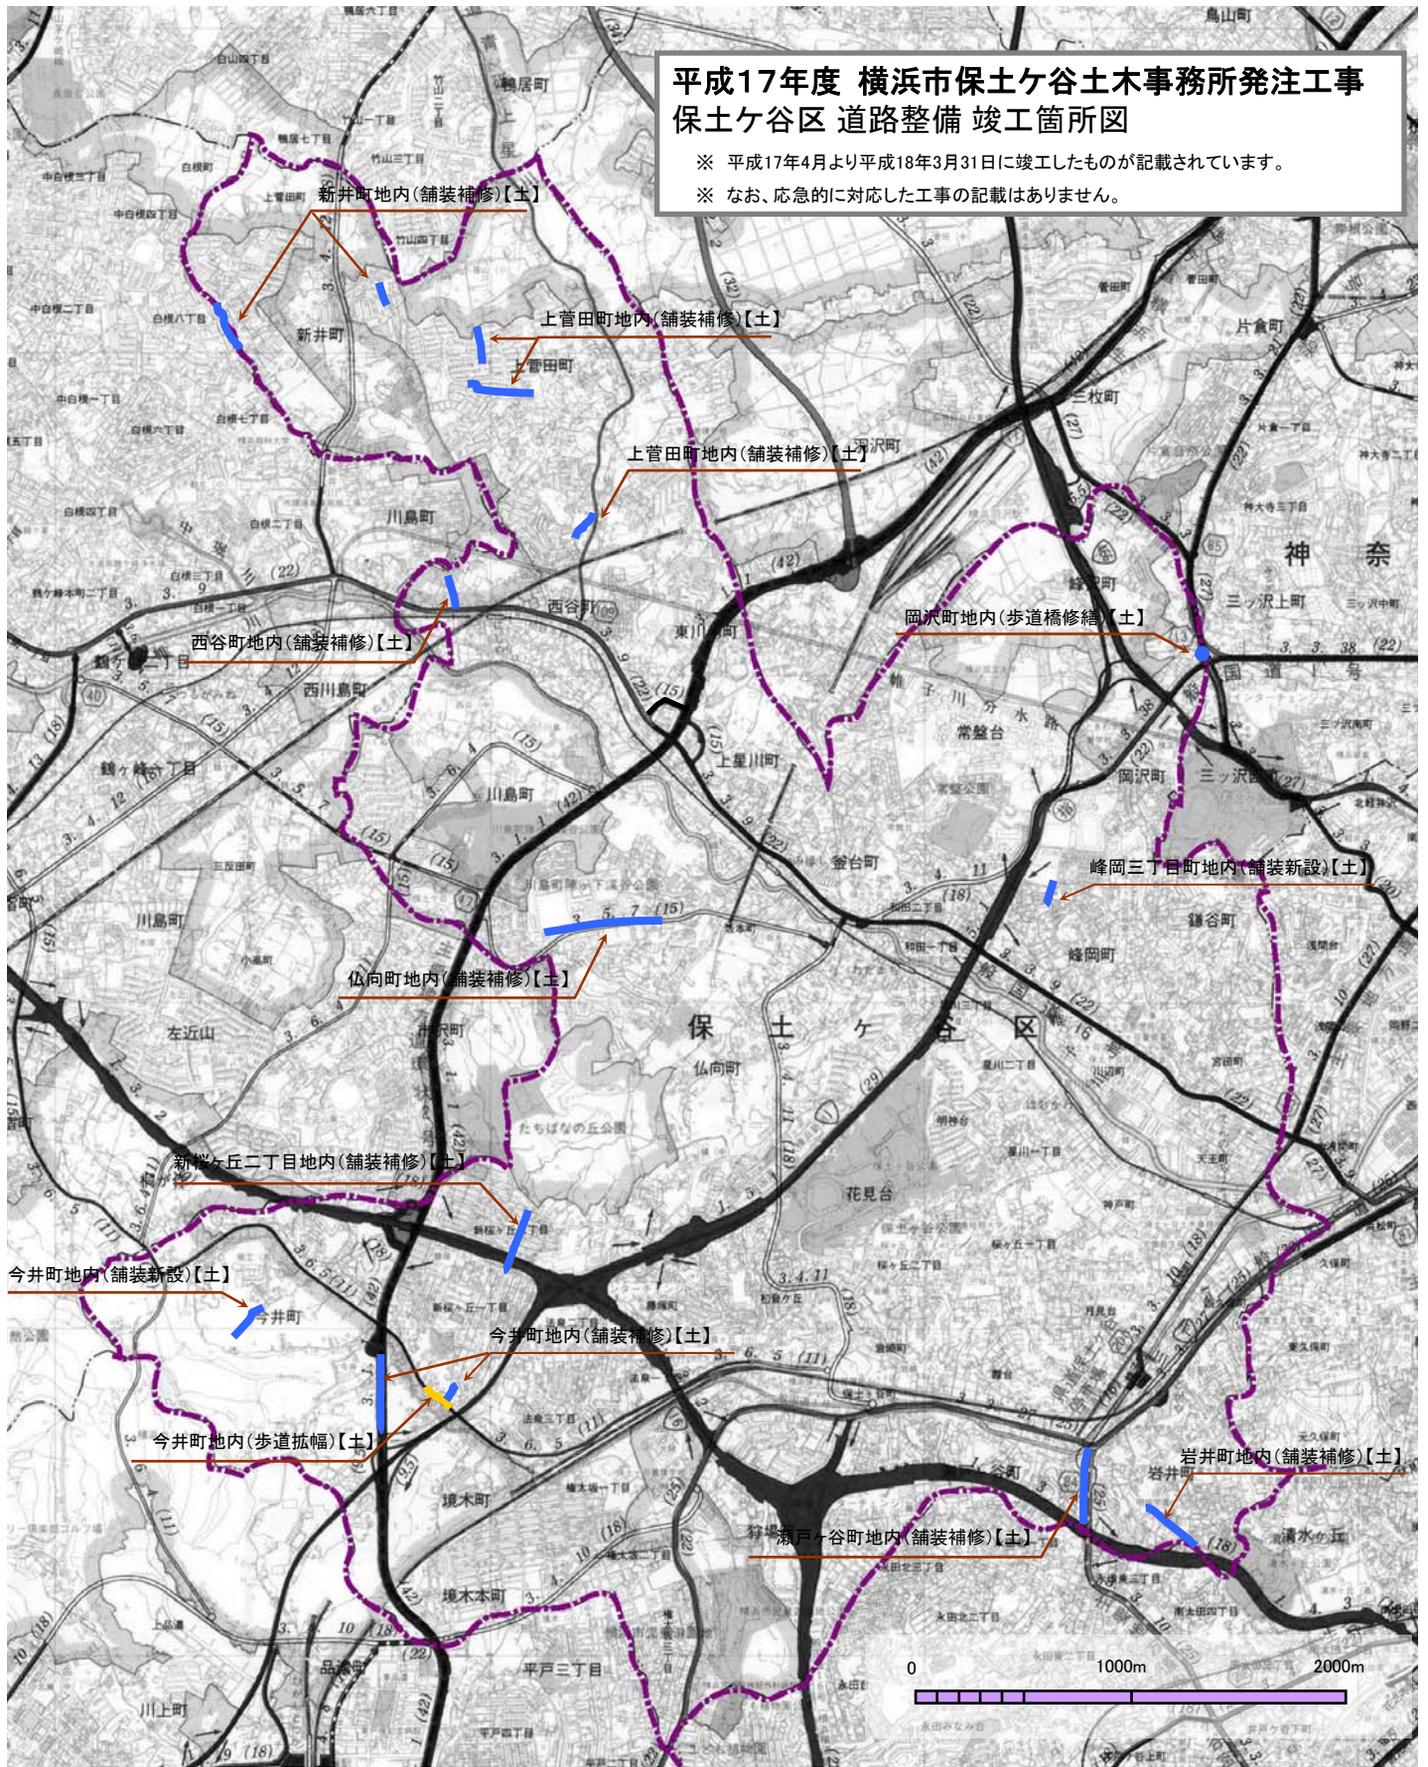

問合せ先

【土】保土ヶ谷土木事務所 …… TEL 331-4445

凡例

- 道路整備
- 道路修繕
- 施設整備