


# 平成20年度 横浜市道路局発注工事 保土ヶ谷区 道路整備 竣工箇所図

※ 平成20年4月より平成21年3月31日に竣工したものが記載されています。  
※ なお、応急に対応した工事の記載はありません。

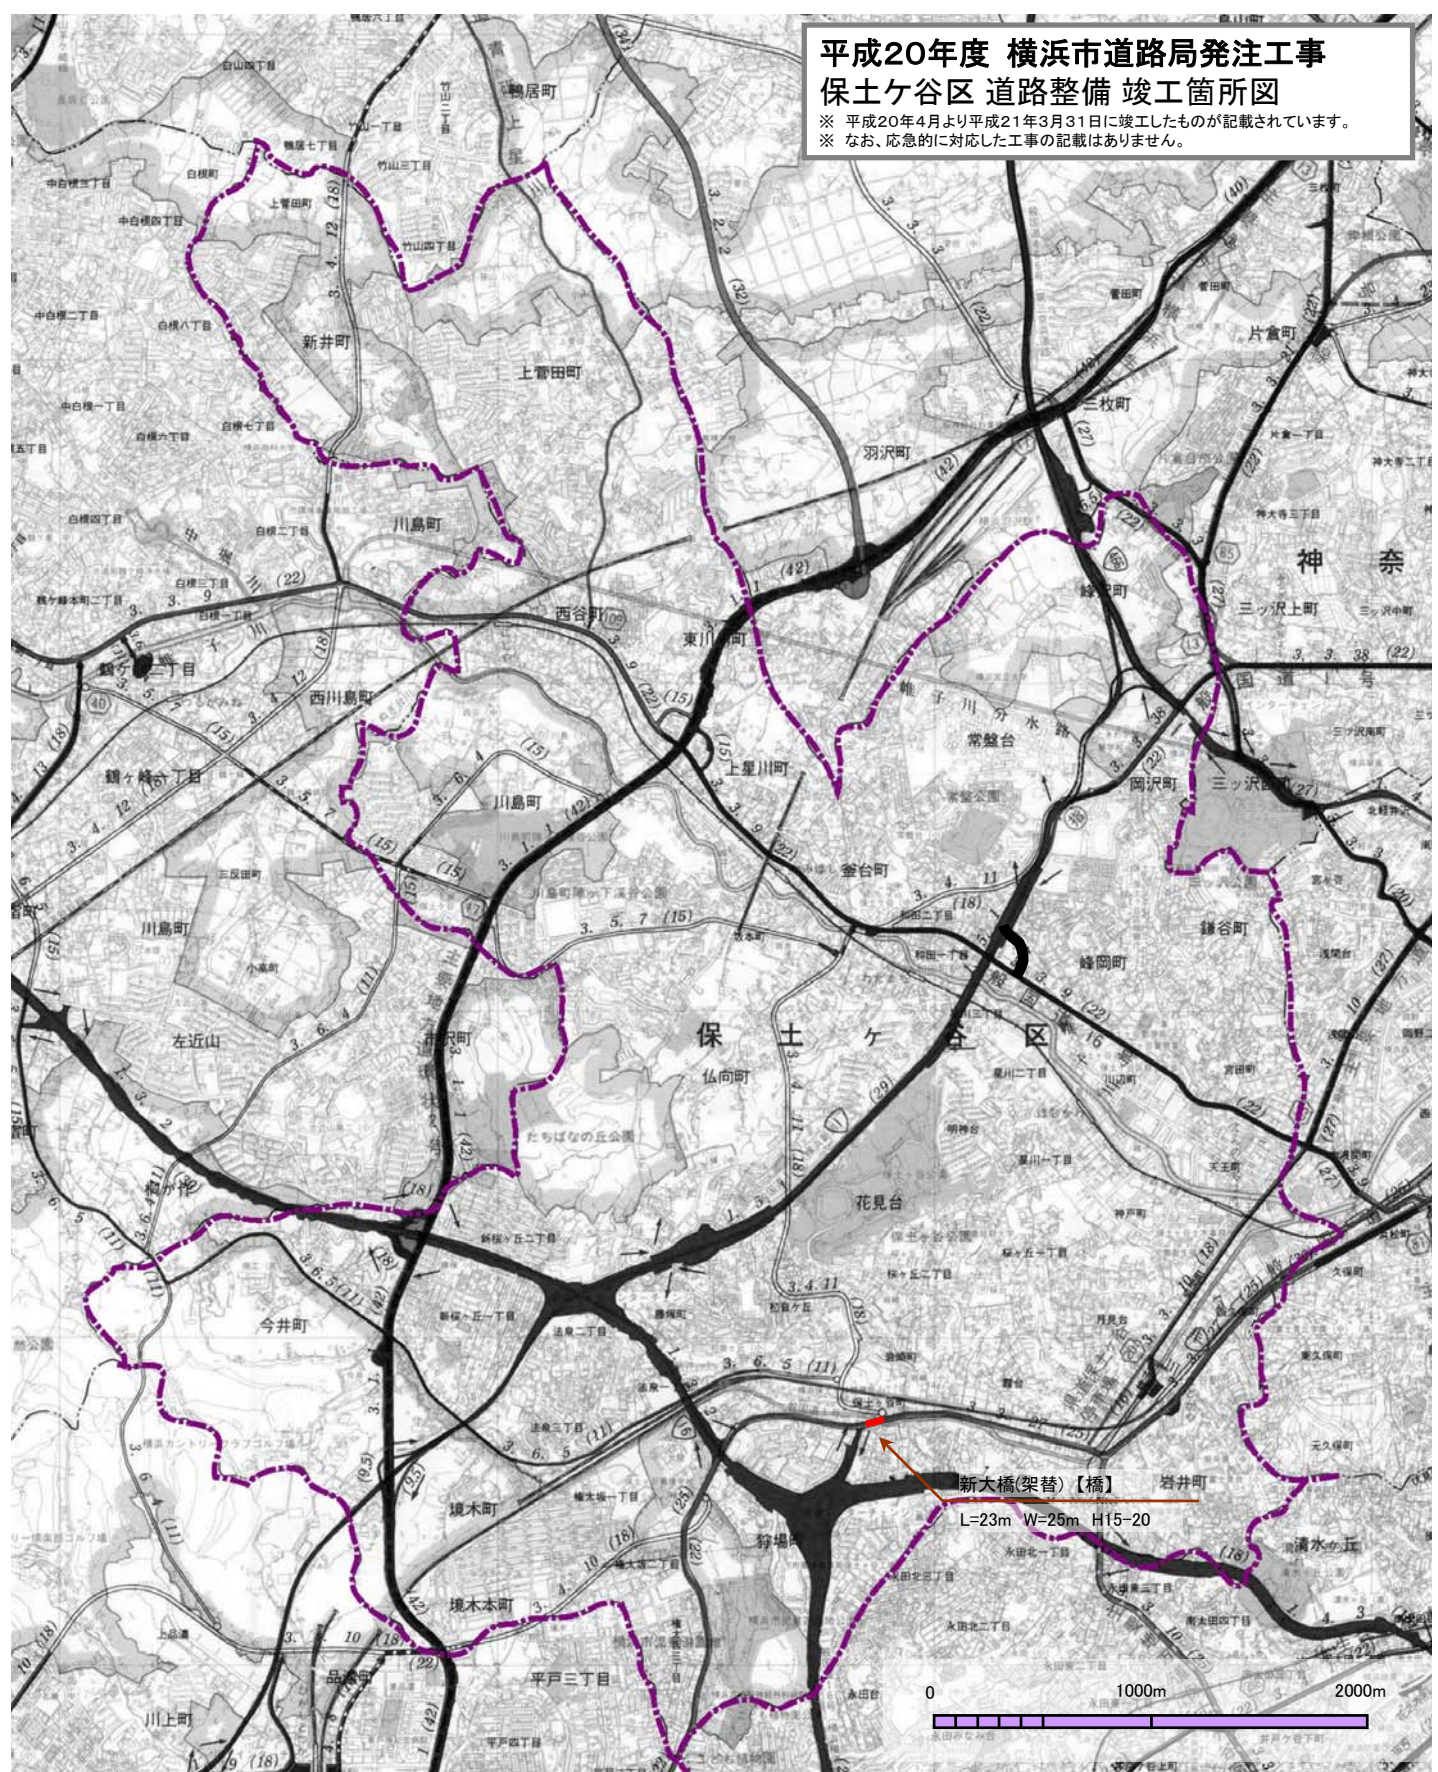

問合せ先

【橋】 橋梁課 …… TEL 671-2796

凡例

—●— 道路整備