


# 平成22年度 横浜市保土ヶ谷土木事務所発注工事 保土ヶ谷区 道路整備 竣工箇所図

※ 平成22年4月1日から平成23年3月31日に竣工したものが記載されています。  
※ なお、応急的に対応した工事の記載はありません。

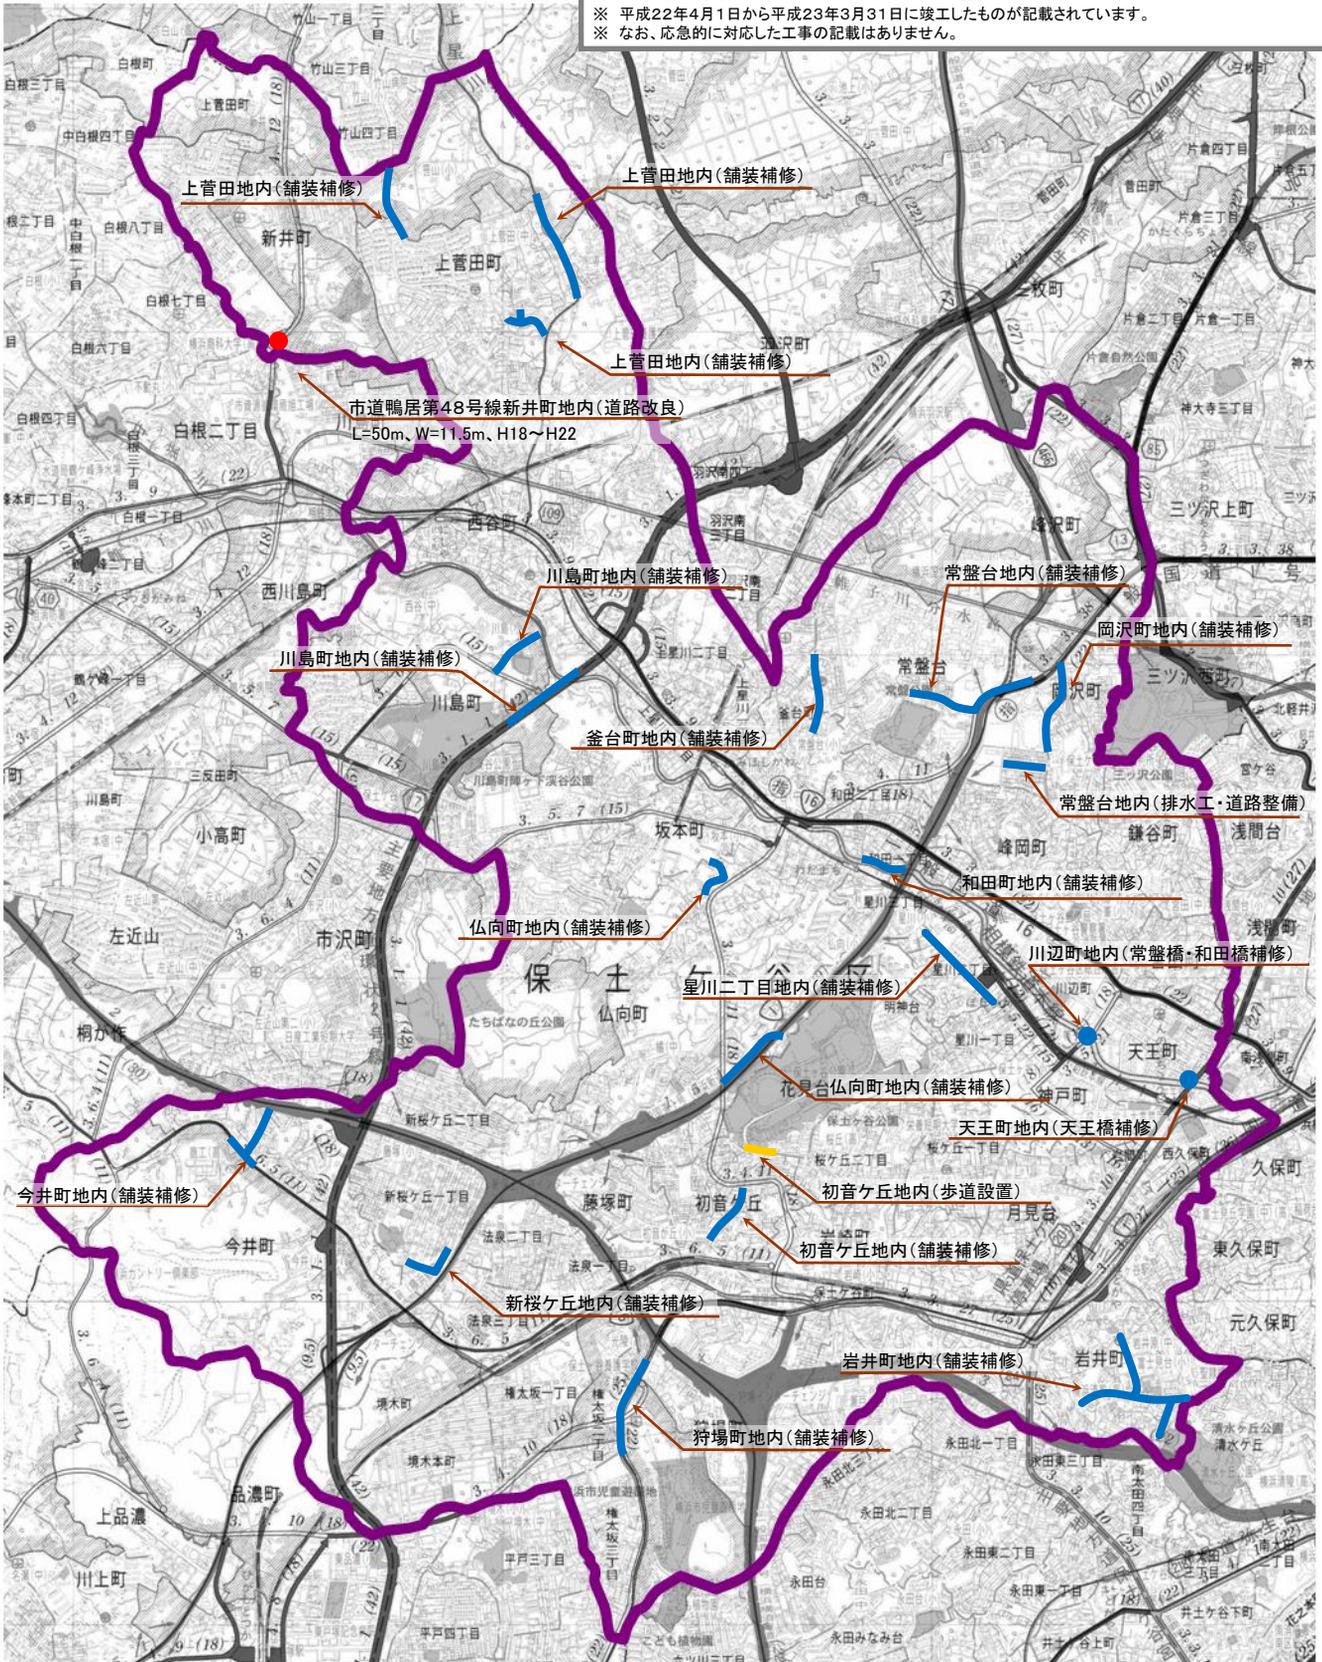

問合せ先

保土ヶ谷土木事務所 …… Tel 331-4445

0 1000m 2000m



凡例

- 道路整備
- 道路修繕
- 施設整備