


平成27年度 横浜市神奈川土木事務所所管 神奈川区 道路整備しゅん工箇所図

※ 平成27年4月1日から平成28年3月31日にしゅん工したものが記載されています。
※ なお、応急に対応した工事の記載はありません。

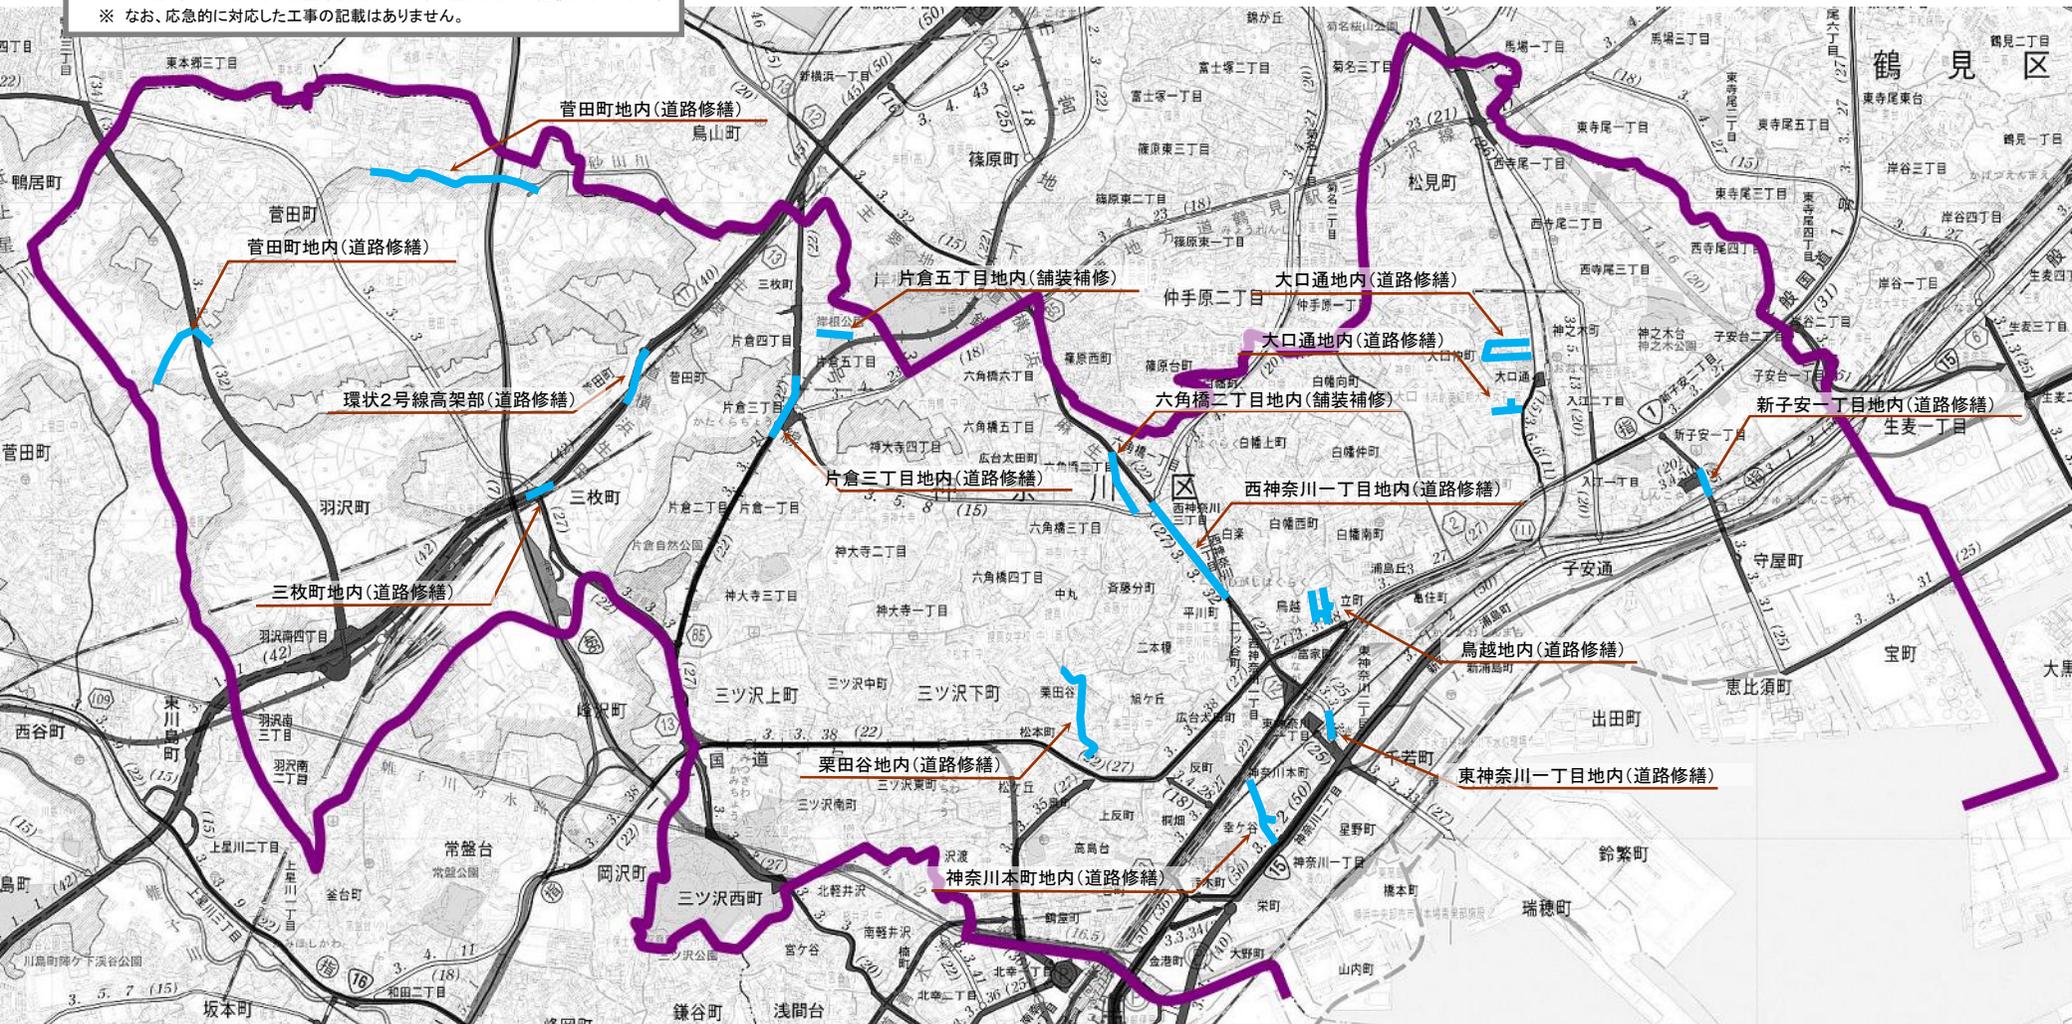

問合せ先

神奈川土木事務所 TEL 491-3363

凡例

- 道路整備
- 道路修繕

