


平成27年度 横浜市栄土木事務所所管 栄区 道路整備しゅん工箇所図

※ 平成27年4月1日から平成28年3月31日にしゅん工したものが記載されています。
※ なお、応急に対応した工事の記載はありません。

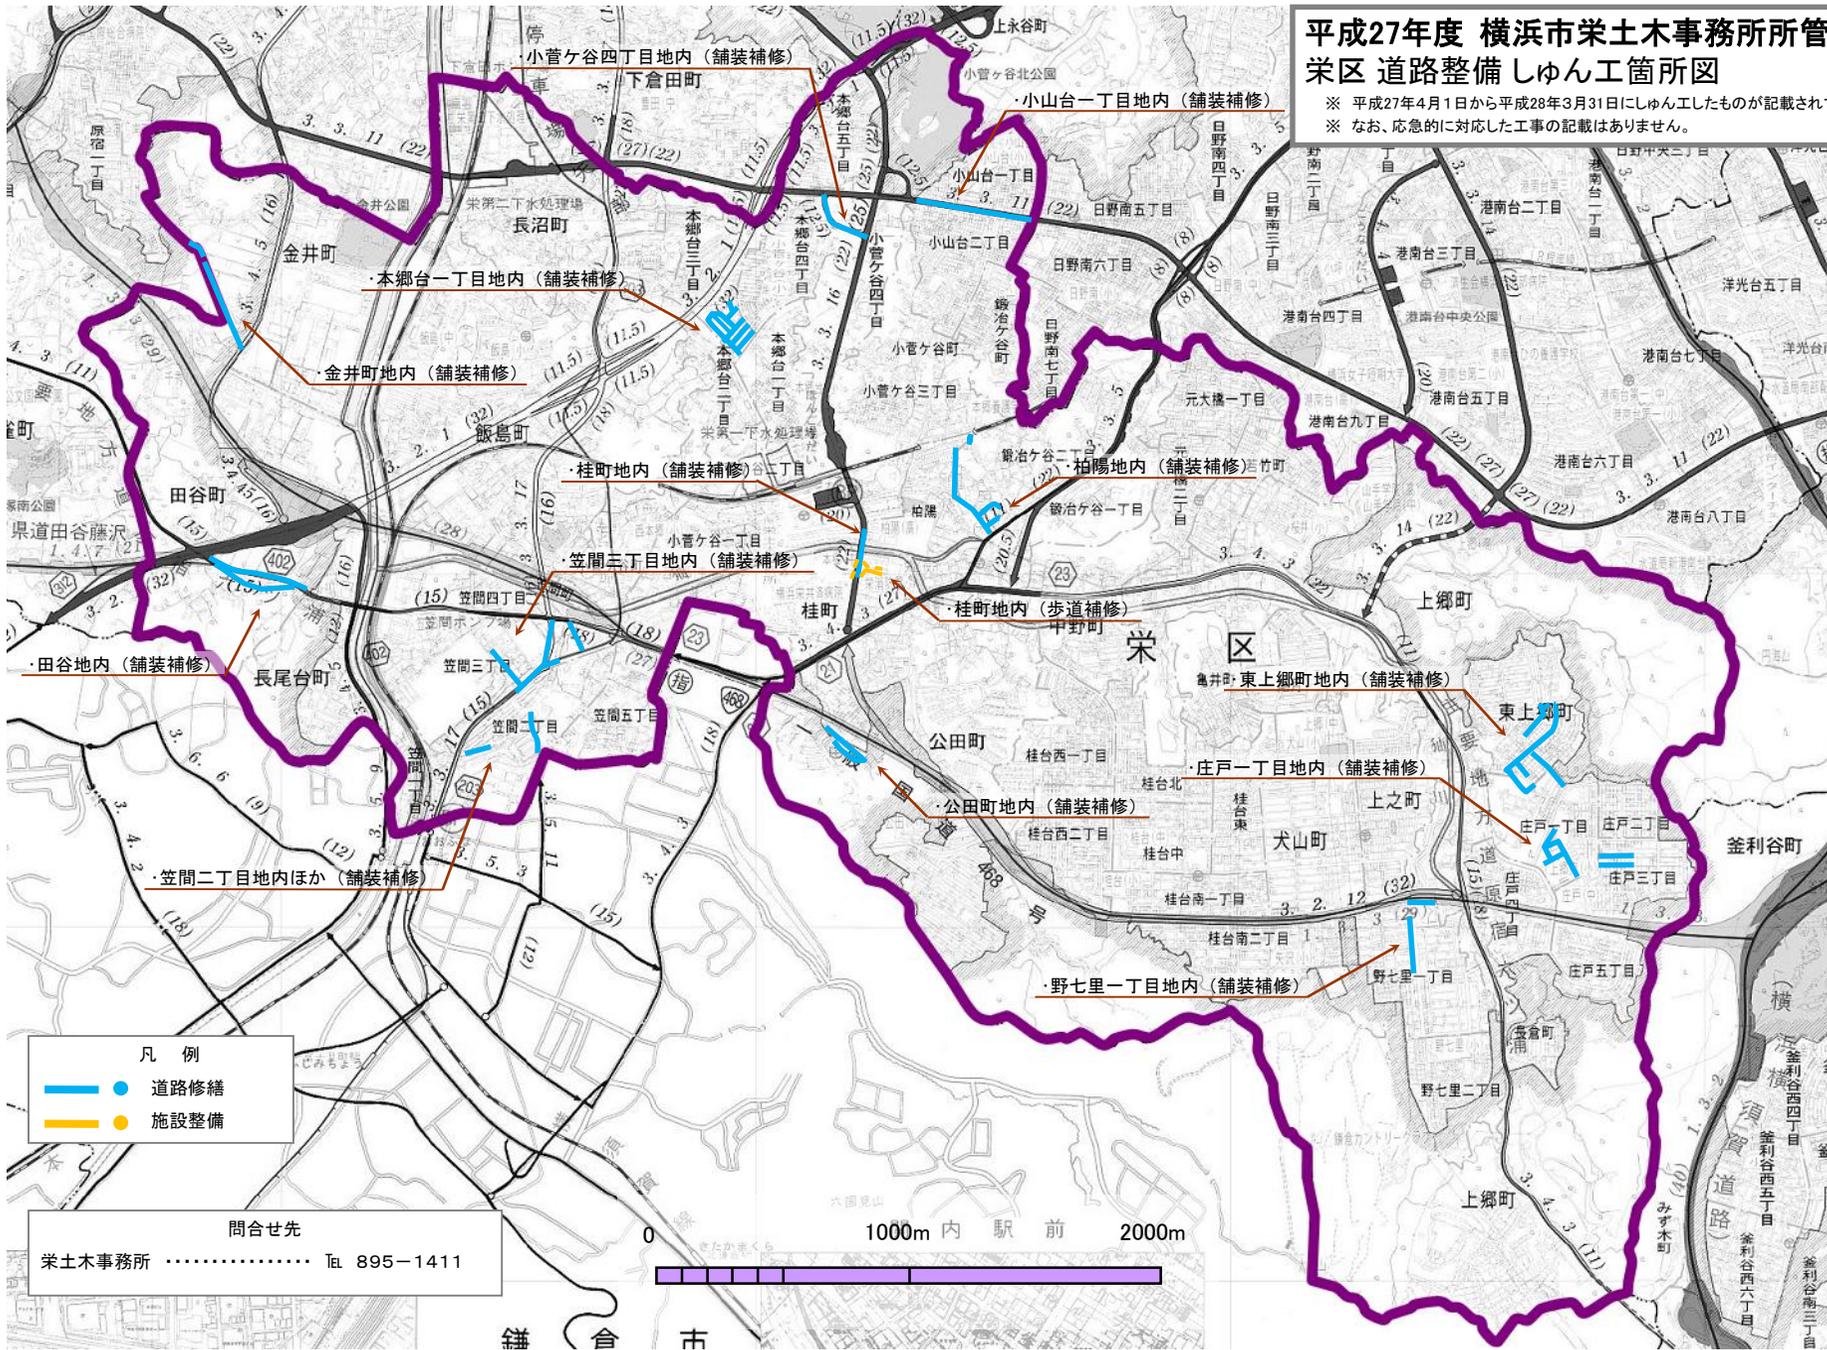

凡例

- 道路修繕
- 施設整備

問合せ先

栄土木事務所 Tel. 895-1411

