


令和5年度 横浜市道路局所管 西区 道路整備しゅん工箇所図

※ 令和5年4月1日から令和6年3月31日にしゅん工したものが記載されています。
※ なお、応急的に対応した工事の記載はありません。

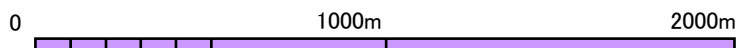

問合せ先
【施】施設課 Tel. 671-3550

凡 例	
	施設整備