


令和5年度 横浜市道路局所管 保土ヶ谷区道路整備しゅん工箇所図

※ 令和5年4月1日から令和6年3月31日にしゅん工したものが記載されています。
 ※ なお、応急的に対応した工事の記載はありません。

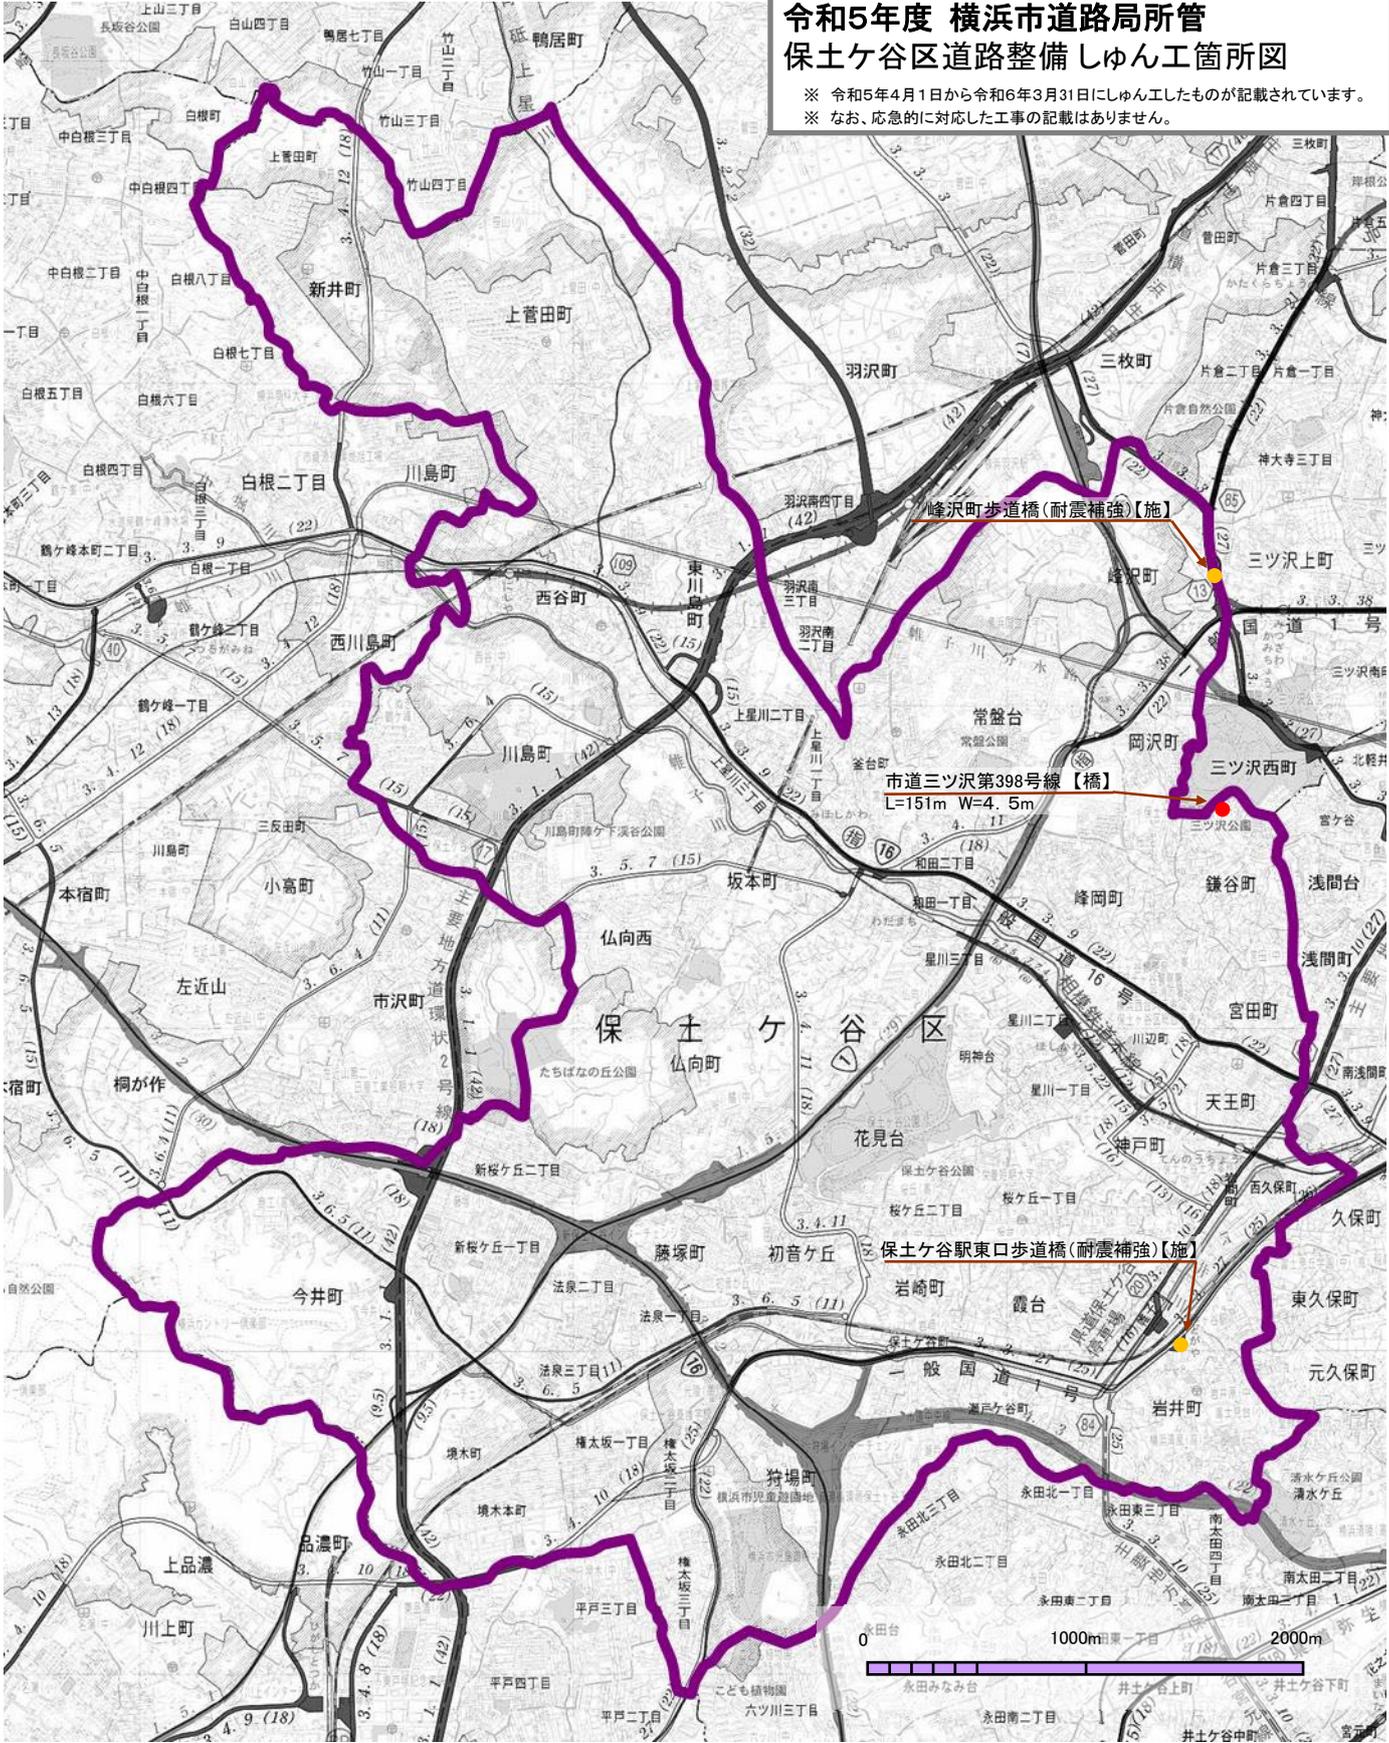

	問合せ先	
【橋】 橋梁課	TEL 671-2796
【施】 施設課	TEL 671-3550

- 凡例
- 道路整備
 - 施設整備