


令和5年度 横浜市旭土木事務所所管 旭区 道路整備しゅん工箇所図

※ 令和5年4月1日から令和6年3月31日にしゅん工したものが記載されています。
※ なお、応急に対応した工事の記載はありません。

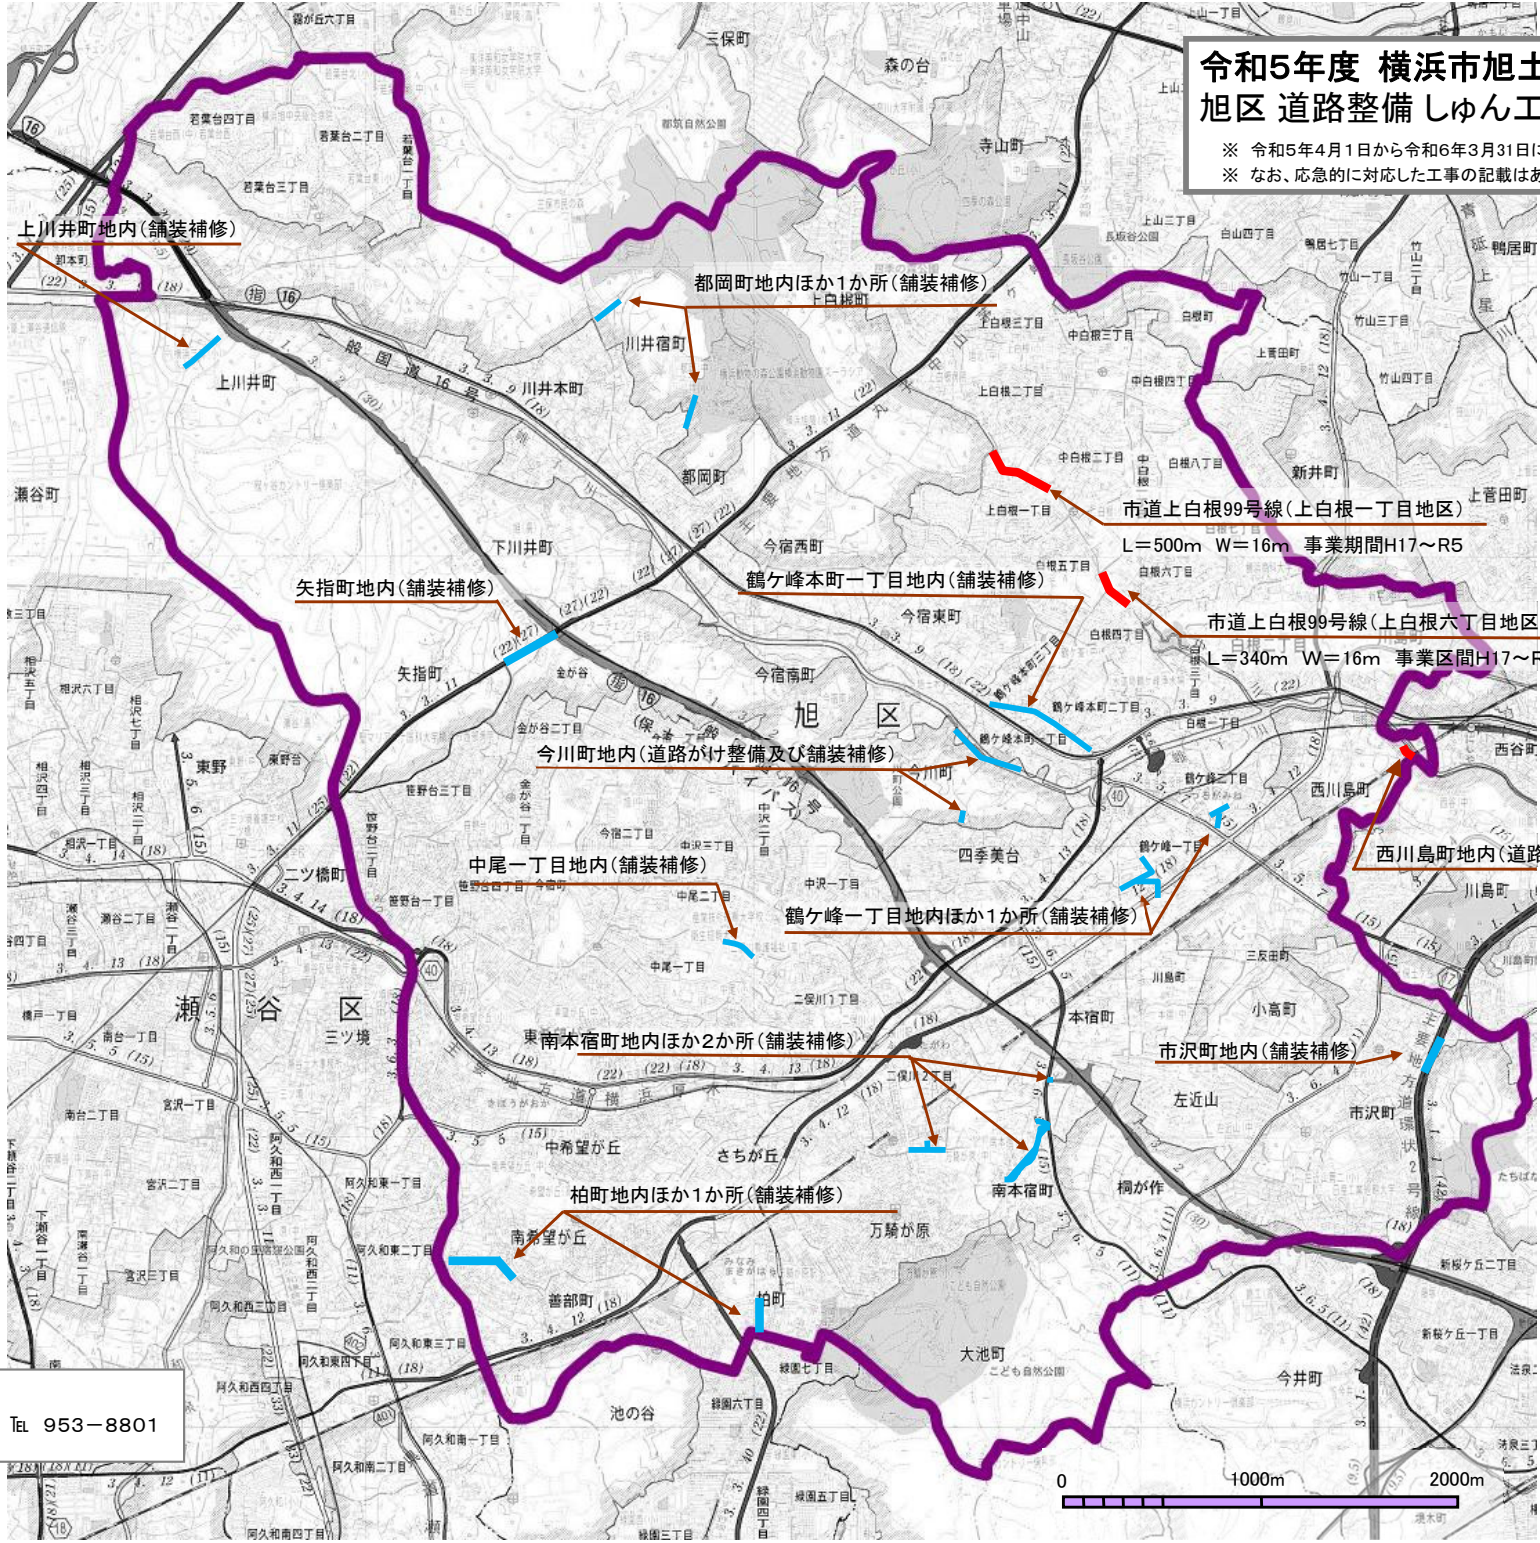

上川井町地内(舗装補修)

都岡町地内ほか1か所(舗装補修)
上白根町

市道上白根99号線(上白根一丁目地区)

L=500m W=16m 事業期間H17~R5

市道上白根99号線(上白根六丁目地区)

L=340m W=16m 事業区間H17~R5

今川町地内(道路がけ整備及び舗装補修)

西川島町地内(道路崖整備)

中尾一丁目地内(舗装補修)

鶴ヶ峰一丁目地内ほか1か所(舗装補修)

市沢町地内(舗装補修)

東南本宿町地内ほか2か所(舗装補修)

柏町地内ほか1か所(舗装補修)

- 凡 例
- 道路整備
 - 道路修繕

問合せ先
旭土木事務所 Tel. 953-8801

