


標 識 番 号	I 11048		
所 在 地	青葉区荇田西一丁目4 (荇田富士塚公園)		
敷地所有者	緑政局西部緑地事務所	地 目	公 園
標 識 種 類	標石・ 金属標	埋 設	地上 ・地中
隣接点との距離	<p style="text-align: center;"> I 11047 I 11048 M-53 ○—————○—————○ 1.873km 1.067km </p>		

[詳細図]

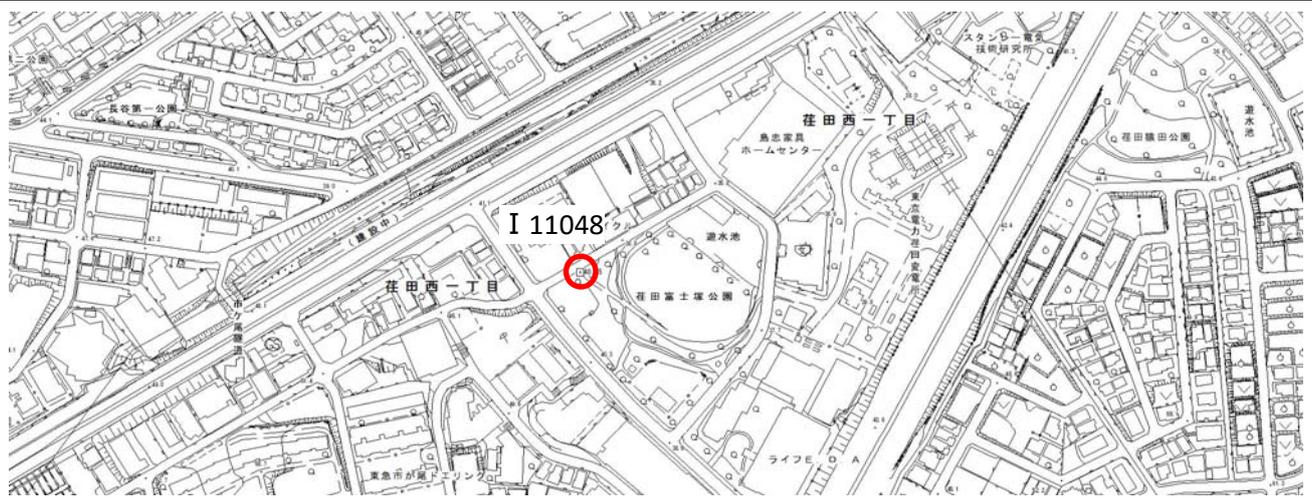

(備考)

平成 13 年 6 月 7 日 移設