


標識番号	M-42		
所在地	青葉区恩田町43-1 町之枢ポンプ場		
敷地所有者	田奈農業協同組合	地目	宅地
標識種類	標石 • 金属標	埋設	地上 • 地中
隣接点との距離			

(詳細図)

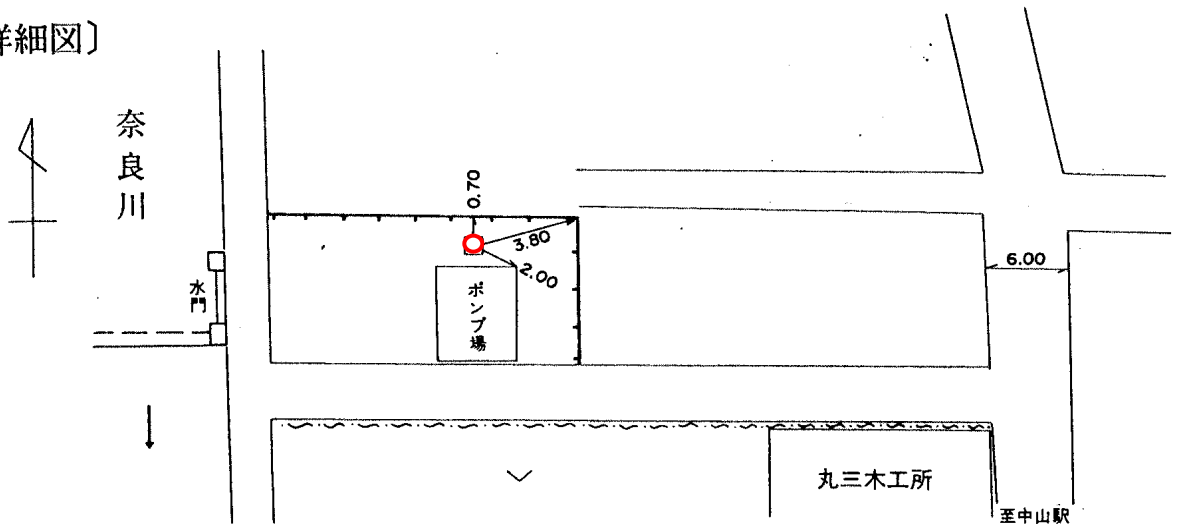

(備考)

昭和 57 年 12 月 11 日設置