
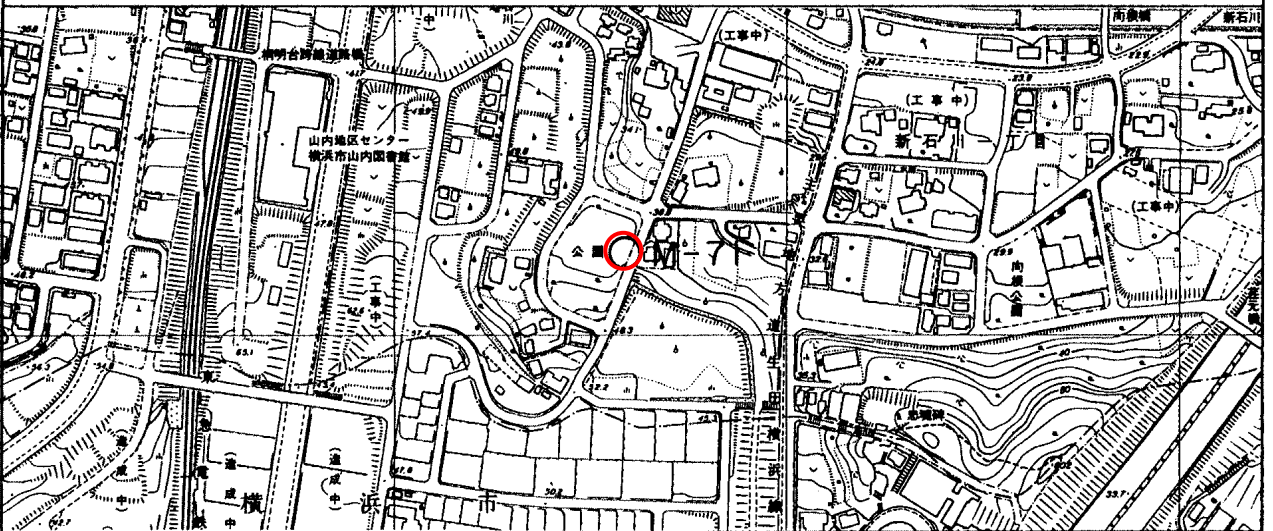


標識番号	M-71		
所在地	青葉区新石川1-16 新石川中村公園		
敷地所有者	横浜市	地目	公有地
標識種類	標石 • 金属標	埋設	地上 • 地中
隣接点との距離			

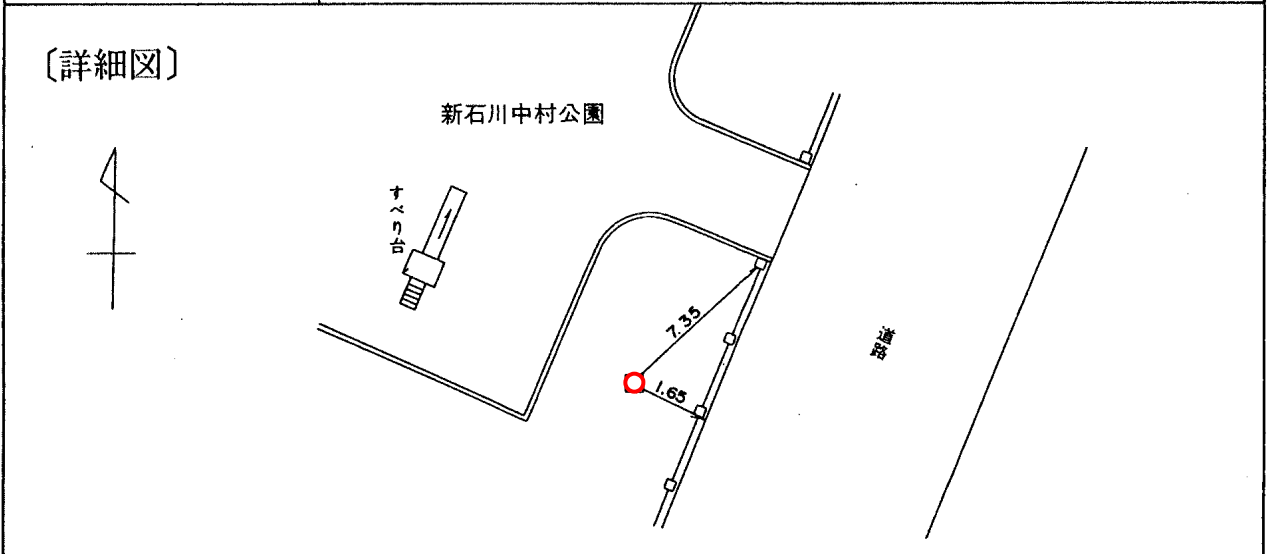

〔備考〕 昭和 56 年 12 月 5 日設置