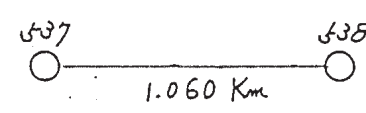
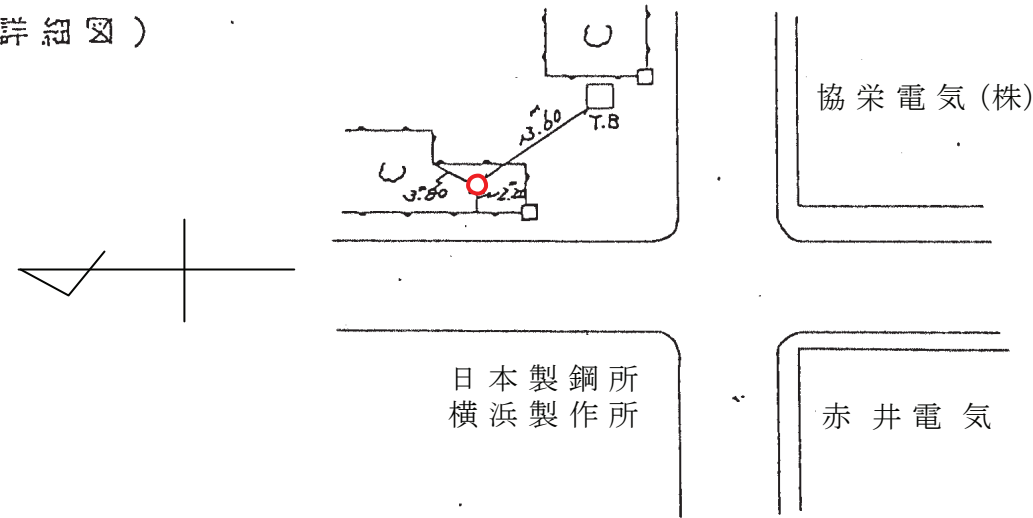
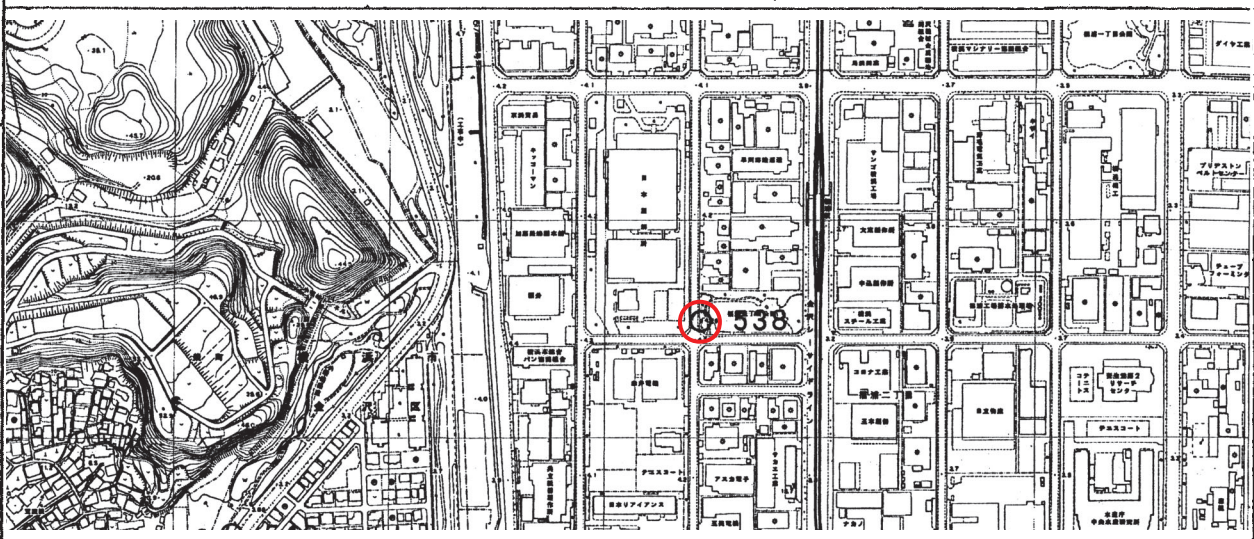


標識番号	538		
所在地	横浜市金沢区福浦二丁目 6 福浦二丁目公園		
敷地所有者		地目	
標識種類	標石・金属標	埋設	地上・地中
隣接点との距離			
(詳細図)			
			
(備考)	昭和 60 年 2 月 23 日 設置		