
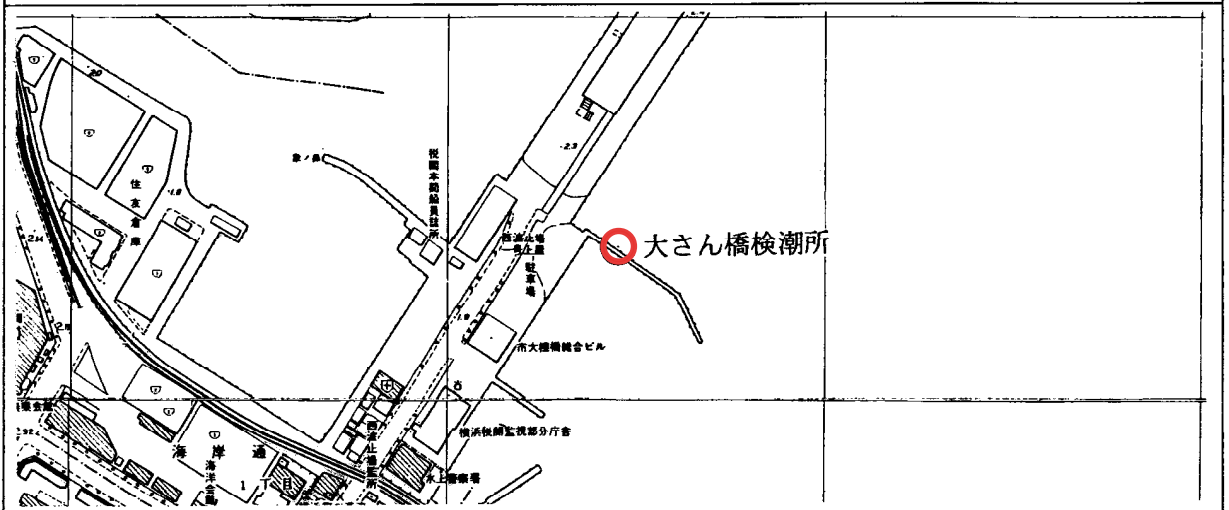


標識番号	大さん橋検潮所		
所在地	中区海岸通1-1		
敷地所有者	横浜市	地目	
標識種類	標石・ <b>金属標</b>	埋設	<b>地上</b> ・地中
隣接点との距離			

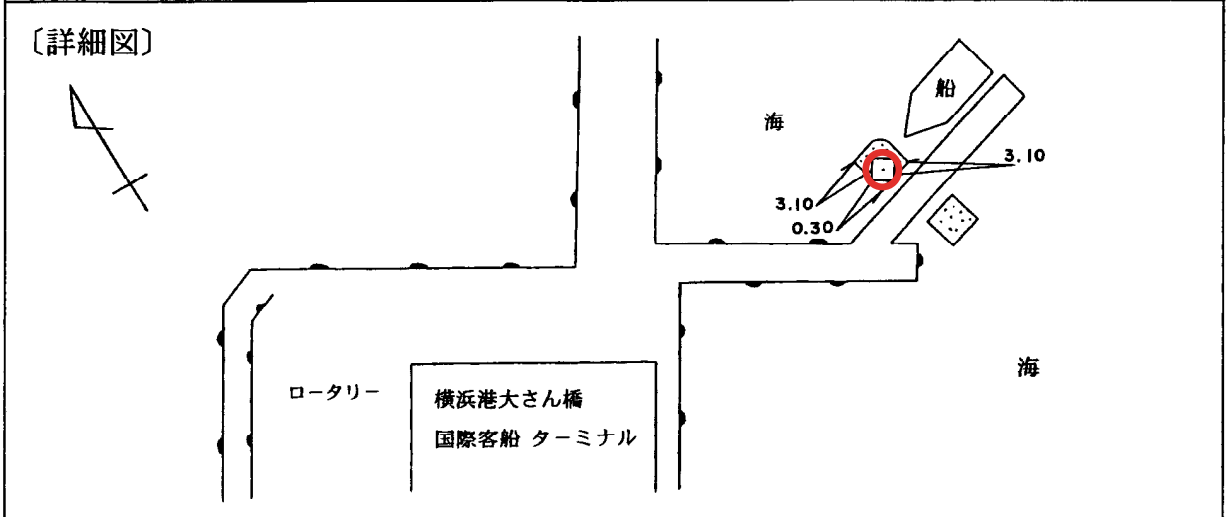

〔備考〕 平成 8 年 8 月 1 日 設置