
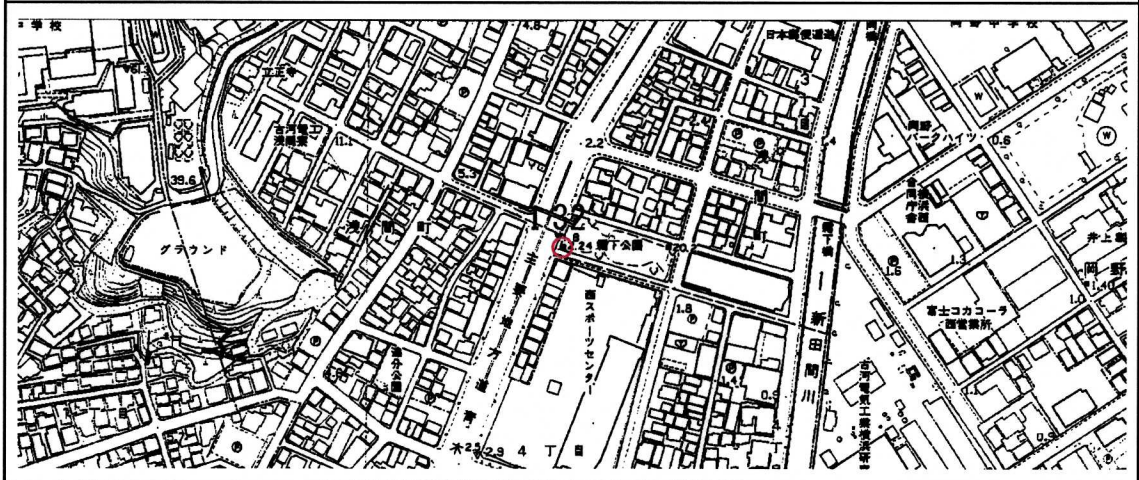


標識番号	I 32		
所在地	西区浅間町三丁目170番		
敷地所有者	横浜市	地目	公園
標識種類	標石・ 金属標	埋設	地上 ・地中
隣接点との距離			

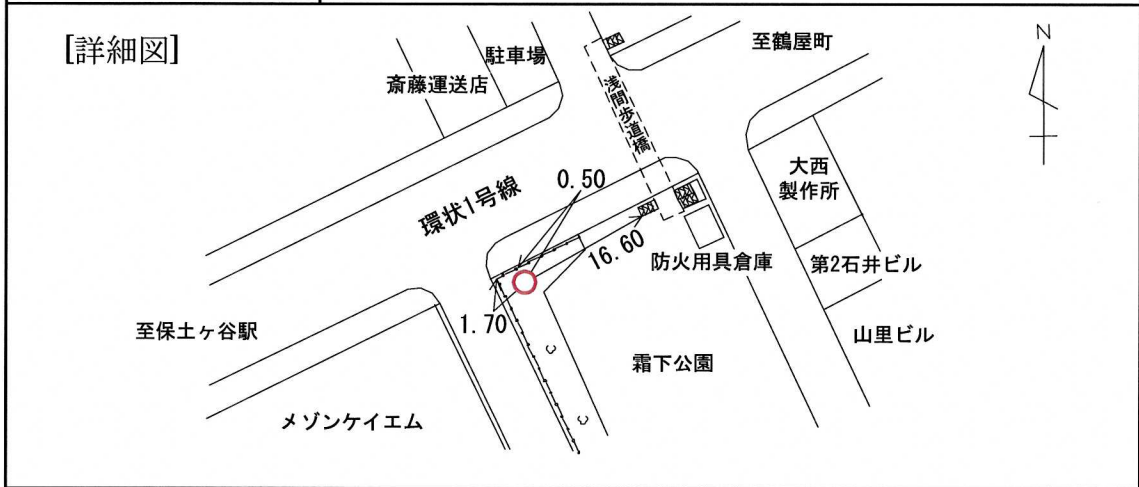

【備考】
 昭和47年12月 日設置