
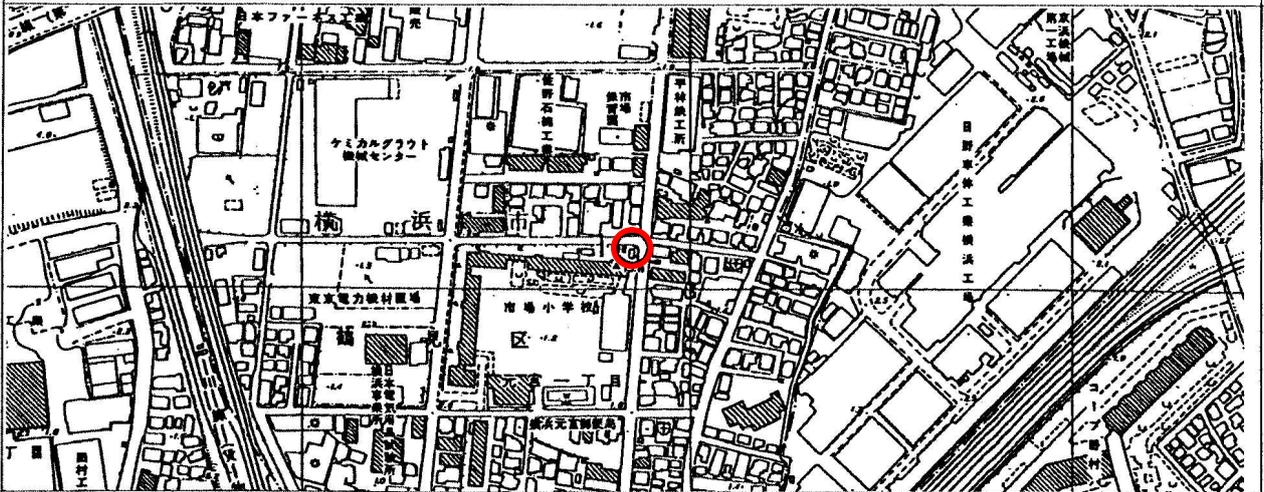


標 識 番 号	1		
所 在 地	鶴見区元宮 1丁目13-1 市場小学校		
敷地所有者	横 浜 市	地 目	学 校 用 地
標 識 種 類	標 石 ・ (金属標)	埋 設	地 上 ・ (地中)
隣 接 点 と の 距 離			

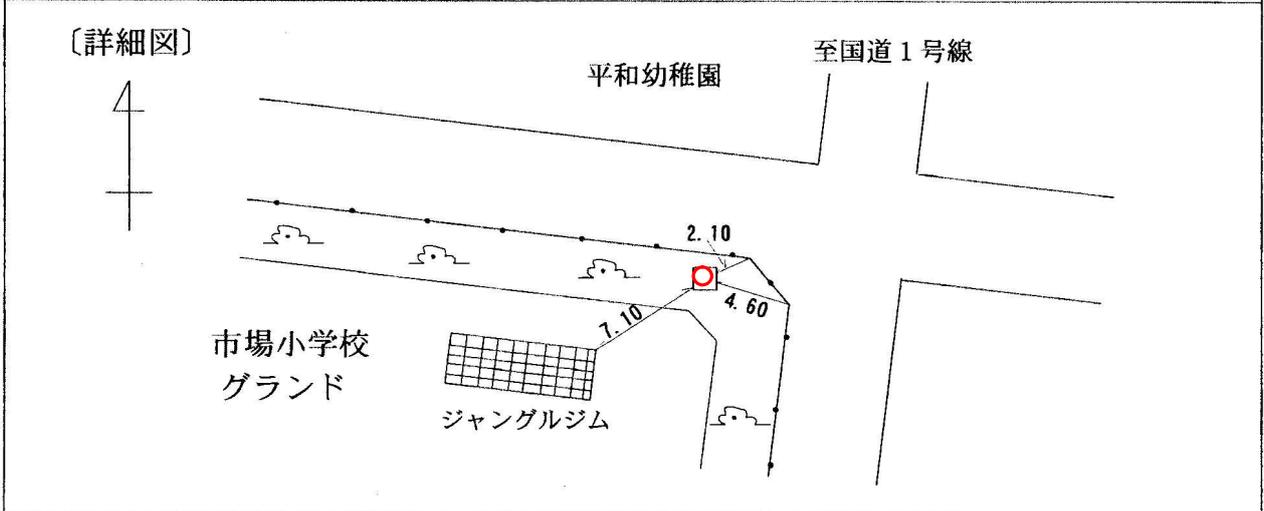

〔備考〕 昭和57年 1月25日 設置