
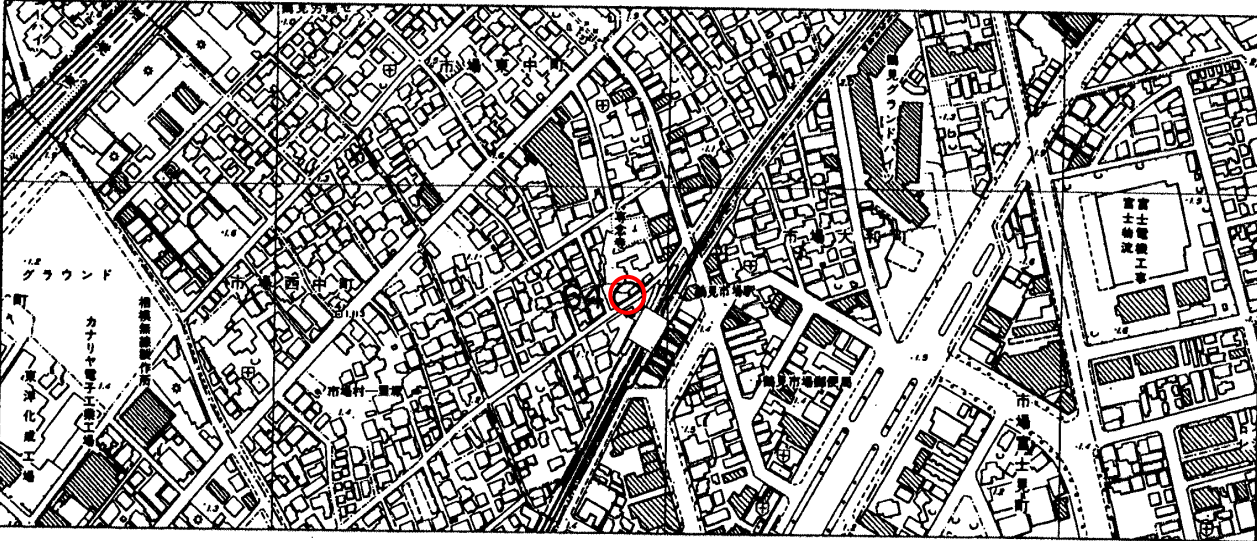


標識番号	64		
所在地	鶴見区市場東中町3-18 専念寺		
敷地所有者	専念寺	地目	境内地
標識種類	標石 • 金属標	埋設	地上 • 地中
隣接点との距離			

〔詳細図〕

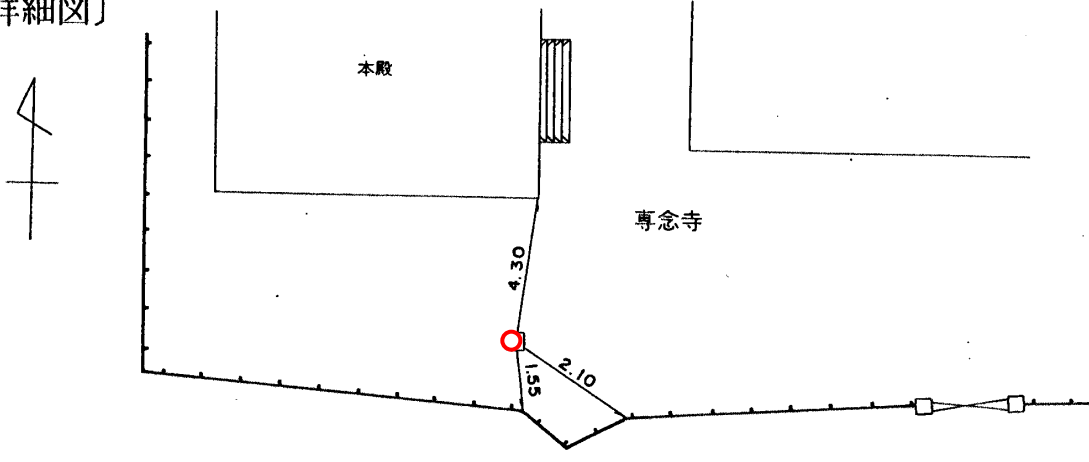

〔備考〕 昭和 36 年 4 月 1 日設置