
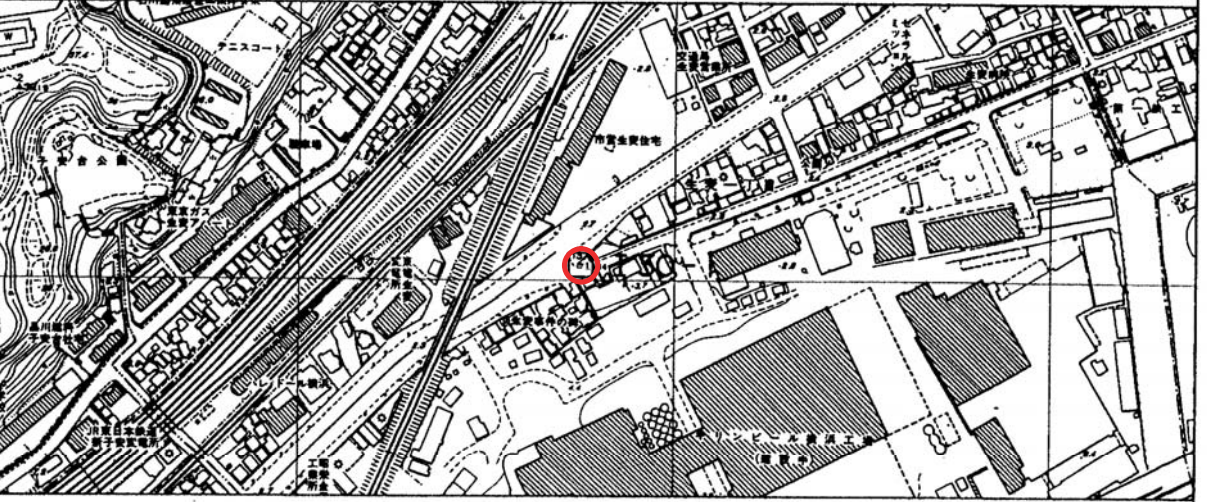


標識番号	I 30-1		
所在地	鶴見区生麦1-15-4地先 日進レンタカー脇		
敷地所有者	建設省	地目	公衆用道路
標識種類	標石 • 金属標	埋設	地上 • 地中
隣接点との距離	<p>I 015-024 I 30-1 I 015-025</p> <p>○—————○—————○</p> <p>0.469 km 0.552 km</p>		

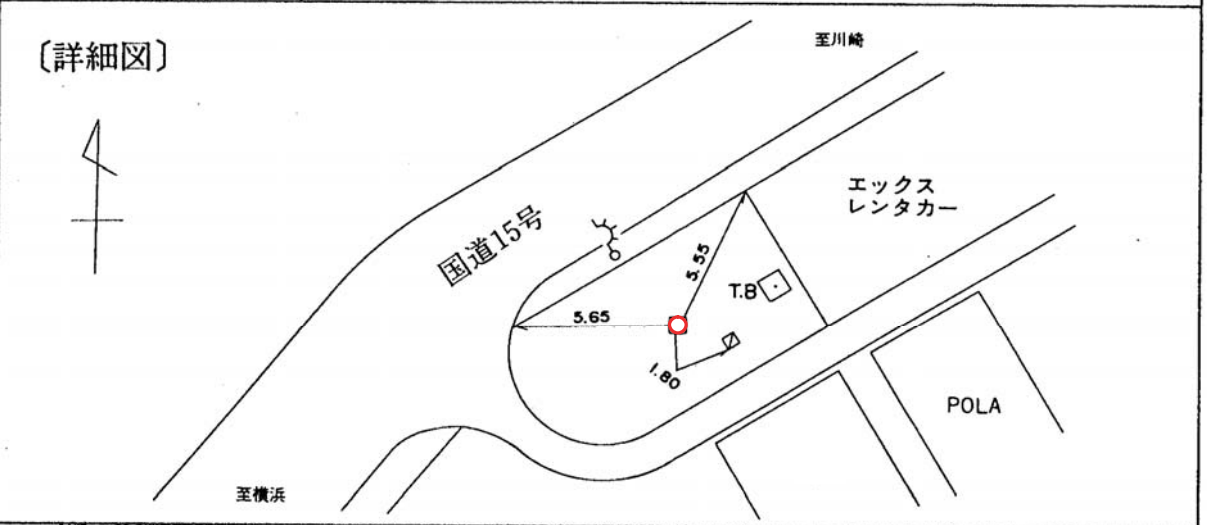

[備考] 昭和 34 年 4 月 1 日設置