



令和3年度設計図(排除方式 分流)												
図名	平面縦断面【中和田小学校】											
工事種別	災害時下水道結核仮設トイレ用下水道管整備工事 (その355)											
施工場所	泉区和泉中央南四丁目9番1号											
縮尺	図示			縮尺			1/1					
号線番号	0	1	2	3	4	5	6	7	8	9	10	11
地籍図番号	125-21											
横浜市環境創造局												

竣工図

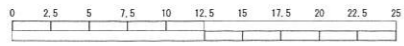


(A1出力時の縮尺は縦1:100 横1:250)

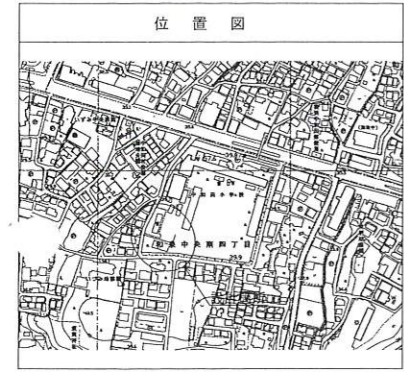

凡 例	
	新設管渠及び井(マンホールトイレ)
	新設管渠及び貯留弁付マンホール
	新設管渠及び新設第1種組立人孔
	新設管渠及び新設小型埋込マンホール
	既設汚水管渠及び井・人孔
	既設雨水管渠及び井・人孔

使用水準点 (令和 年 月 日)	
標石番号	既設第1種人孔
泉区和泉中央南4丁目9-1	
標高 (M)	4 0 1 6

平面図 縮尺 1 : 250

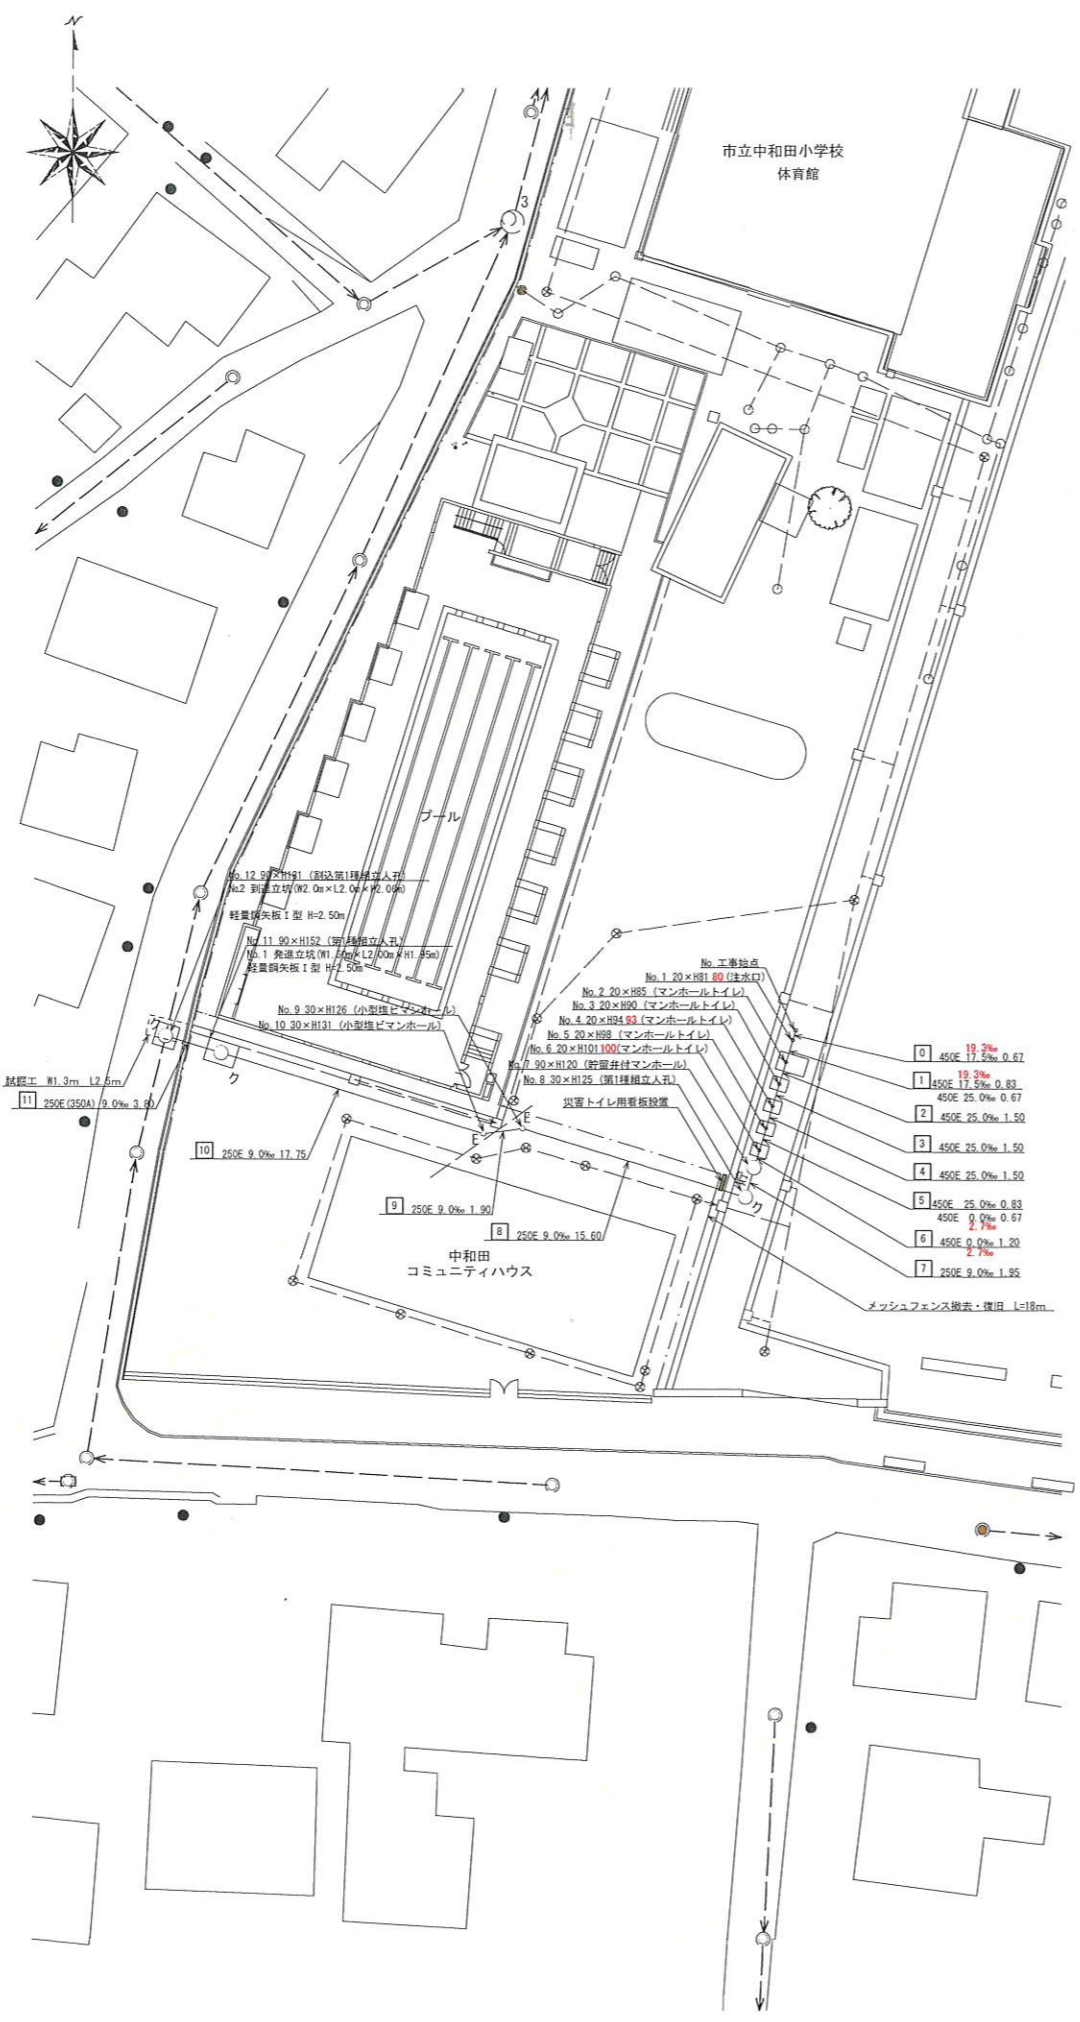

縦断面図 縮尺 縦=1:100 横=1:250

【中和田小学校】



号線番号	0	1	2	3	4	5	6	7	8	9	10	11	
管 径	φ450E							φ250E				φ250E (350A)	
勾 配	17.5	25.0	0.0							9.0			
号線間距離	1.50	1.50	1.50	1.50	1.50	1.50	1.95		15.60	1.90	17.75	3.80	
人孔間距離	0.67	1.50	1.50	0.67	1.95				15.60	1.90	17.75	3.80	
流 速	3.083	3.685	0.000							1.494			
流 下 量	0.490	0.586	0.000							0.073			
流 出 量	0.001												
現在地盤高	40.04	40.06	40.06	40.06	40.07	40.07	40.08	40.08		39.95	39.98	39.97	40.18
H	0.113												
管 底 高	39.249	39.249	39.249	39.127	39.095	39.065	39.065	39.065		38.692	38.675	38.514	38.416
追 加 距 離	0.01	2.17	3.67	5.17	6.67	8.17	9.67	11.17		26.92	28.82	46.57	50.37
土 被	1.20	0.44	0.44	0.44	0.44	0.44	0.44	0.44		1.00	1.05	1.20	1.51
施工種別	開削工法												
矢板工種別	①												
基礎工種別	改良土基礎												
埋戻工種別	改良土埋戻し												
覆工種別	未舗装												
舗装復旧種別	未舗装												
側溝種別	硬質塩化ビニル管												
管 種 別	硬質塩化ビニル管(鋼管)												
取付管理戻工種別	1人/日												
交通誘導員	As舗装 (As t=5cm, RC-40 t=15cm)												

① 軽量鋼矢板1型1段梁平均長7-2.00 (全面)

令和3年度設計図(排除方式 分流)			
図名	平面縦断面図【中和田小学校】		
工事内容	災害時下水道結式仮設トイレ用下水道管整備工事 (その355)		
施工場所	泉区和泉中央南四丁目9番1号		
縮尺	図示	図番	巻1/1
図面番号			
発注者	横浜市環境創造局		

仮設トイレ標準構造図 縮尺 1:25


【中和田小学校】

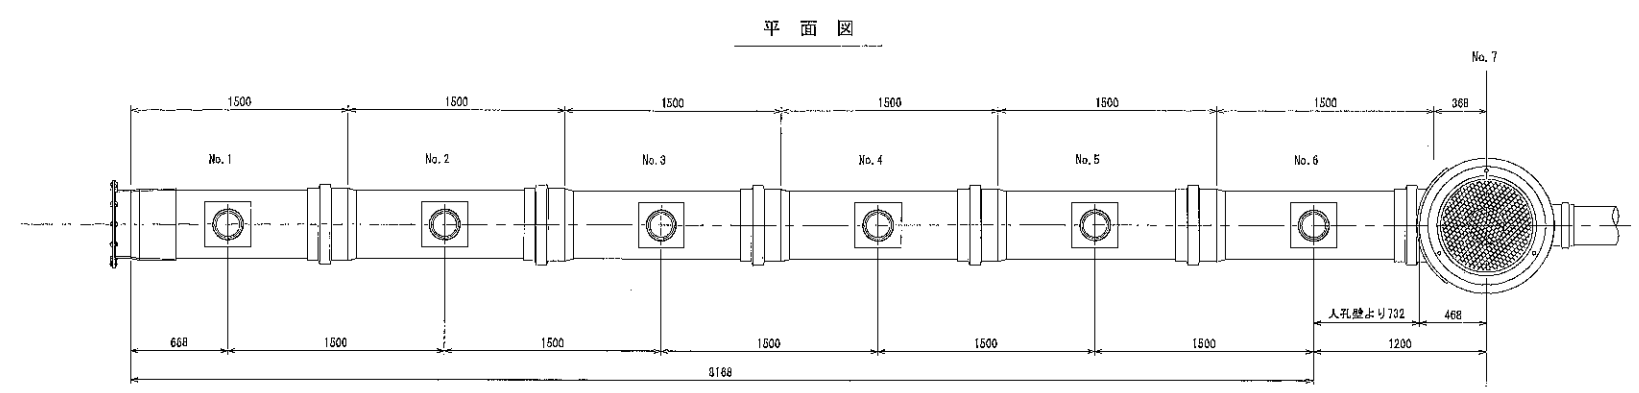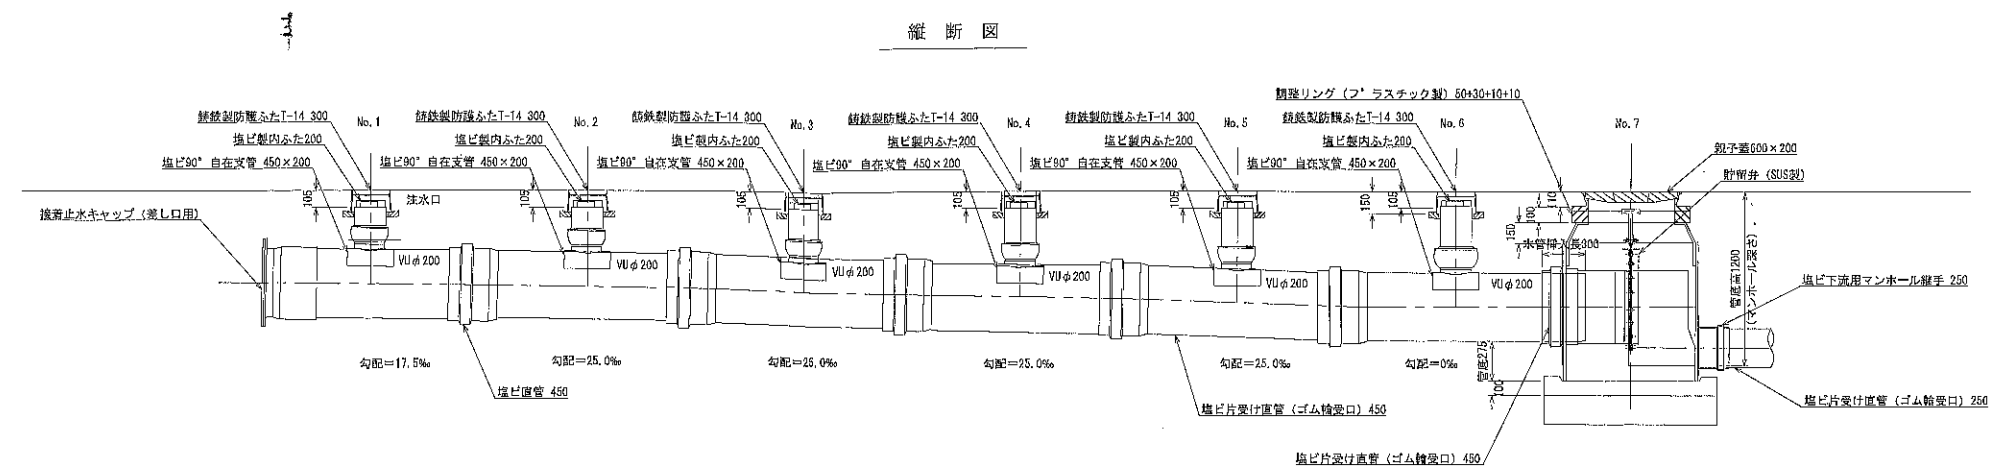


舗装構成図 縮尺 1:10

看板設置図(参考図) 縮尺 1:25


※ 使用する部材については図面表記と同等品とする。

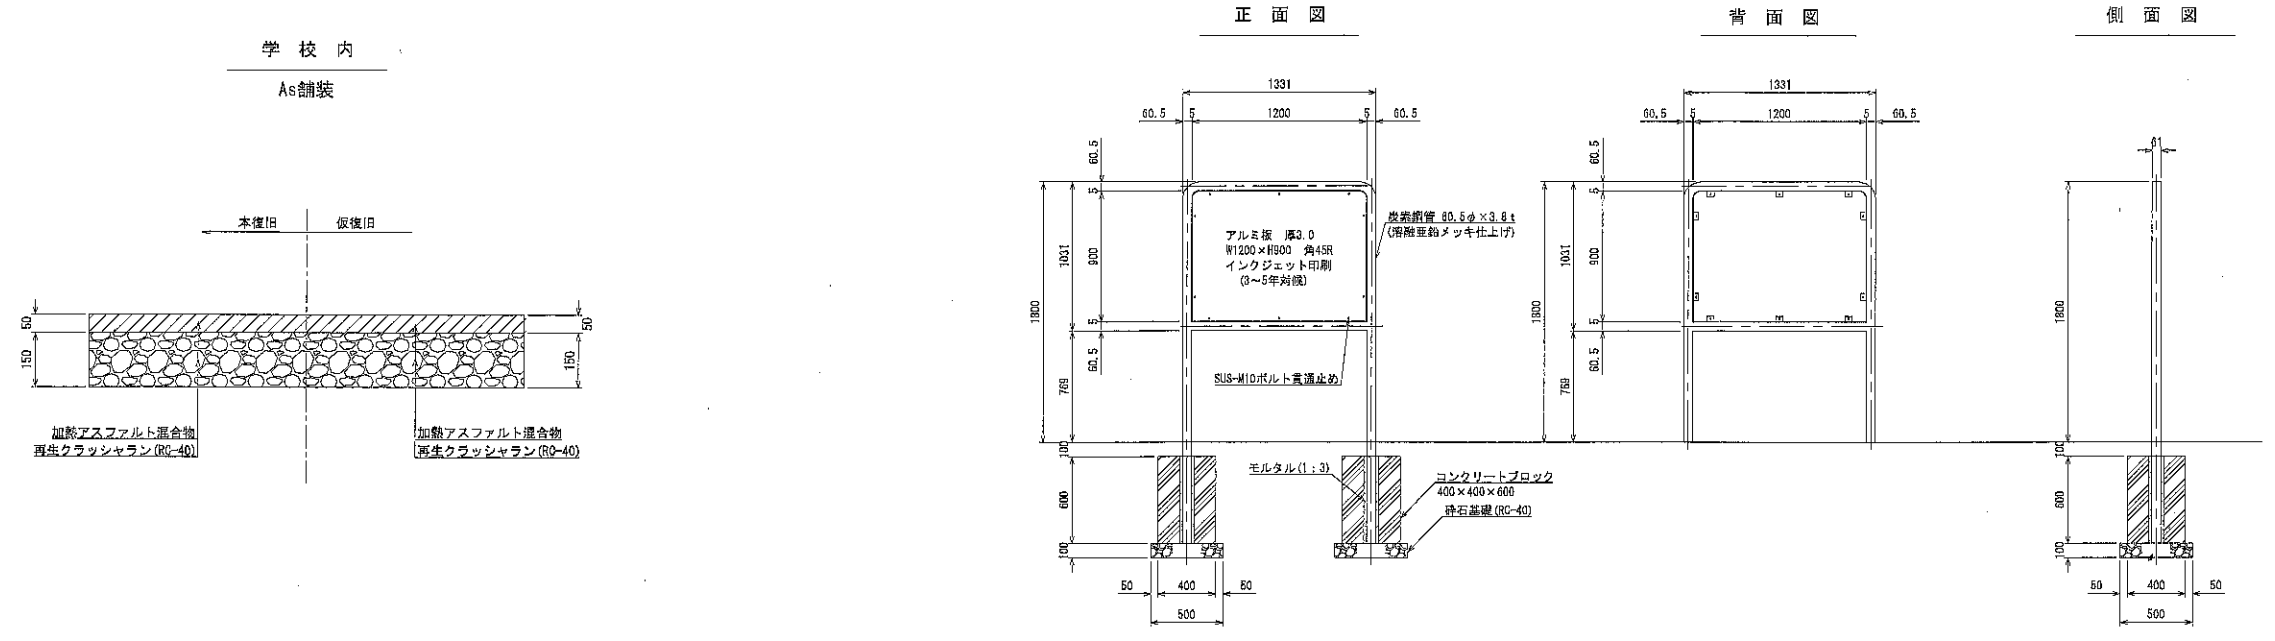

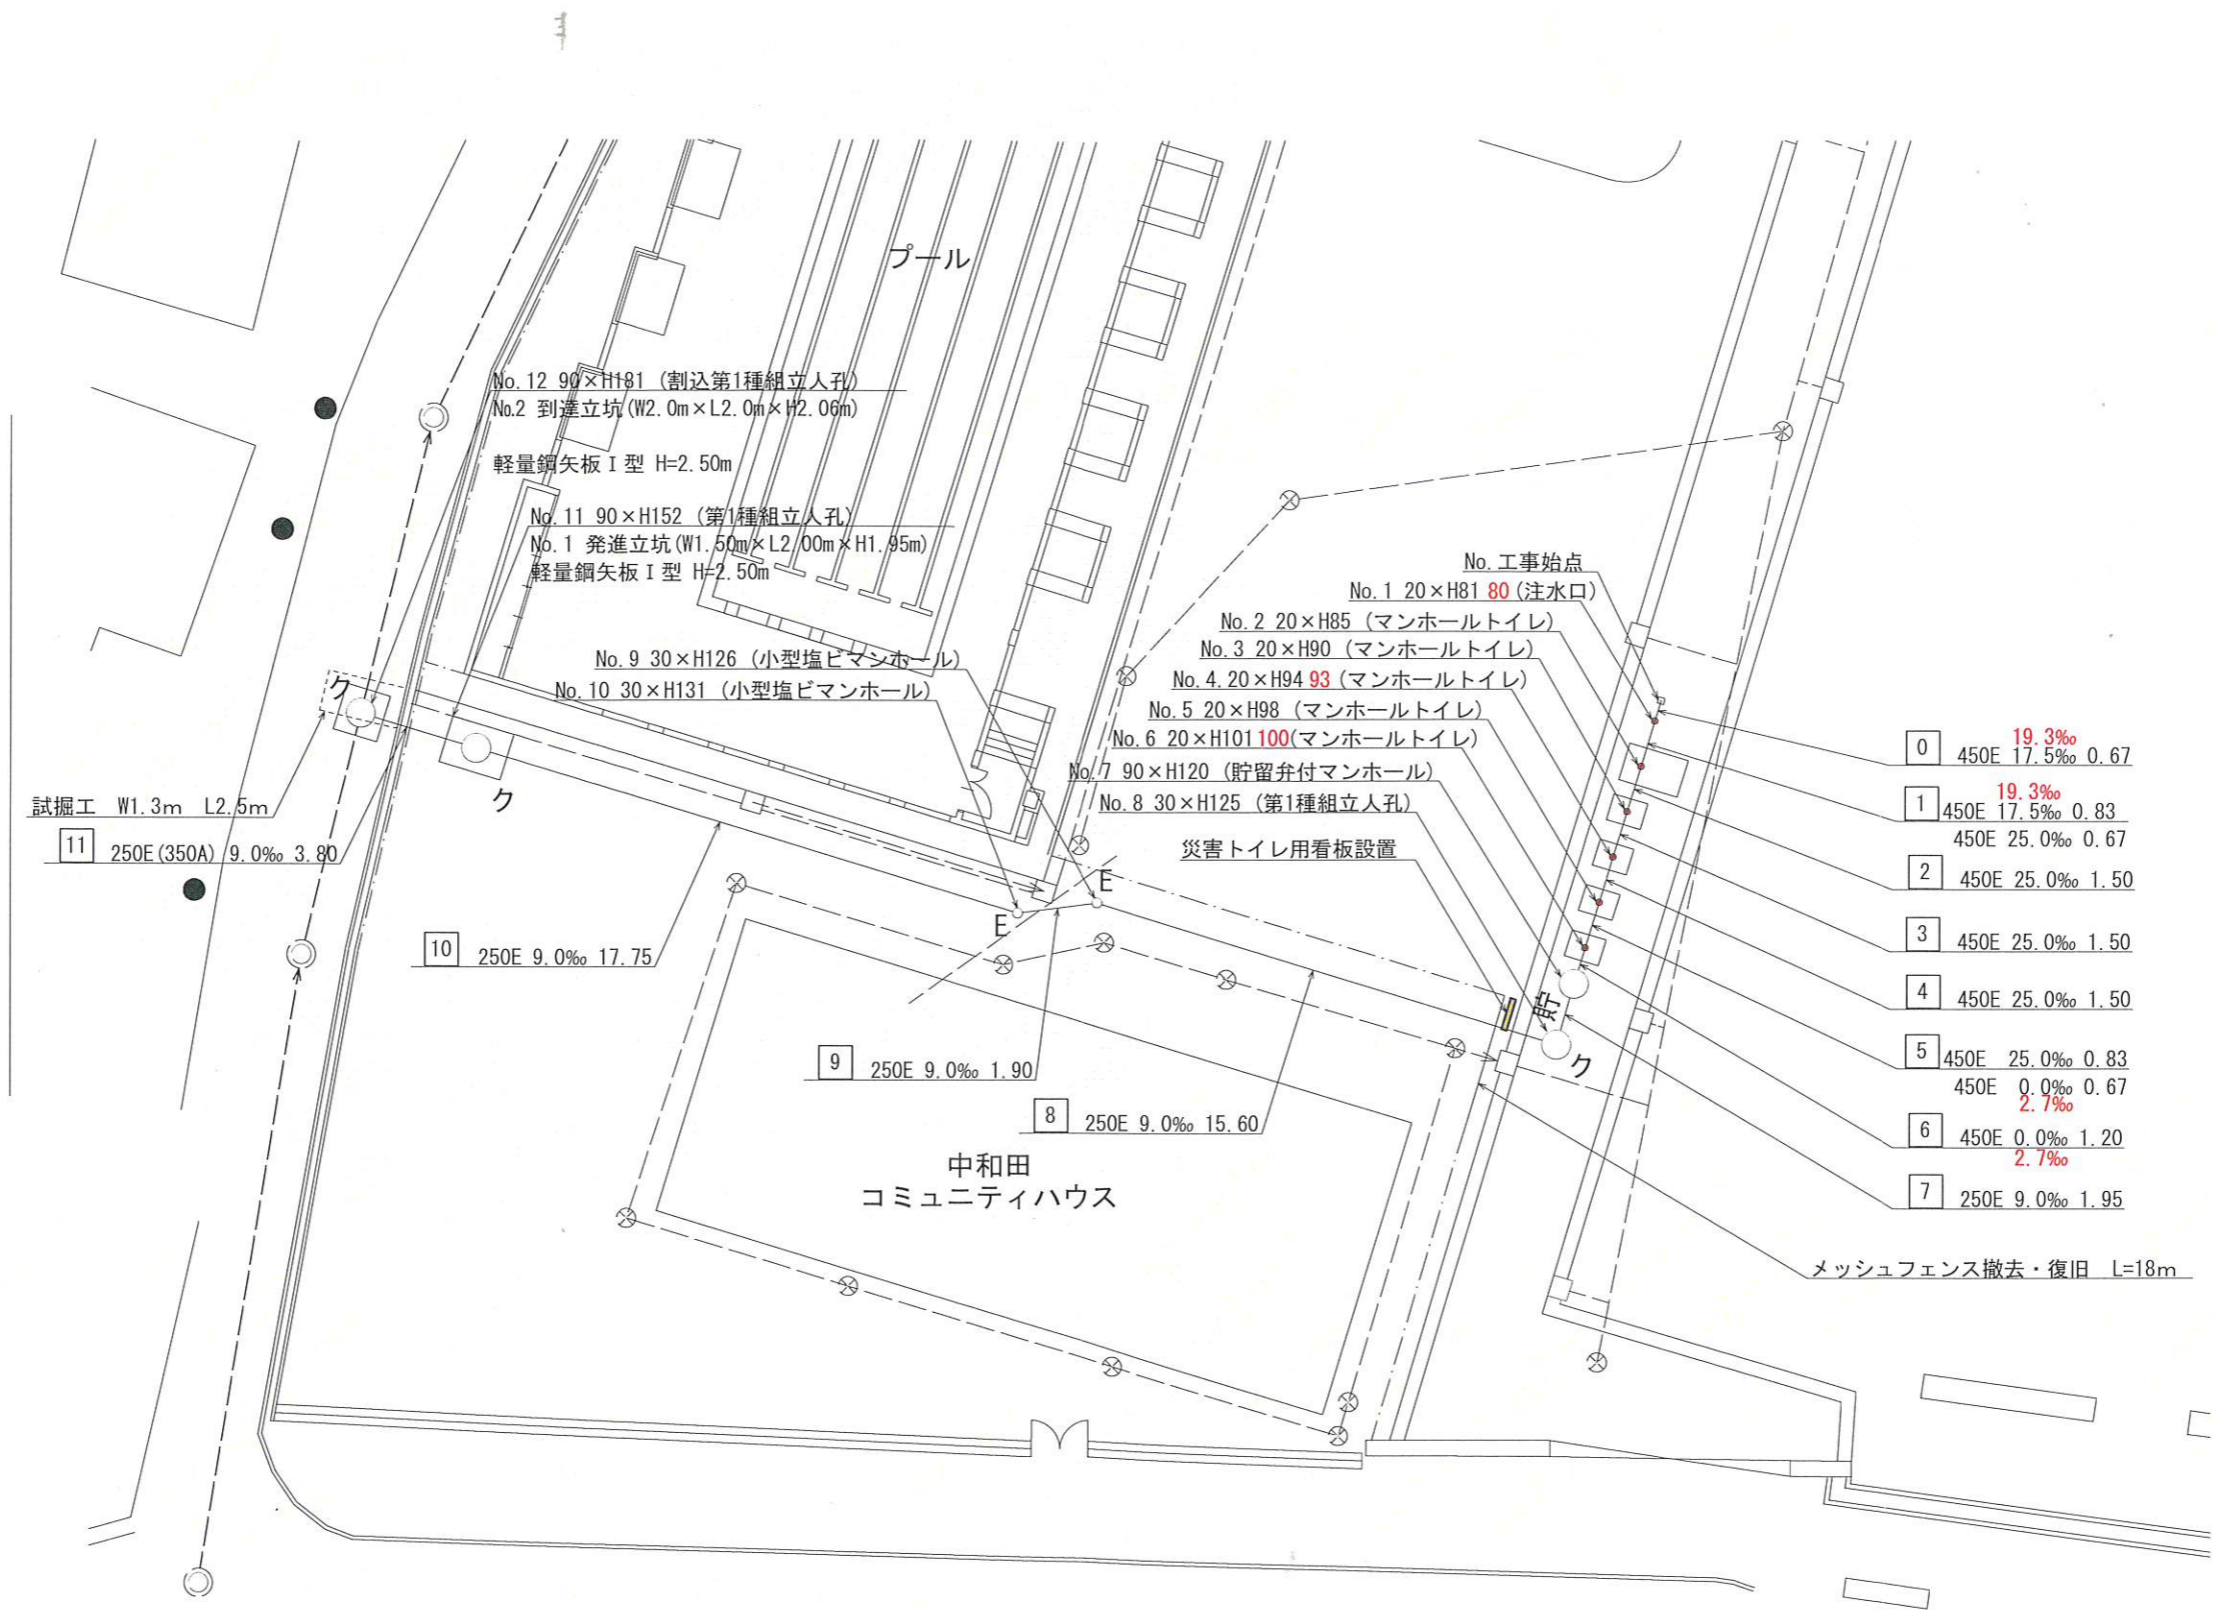

0	450E	19.3‰	0.67
1	450E	17.5‰	0.83
2	450E	25.0‰	0.67
3	450E	25.0‰	1.50
4	450E	25.0‰	1.50
5	450E	25.0‰	0.83
6	450E	0.0‰	0.67
7	250E	2.7‰	1.20
		2.7‰	1.95

縦断面図

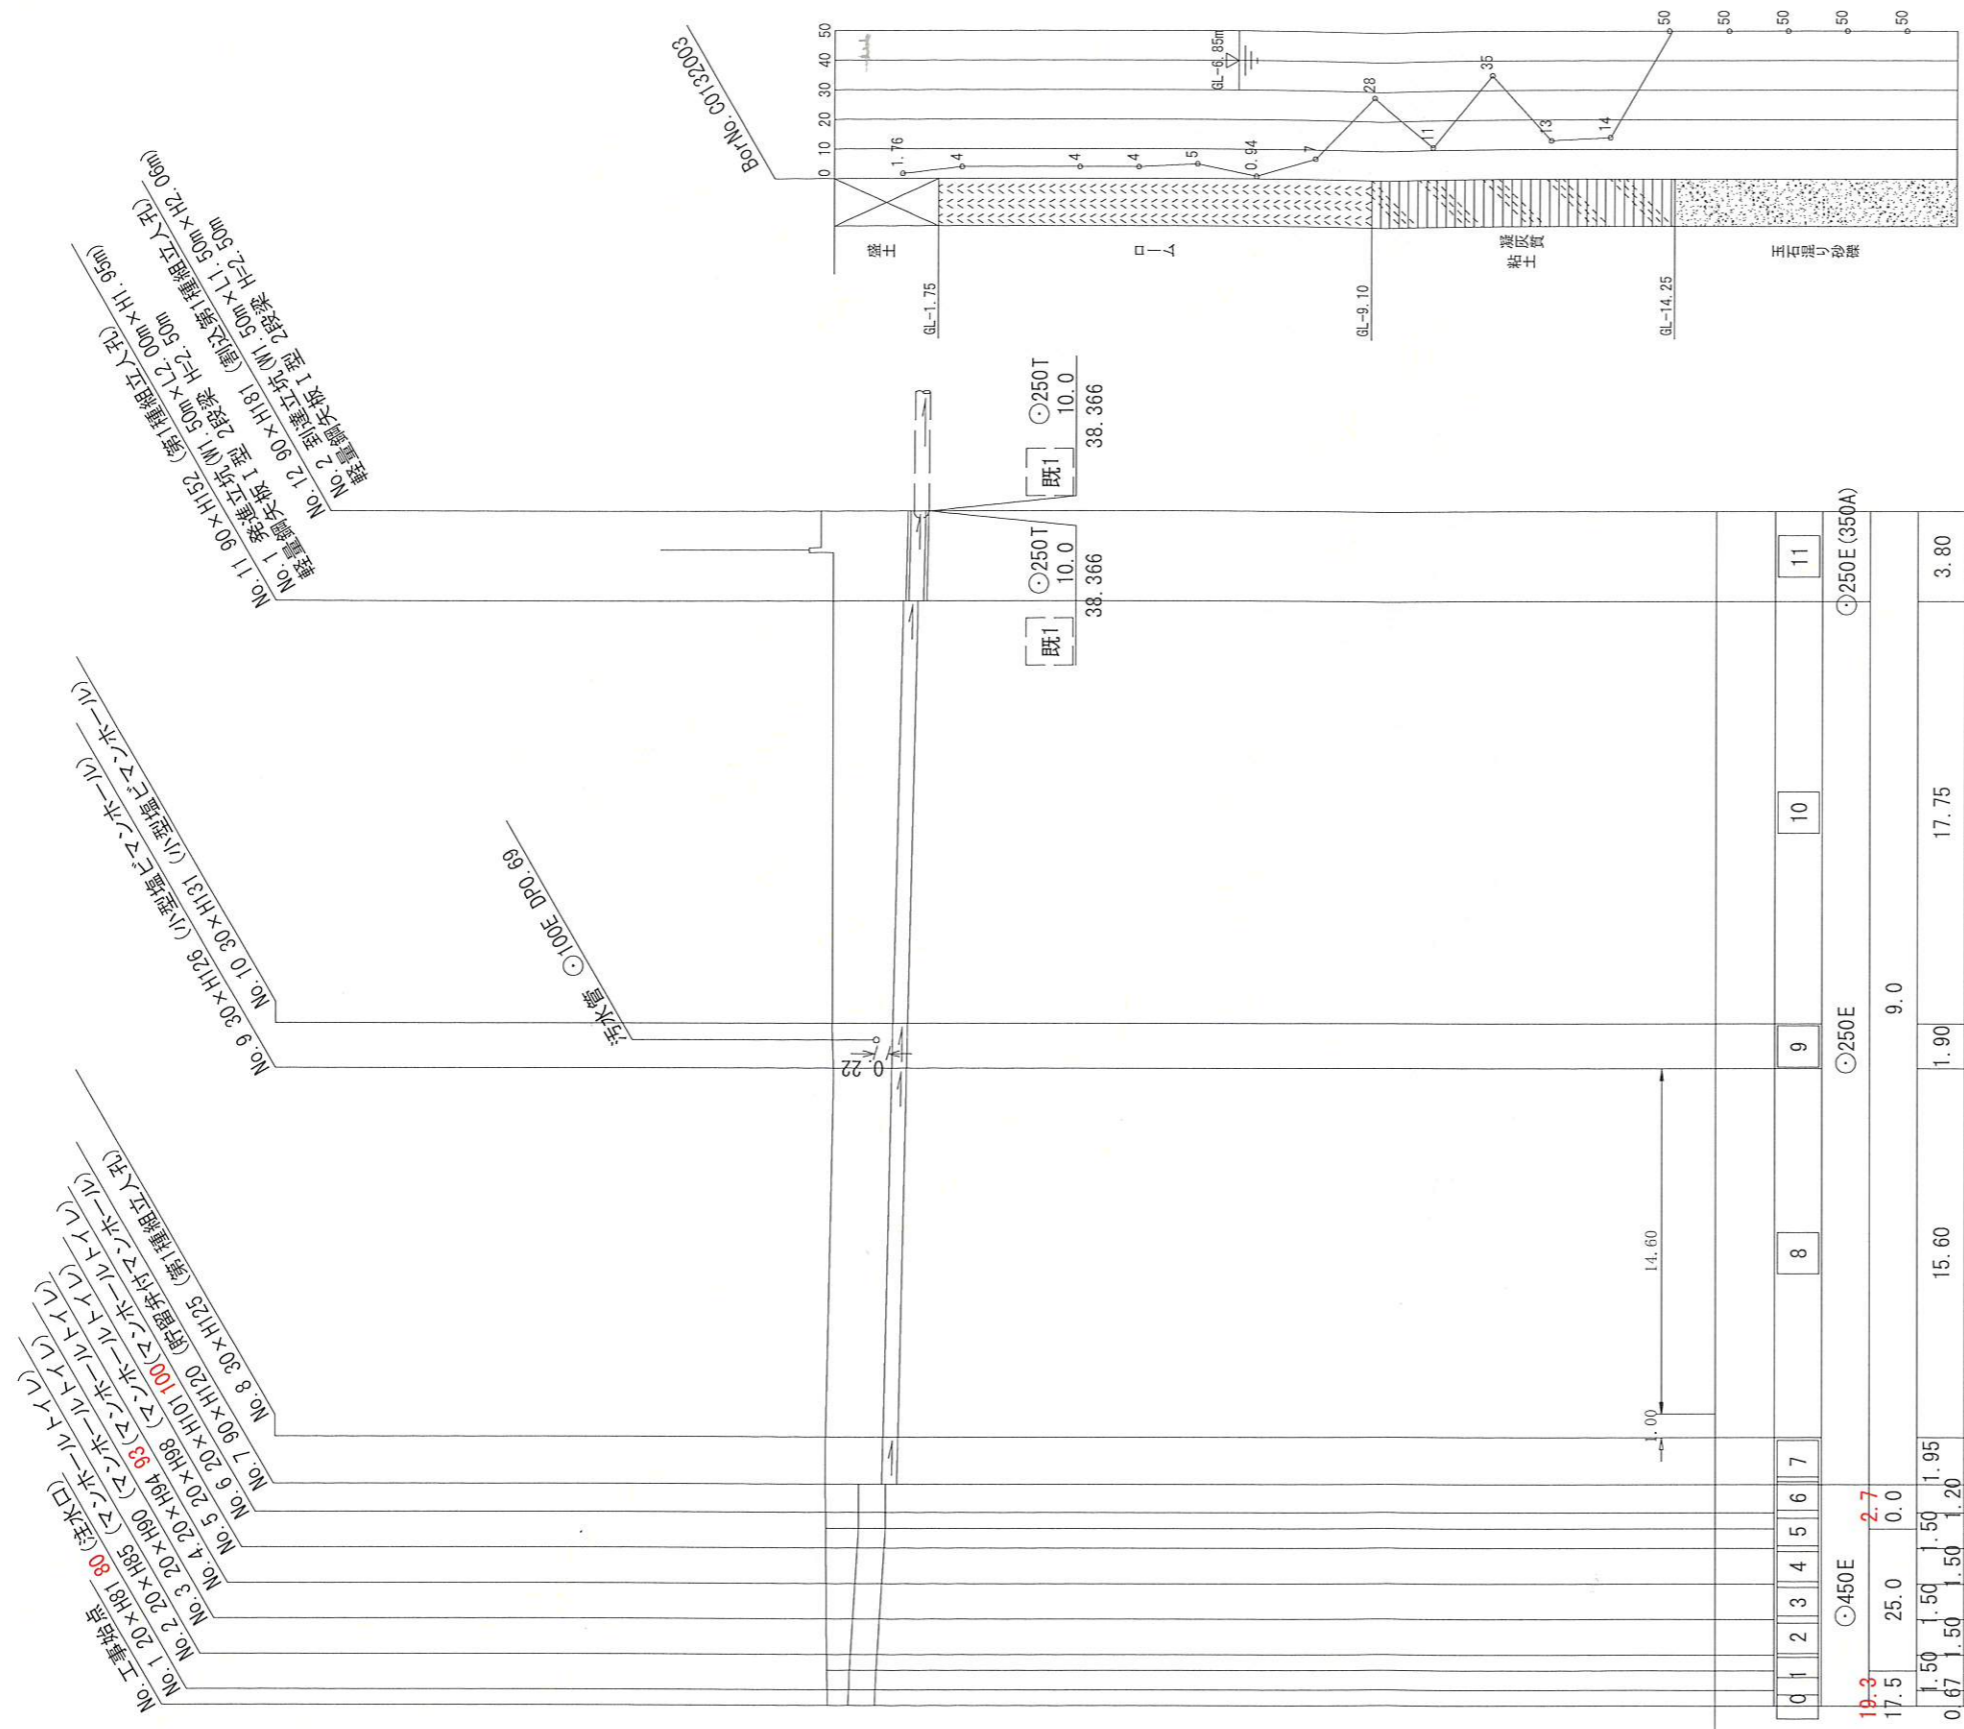

DL=25.00m

号線番号	0	1	2	3	4	5	6	7	8	9	10	11	
管径	φ450E												
勾配	19.3	17.5	17.5	25.0	2.7	0.0	φ250E						φ250E (350A)

施工種別	開削工法
矢板工種別	改良土基礎
基礎工種別	改良土埋戻し
埋戻工種別	未舗装
管種別	硬質塩化ビニル管
取付管理員種別	1人/日
交通誘導員	

As舗装 (As t=5cm, RC-40 t=15cm)

L交通 (As t=5cm, RM-40 t=35cm)
硬質塩化ビニル管 (鋼管)