

図名	縦断面図		
工事件名	災害時下水直結式仮設トイレ用下水道管 整備工事 (その449)		
施工場所	戸塚区平戸三丁目48番1号		
縮尺	横 S=1/250(A3)	図番	2 / 2
縮尺	縦 S=1/100(A3)		
号線番号	0	-	10



戸塚土木事務所

竣工図

縦断面図

横 S=1/250(A3)
縦 S=1/100(A3)

【境木小学校】

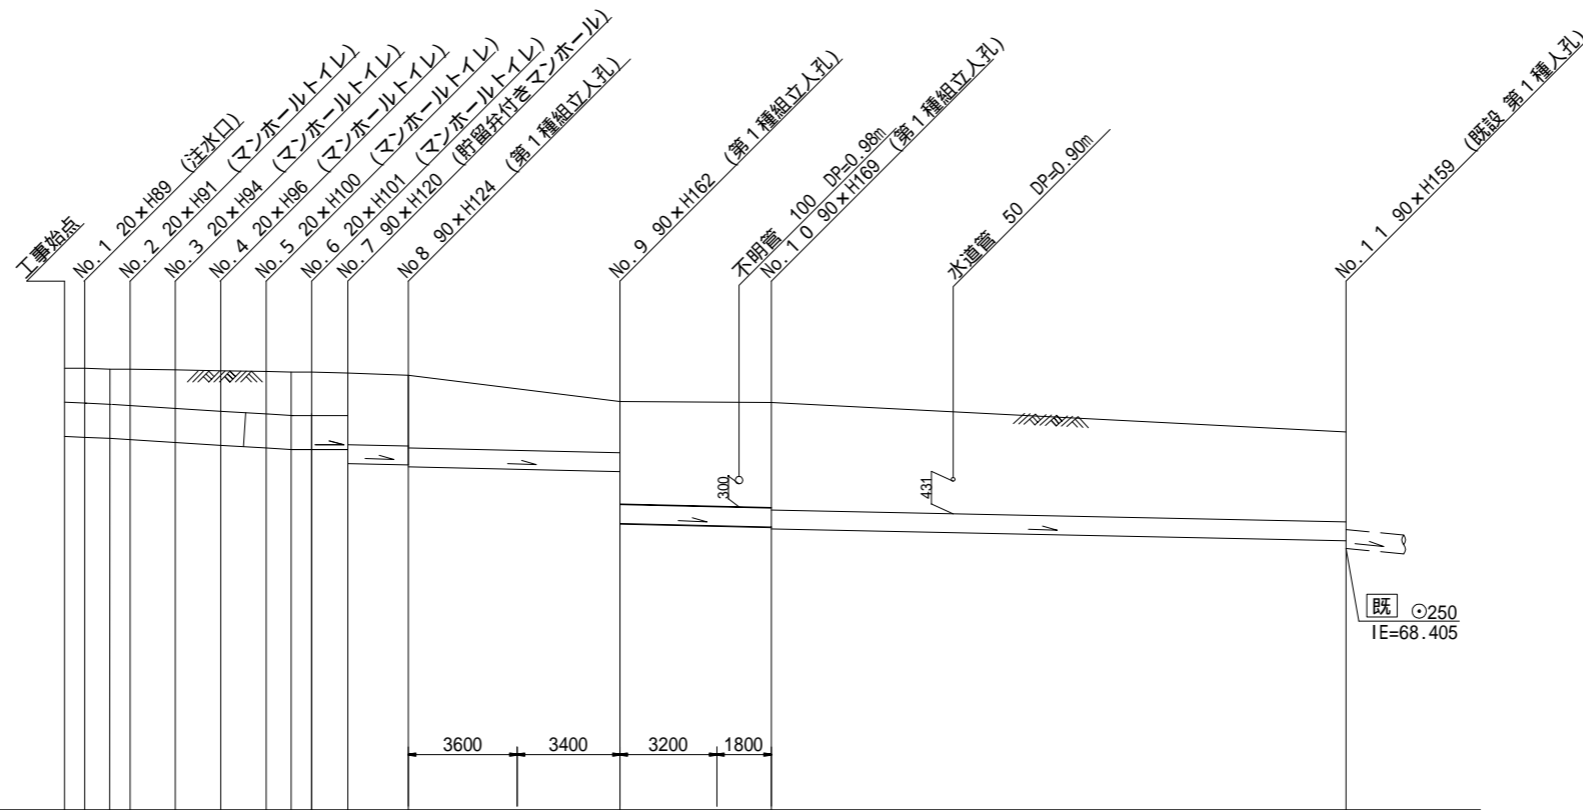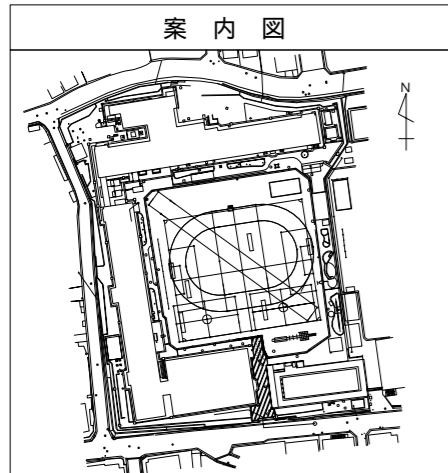

DL=65.00

号線番号	0	1	2	3	4	5	6	7	8	9	10						
管径	φ450VU							φ250VU									
勾配	20.6	22.1			5.3		(8.5)	(8.7)	(9.8)	8.9							
号線間距離	0.67	1.50	1.50	1.50	1.50	1.20	2.00	6.99	5.00	17.00							
人孔間距離	0.67	0.67	1.50	1.50	1.50	0.87	2.00	6.99	5.00	17.00							
流速	3.083	3.685		0.000				1.494									
流下量	0.490	0.586		0.000				0.073									
流出量								0.001									
現在地盤高	70.83	70.82	70.81	70.81	70.80	70.79	70.80	70.78	70.78	70.77	70.41	70.40	70.00				
H	0.113									0.108							
管底高	69.941	69.927	69.910	69.895	69.862	69.829	69.796	69.777	69.774	69.769	69.560	69.528	68.562				
追加距離	0.00	0.67	1.50	2.17	3.67	5.17	6.67	7.50	8.17	9.37	11.37	18.36	23.36	40.36			
土被	0.43	0.44	0.44	0.46	0.48	0.50	0.55	0.55	0.55	0.54	0.96	0.98	0.68	1.37	1.40	1.40	1.18
施工種別	開削工法 (昼間施工)																
矢板工種別	② 軽量鋼矢板 型1段梁 平均長2.00m																
基礎工種別	改良土基礎																
埋戻工種別	全面改良土埋戻し																
覆工種別																	
舗装復旧種別	As舗装 (As t=5cm, RC-40 t=15cm)					①		L交通 (As t=5cm, RM-40 t=15cm, RC-40 t=20cm, 路盤先行全部利用表層全面)									
側溝種別																	
管種別	硬質塩化ビニル管																
取付管理員種別																	
交通整理員	2人/日																

- ① カラー舗装 (レッド) (表層工 (薄層カラー舗装) t=1cm、基層工 (再生開粒As(13) t=5cm)、RC-40 t=15cm)
- ② 軽量鋼矢板 型1段梁 平均長2.00m

使用水準点 (令和 2年 月 日)

標石番号 既設マンホール

標高 (M) 70.000

