

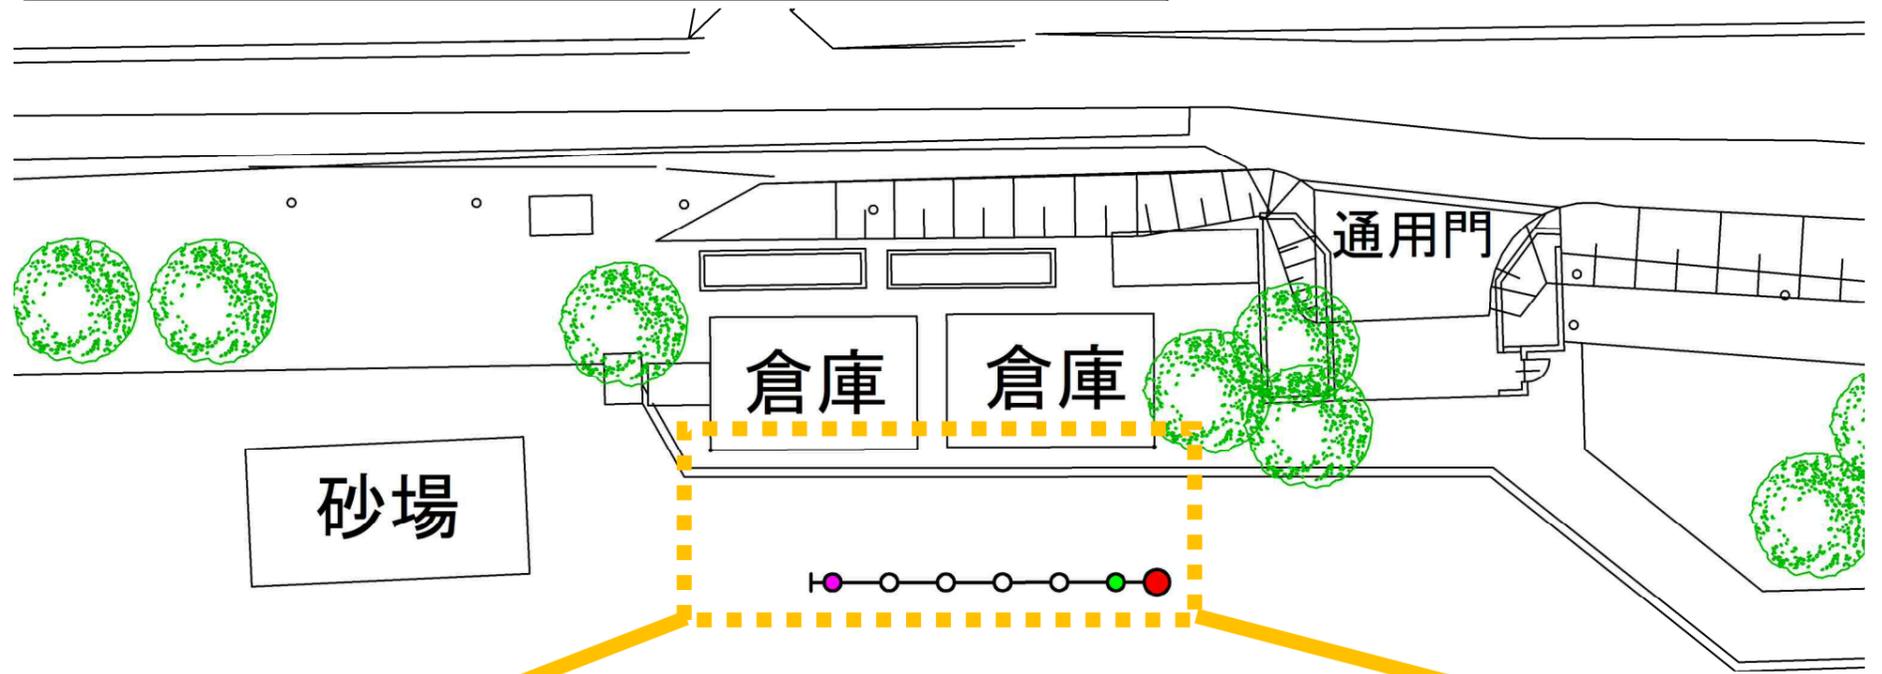


東中田小学校 オフセット図

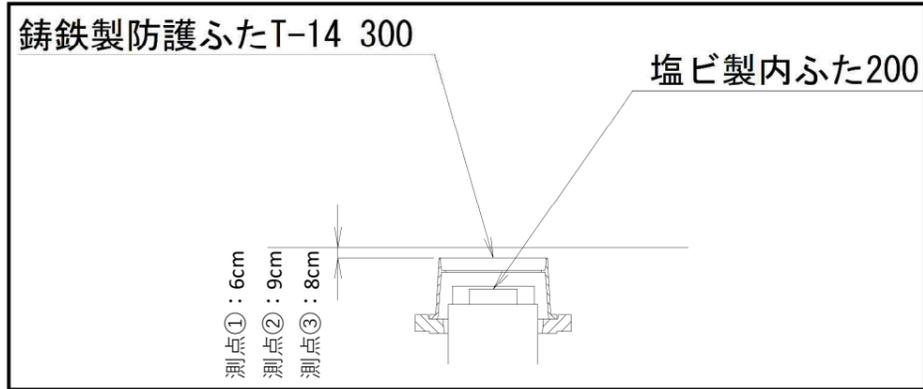

グラウンド


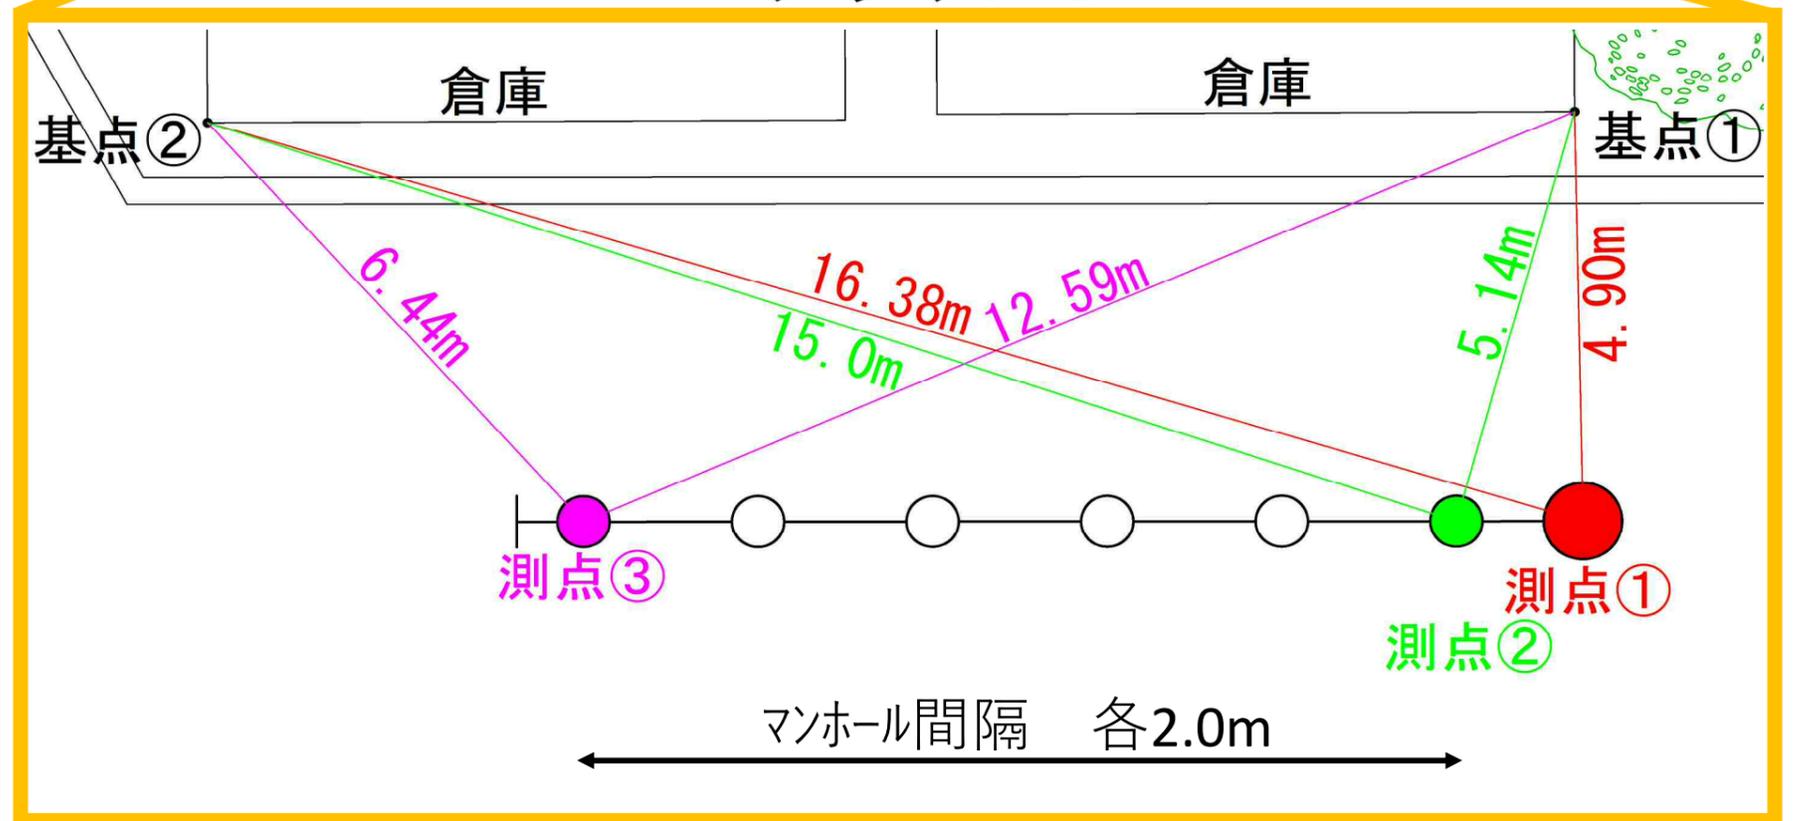


令和 4 年度設計図 (排除方式 分流式)							
図名	平面図						
工事種名	災害時下水道結式仮設トイレ用下水道管整備工事(その412)						
施工場所	泉区中田東四丁目43番1号						
縮尺	S=1/200	図番	1 / 2				
号線番号	0	1	2	3	4	5	6
	7	8	9				
地形図番号							
審査	課長	係長	換算	設計			
株式会社 細谷興業							

平面図 S=1/200


【東中田小学校】

しゅん工図
株式会社 細谷興業
2022年10月27日

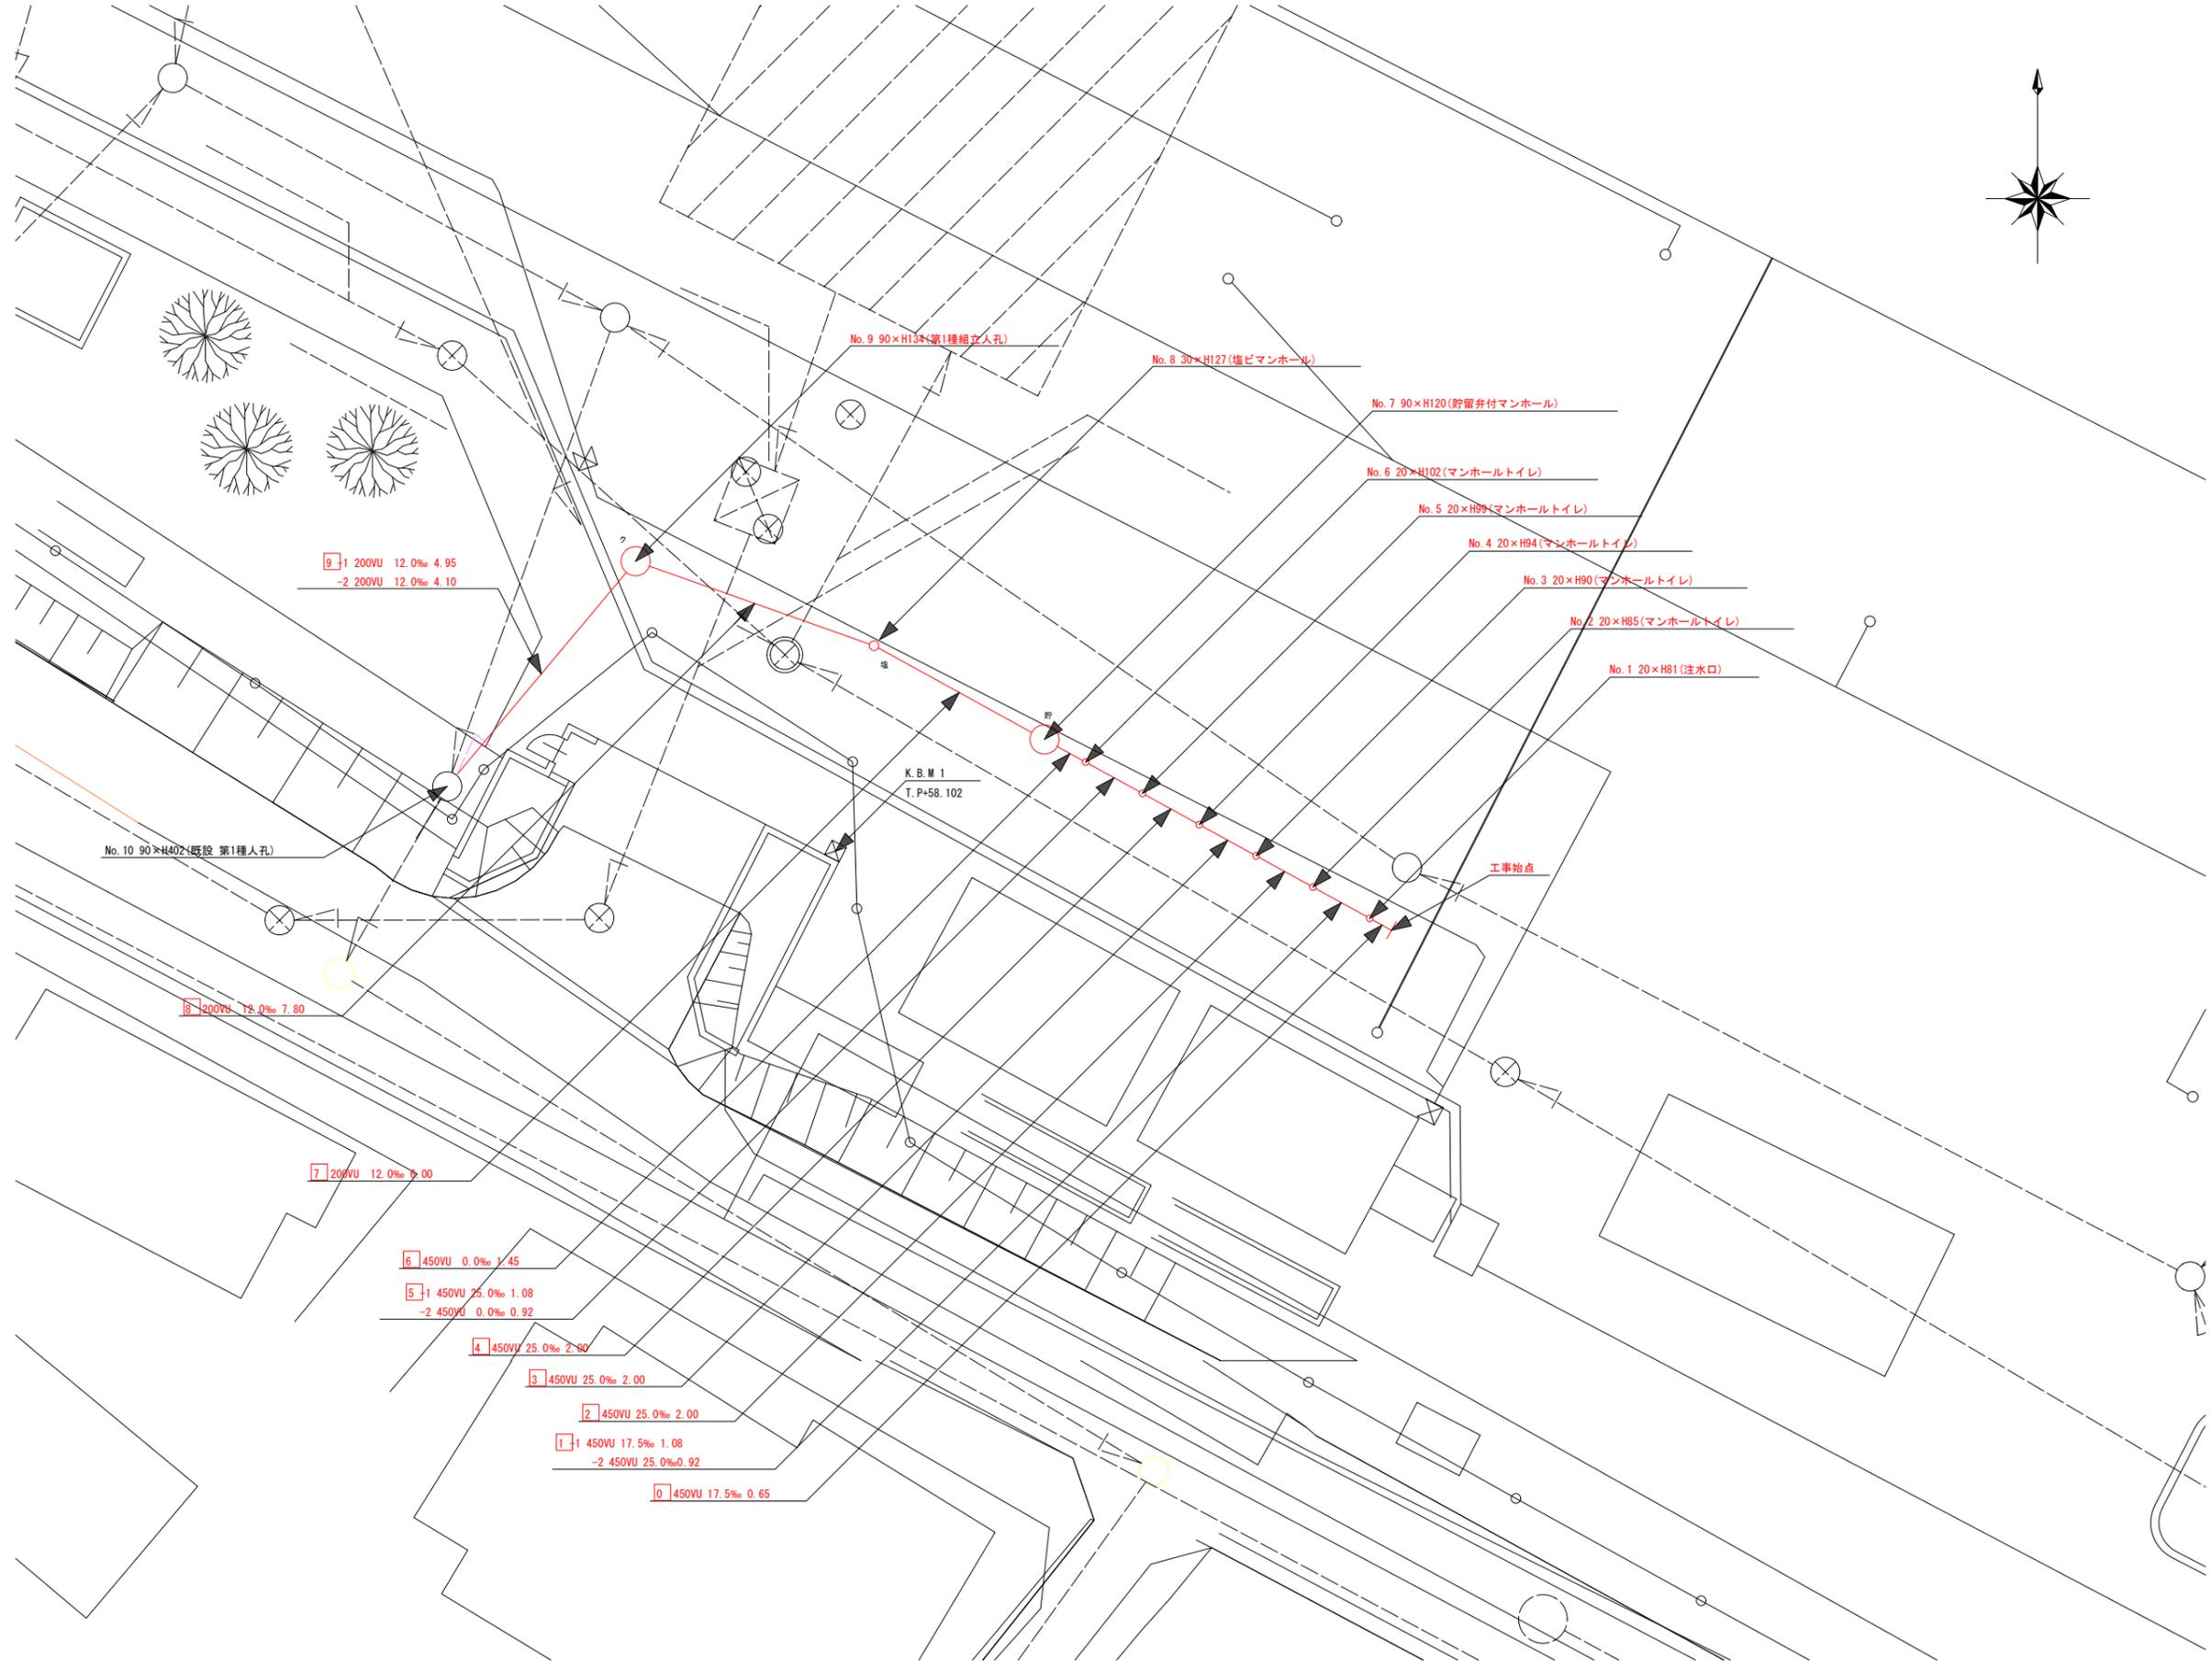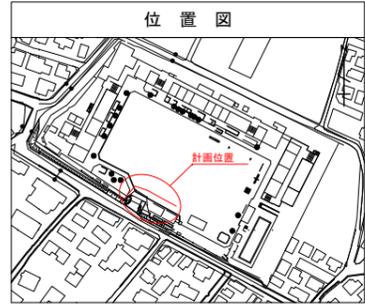

凡例	
	新設管きよ及びます(マンホールトイレ)
	新設管きよ及び塩ビマンホール
	新設管きよ及び第1種組立人孔
	新設管きよ及び貯留弁付きマンホール
	既設汚水管きよ及びます・人孔
	既設雨水管きよ及びます・人孔
	既設分流汚水管きよ・人孔
	既設分流雨水管きよ・人孔
	K.B.M
	電気ケーブル
	ガス管
	スプリンクラー管
	水道管

各マンホール オフセット図 (1) S=1:100

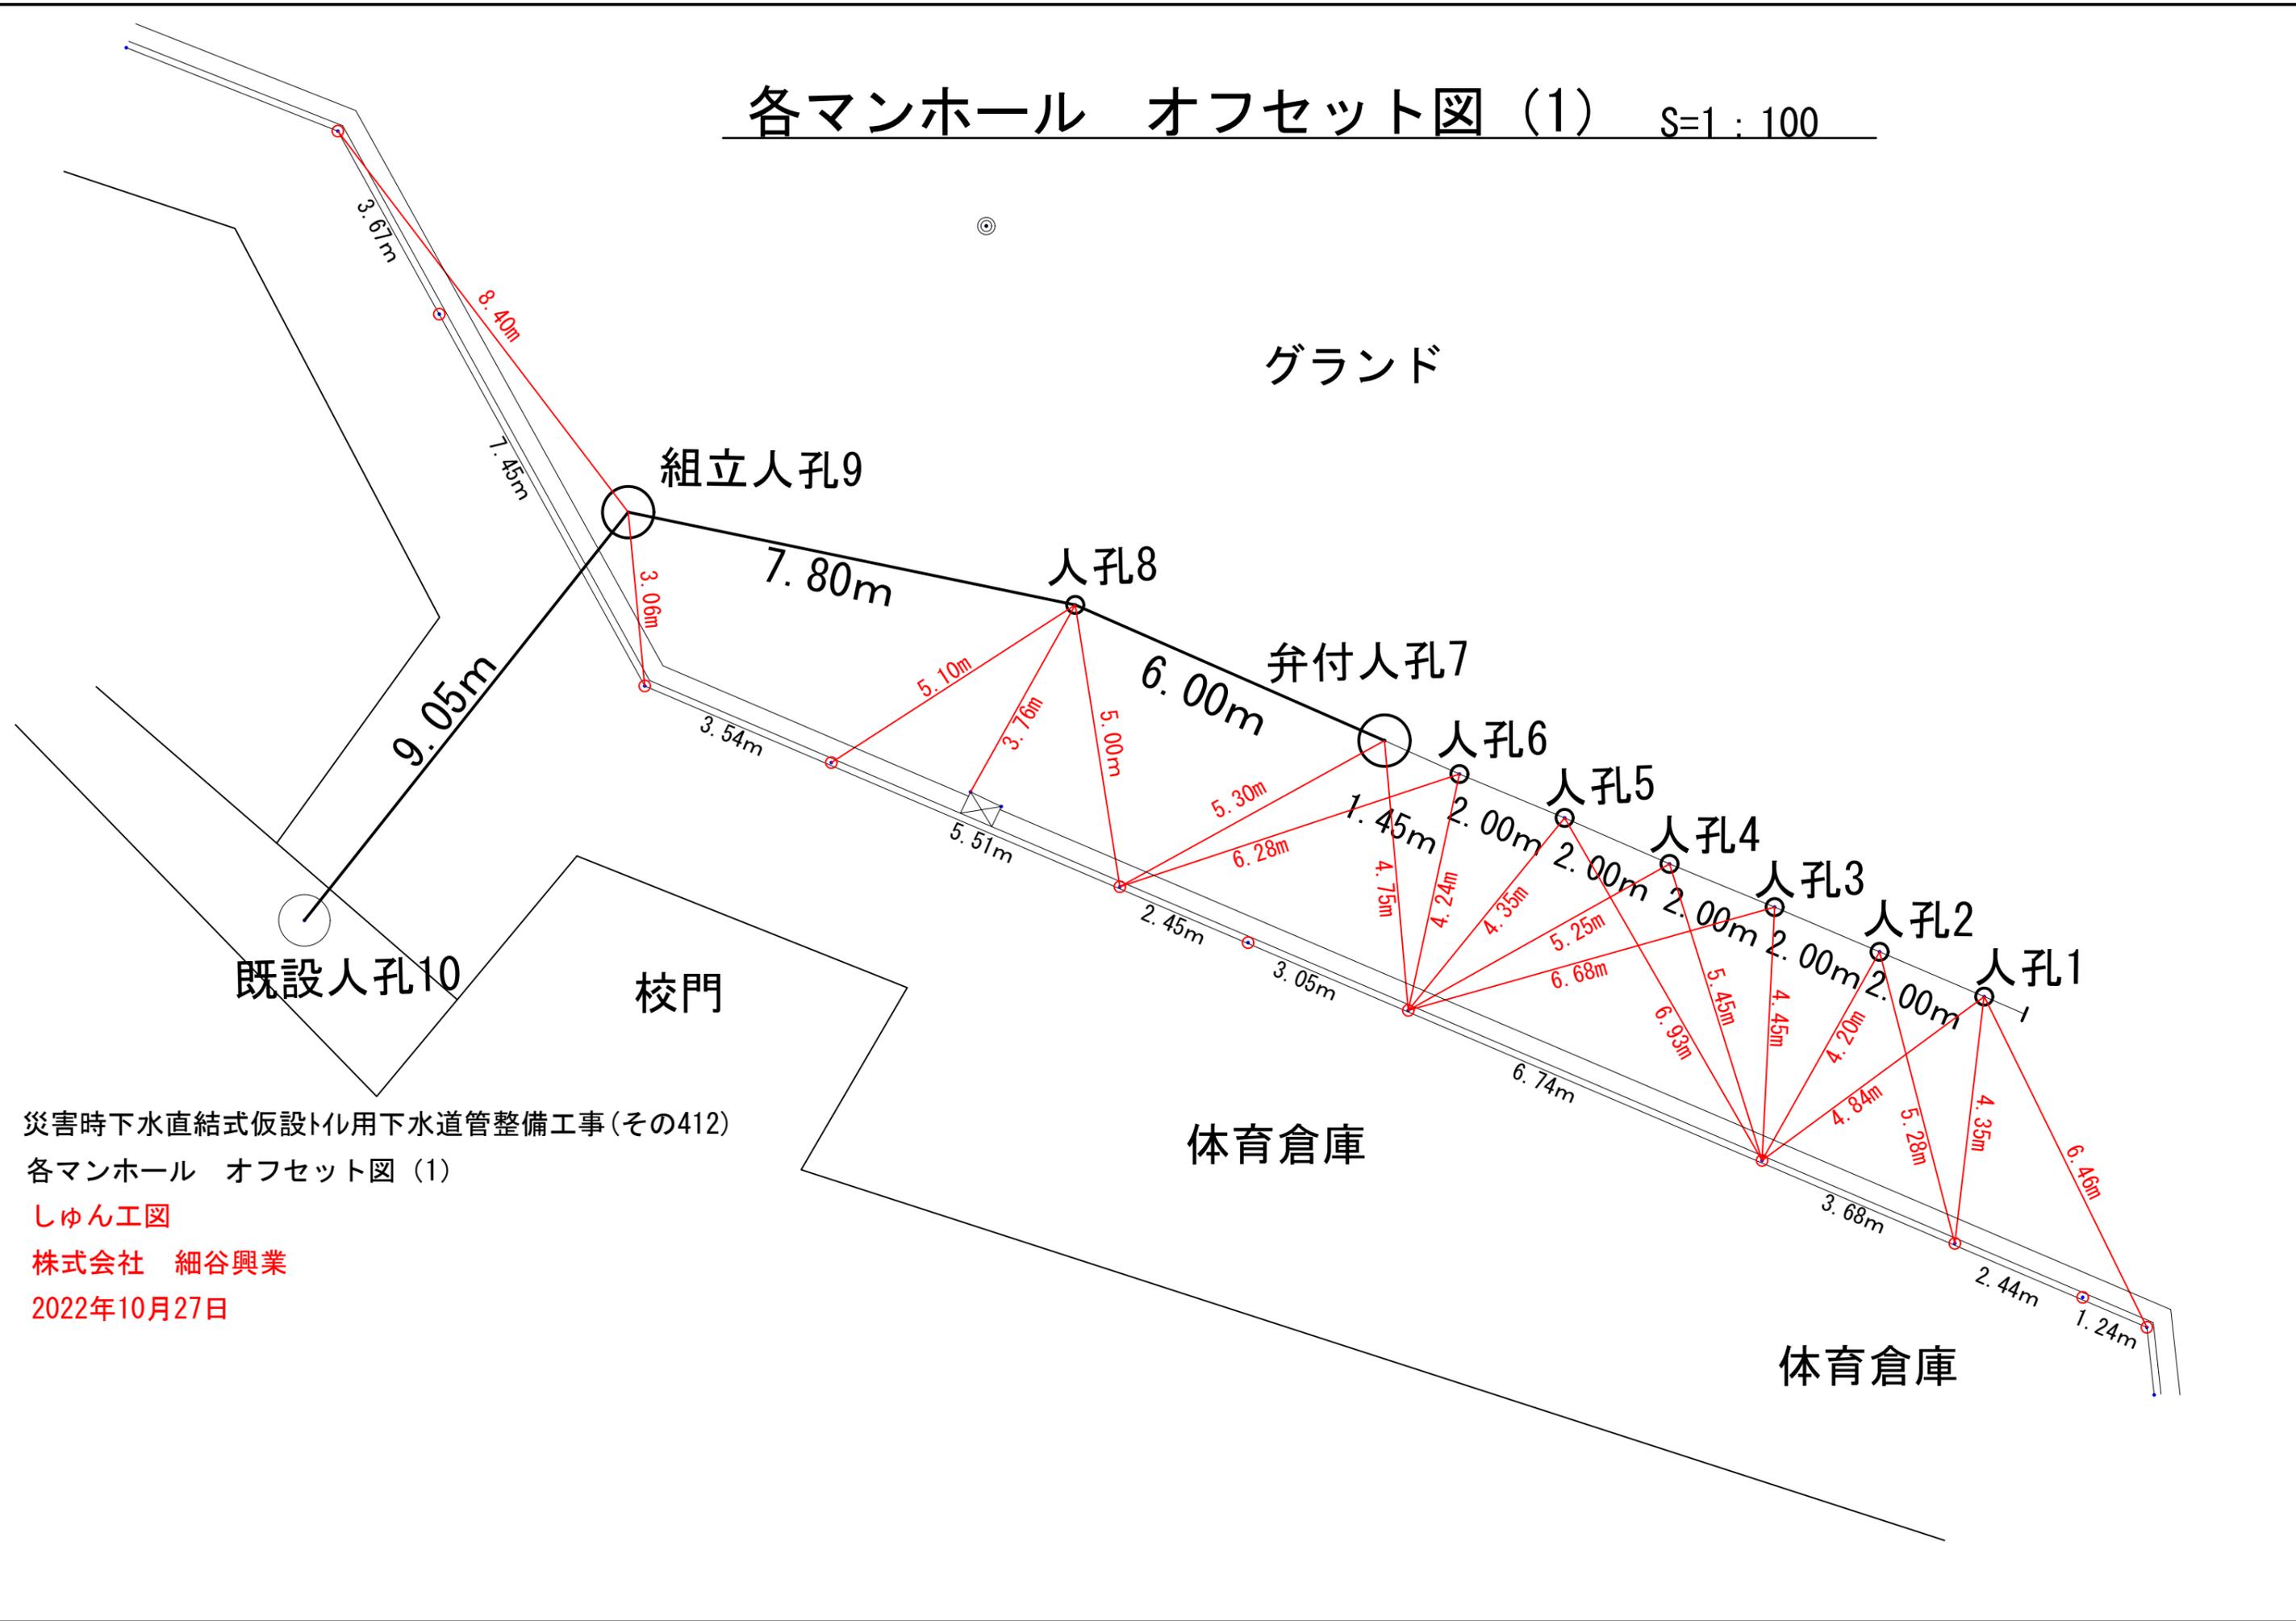

災害時下水直結式仮設トイレ用下水道管整備工事(その412)

各マンホール オフセット図 (1)


しゅん工図

株式会社 細谷興業

2022年10月27日

各マンホール オフセット図(2)

S=1:100

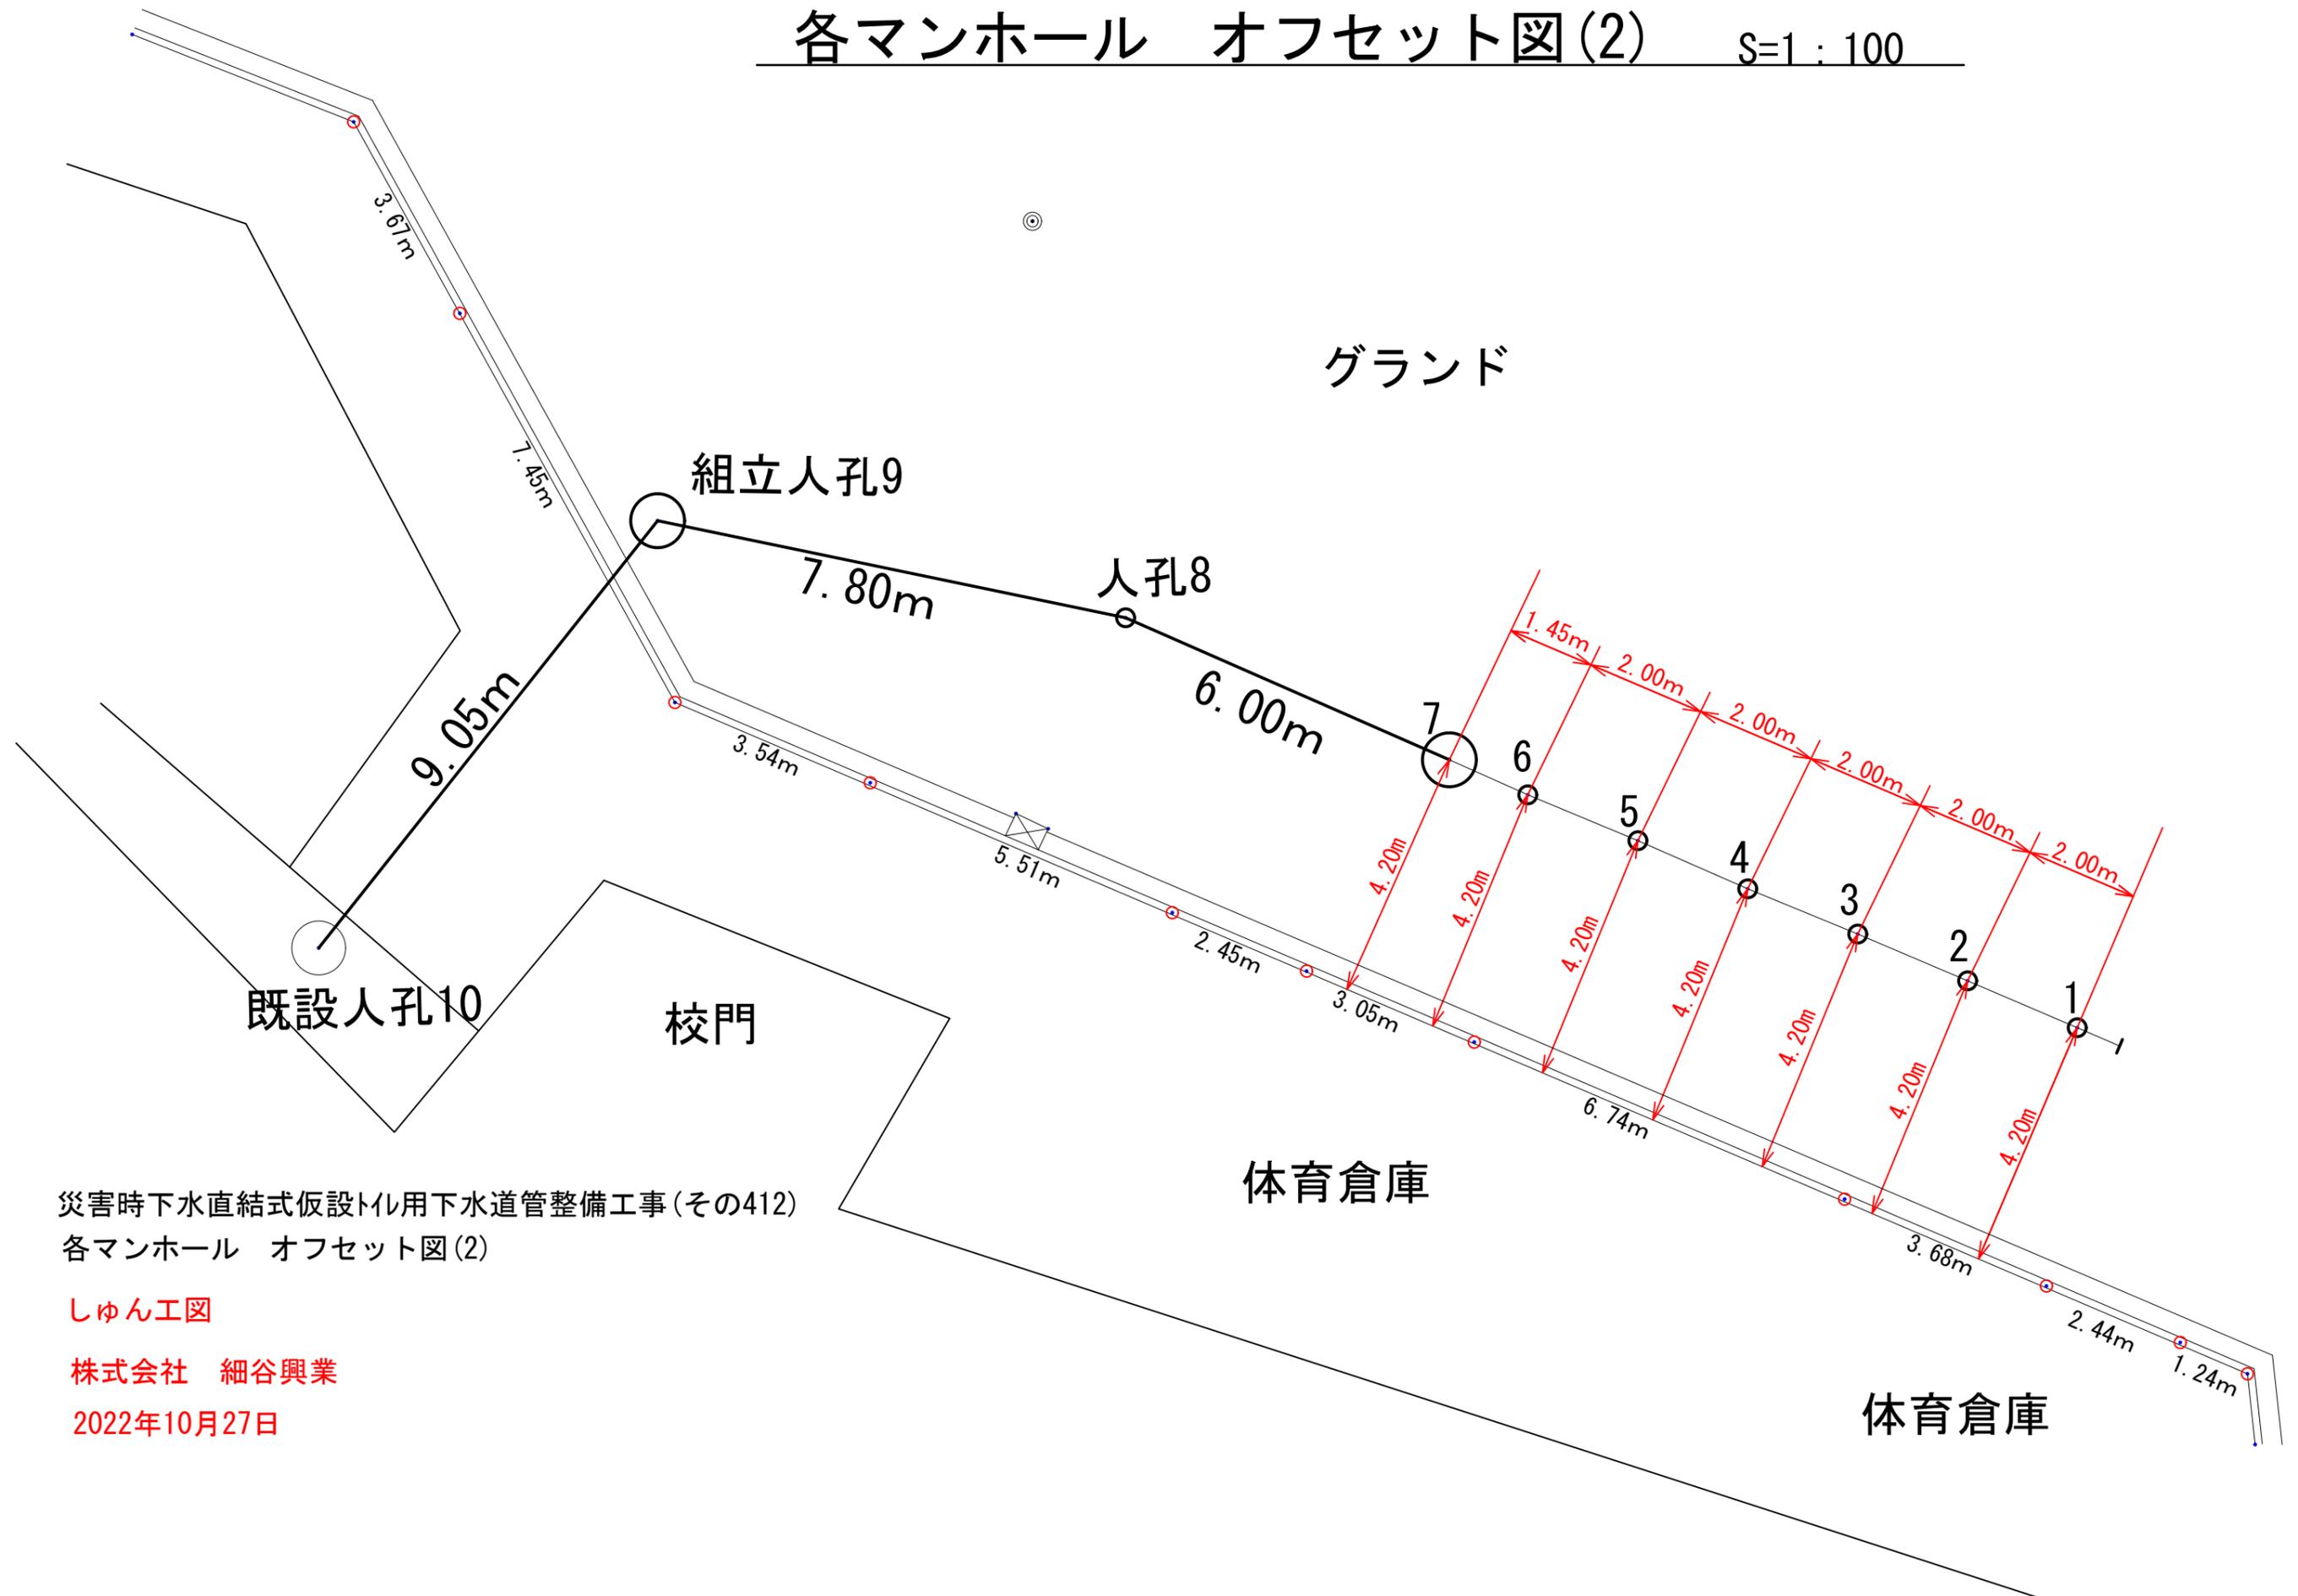

災害時下水直結式仮設トイレ用下水道管整備工事(その412)
各マンホール オフセット図(2)

しゅん工図

株式会社 細谷興業

2022年10月27日

令和4年度設計図(排除方式 分流)			
図名	仮設トイレ標準構造図、看板設置図(参考図)		
工事名	災害時下水道結式仮設トイレ用下水道管整備工事(その412)		
施工場所	泉区中田東四丁目43番1号		
縮尺	図示	図番	参考図(1/1)
号線番号			
地形図番号			
株式会社 細谷興業			

仮設トイレ標準構造図

S=1/50

【東中田小学校】


しゅん工図

株式会社 細谷興業


2022年10月27日



縦断図

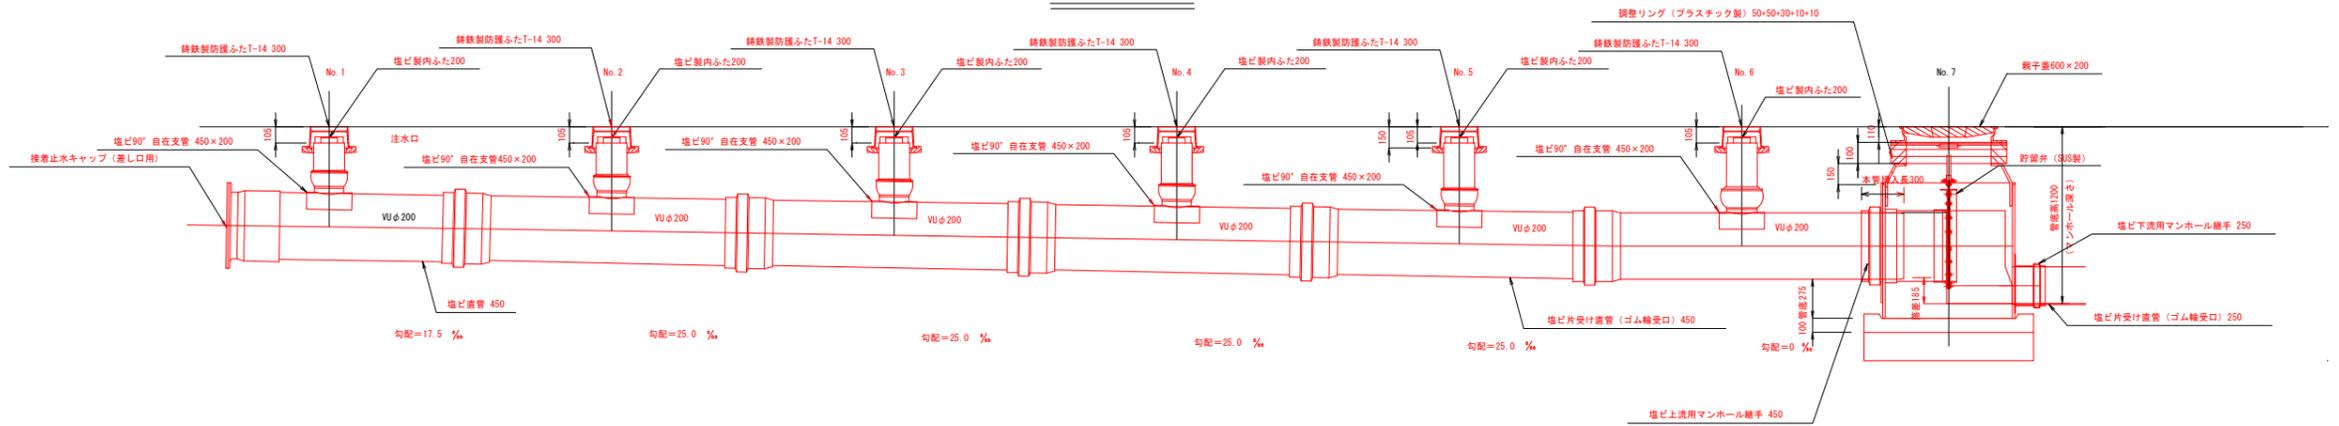

平面図

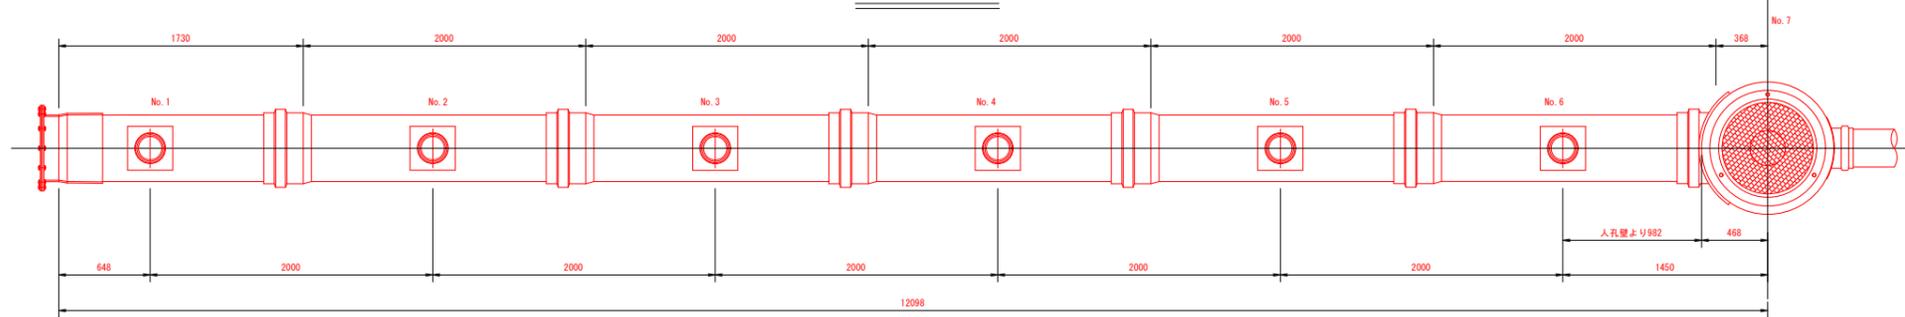

看板設置図(参考図)


S=1/50

※ 使用する部材については図面表記と同等品とする。

正面図

背面図

側面図

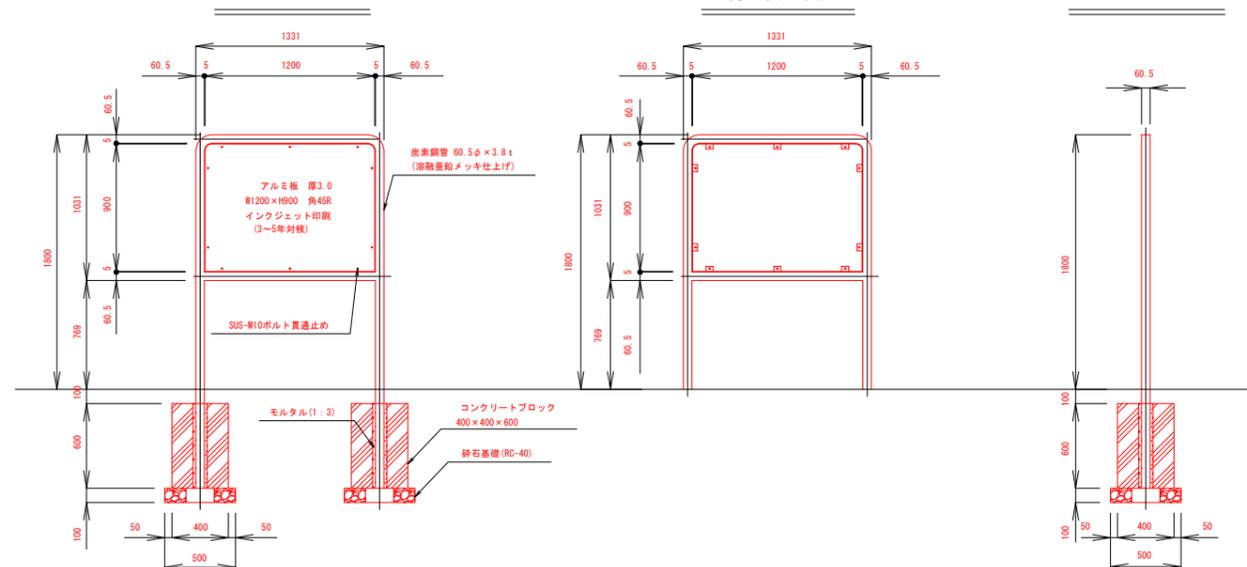

看板設置位置図

