



圖ヶロフ後理整區地四第理整劃區  
一之分千三尺縮



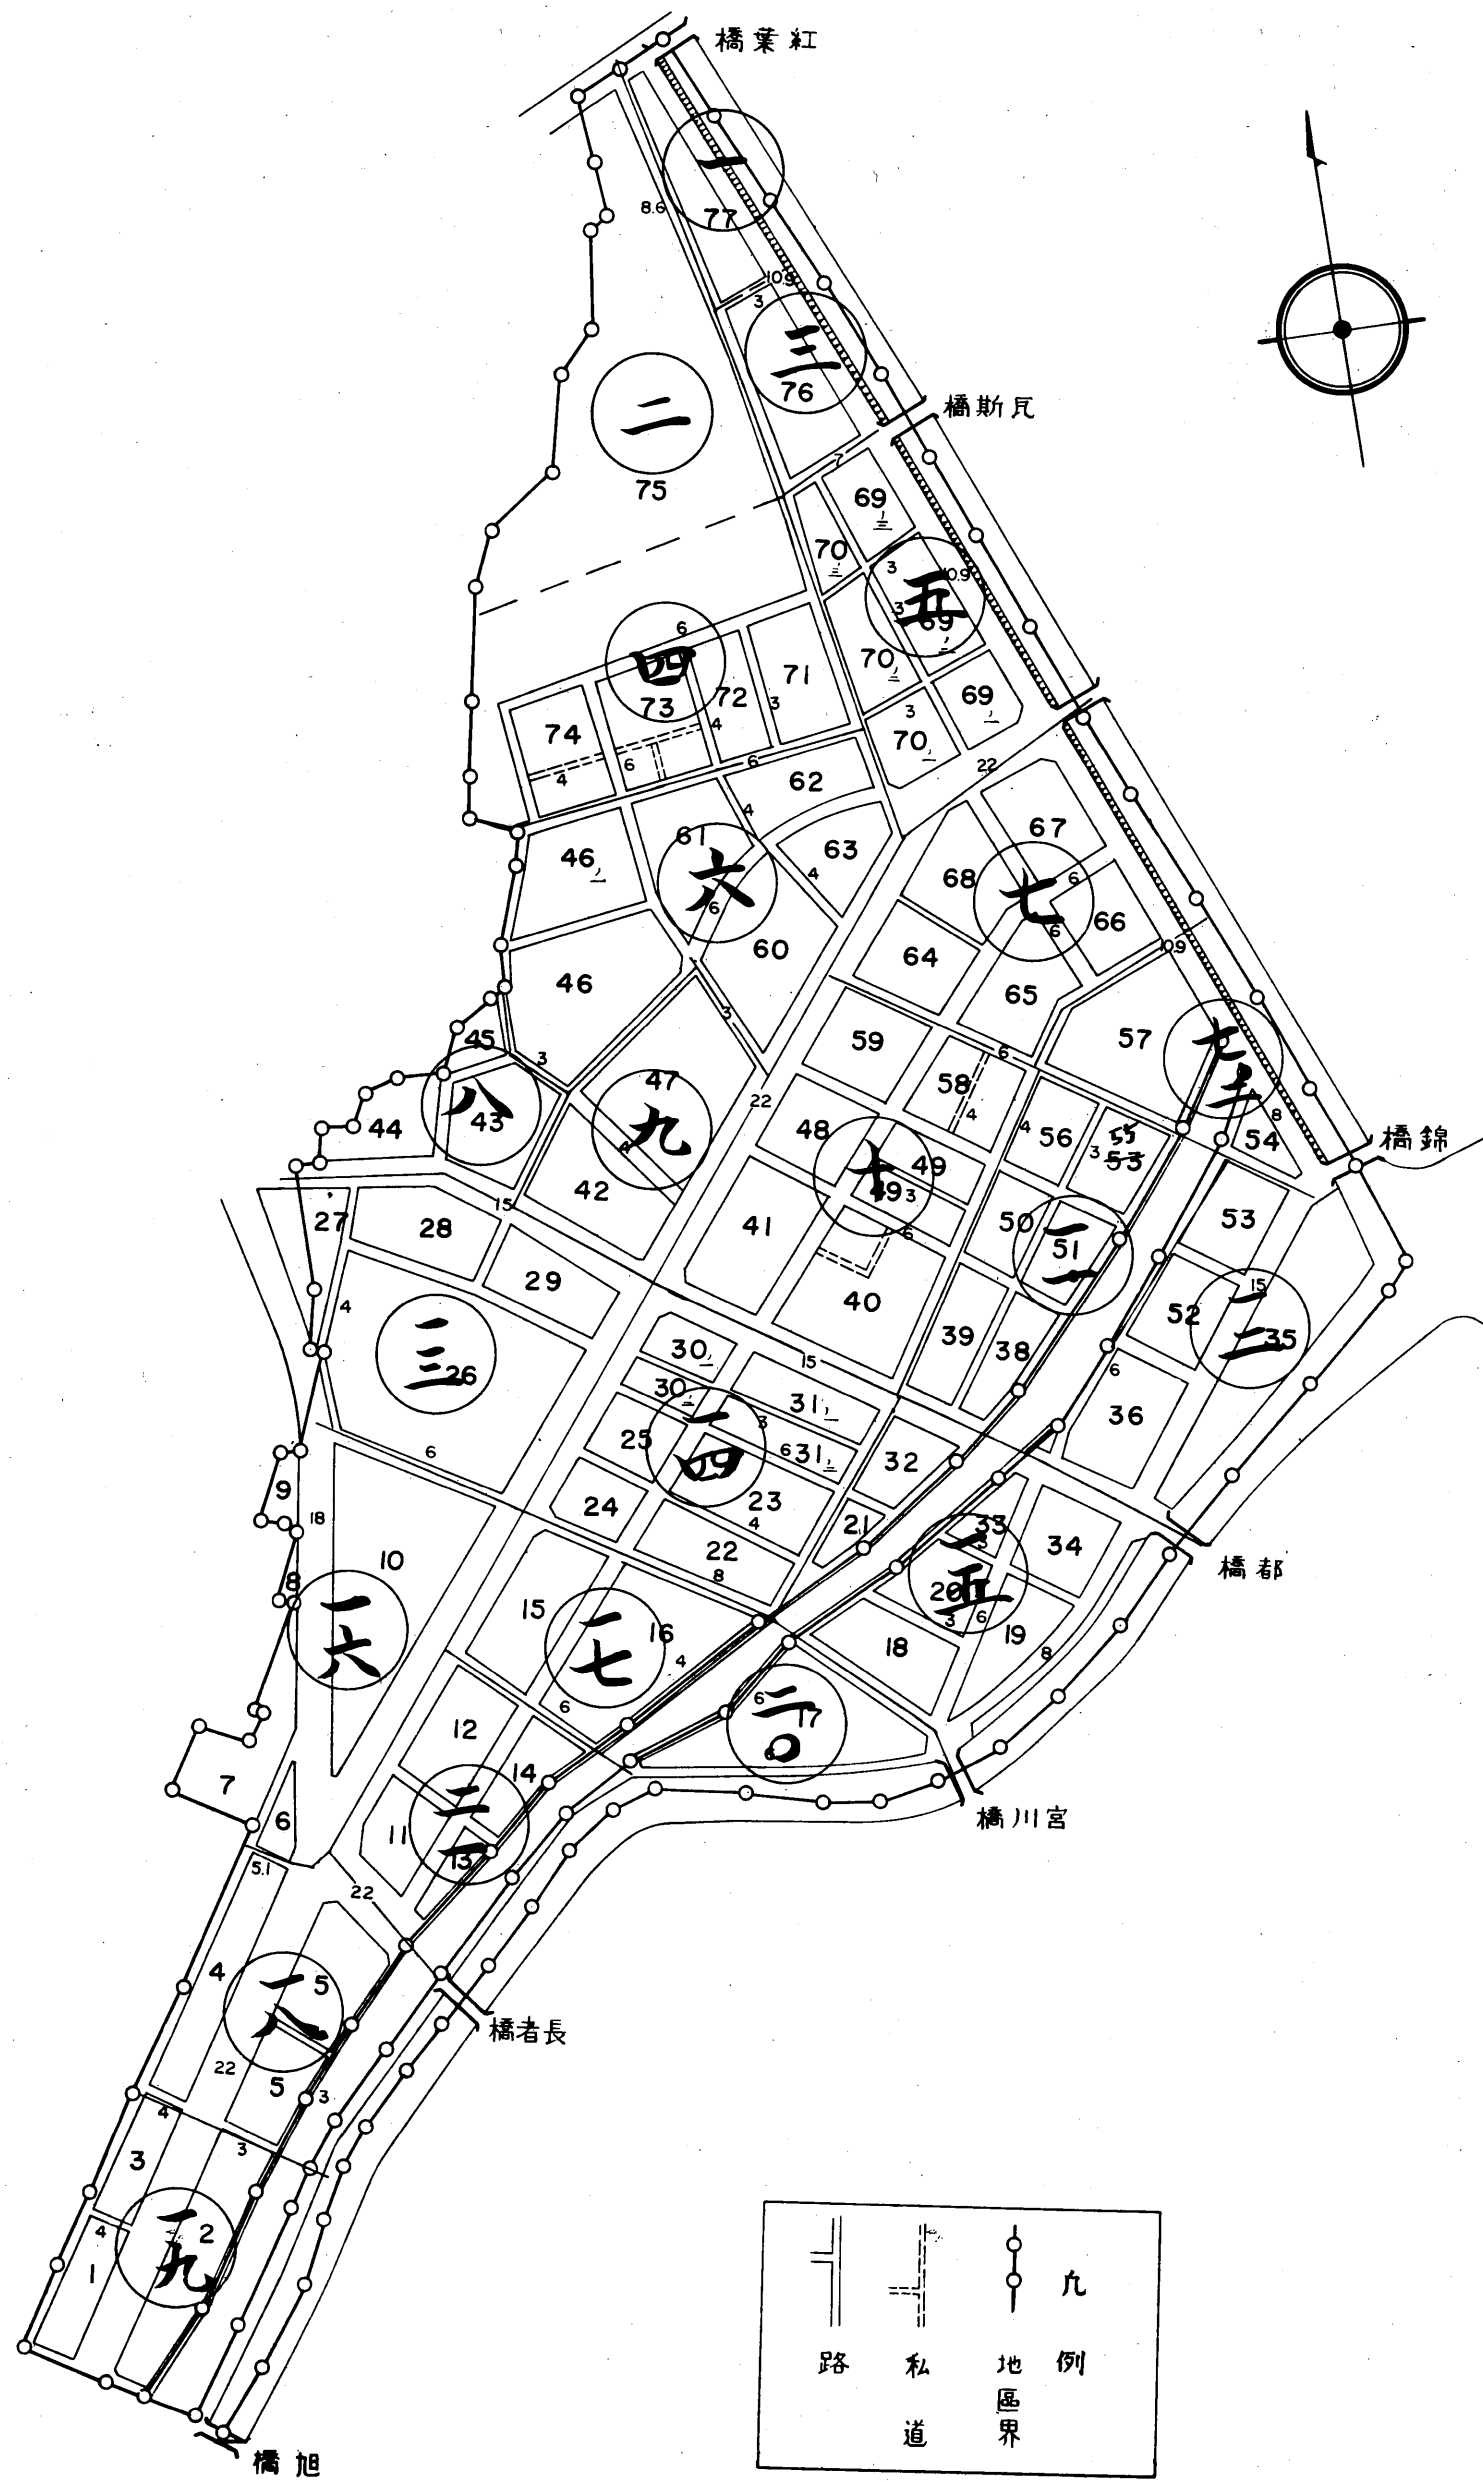

# 第四區第二區圖

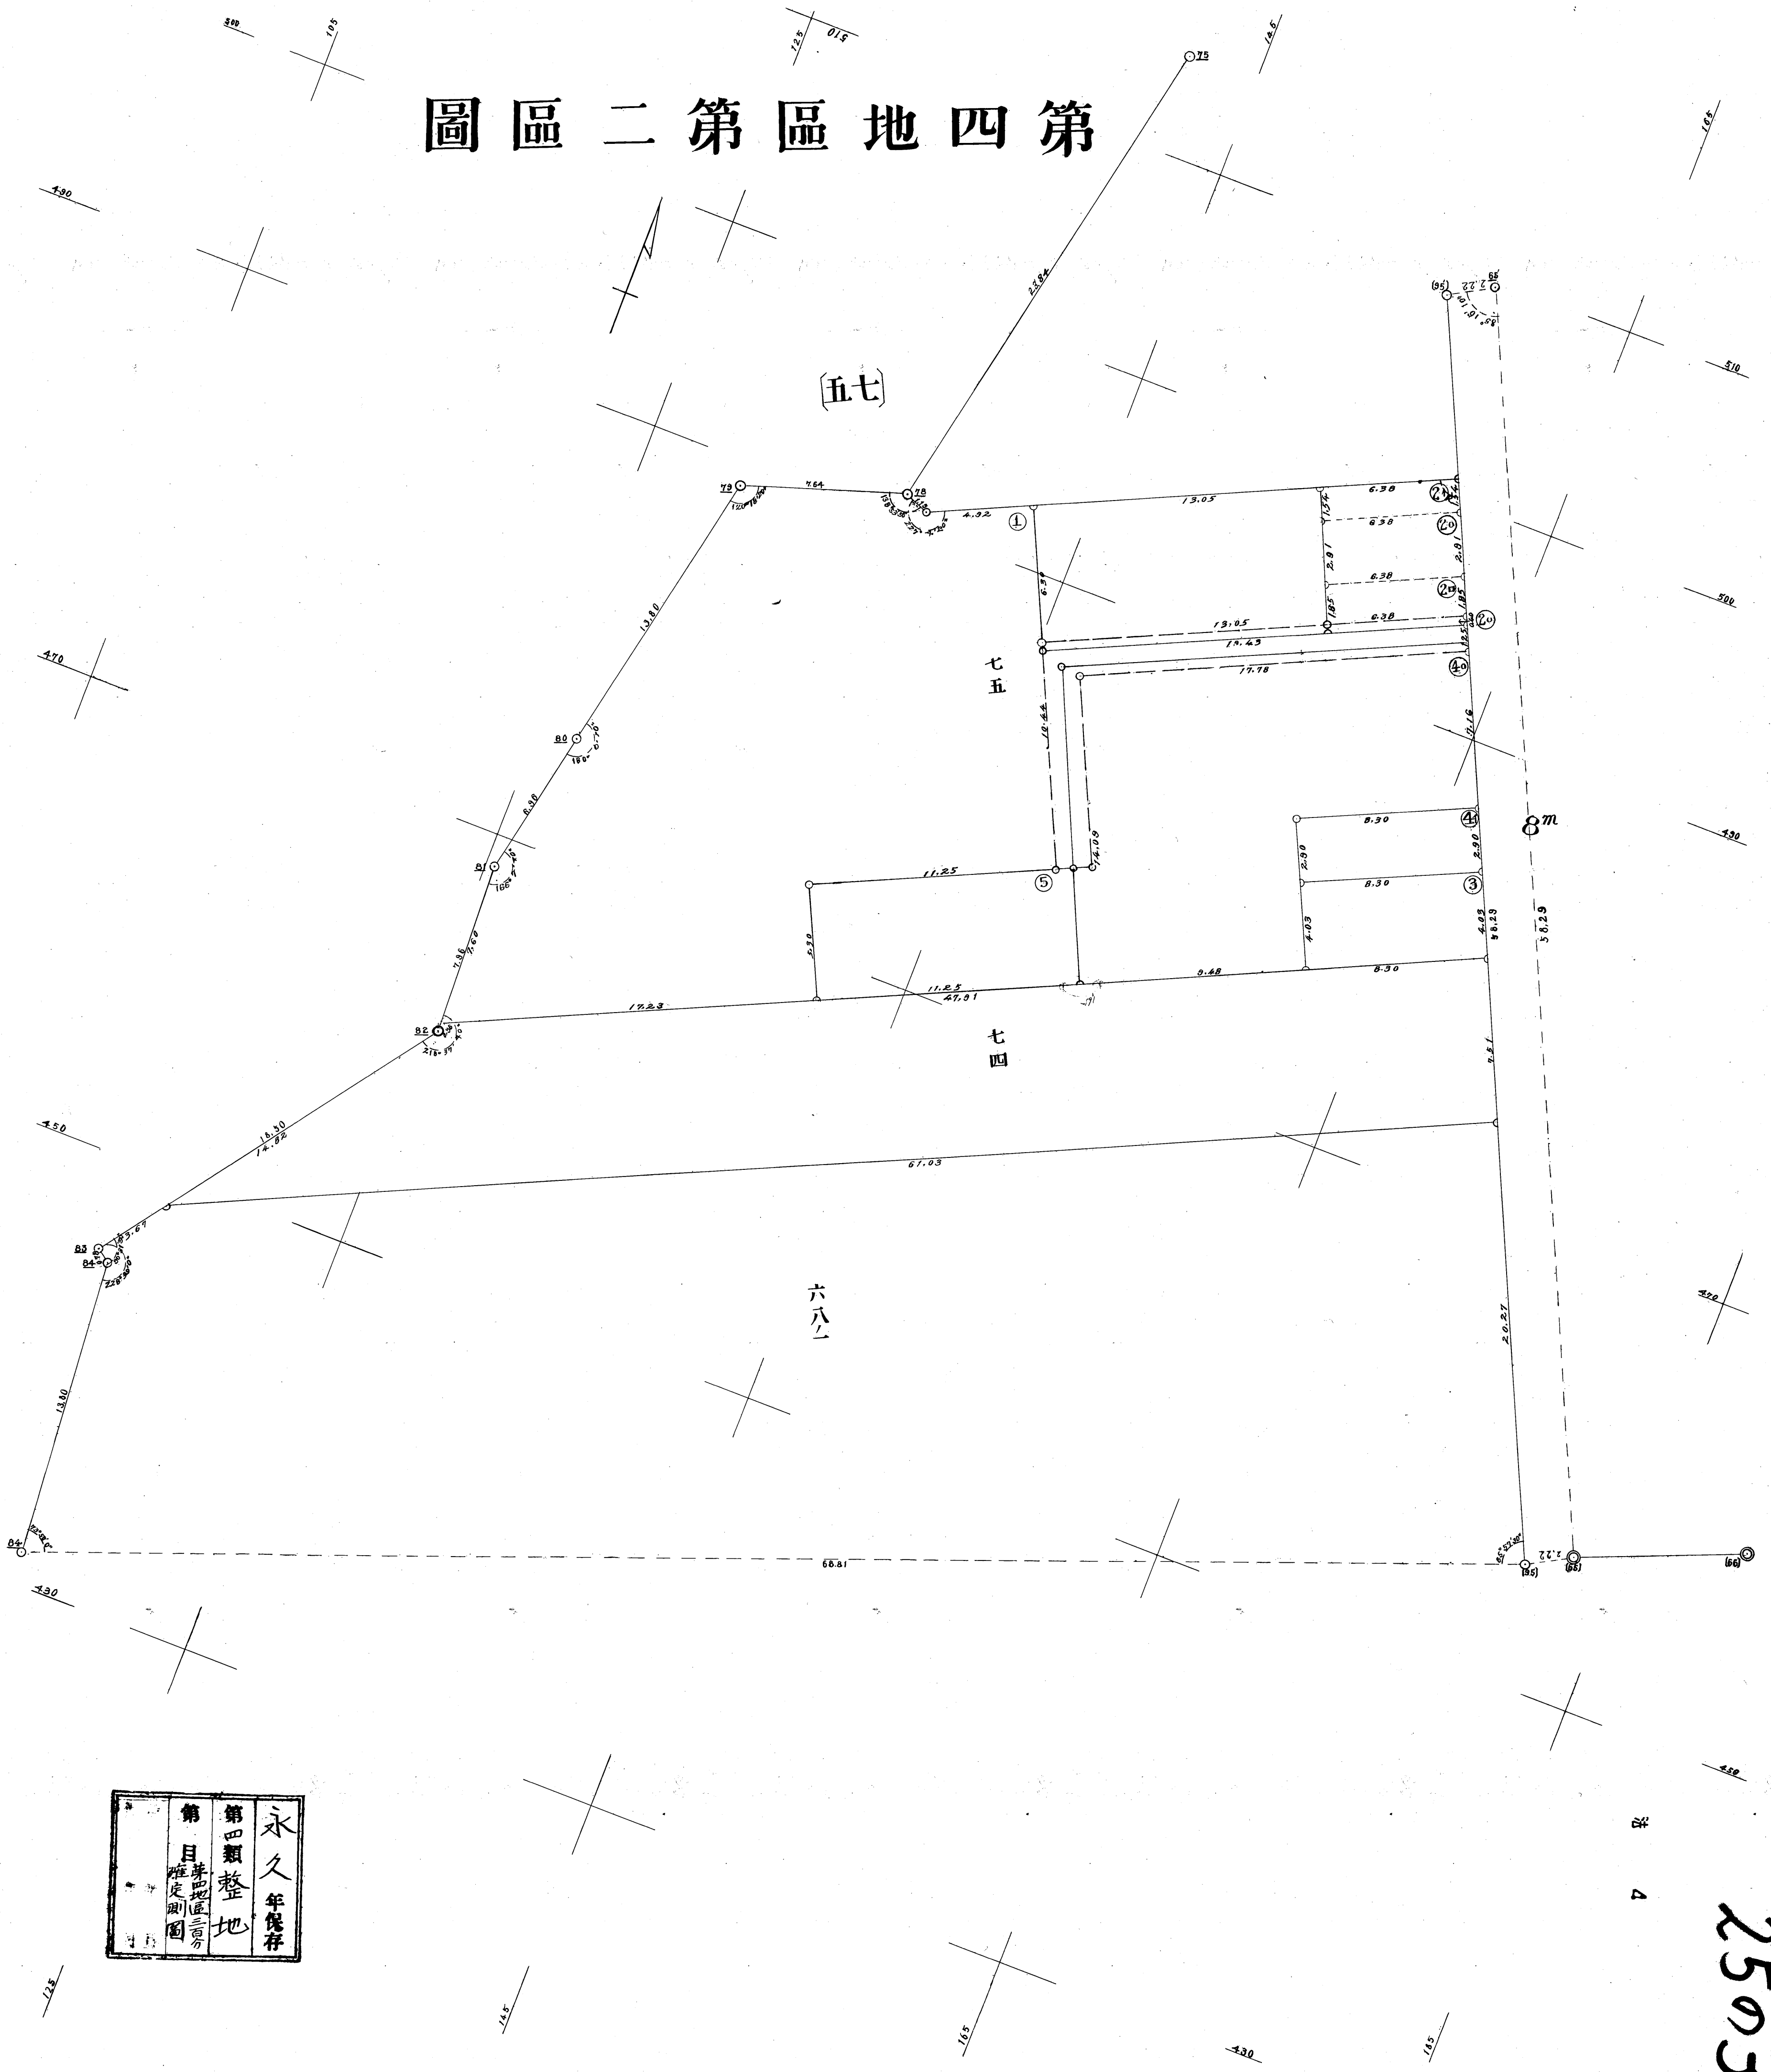


永久年保存  
 第四類整地  
 第四區三分  
 目確定測圖

法 4

2503

# 第四地區確定測圖第三號

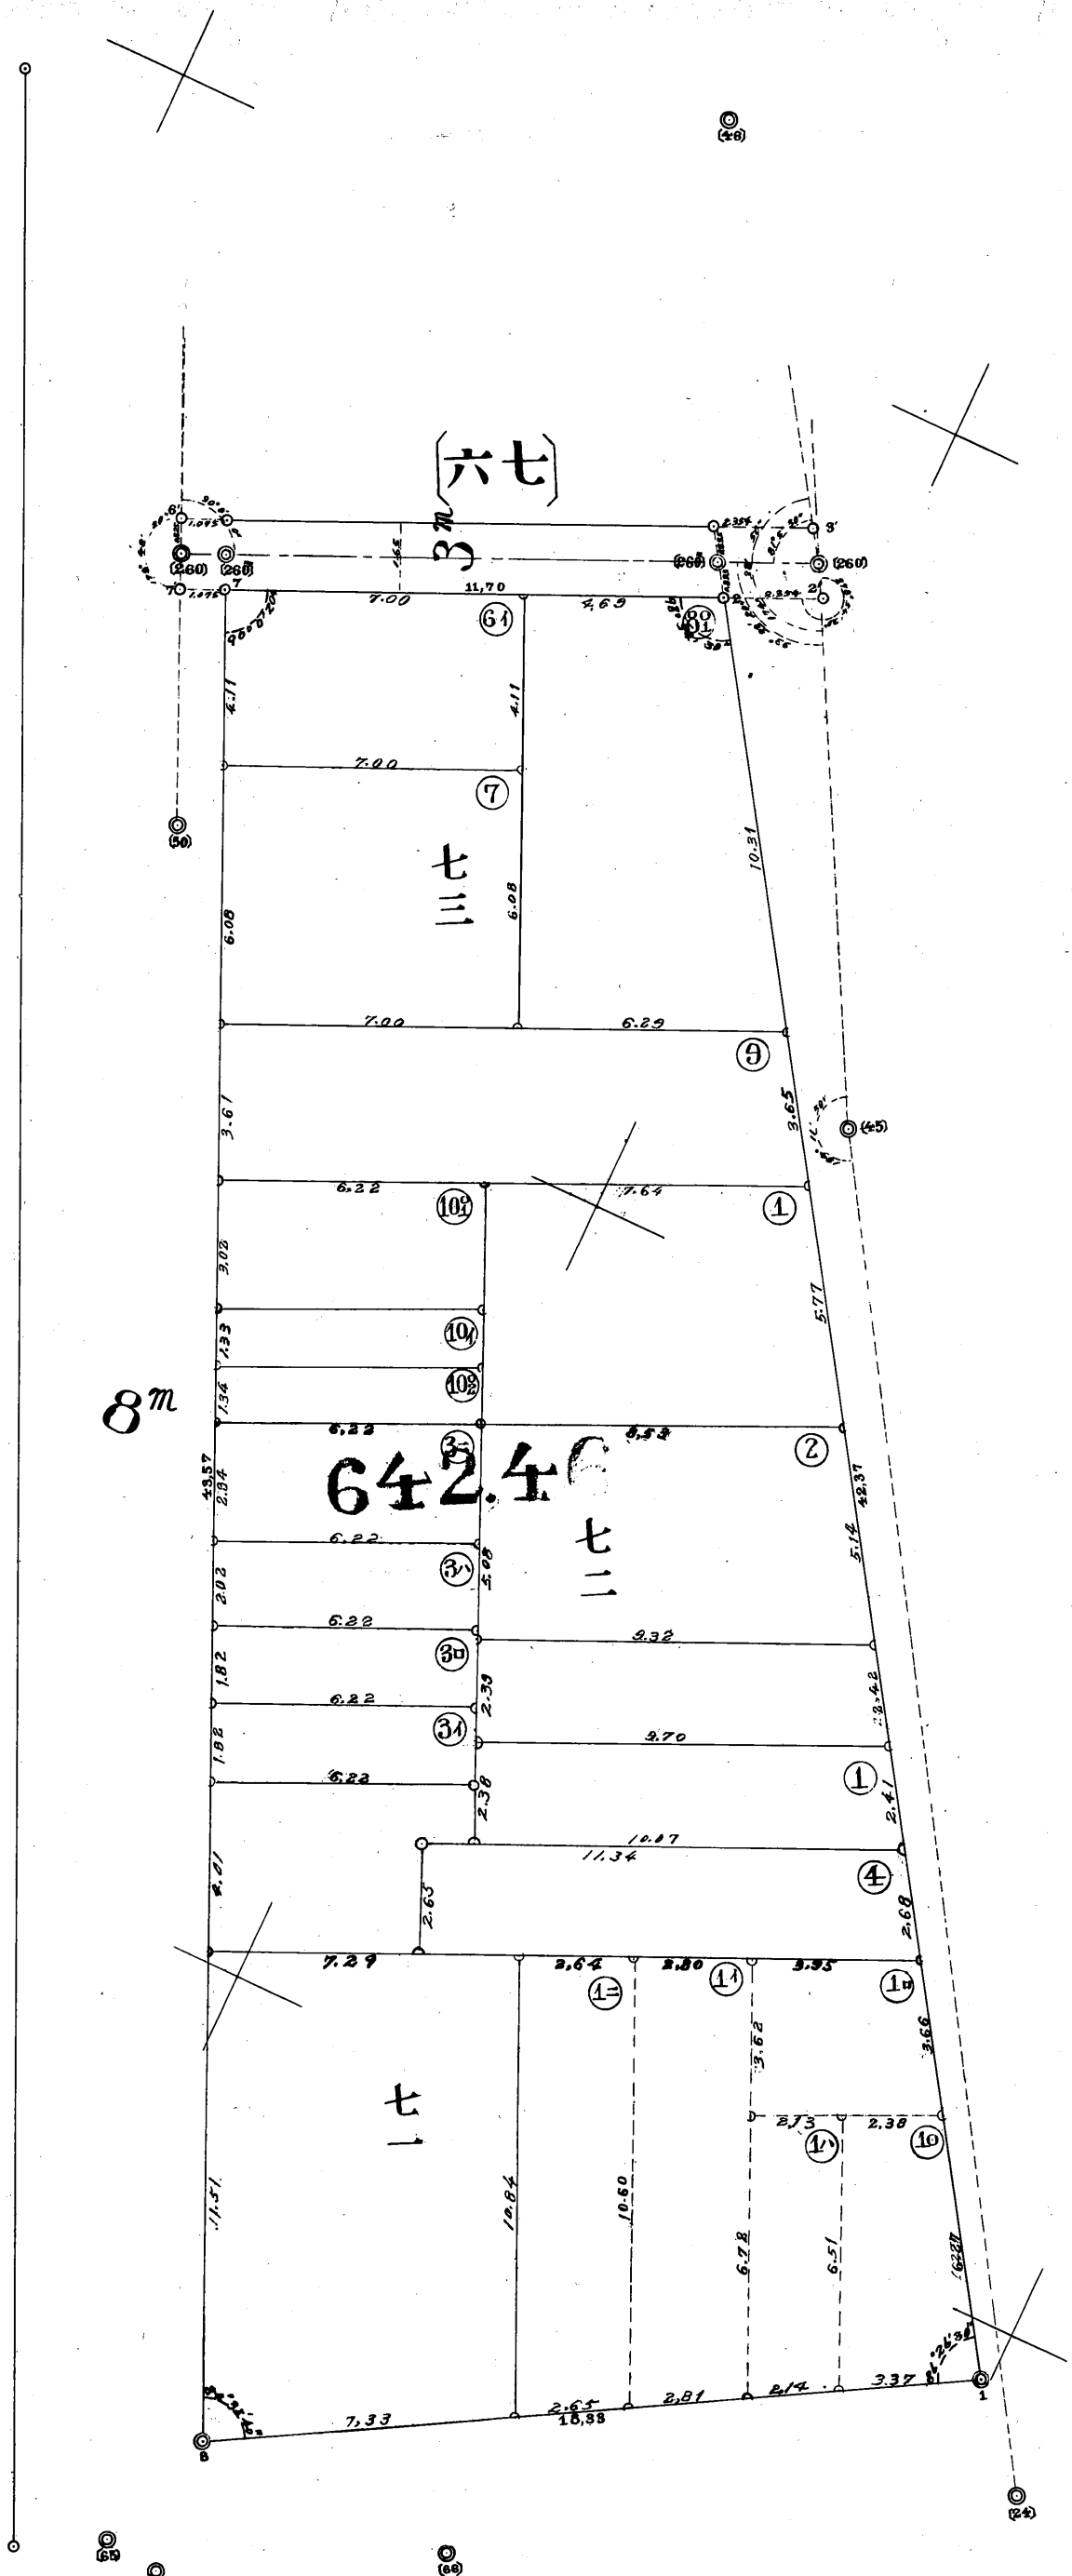

永久保存  
第四類整地  
第一等地區三分  
目確定測圖

三  
土  
天


5

2504


2505

第四地區確定測量圖第四号

永久保存
第四地區
確定測量圖

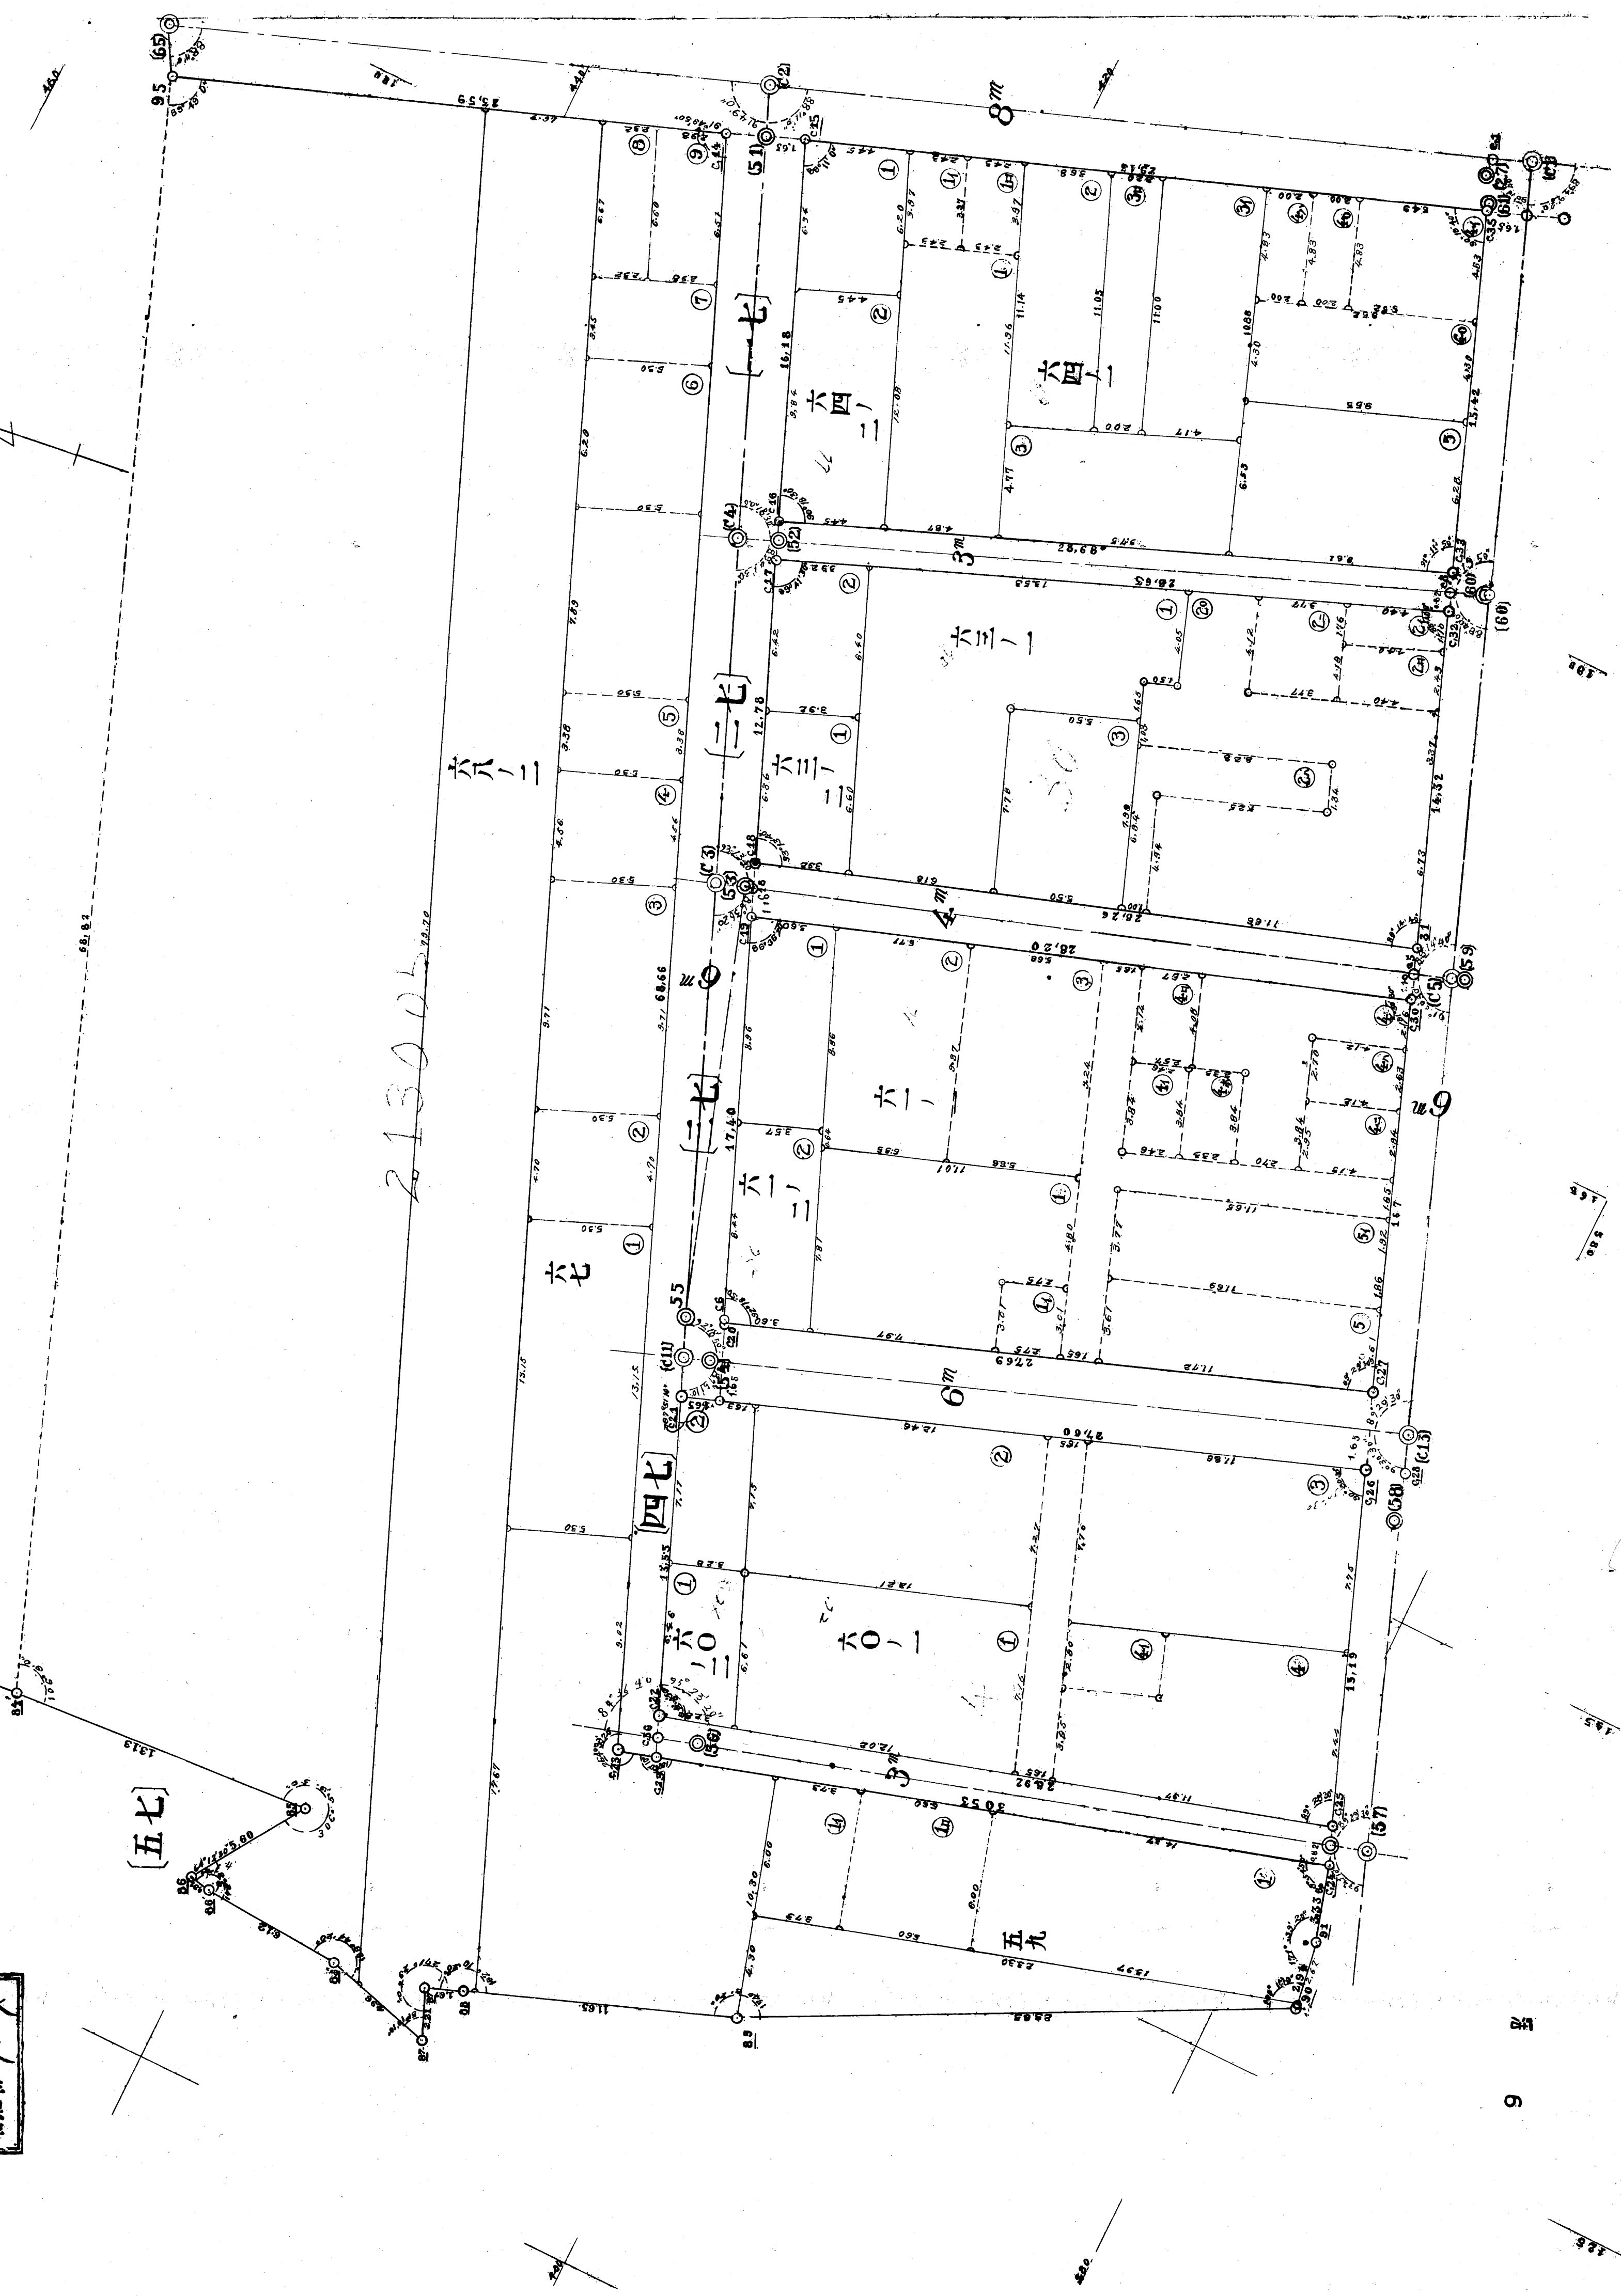

# 第四地區區確測定圖第五號

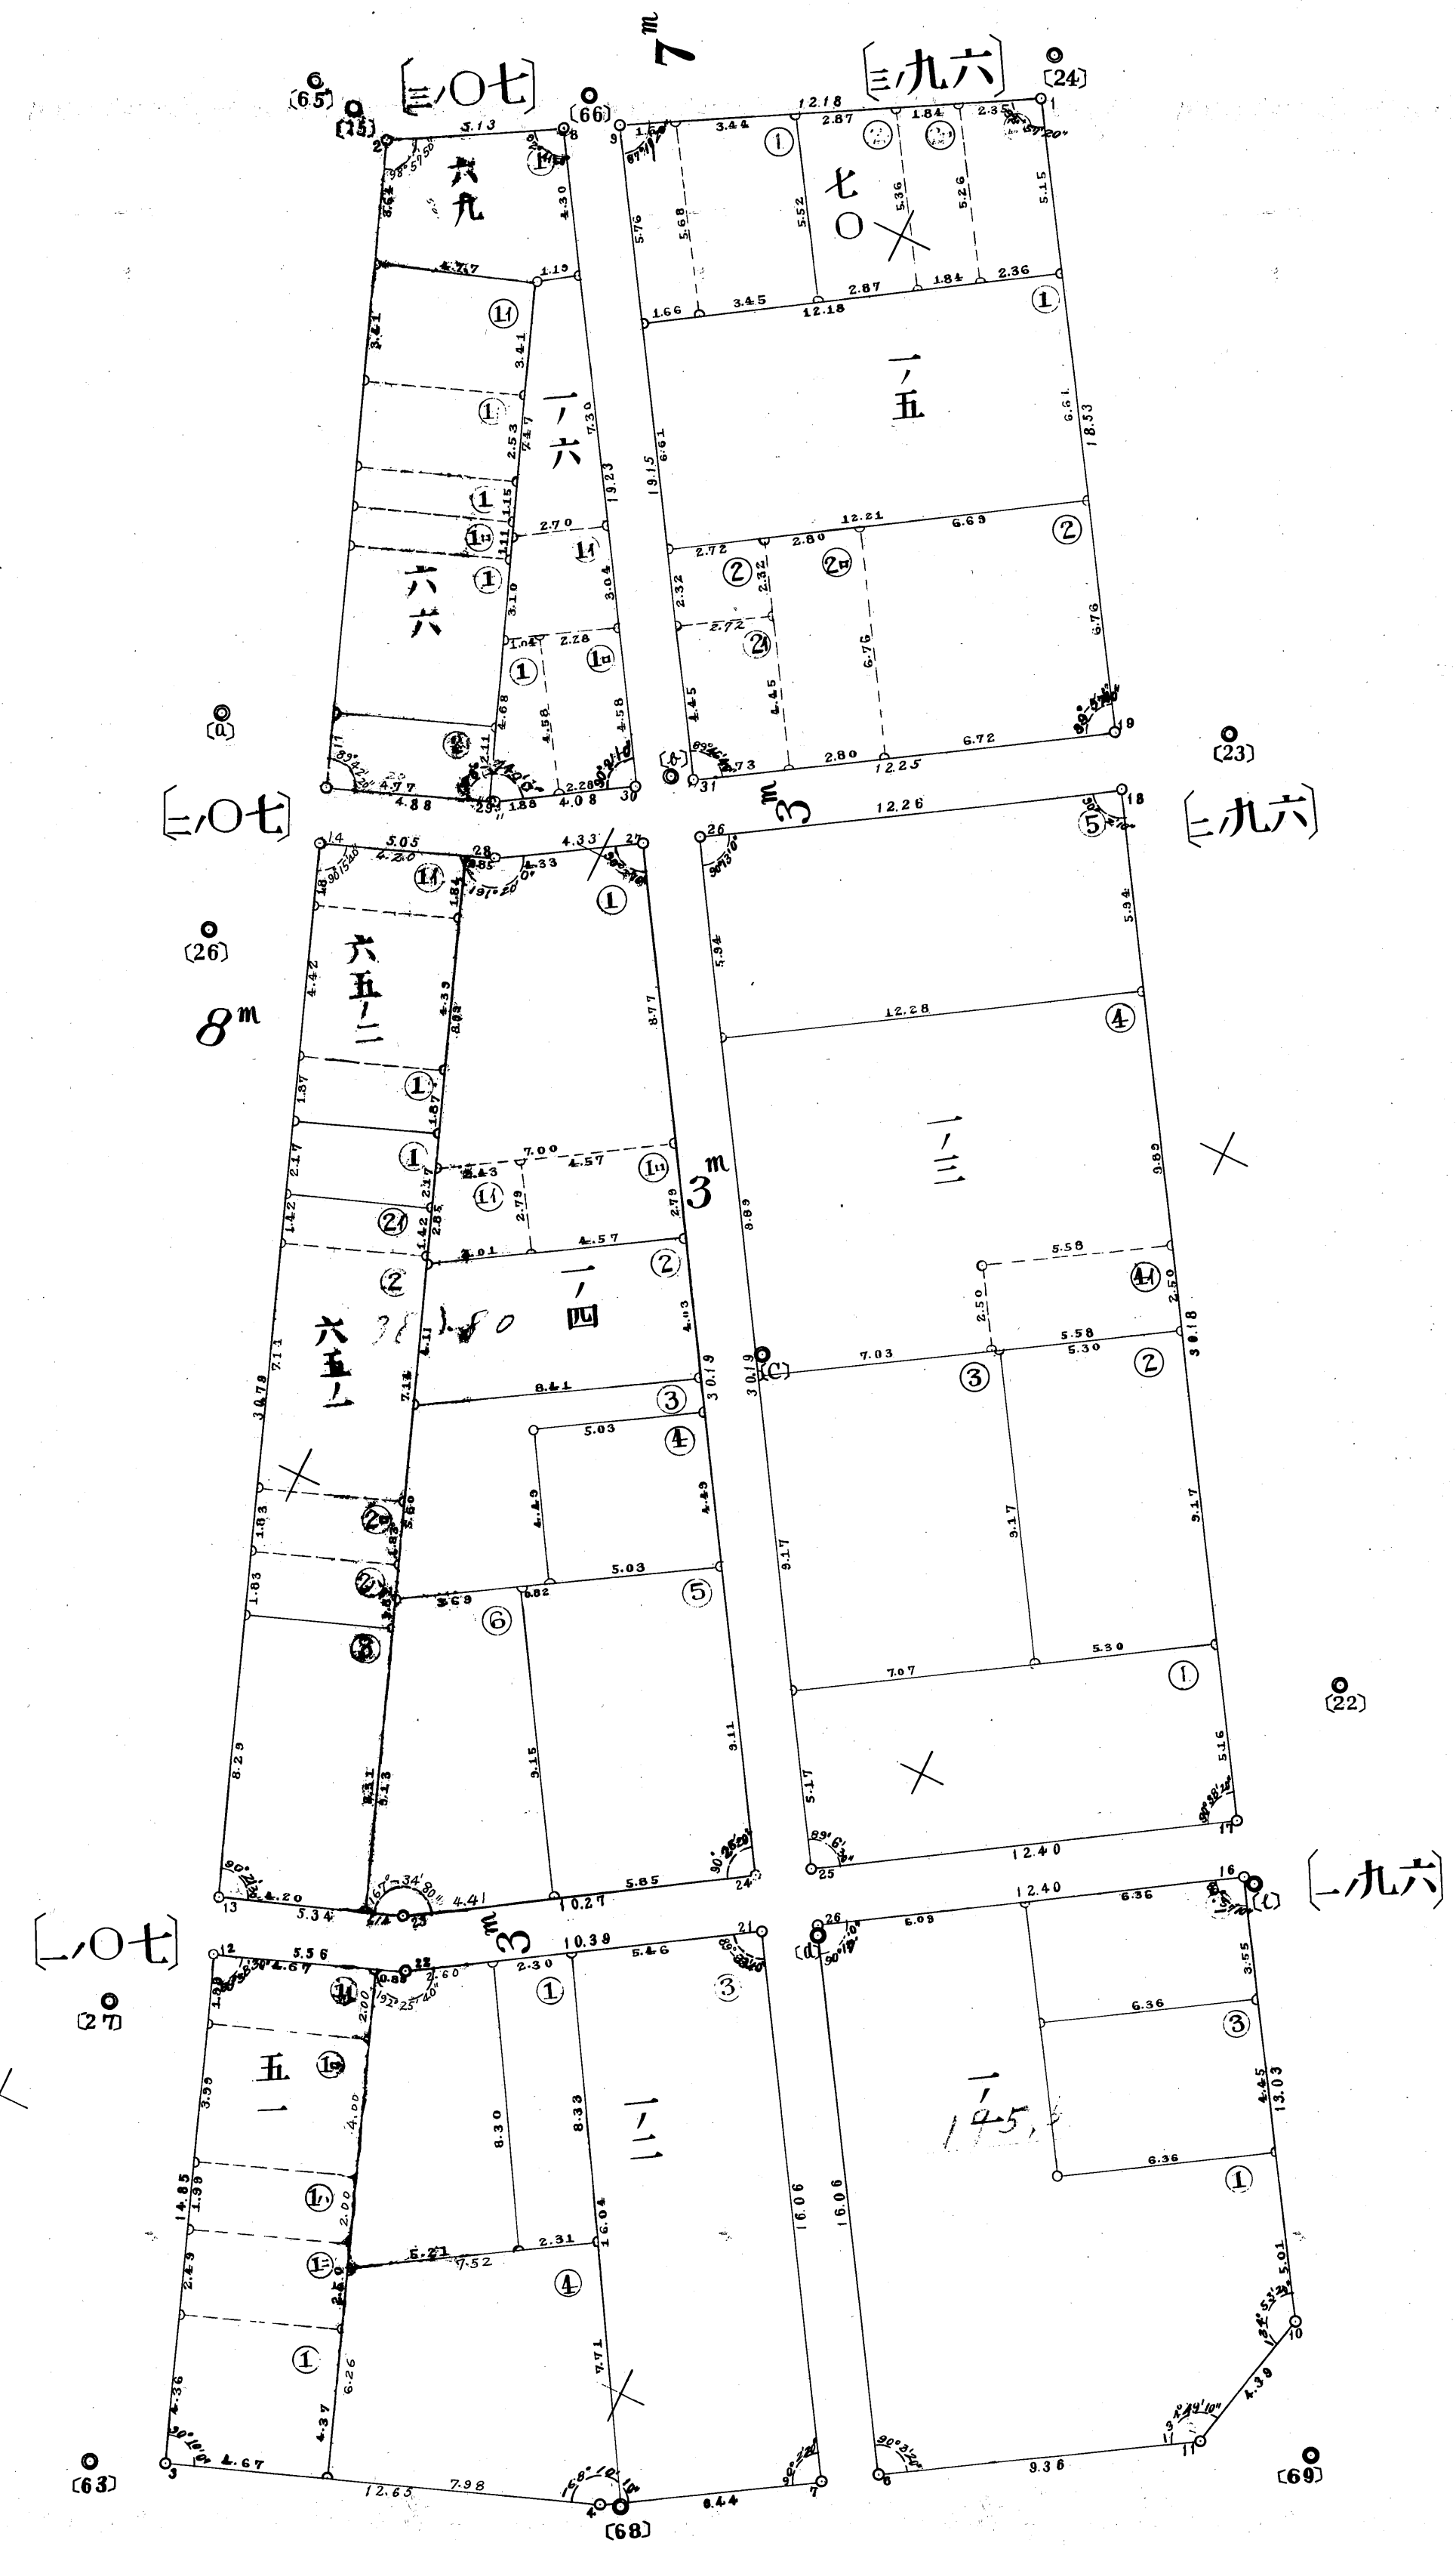

永久保存
第四類整地
第四地區區
確測定圖

2506





# 號七第圖測定確區地四第


永	久	年	修	繕
第	四	類	整	地
第	目	第	三	号
第	一	次	修	繕



中根



# 第四地區確定測圖第七號之二

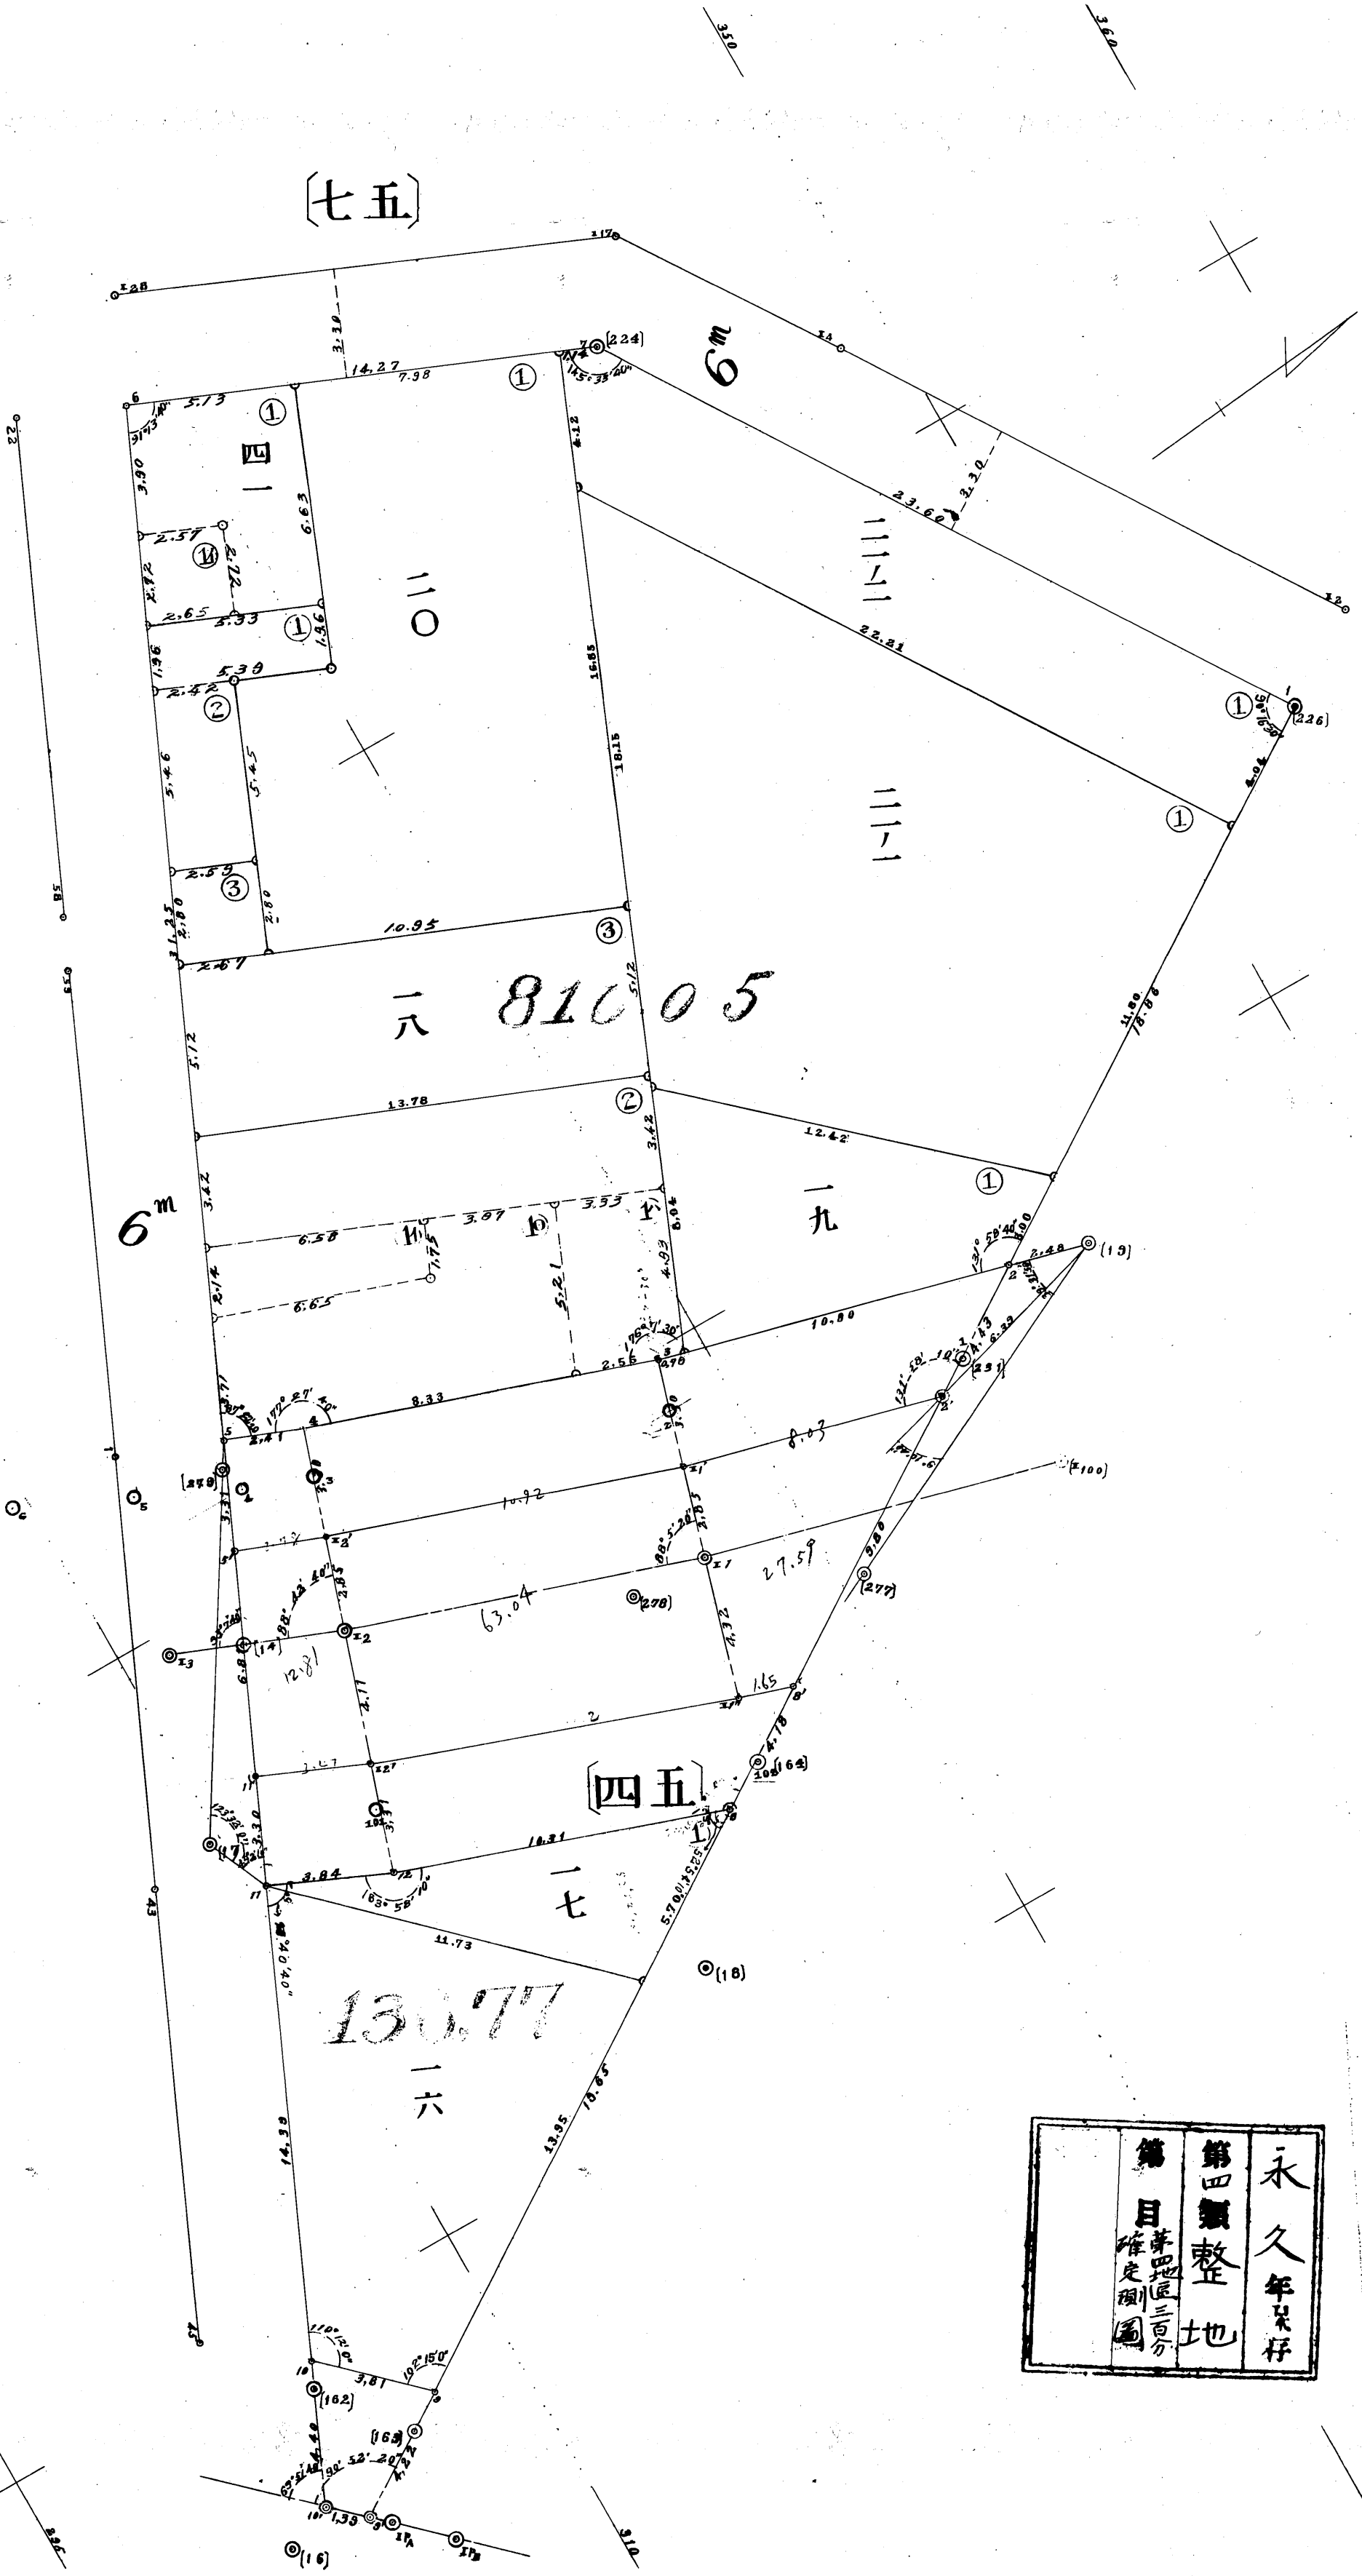


永久年界存  
 第四類整地  
 第四地區三分  
 確定期圖

根形也子 養

2509

第四地區確定測圖第八號

永久年保林  
第四類整地  
第四地區確定測圖

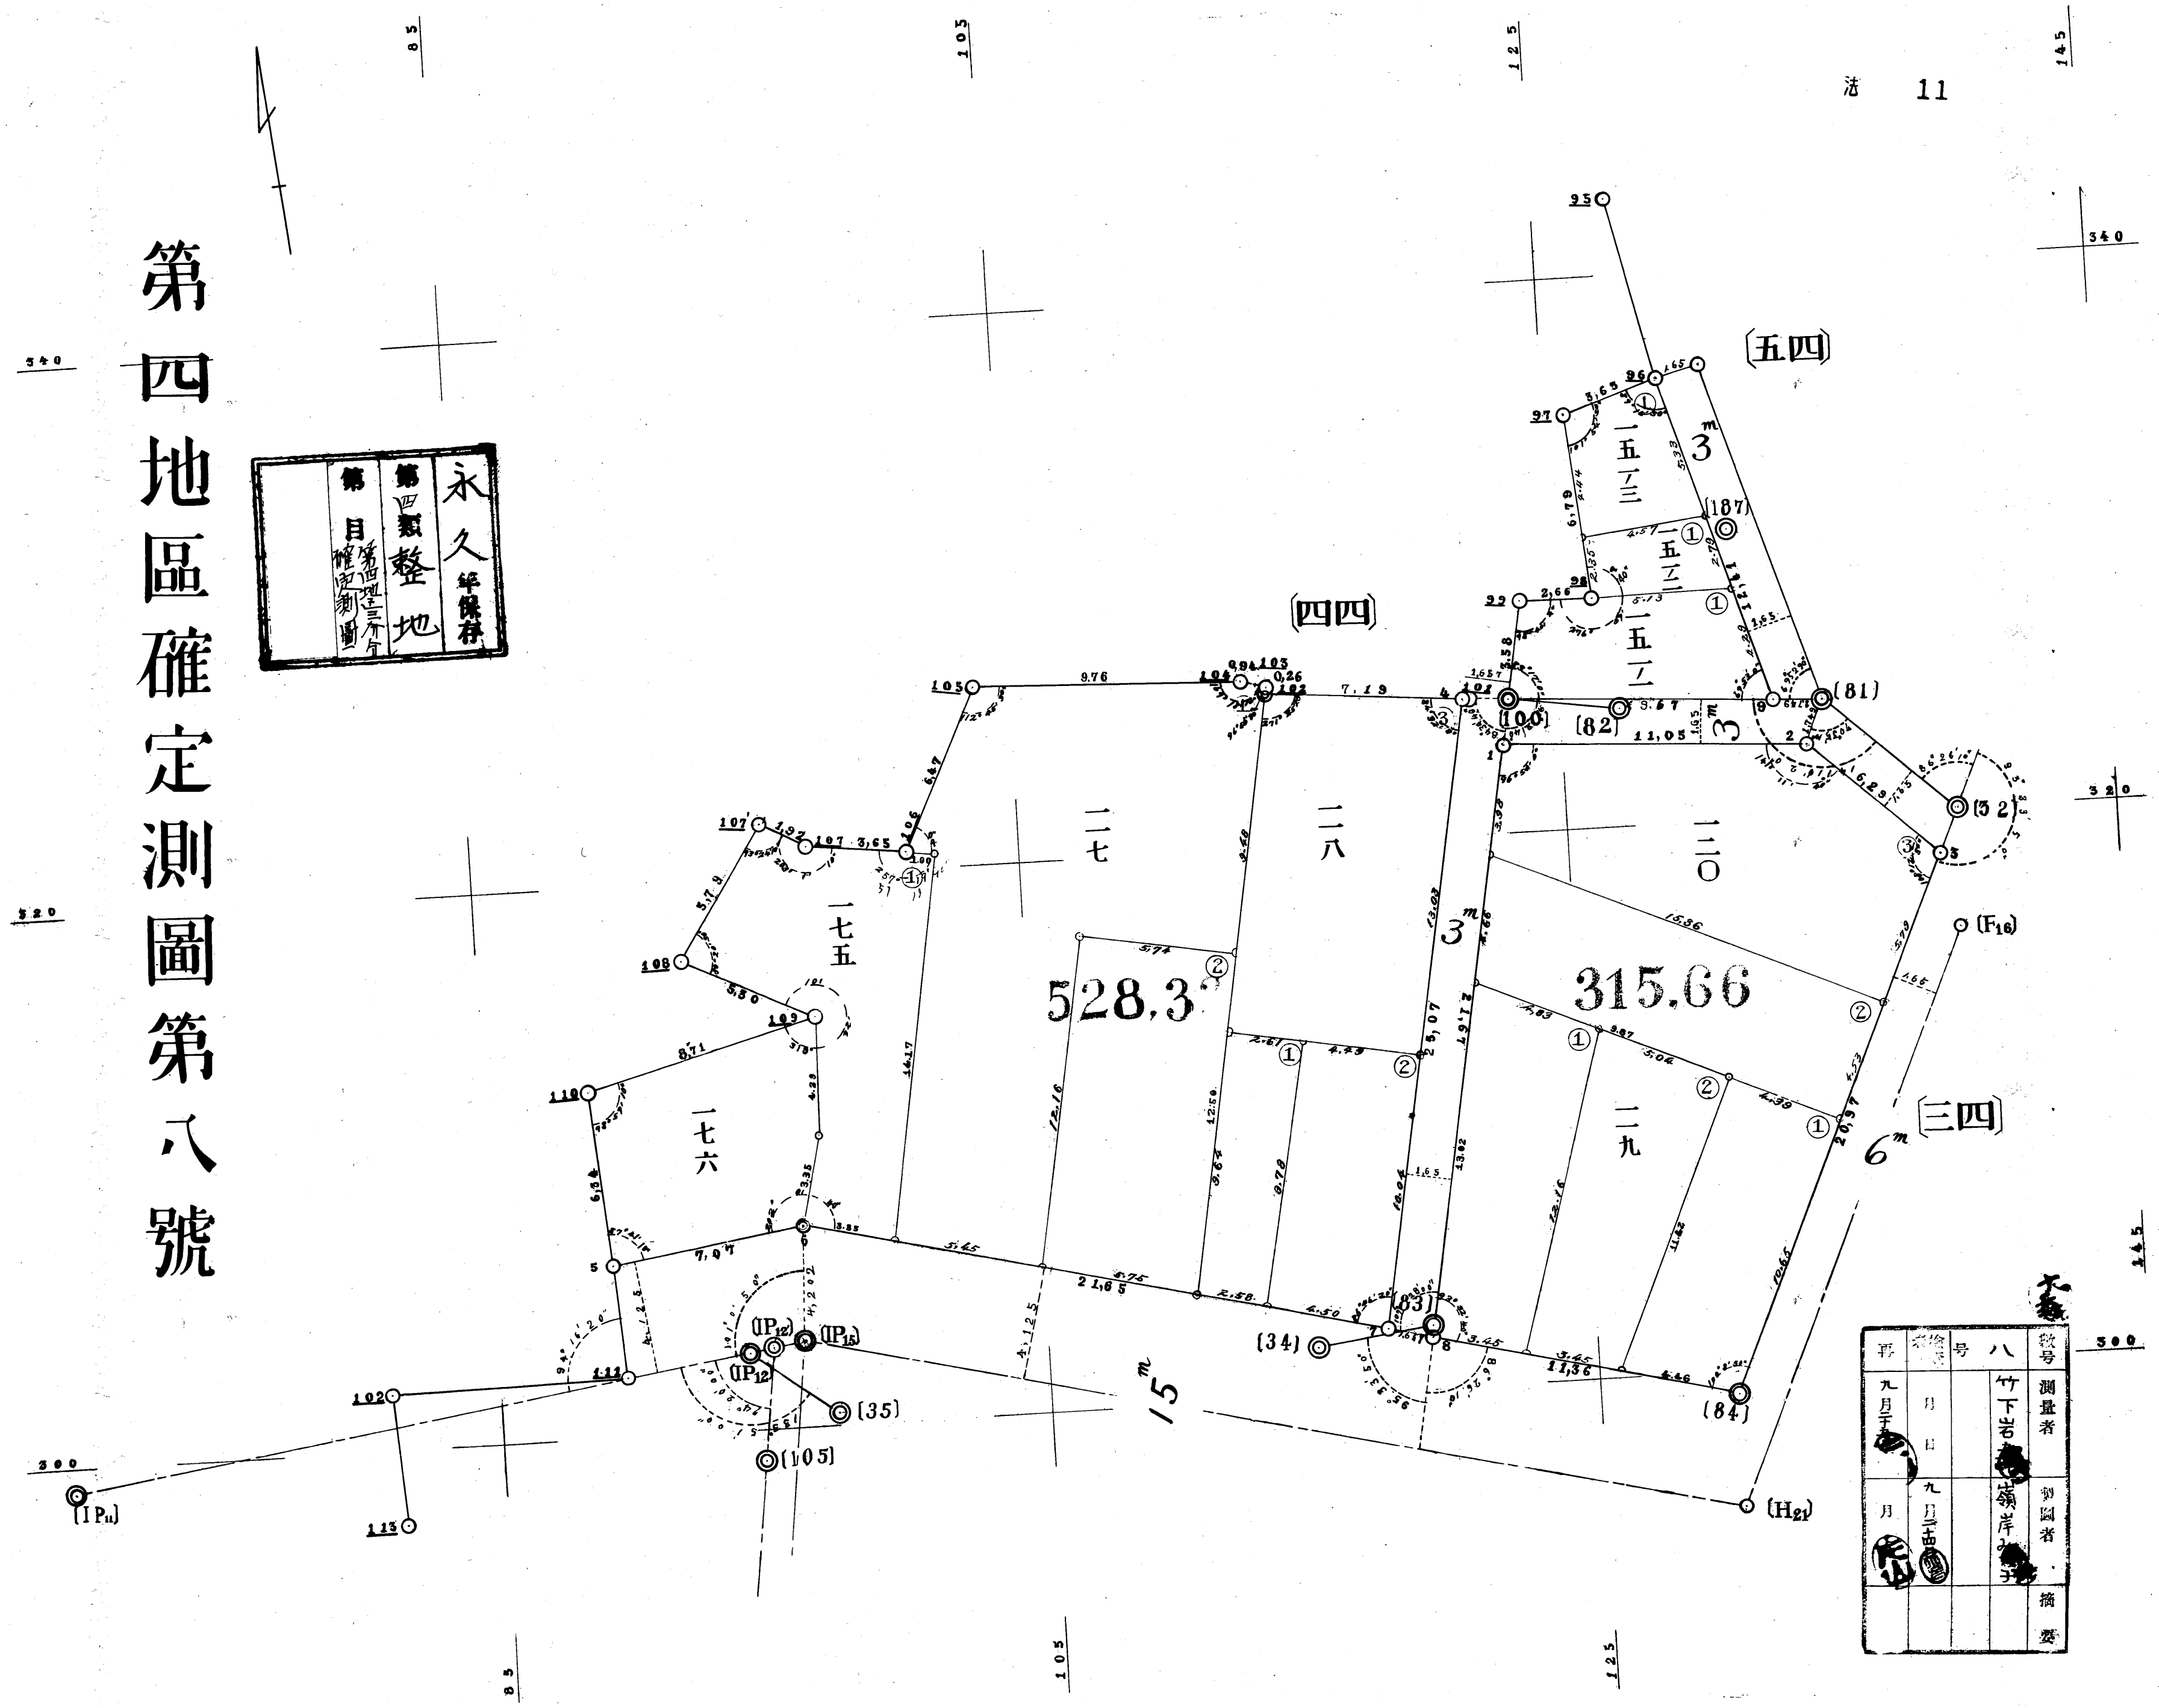


再	檢	號	八	檢	號
九月	月	日	竹下	測量者	
月	九月	日	竹下	測圖者	
				摘要	




永久保存  
第四類整地  
第一種  
確定測圖


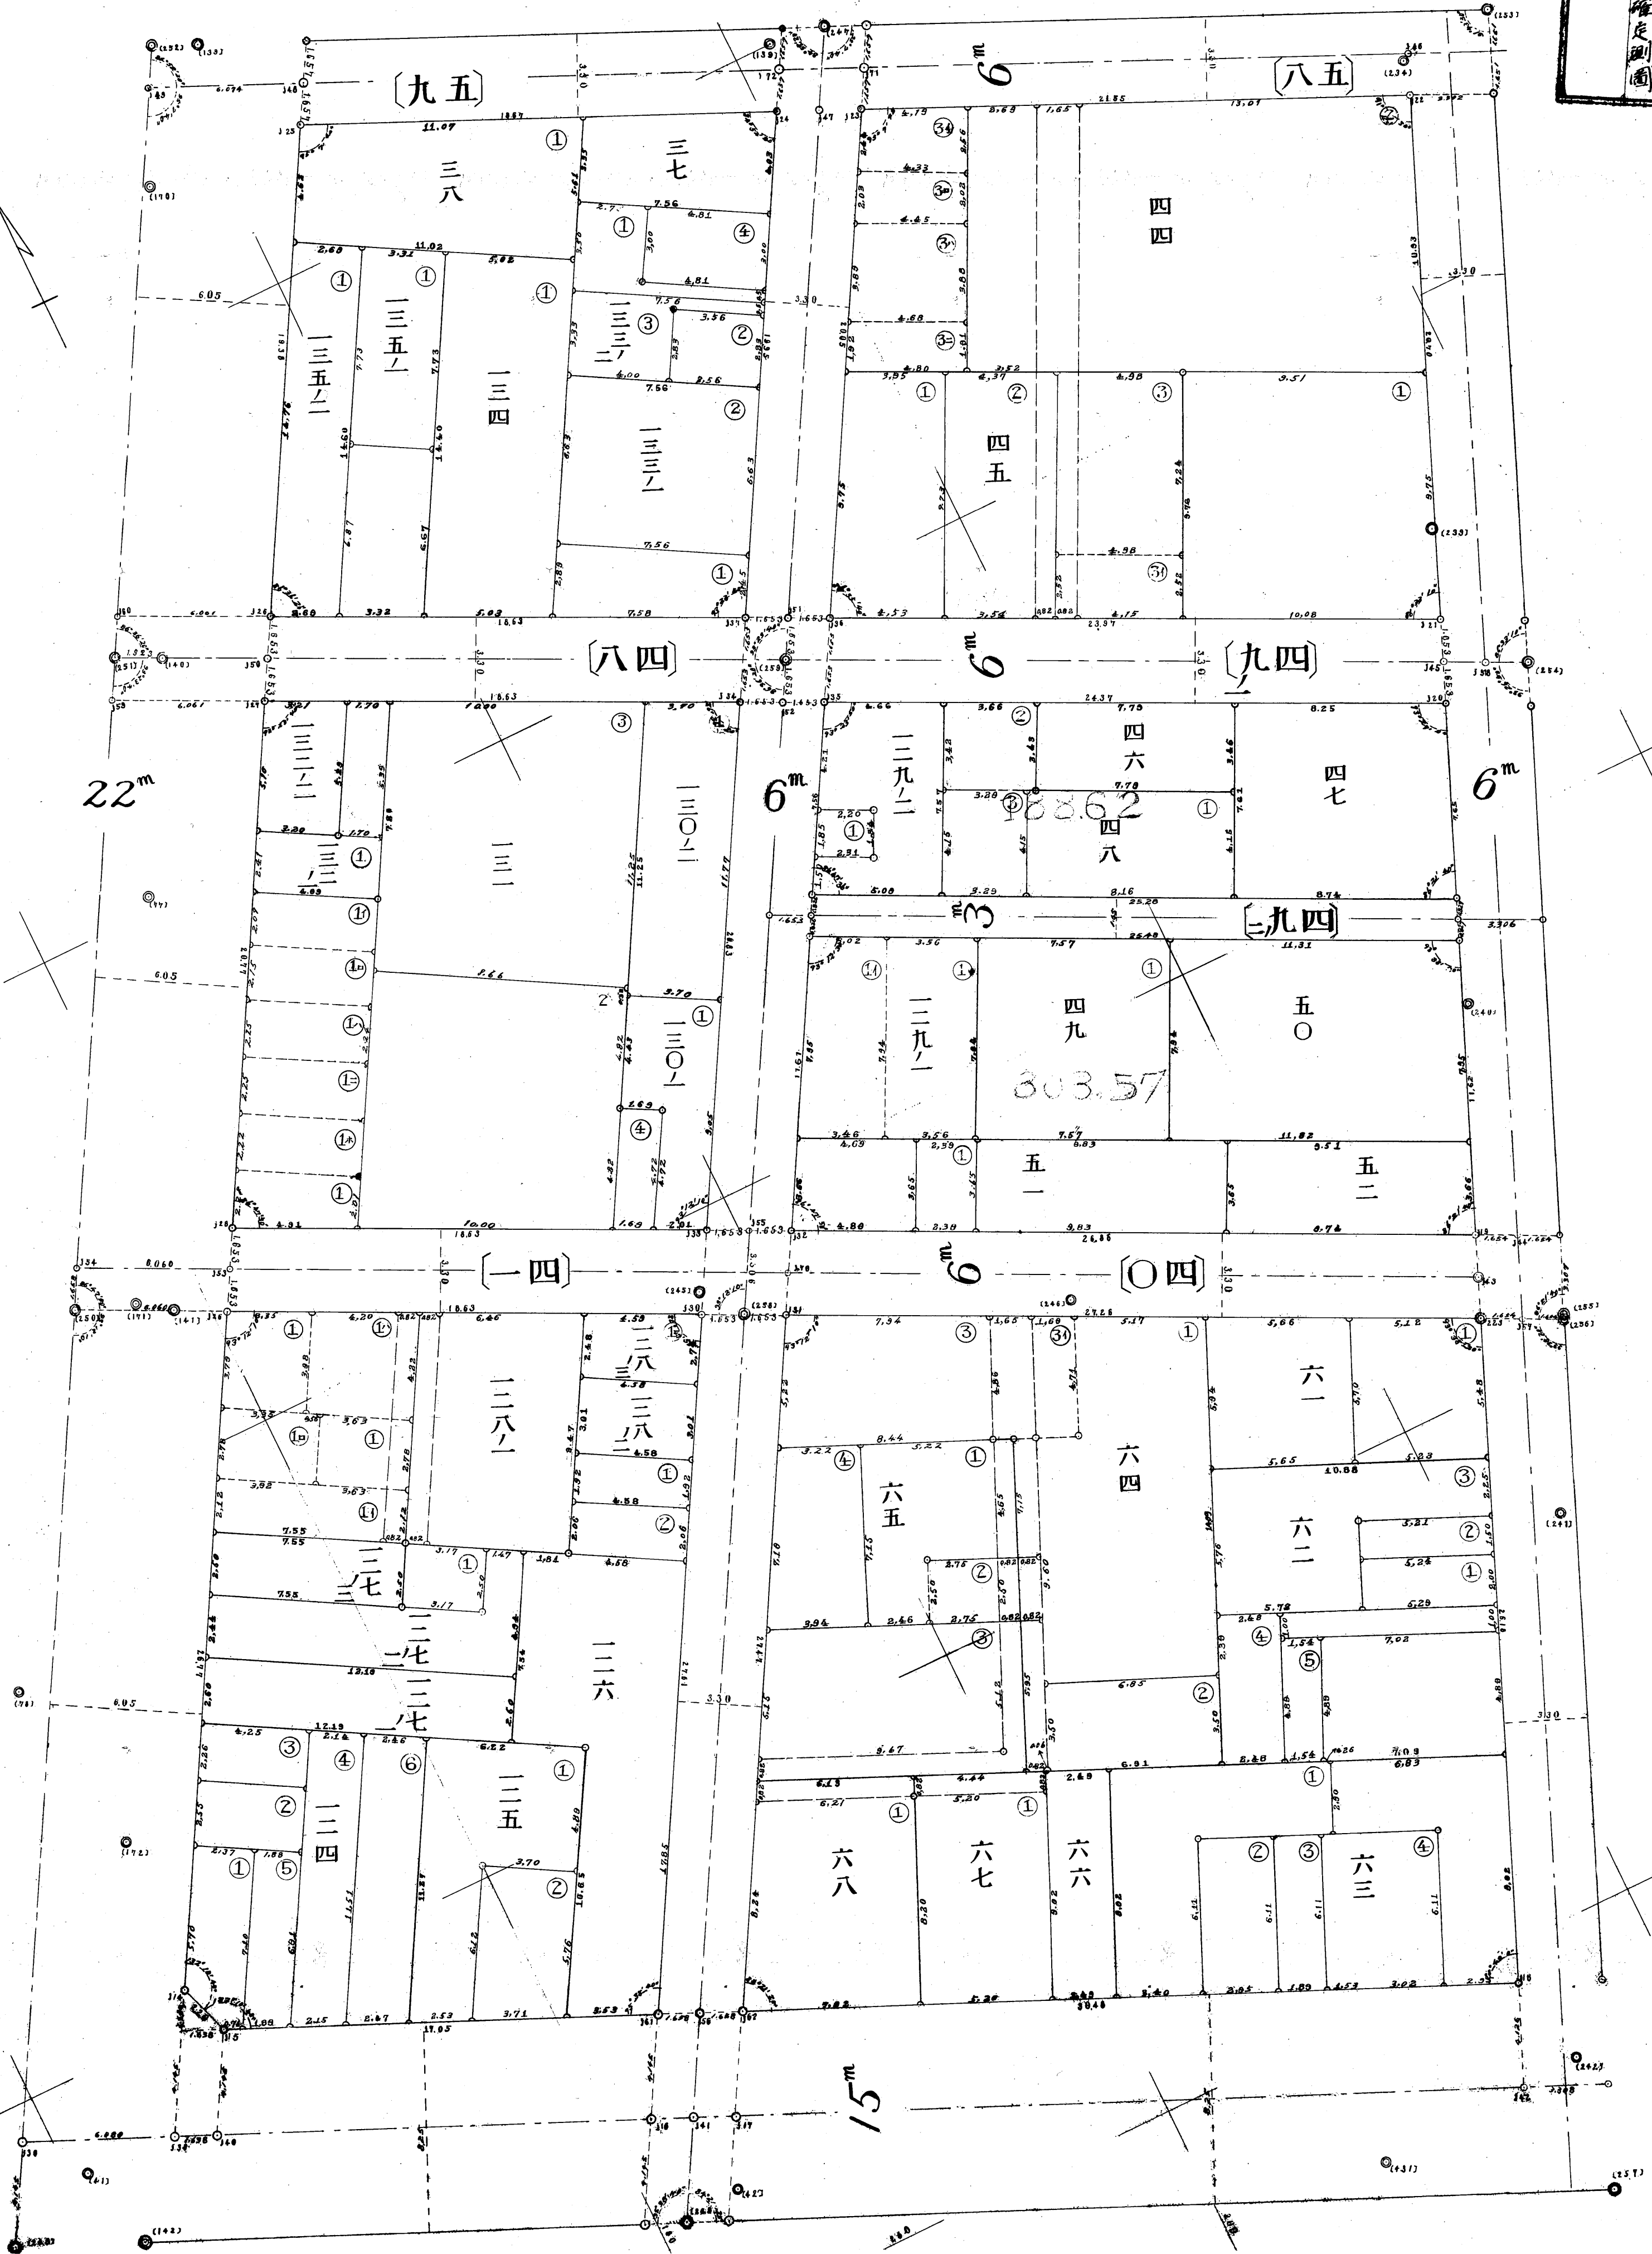

# 第四地區確定測圖第十一號

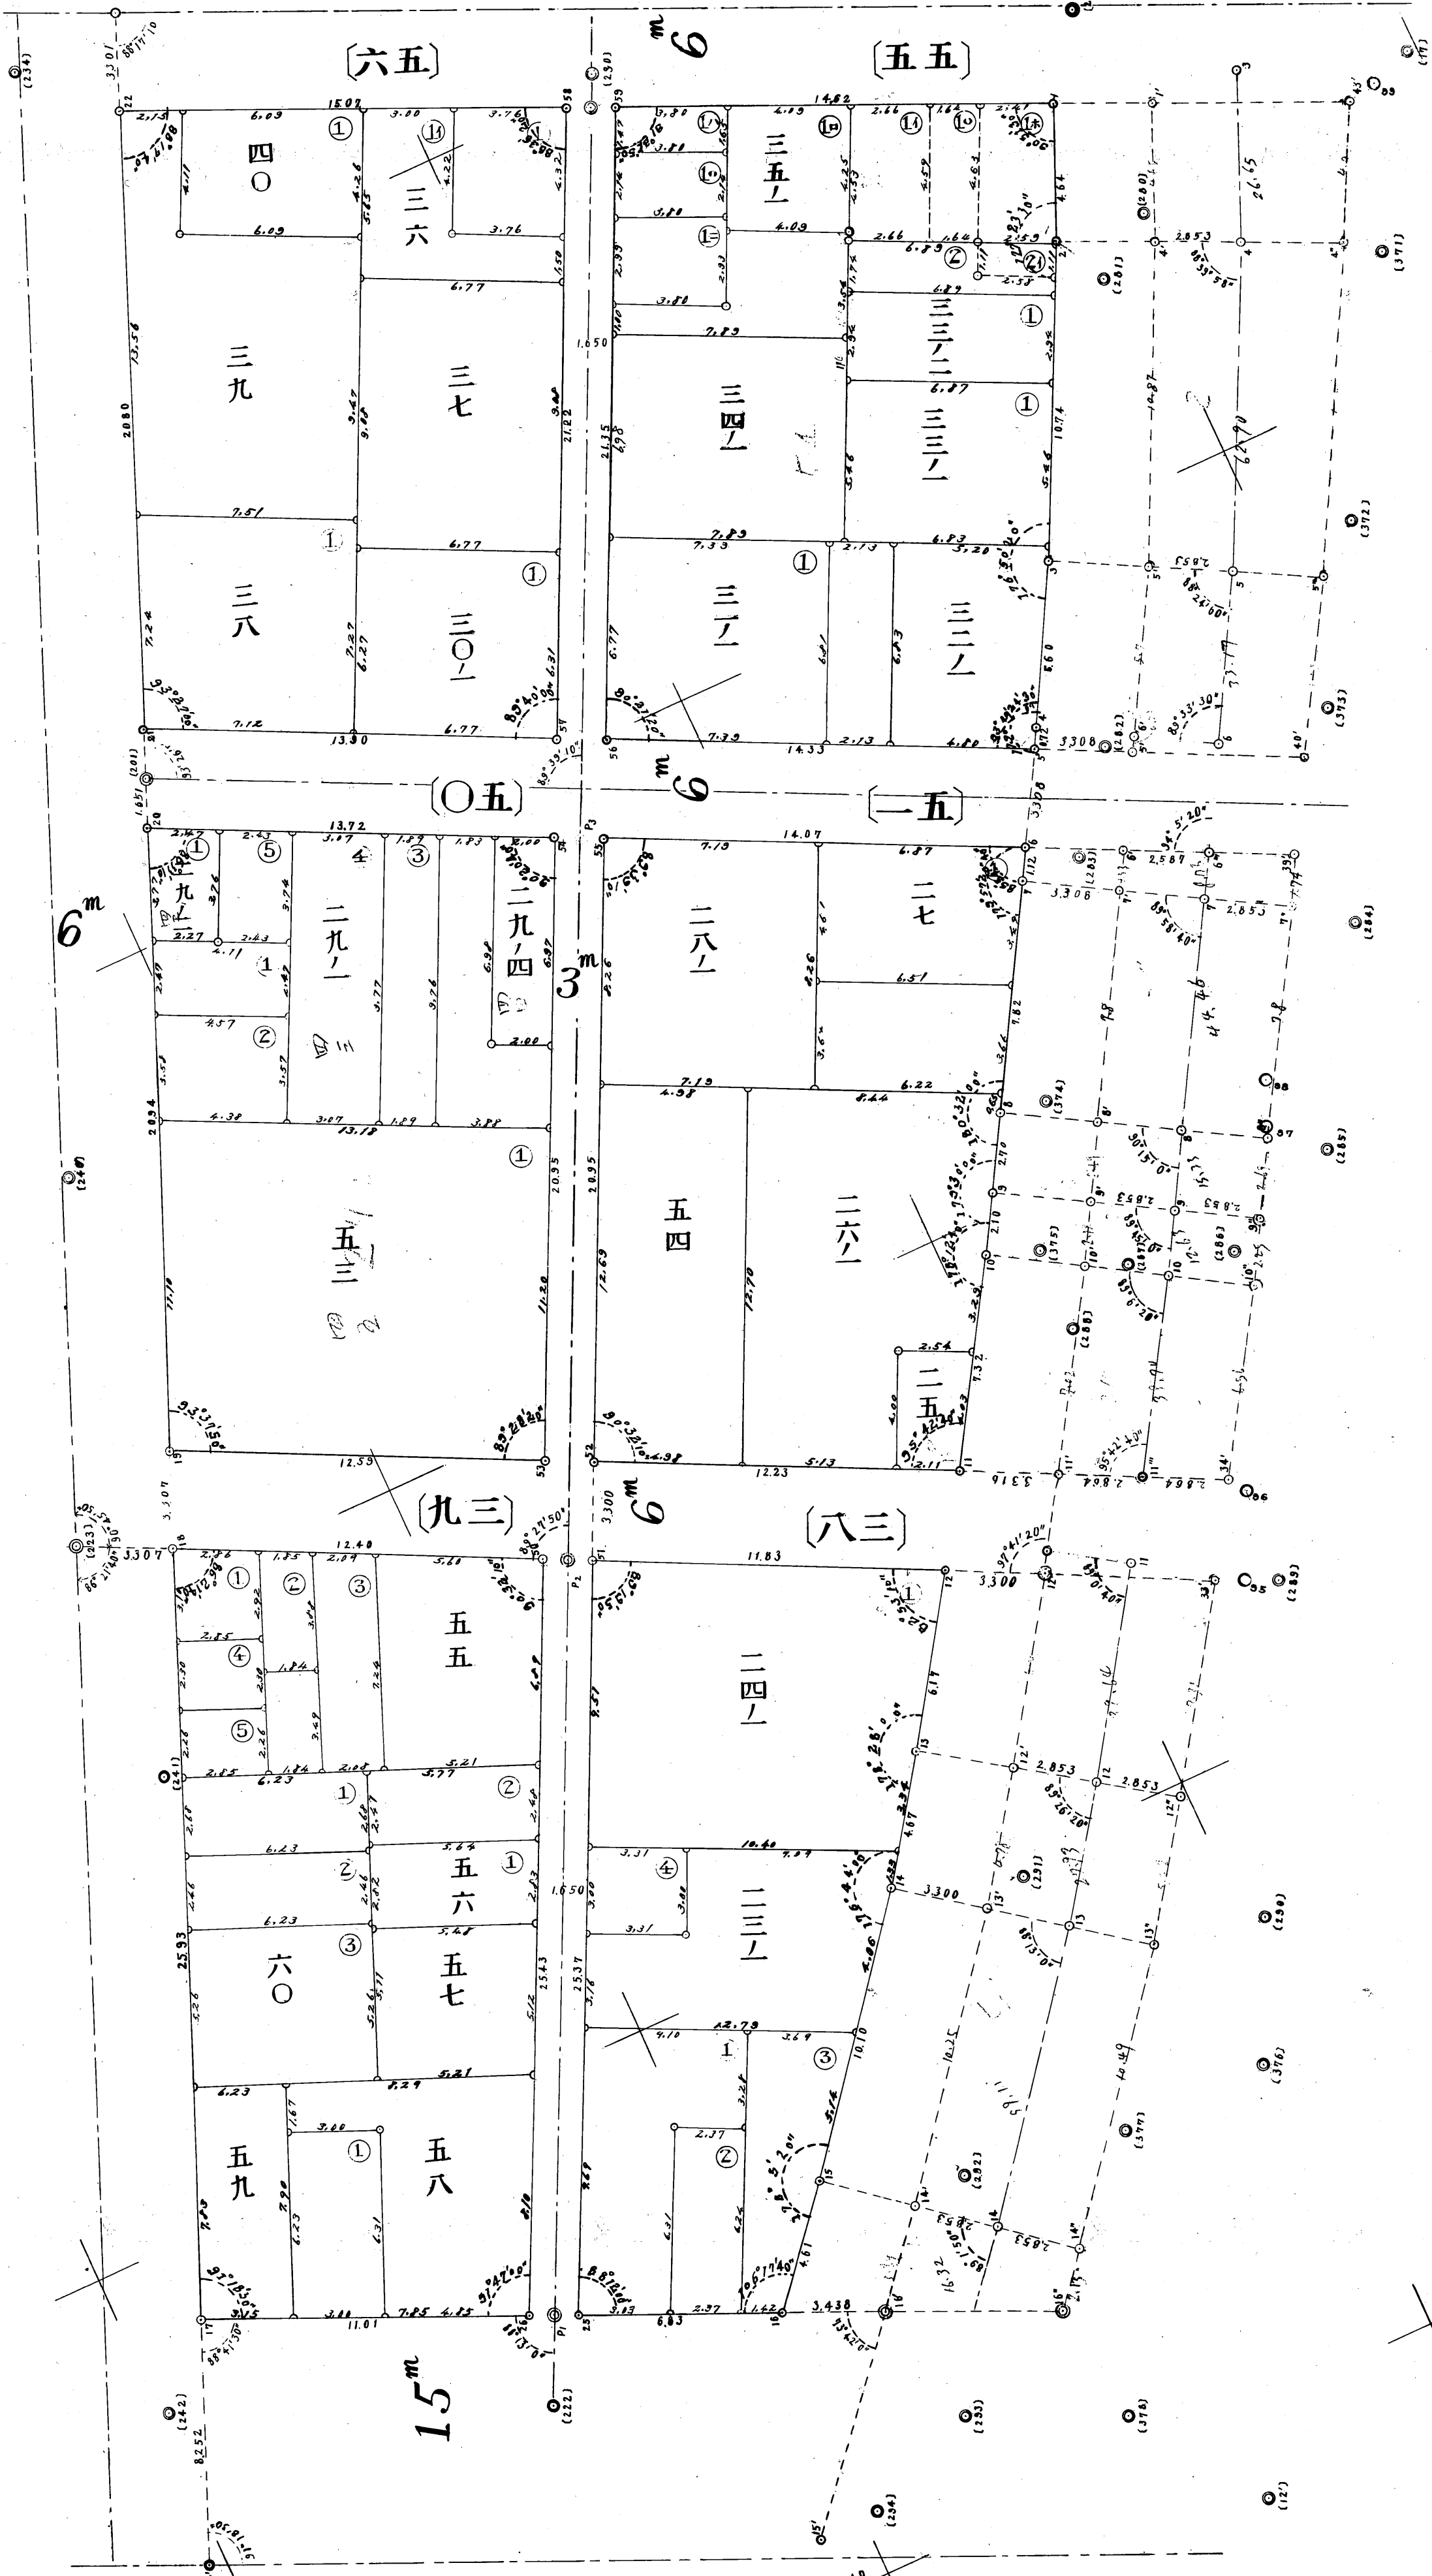


永久年保存  
第四區整地  
總目第...  
確定測圖





第四地區確定測圖第十三號

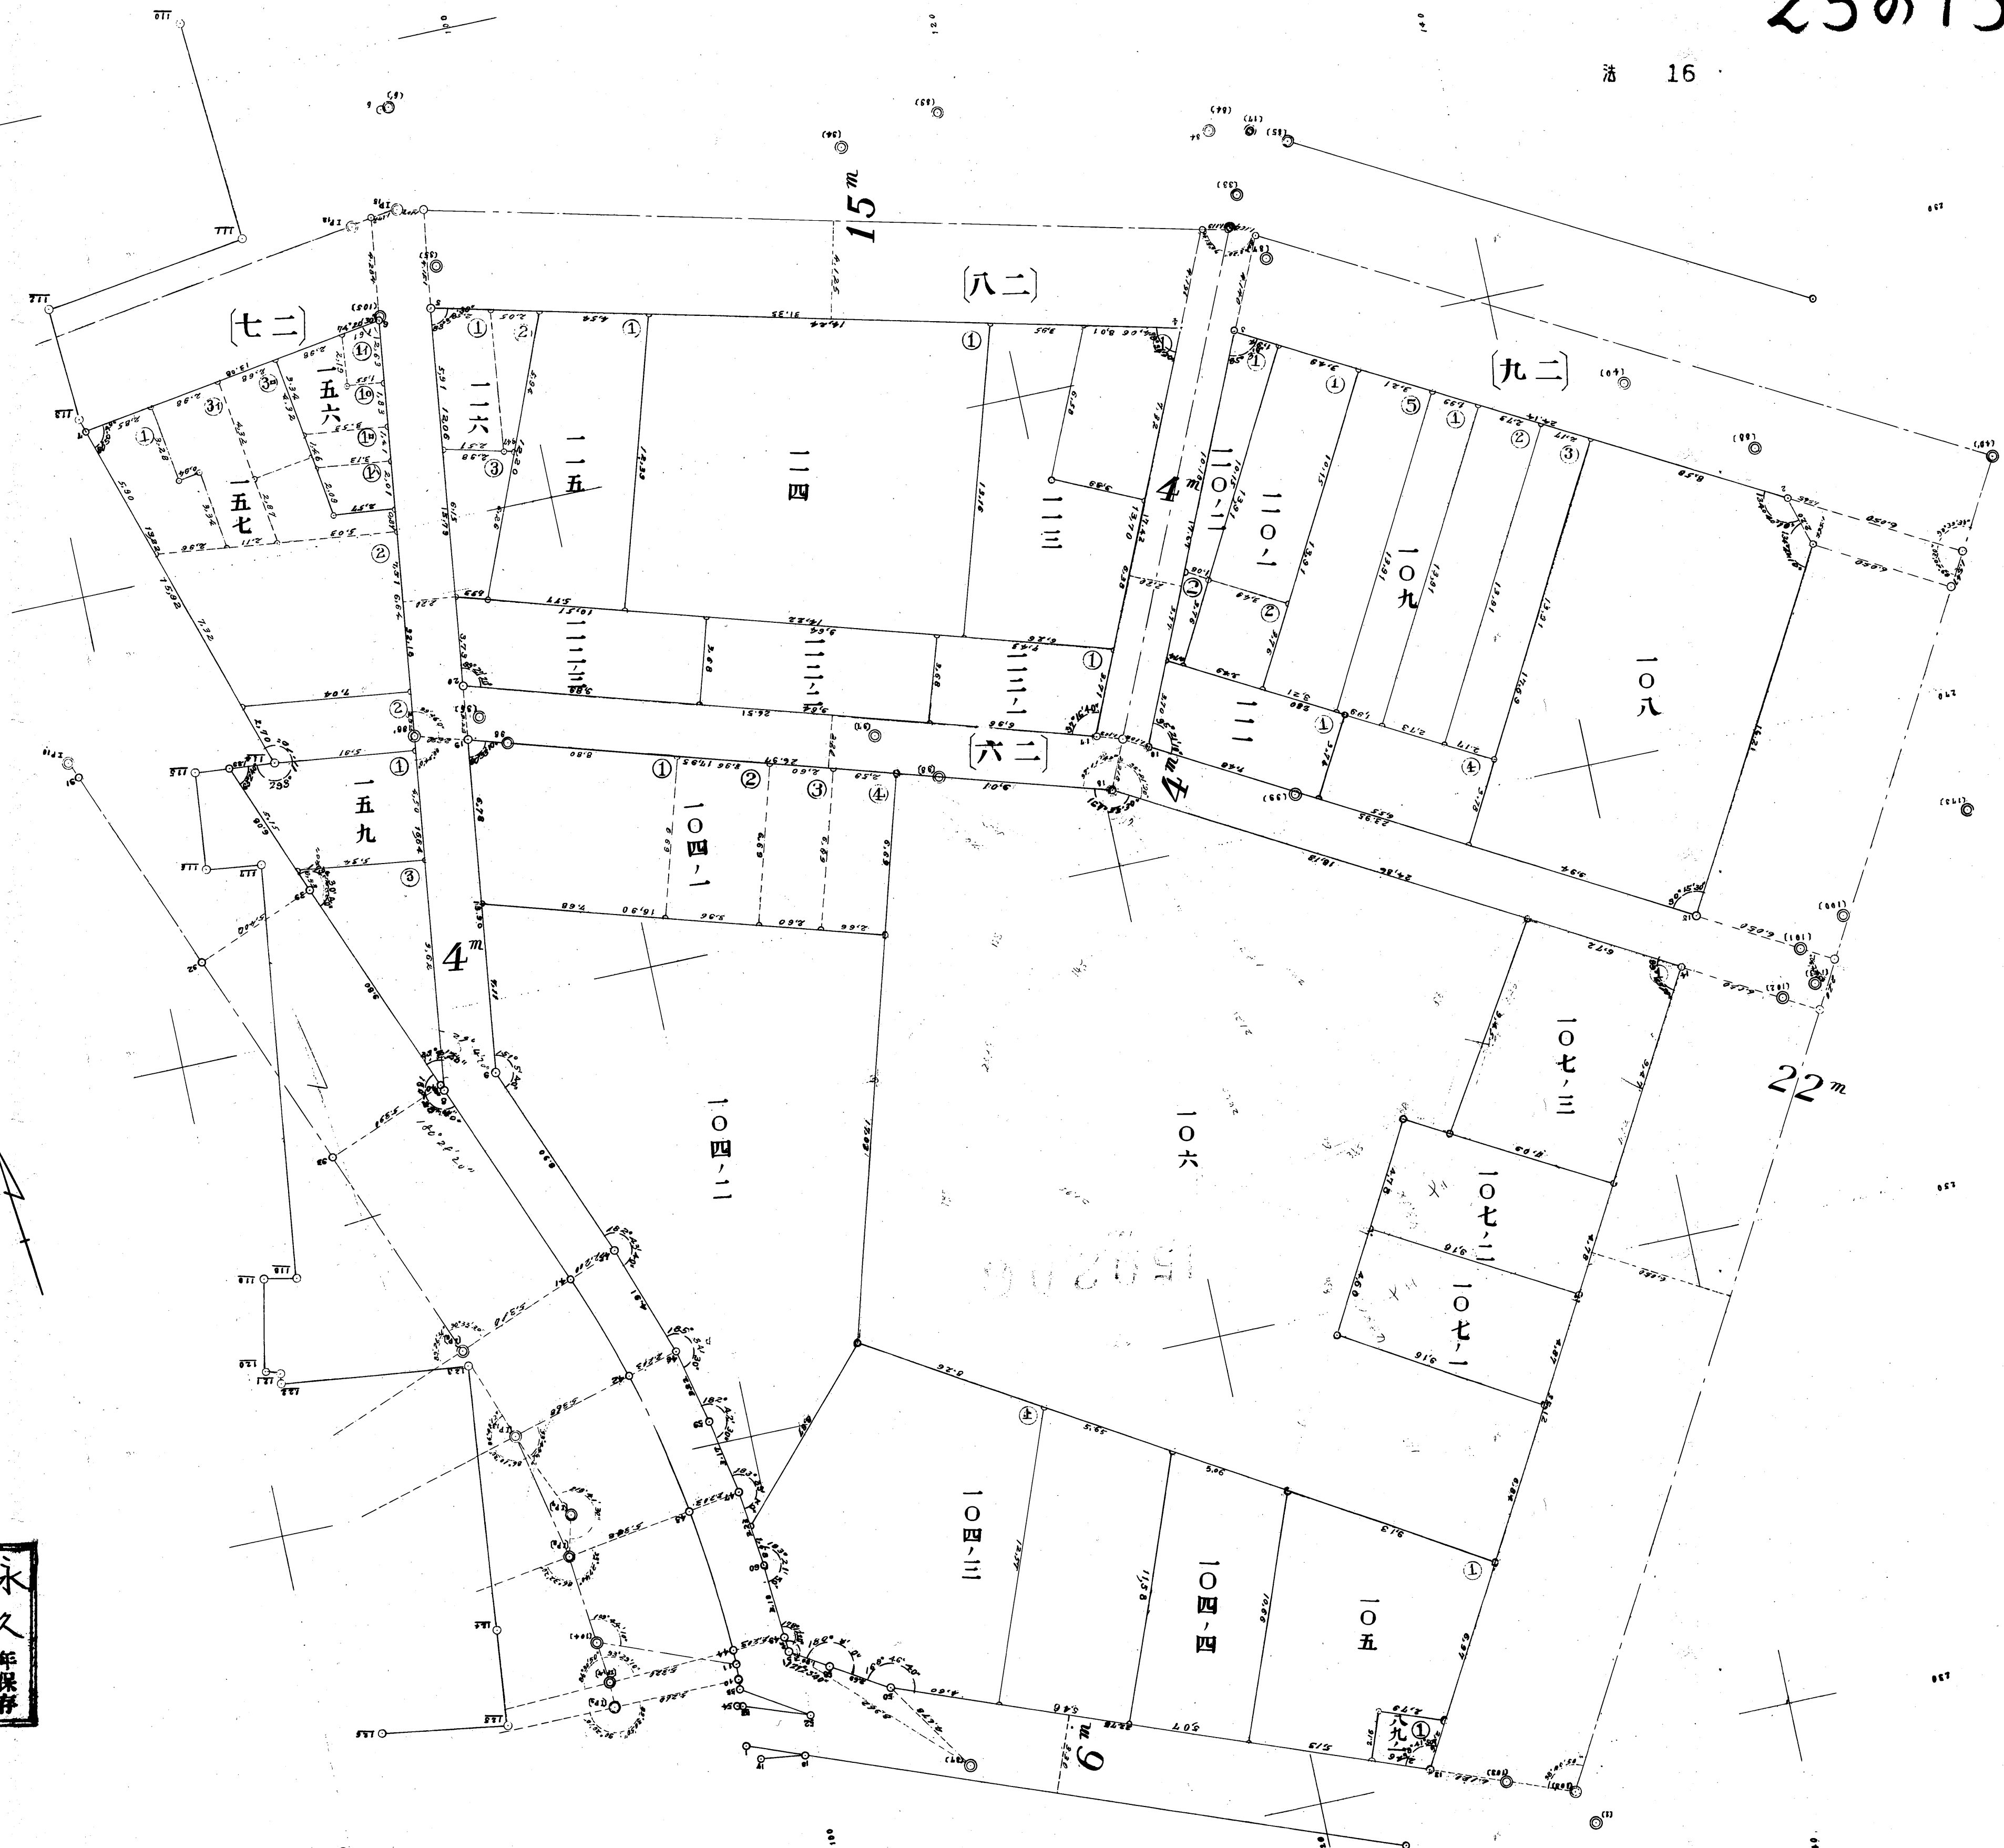

永久	第四類	整地
年	地	
保		
存		

第四地區確定測圖



法 17

第四地區確定測圖第十四號

永久	第四	第一
保存	地區	種別
	確定	種別
	測圖	種別



第四地區確定測圖第十五號




永久	保存
第四	類整地
第四	地區
確定	測圖



永久 保存	第四 期整 地	第一 期 測量 地 區 圖
----------	---------------	------------------------------


法 20

# 第四地區區確定測量圖第七十號

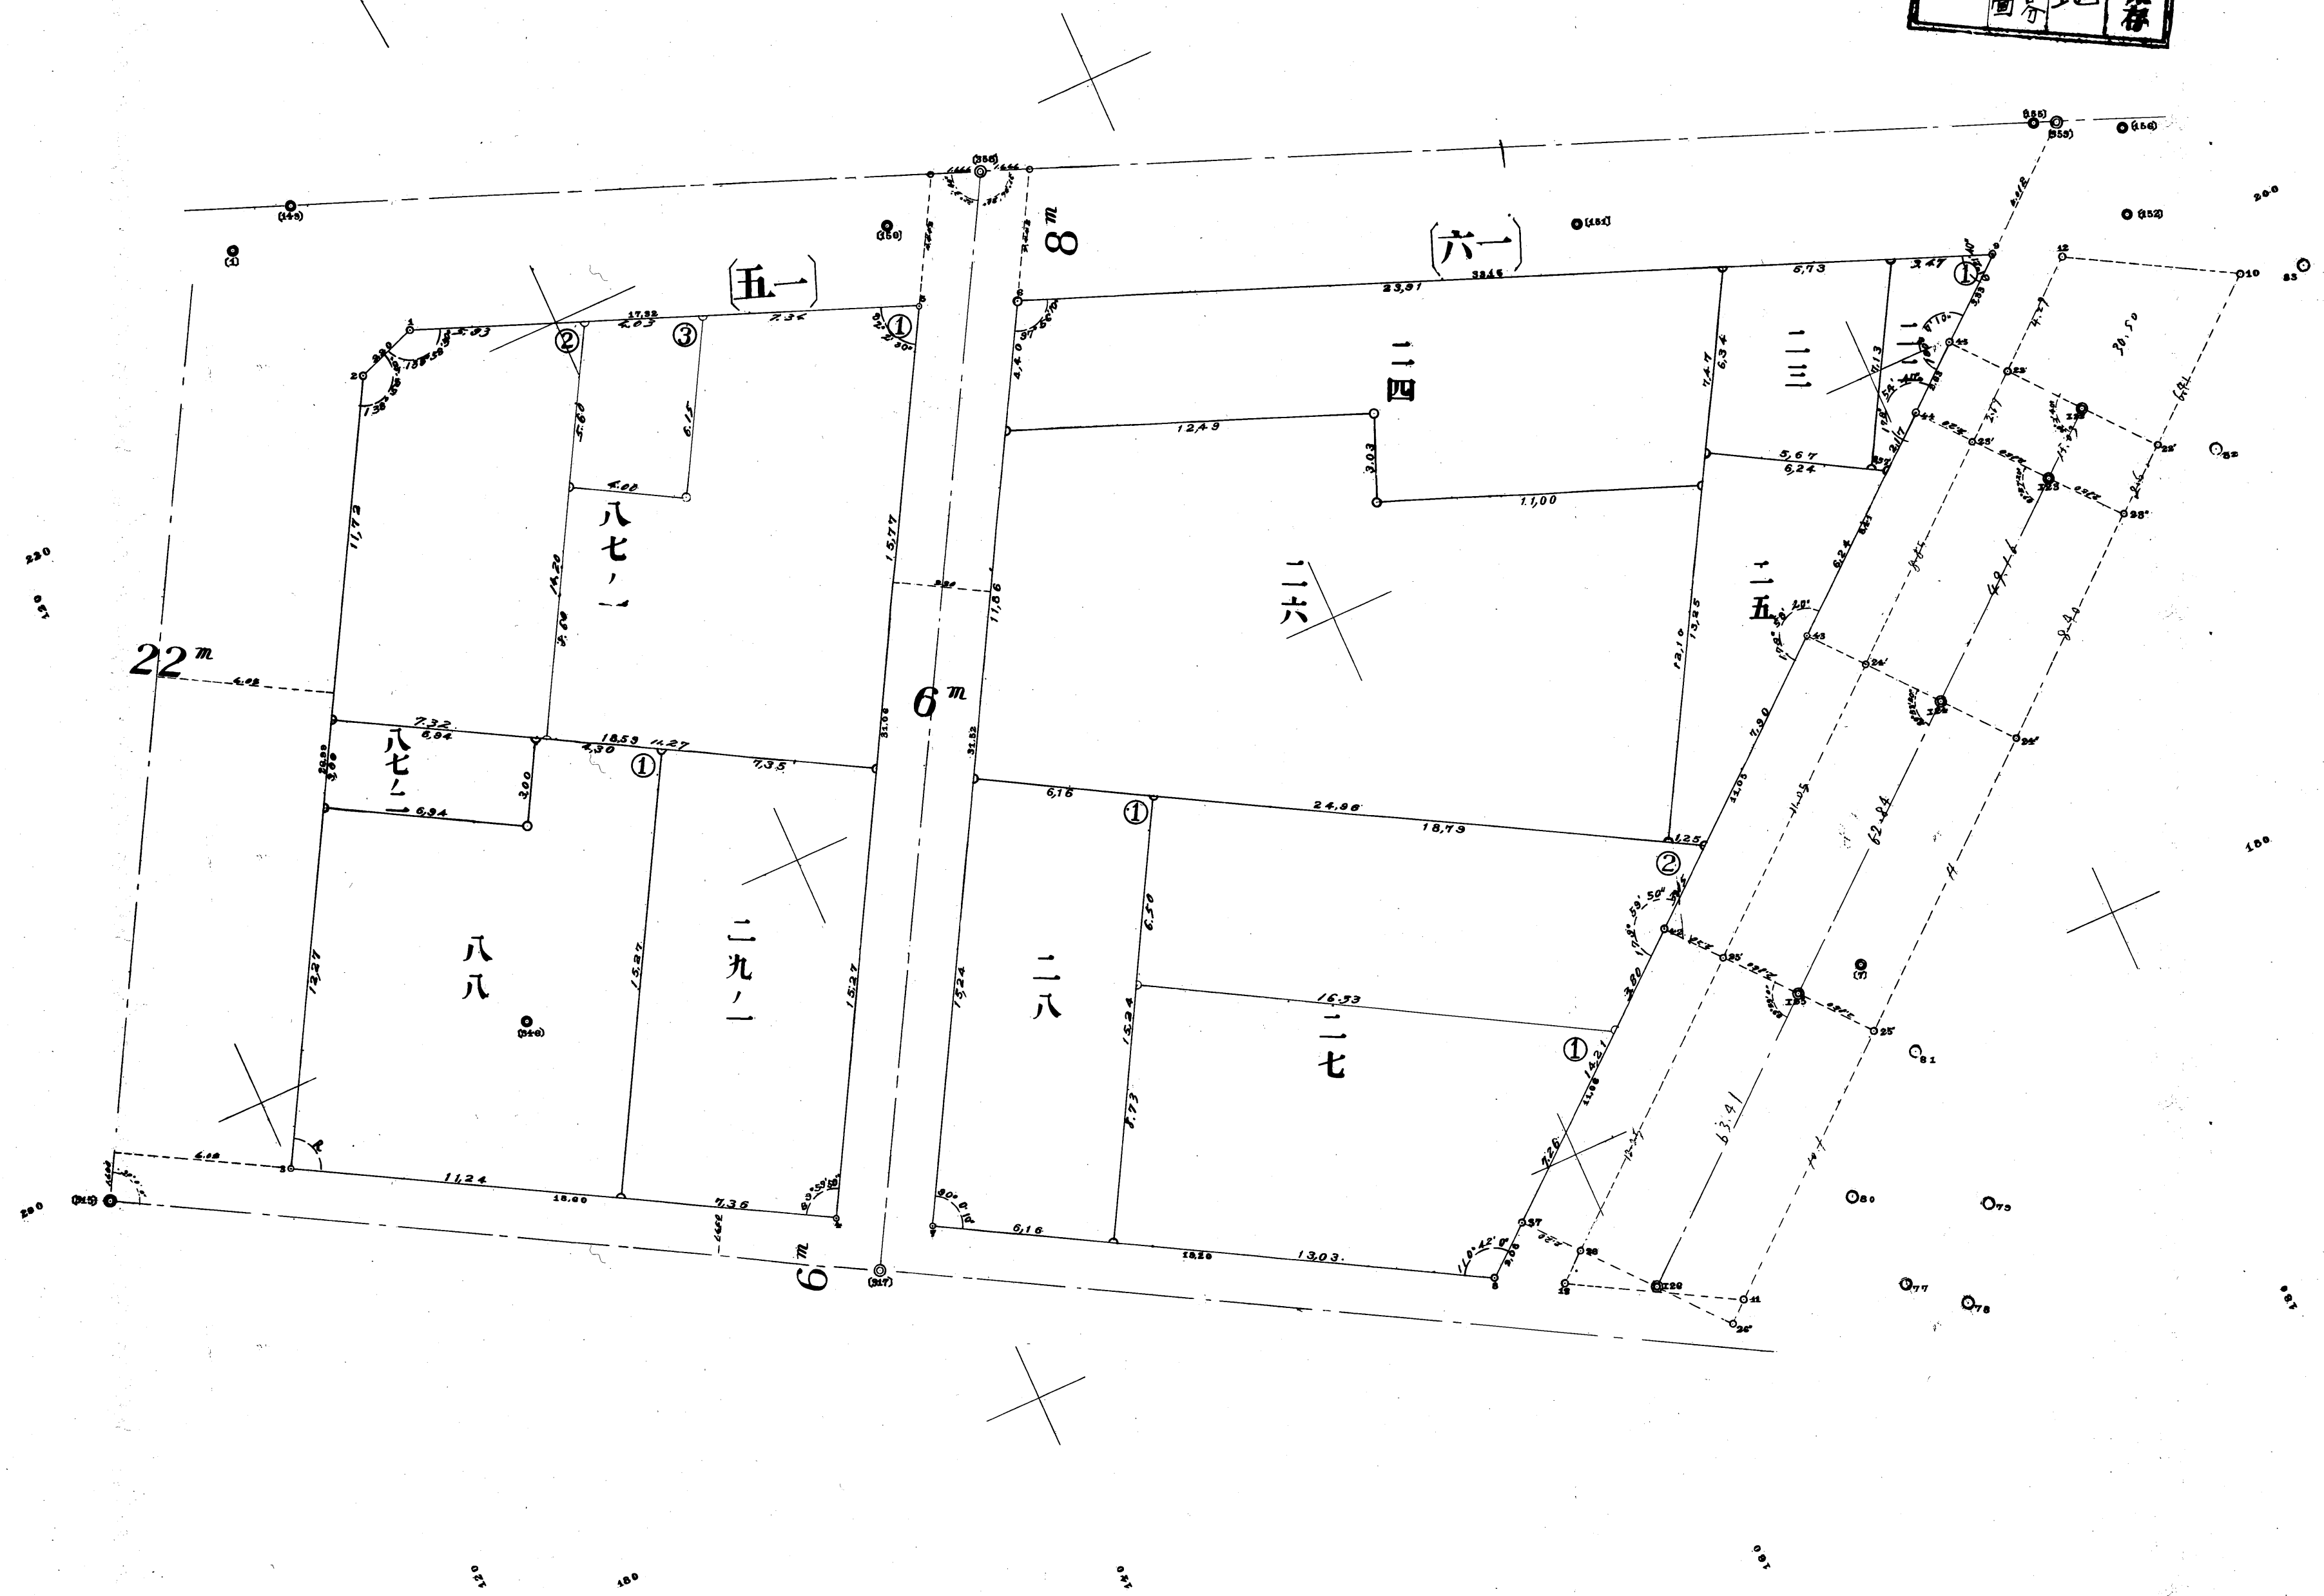


25020

第 21 卷

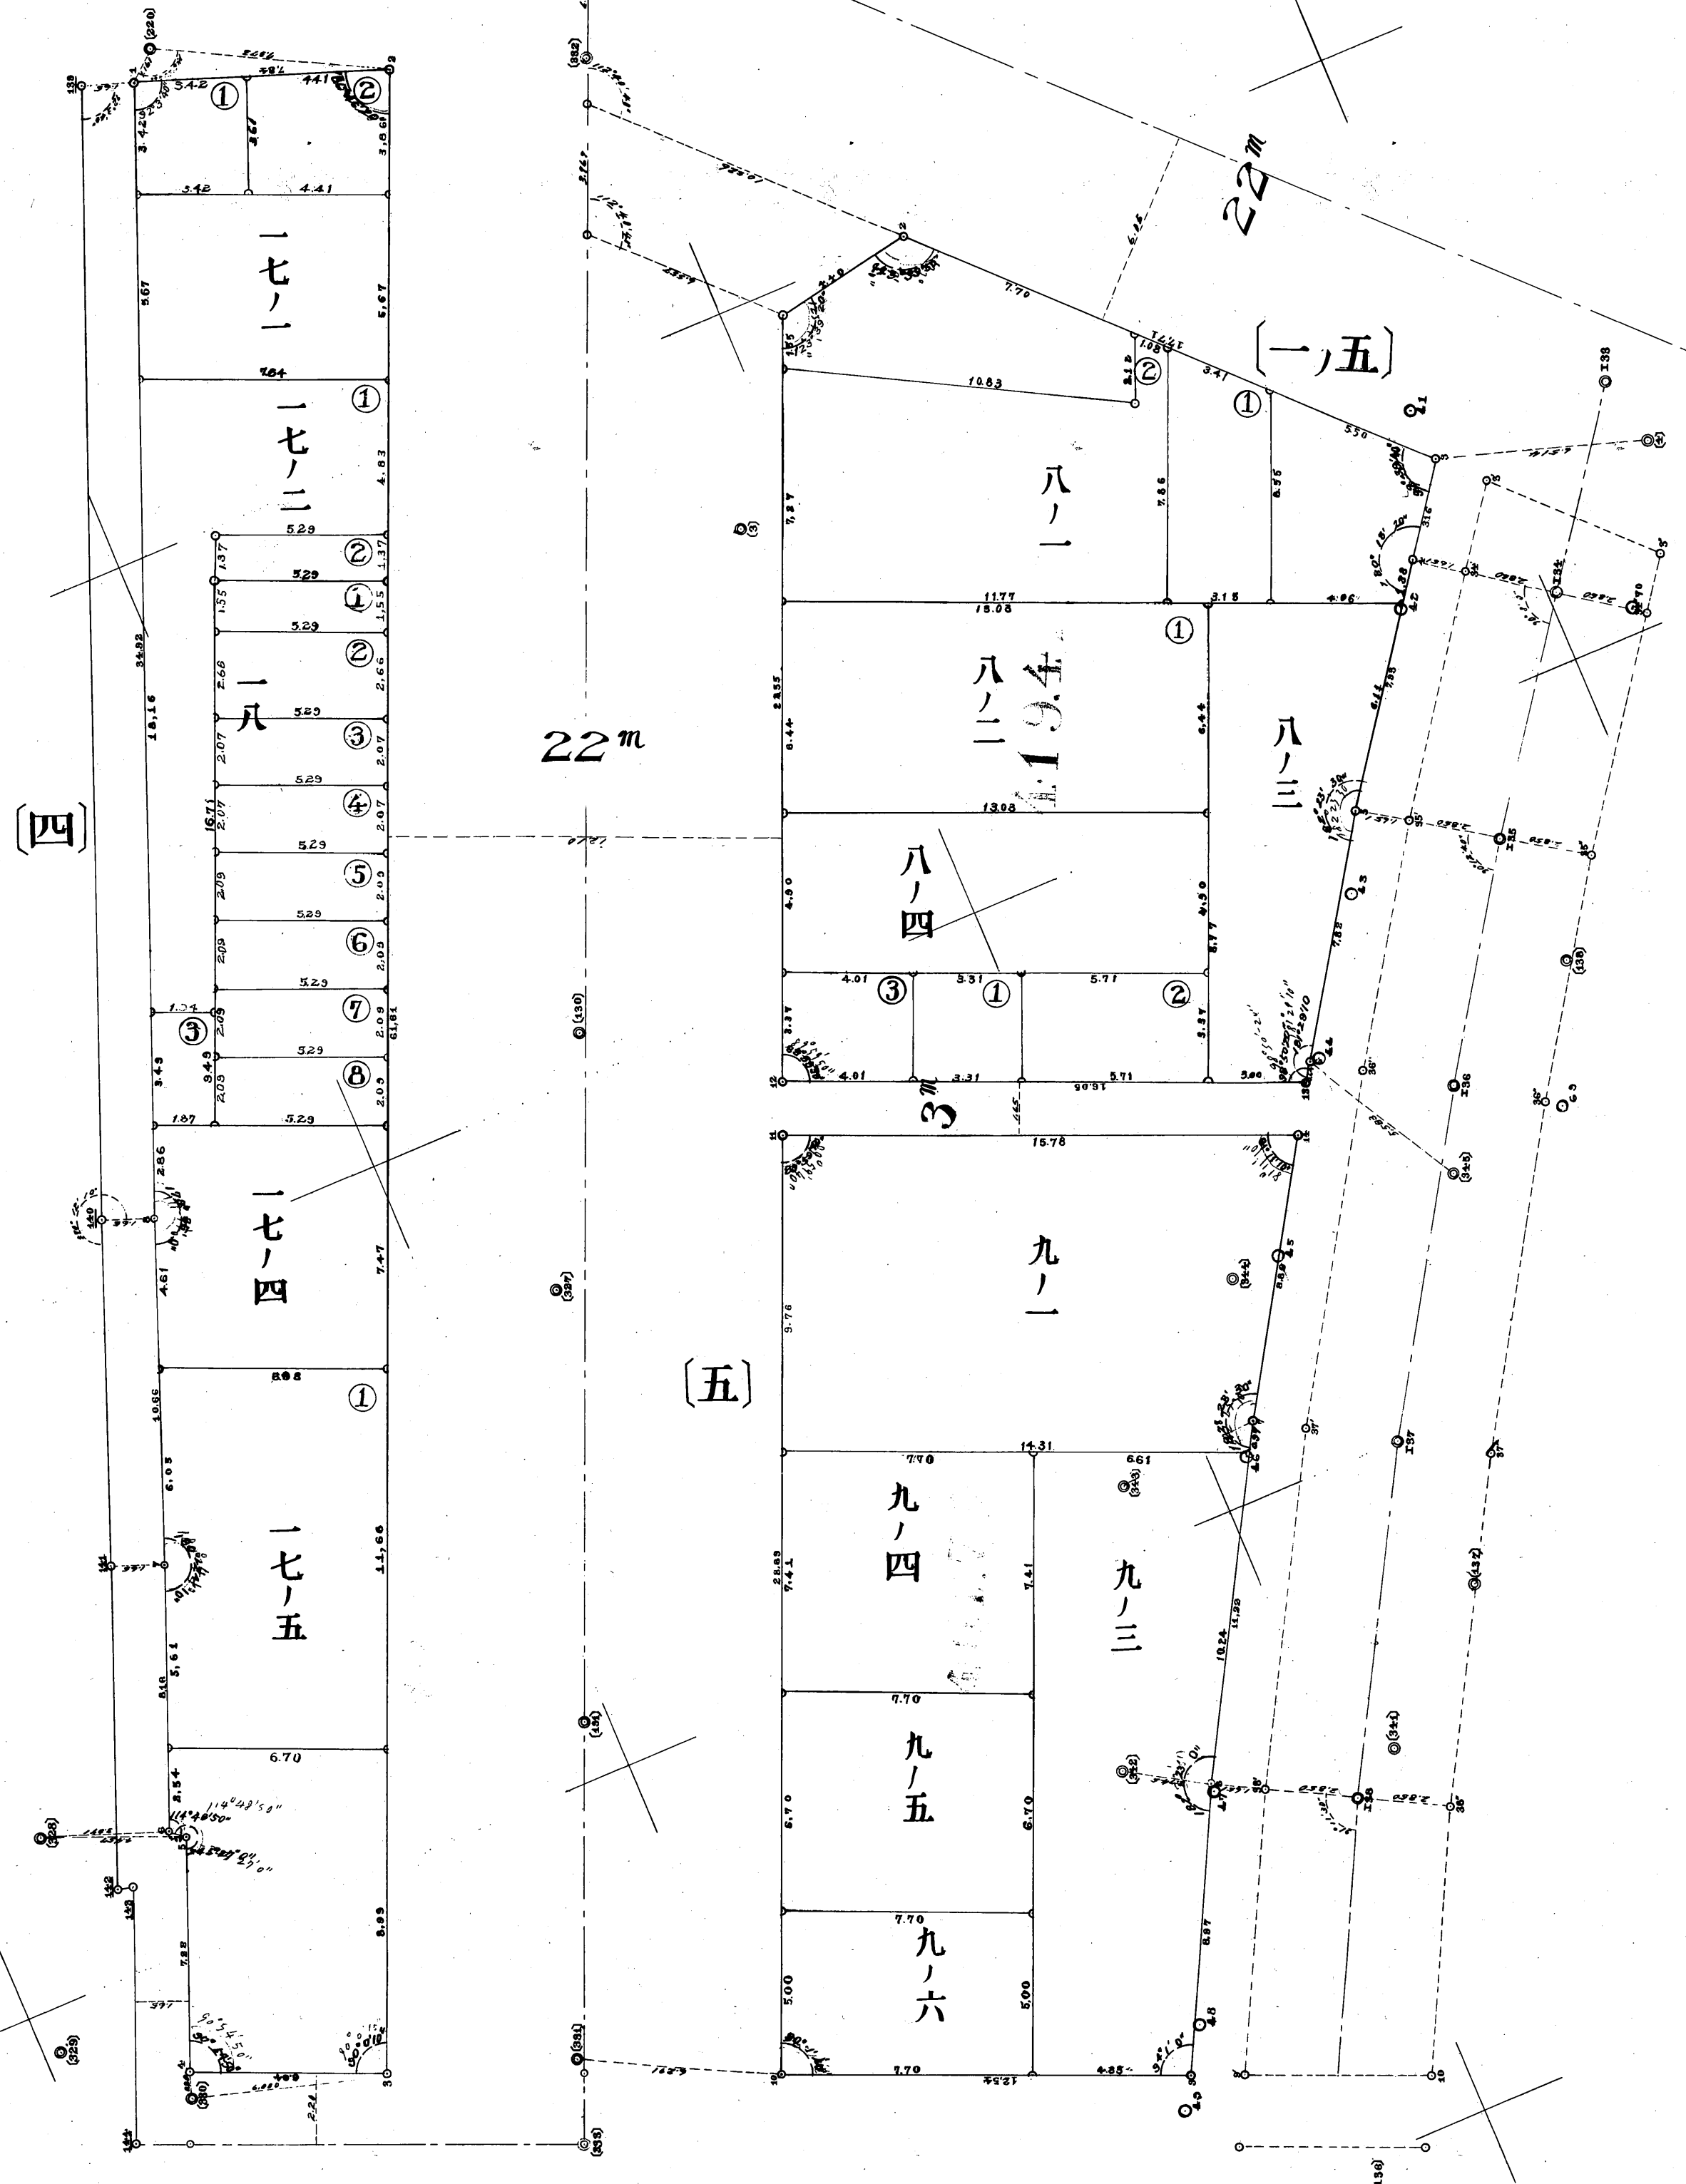


# 第四地區確定測圖第十八號

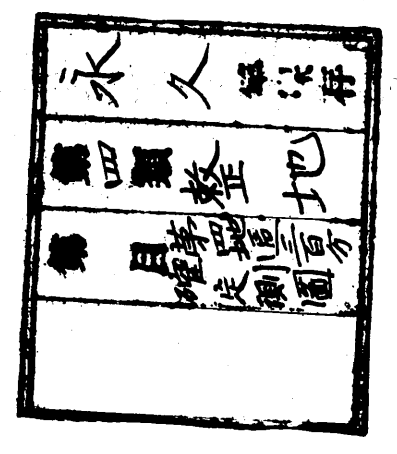

# 第四地區確定測量圖第十號

港 22

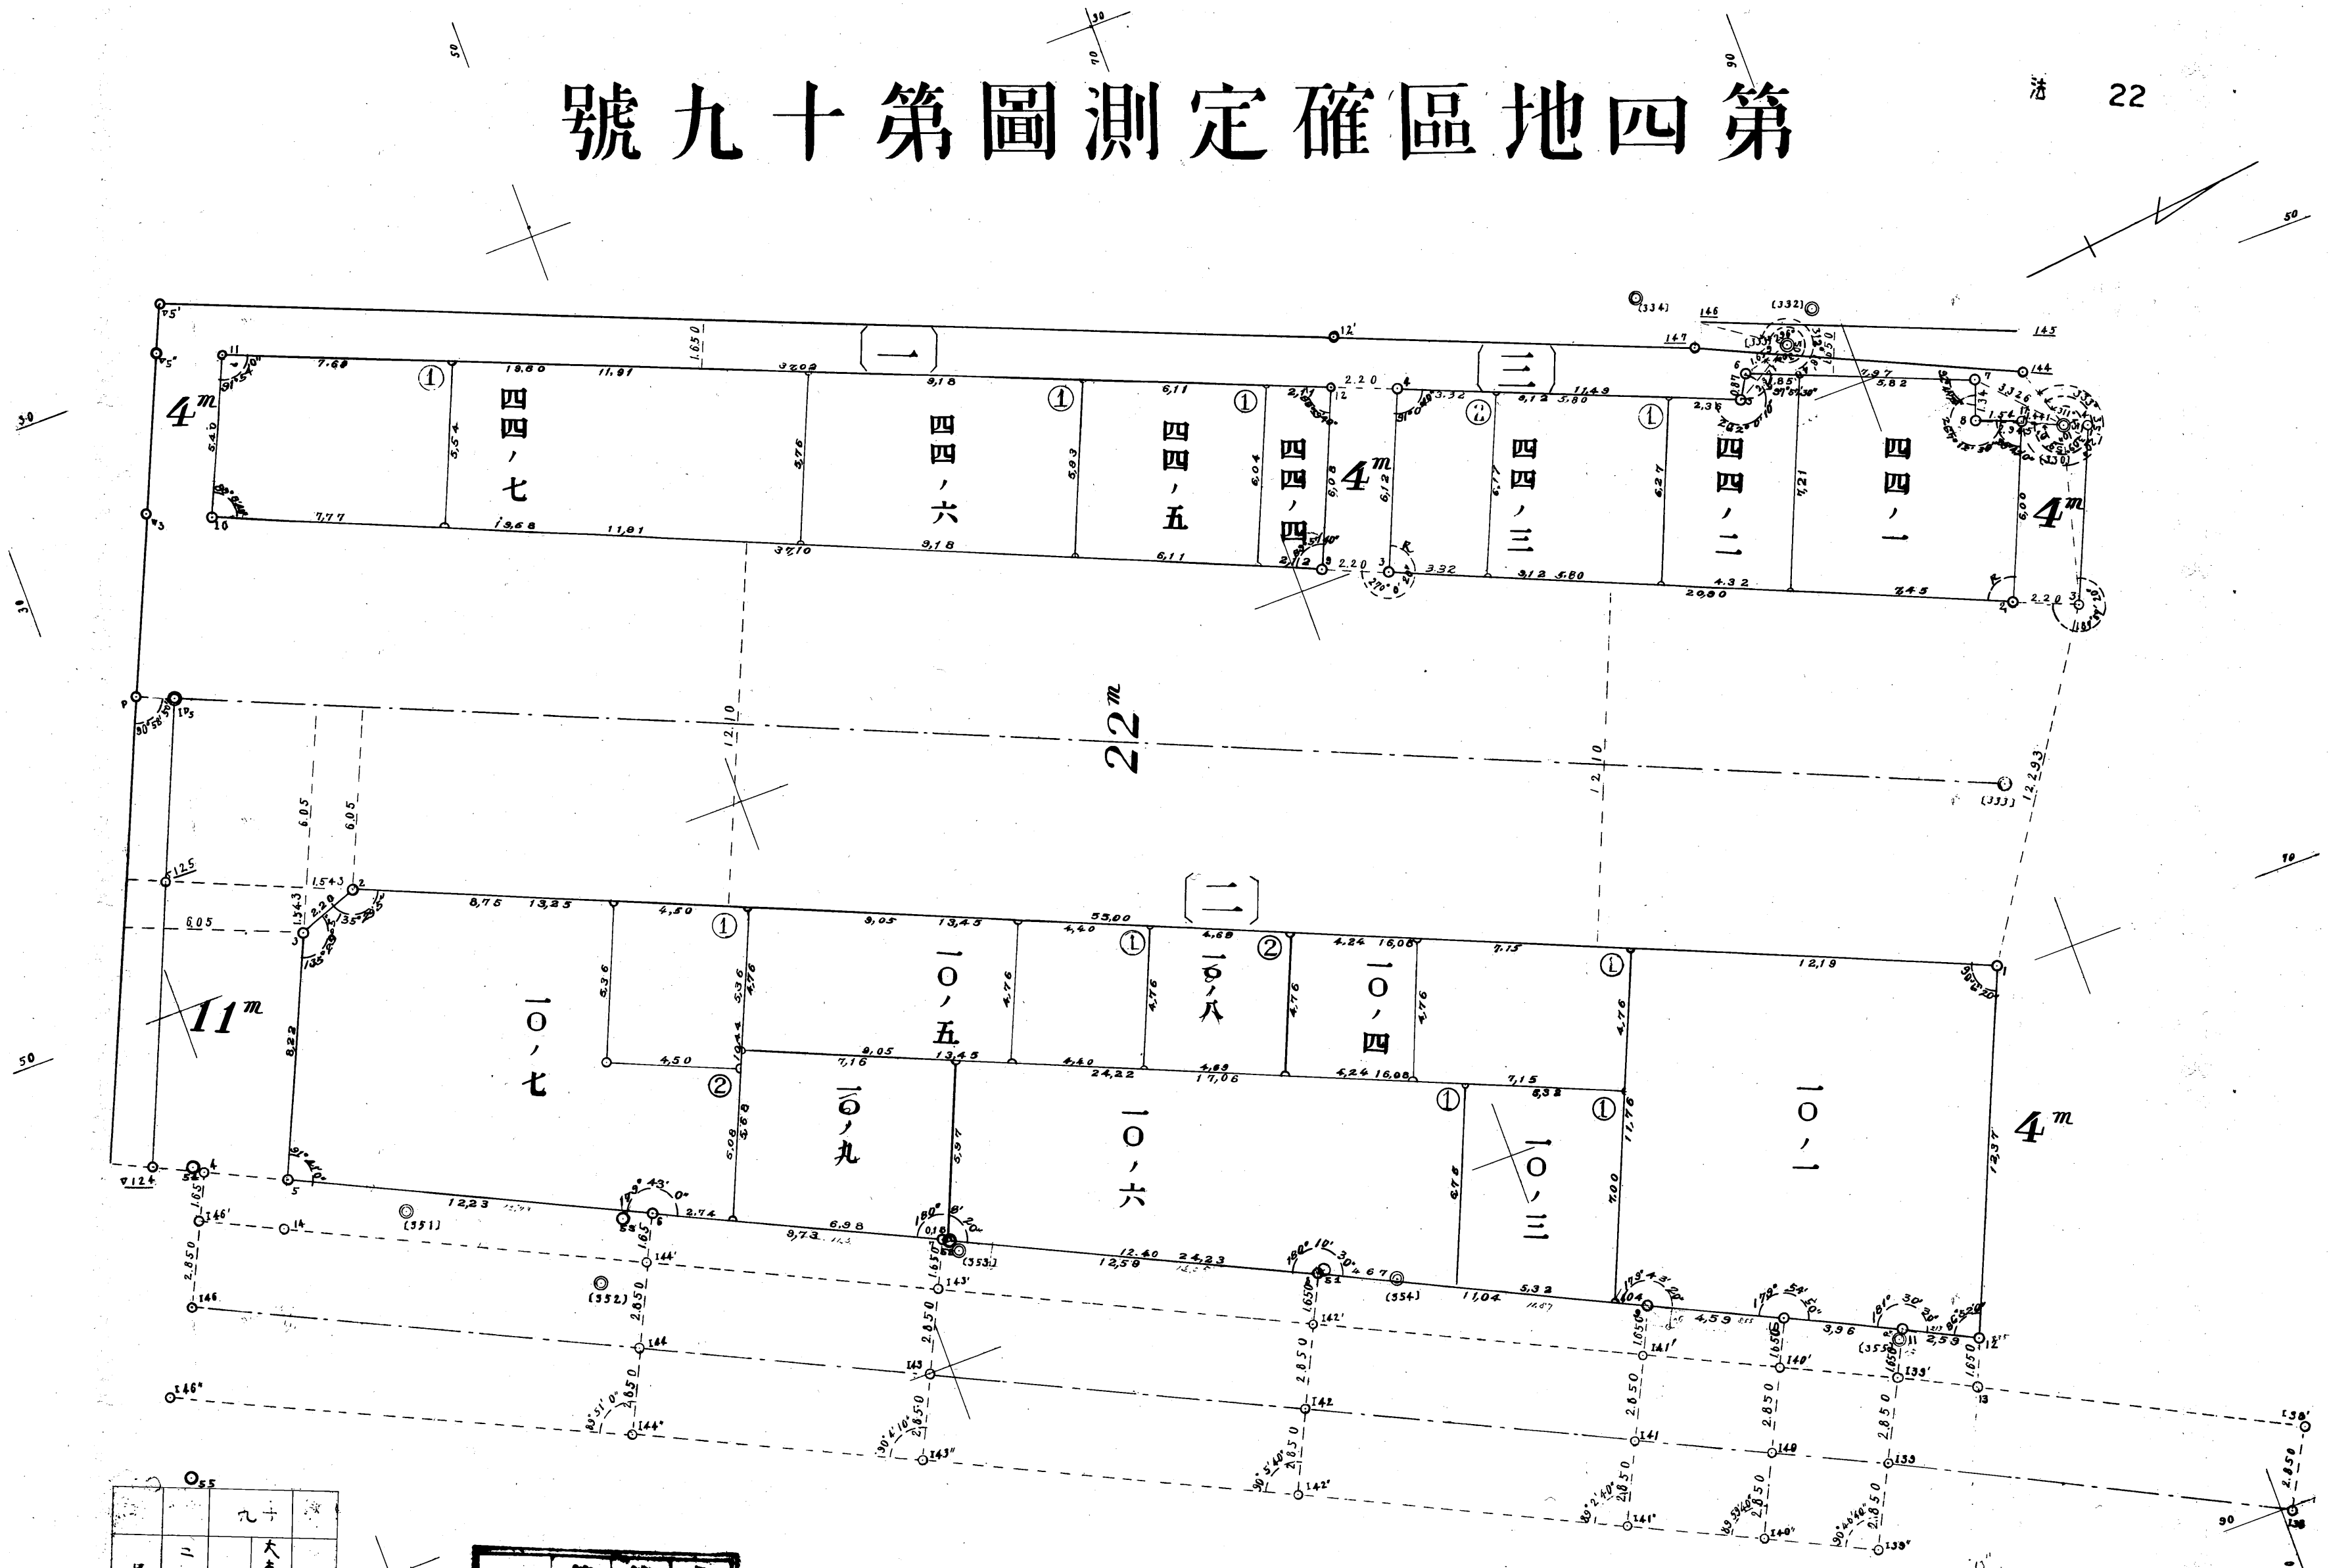

0.5	ニ	大森倉衛	中	永
18	十八	衛	衛	久
		衛	衛	年
		衛	衛	保
		衛	衛	存

永久年保存  
第四地區  
整理地  
第一月  
確定測量圖








25023