


高田第1

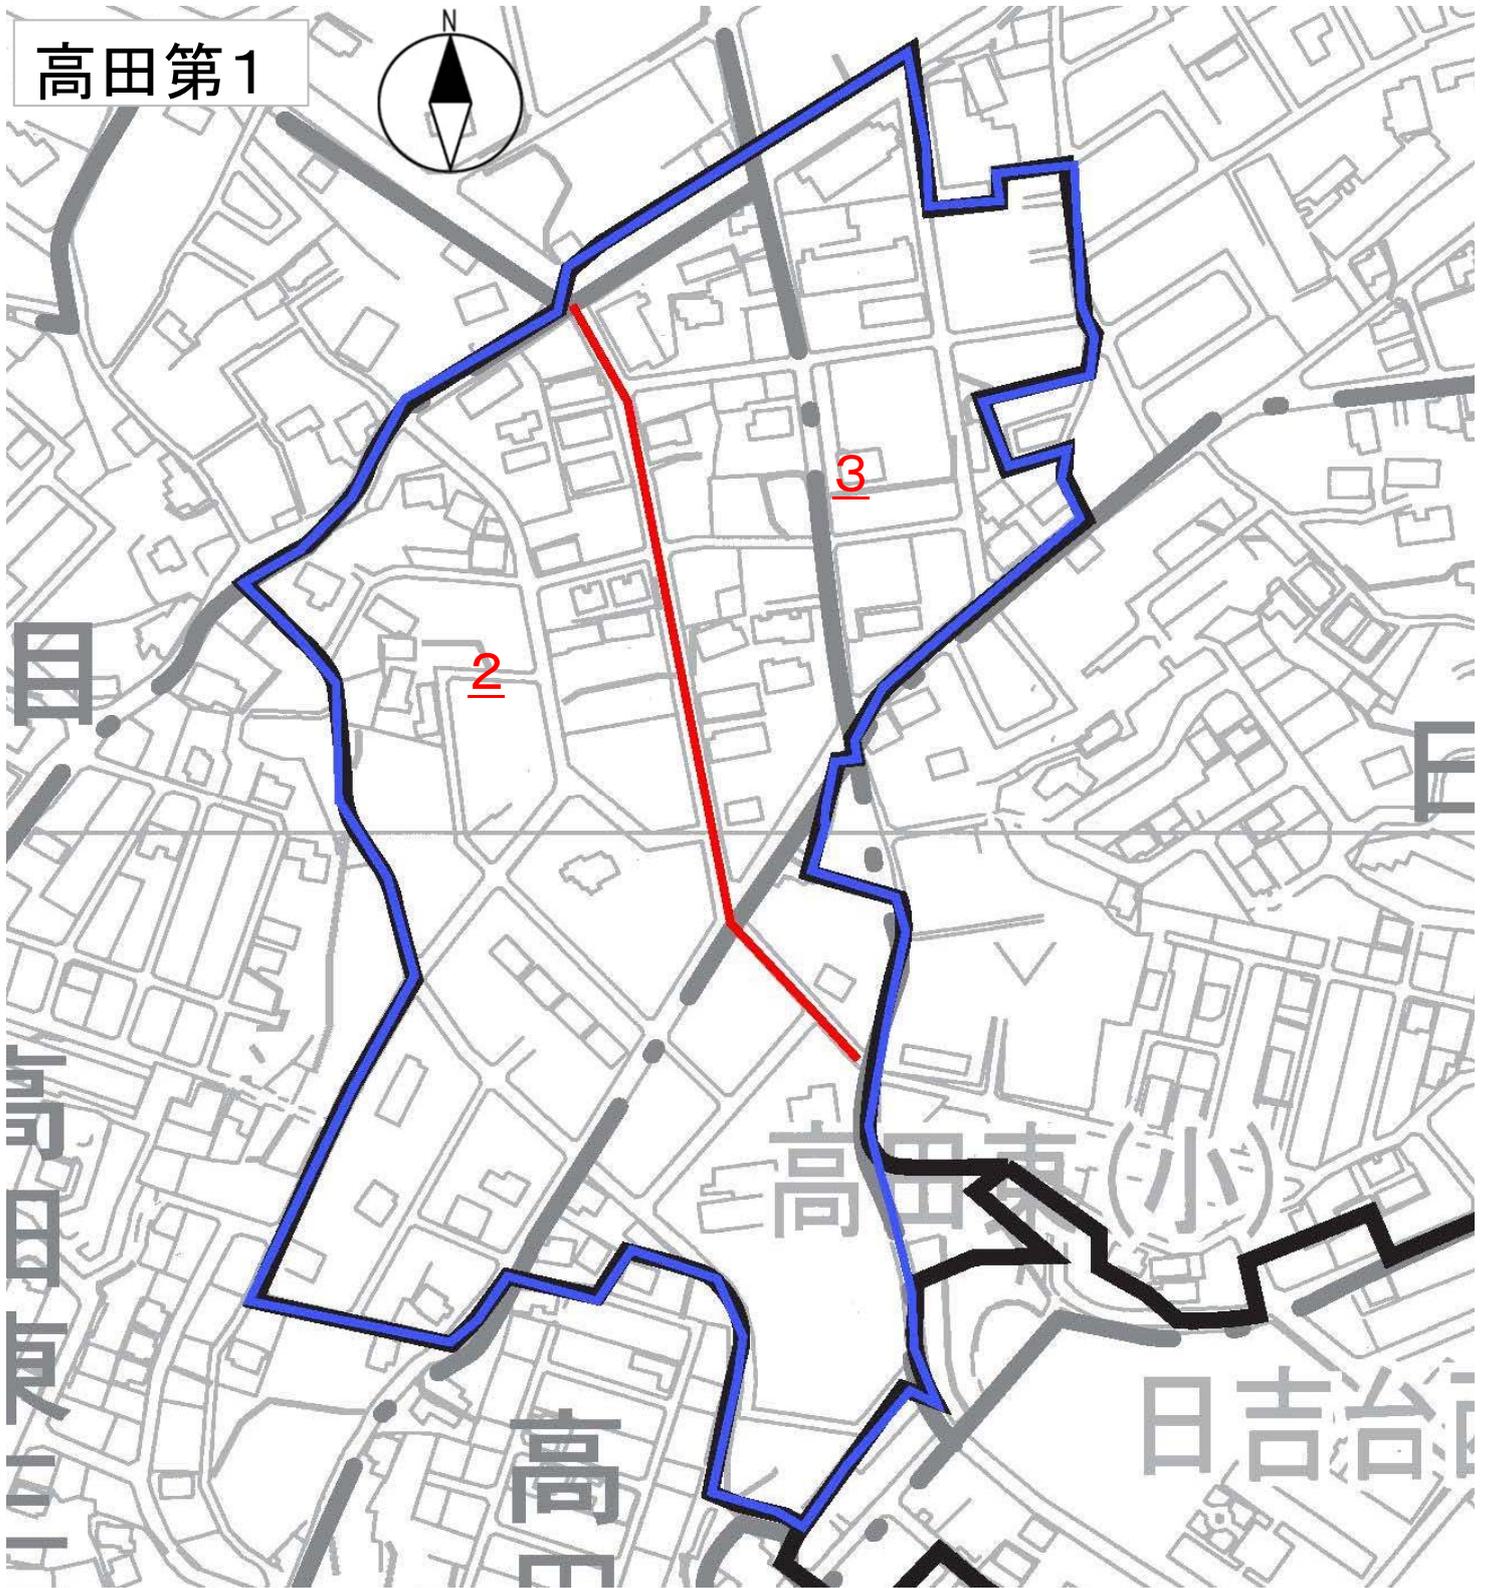


この頁は当地区の索引図（頁照合用）として本市職員が作成したものです。

□赤字は、頁（ページ）番号になります。

□青線は、この索引図の黒実線又は緑実線が区画整理の区域線と大きく異なる場合に、目安として明示したものです。

第一土地区画整理組合地区確定図

縮尺五百分之一

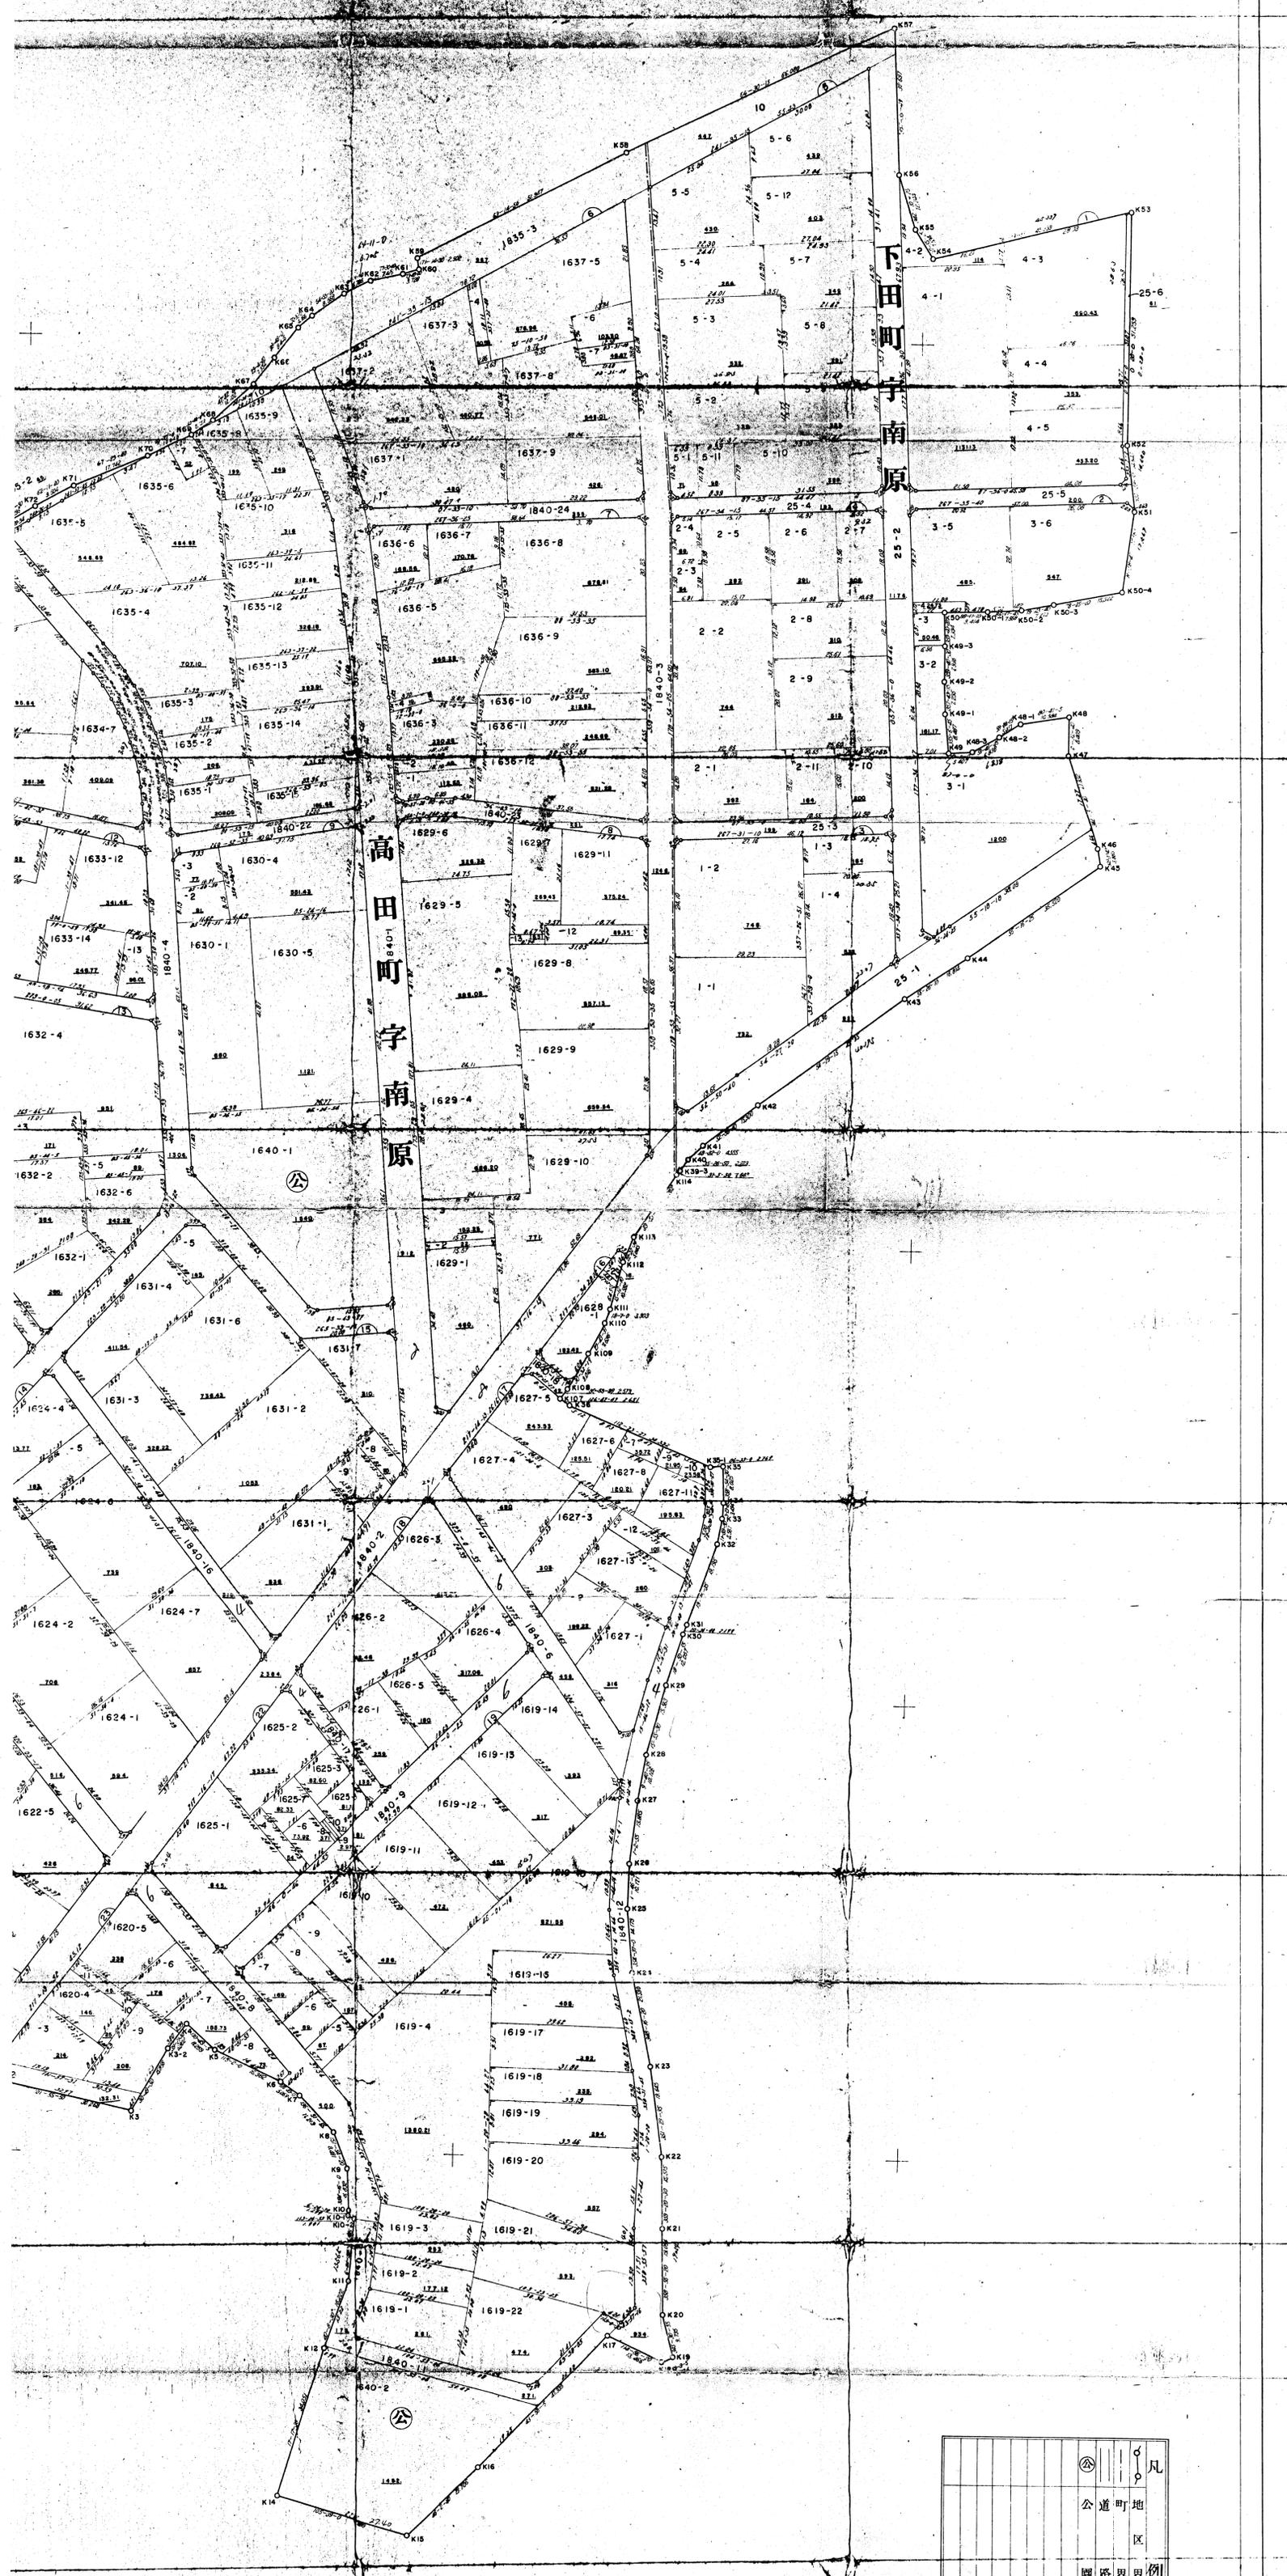

凡
公道町地
区
國路界例