


標識番号	M-53		
所在地	青葉区市ヶ尾町1733		
敷地所有者		地目	宅地
標識種類	標石・ 金属標	埋設	地上・ 地中
隣接点との距離	M-54 ○	M-53 ○	I11048 ○
	0.673km		1.153km

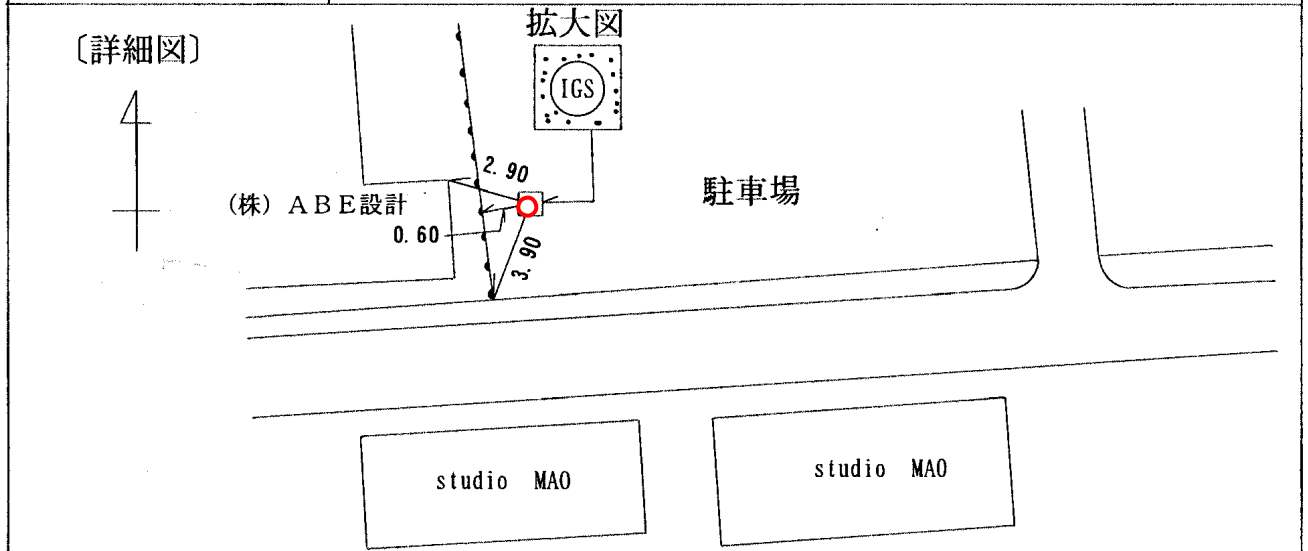

〔備考〕 昭和49年12月 1日 設置