
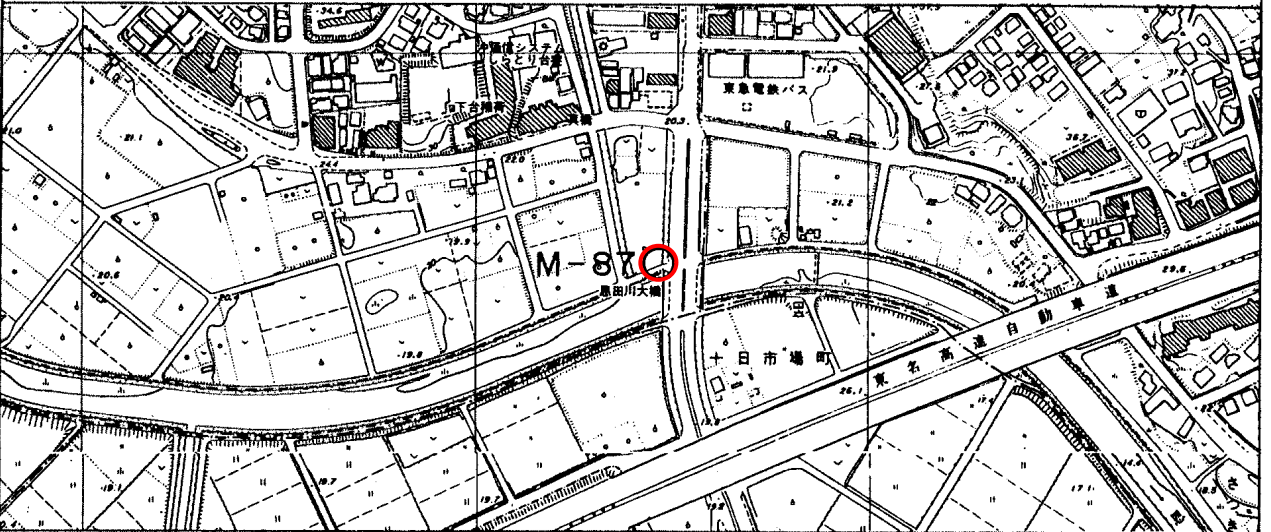


| | | | |
|---------|-----------------|----|----------------|
| 標識番号 | M-87 | | |
| 所在地 | 青葉区しらとり台82-3 | | |
| 敷地所有者 | | 地目 | 畑地 |
| 標識種類 | 標石 • 金属標 | 埋設 | 地上 • 地中 |
| 隣接点との距離 | | | |

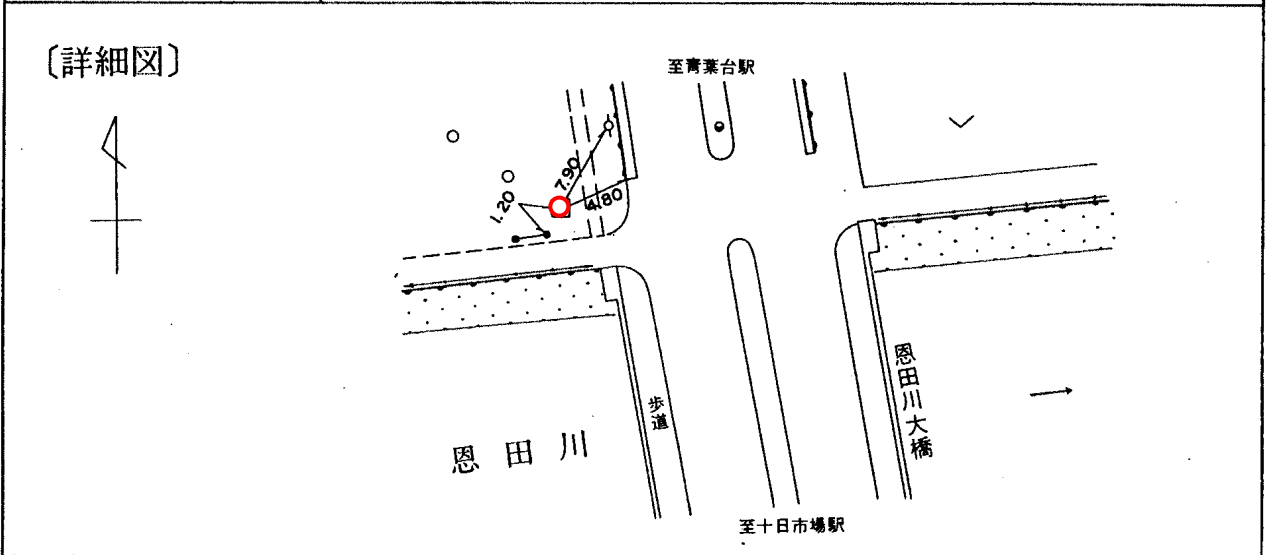

[備考] 平成 2 年 3 月 14 日設置