
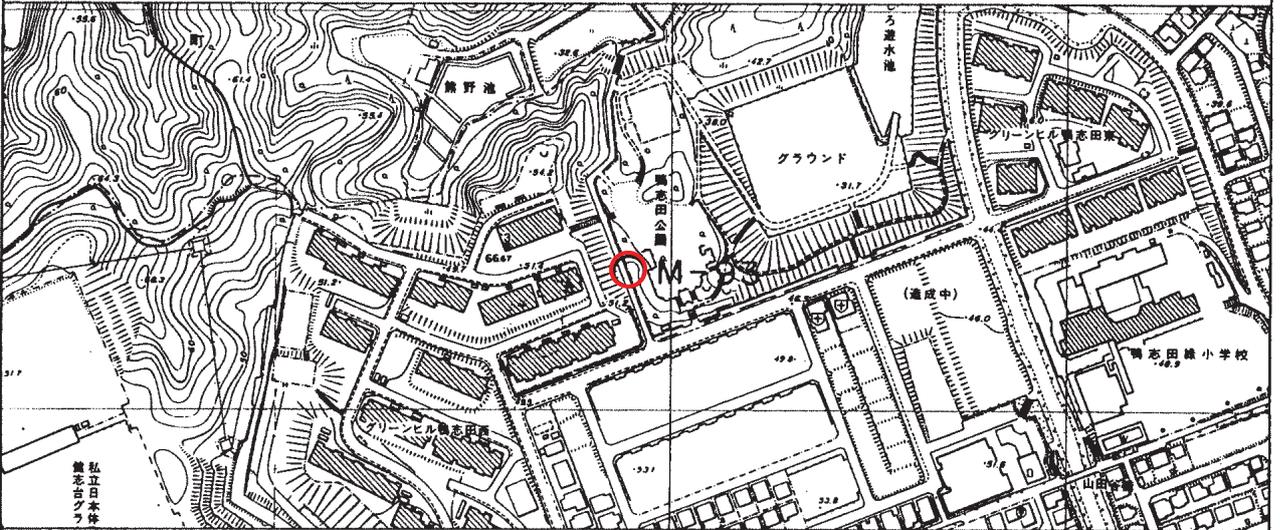


標識番号	M-93		
所在地	青葉区鴨志田町 538-1 鴨志田公園		
敷地所有者	横浜市	地目	公園
標識種類	標石 • <b>金属標</b>	埋設	地上 • <b>地中</b>
隣接点との距離			

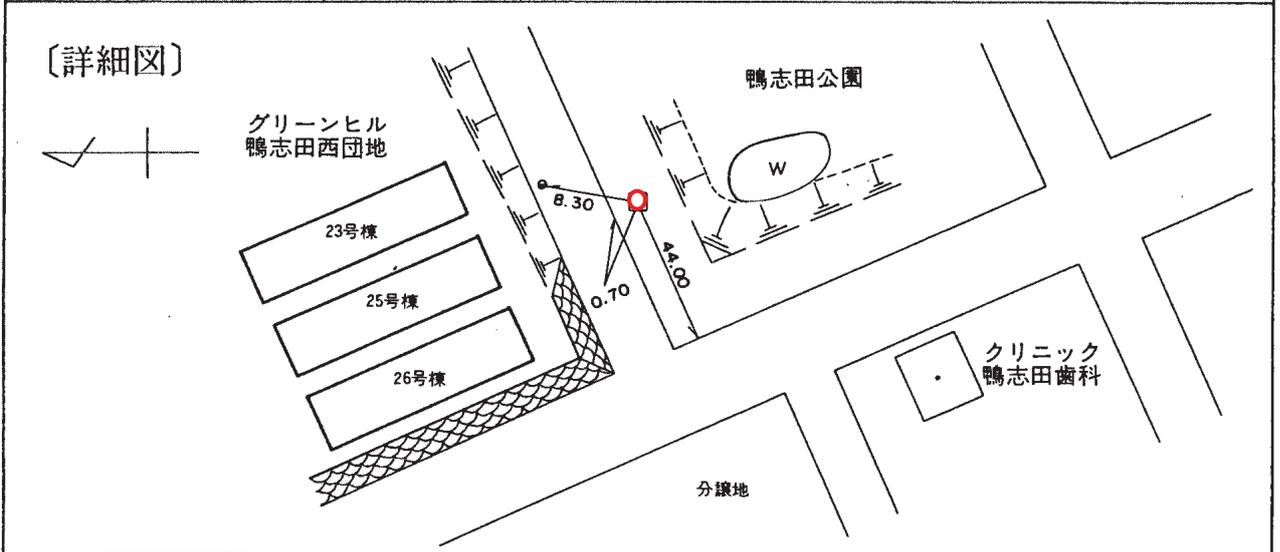

〔備考〕 平成 5 年 3 月 17 日設置