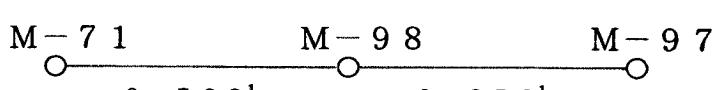


標識番号	M - 9 8		
所在地	青葉区あざみ野1-4-3先 (三橋ビル前歩道)		
敷地所有者	横浜市	地目	公衆用道路
標識種類	標石・ 金属標	埋設	地上・ 地中
隣接点との距離	M-71  0.562km M-98 0.856km		
[詳細図]			
[備考]	平成 6年 4月 18日 設置		