
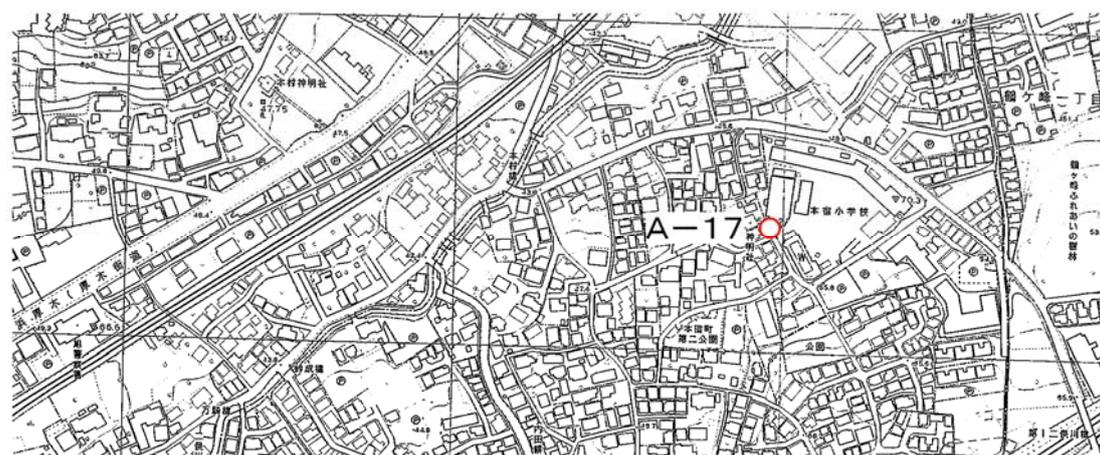


標識番号	A-17		
所在地	旭区本宿町16(本宿小学校)		
敷地所有者	横浜市	地目	公有地
標識種類	標石・ <b>金属標</b>	埋設	地上・ <b>地中</b>
隣接点との距離			

[詳細図]

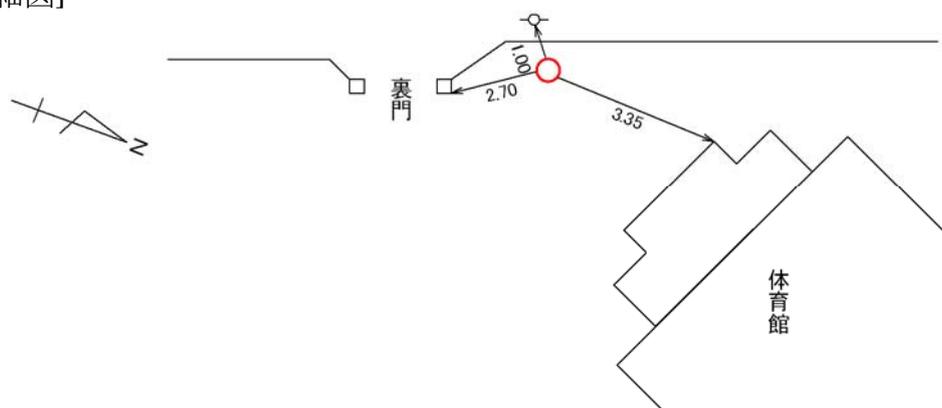

[備考]

昭和49年12月1日設置