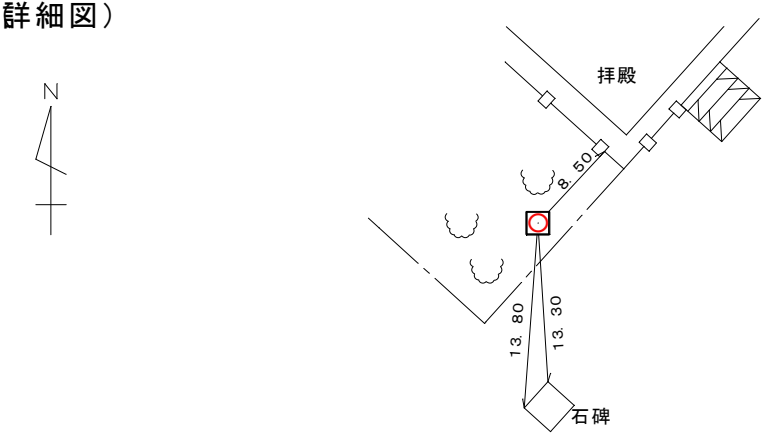



標 識 番 号	A - 18		
所 在 地	旭区本村町 39		
敷地所有者	神 明 社	地 目	境 内 地
標 識 種 類	標 石・ <u>金属標</u>	埋 設	地上・ <u>地中</u>
隣 接 点 と の 距 離	<p>A-19 A-18 A-17</p> <p>○ ————— 1. 136km ————— ○ ————— 0. 992km ————— ○</p>		
<p>詳細図)</p> 			
			
<p>(備考) 昭和 49 年 12 月 1 日設置</p>			