標識番号	Ａ － ７		
所在地	旭区都岡町４－８　都岡小学校		
敷地所有者	横　　浜　　市	地　目	公有地
標識種類	標　石・(金属標)	埋　設	地上・(地中)
隣接点との距離	Ａ－６　　Ａ－７ 0.568km		

詳細図）

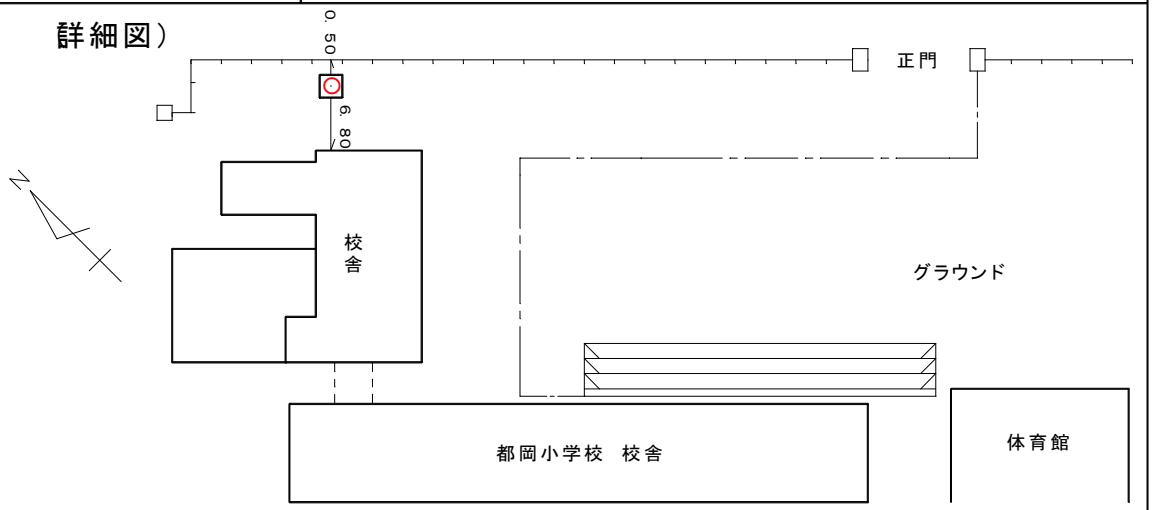

（備考）　　昭和　47 年　12 月　1 日設置