


標識番号	511		
所在地	横浜市金沢区瀬戸 22-1 (金沢高校)		
敷地所有者	横浜市	地目	公有地
標識種類	石・金属	埋設	地上・地中
隣接点との距離	510 ○ — 0.59km — ○ 511 — 0.54km — ○ 512		

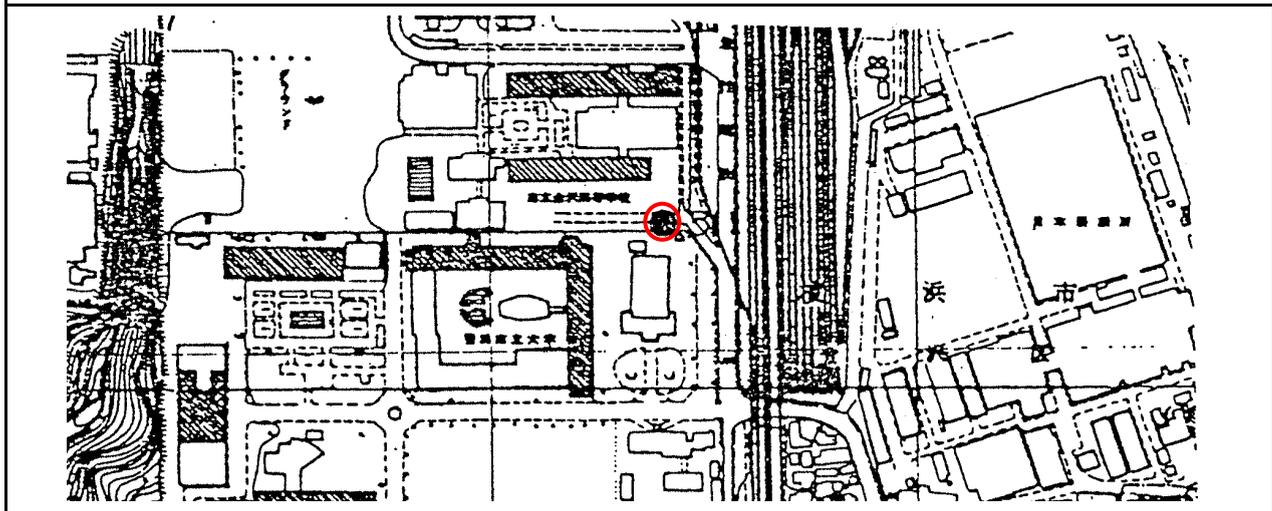

(備考) 昭和36年 4月 1日 設置