
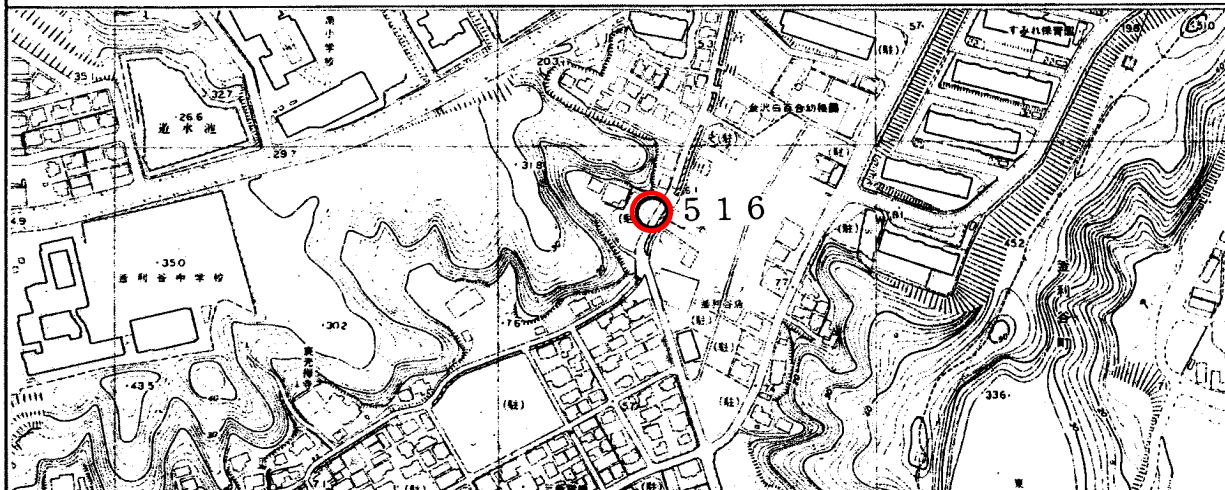


標識番号	5 1 6		
所在地	金沢区釜利谷南二丁目6 (釜利谷南公園)		
敷地所有者	横浜市	地目	公園
標識種類	標石・ <b>金属標</b>	埋設	地上・ <b>地中</b>
隣接点との距離			

〔詳細図〕

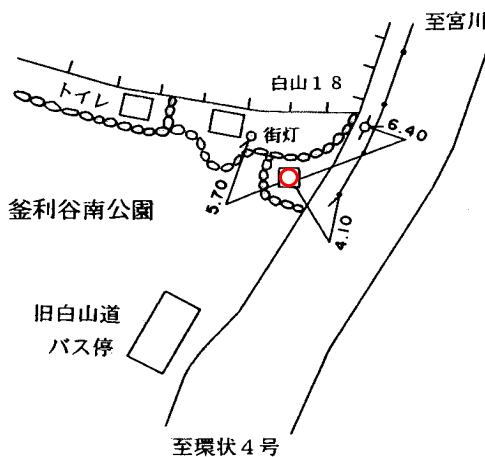

〔備考〕

昭和 47 年 1 月 1 日 移設  
 平成 10 年 3 月 26 日 再設