標識番号	５２０		
所在地	金沢区大道２－２６　（杉の崎公園）		
敷地所有者	横浜市	地目	公園
標識種類	標石 ・ (金属標)	埋設	地上 ・ (地中)
隣接点との距離	５１９ ― ０．７２８km ― ５２０ ― ０．５７２km ― ５２１		

〔詳細図〕

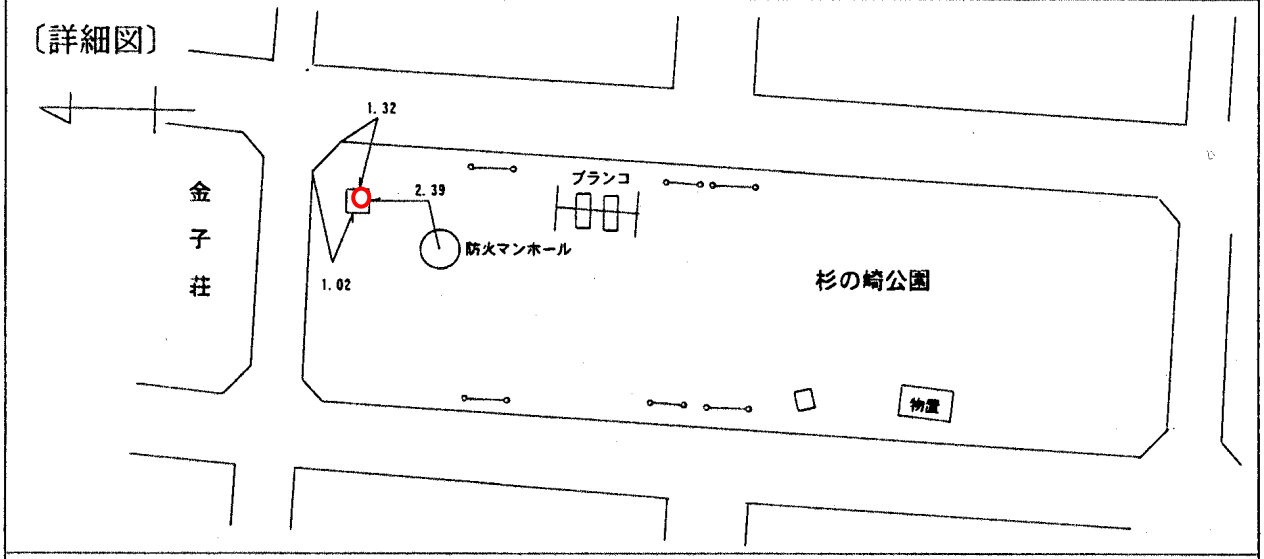

〔備考〕

昭和 ４９ 年 １２ 月 １ 日 設置
平成 １１ 年 １１ 月 ５ 日 移転