


|         |                    |    |               |
|---------|--------------------|----|---------------|
| 標識番号    | 529                |    |               |
| 所在地     | 金沢区幸浦一丁目2 (道路緑地部分) |    |               |
| 敷地所有者   | 横浜市                | 地目 | 道路            |
| 標識種類    | 標石・ <b>金属標</b>     | 埋設 | 地上・ <b>地中</b> |
| 隣接点との距離 |                    |    |               |

[詳細図]

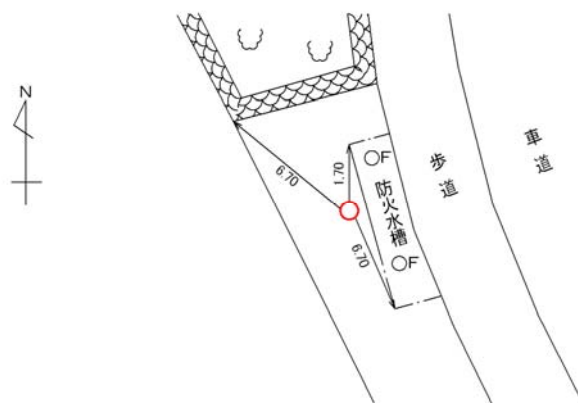

[備考]

昭和53年12月1日設置