| | | | |
|---|---|---|---|
| 標識番号 | Ⅰ 10833 | | |
| 所在地 | 金沢区富岡東一丁目 52 番地先 | | |
| 敷地所有者 | 建設省 | 地目 | 道路 |
| 標識種類 | (標石)・金属標 | 埋設 | (地上)・地中 |
| 隣接点との距離 | Ⅰ－10832 ○―――― 2.029Km ――――○ Ⅰ－10833 | | |

[詳細図]

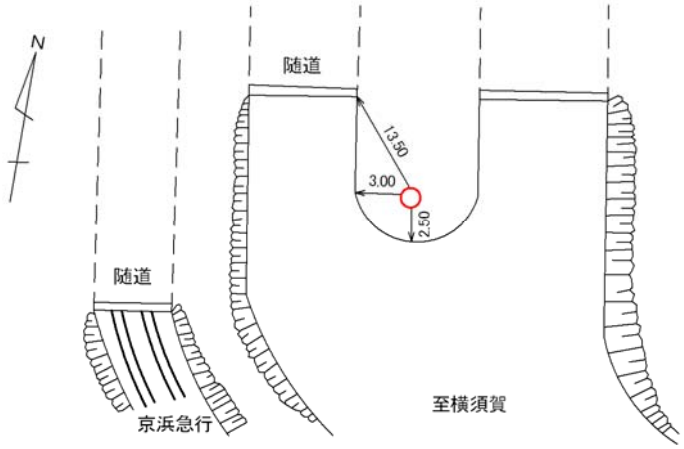


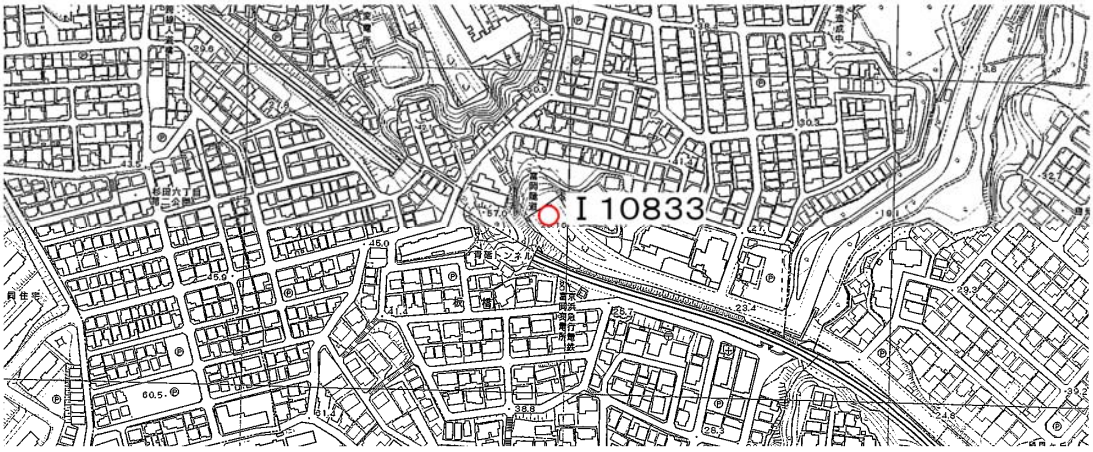


[備考]

昭和 35 年 4 月 1 日設置