
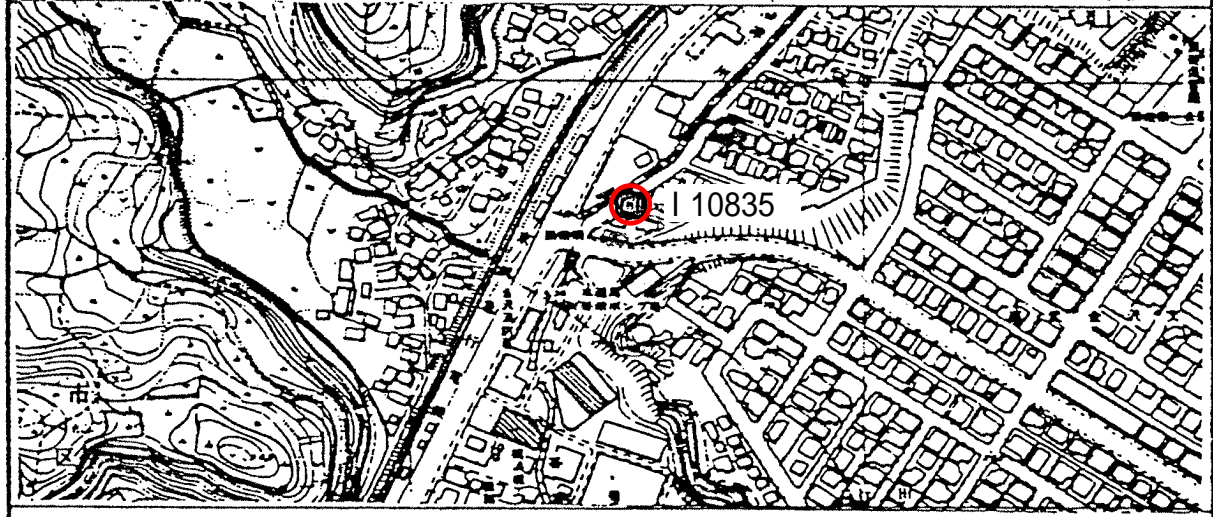


標識番号	I 10835											
所在地	横浜市金沢区西柴一丁目 35-1 番地先											
敷地所有者	横浜市	地目	道路									
標識種類	標石・ 金属標	埋設	地上 ・地中									
隣接点との距離	<table style="width: 100%; border-collapse: collapse;"> <tr> <td style="text-align: center;">I 10834</td> <td style="text-align: center;">I 10835</td> <td style="text-align: center;">I 10836</td> </tr> <tr> <td style="text-align: center;">○</td> <td style="text-align: center;">○</td> <td style="text-align: center;">○</td> </tr> <tr> <td colspan="2" style="text-align: center;">1.902km</td> <td style="text-align: center;">2.120km</td> </tr> </table>			I 10834	I 10835	I 10836	○	○	○	1.902km		2.120km
I 10834	I 10835	I 10836										
○	○	○										
1.902km		2.120km										

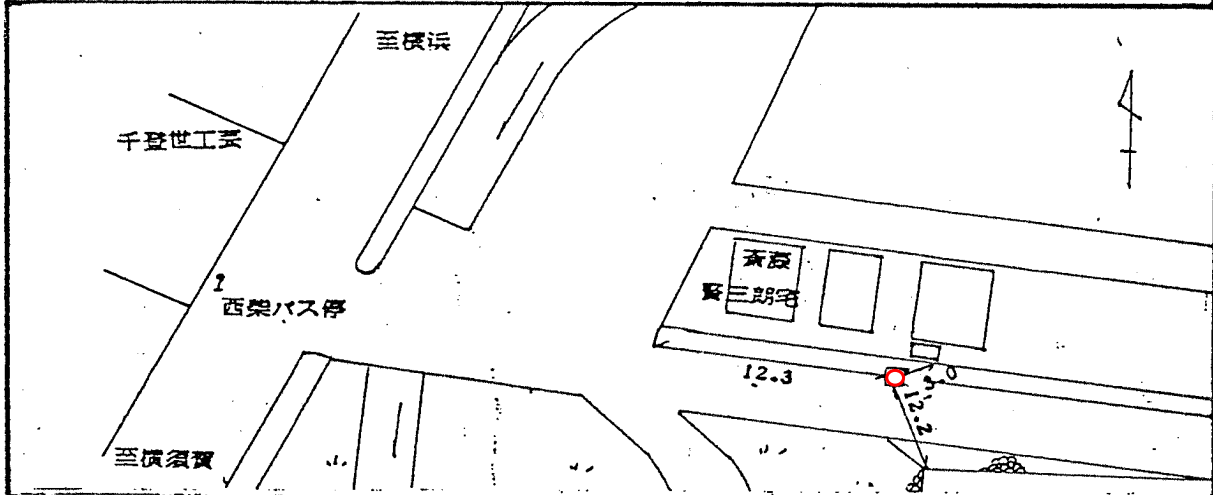

(備考) 昭和 56 年 2 月 9 日 設置