
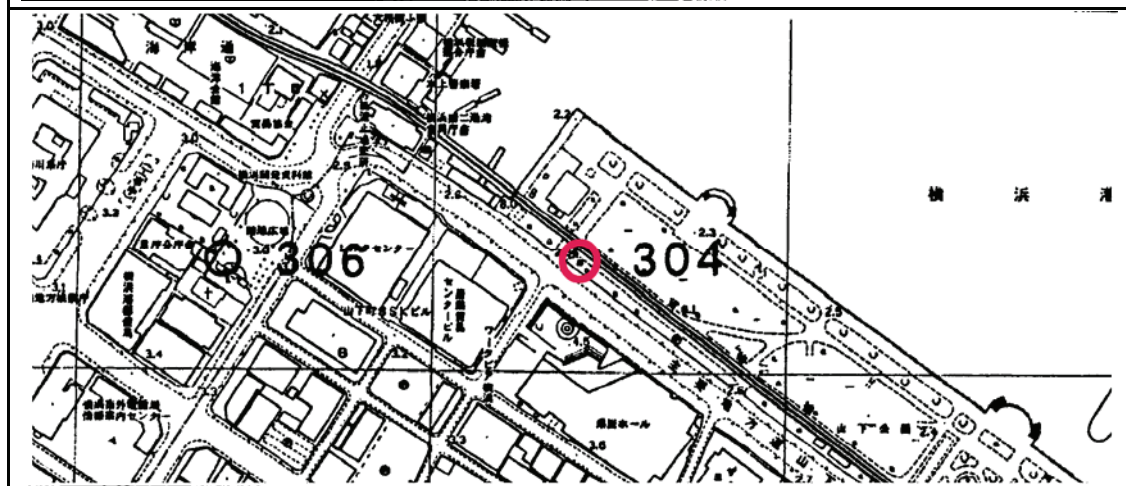


標識番号	304		
所在地	中区山下町 279 山下公園		
敷地所有者	横浜市	地目	公有地
標識種類	標石・金属標	埋設	地上・地中
隣接点との距離	<div style="display: flex; align-items: center; justify-content: space-around;"> <div style="text-align: center;">306 ○</div> <div style="text-align: center;">0.296km</div> <div style="text-align: center;">304 ○</div> <div style="text-align: center;">0.318km</div> <div style="text-align: center;">303 ○</div> </div>		

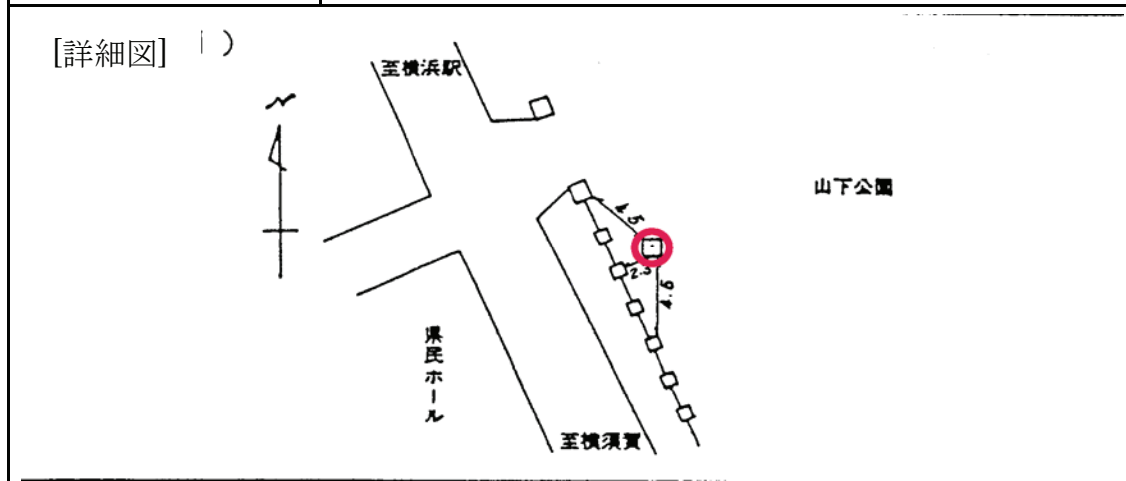

[備考] 昭和 35 年 4 月 1 日 設置