


標識番号	59		
所在地	鶴見区生麦5-13-16		
敷地所有者	慶岸寺	地目	境内地
標識種類	標石 • (金属標)	埋設	地上 • (地中)
隣接点との距離			

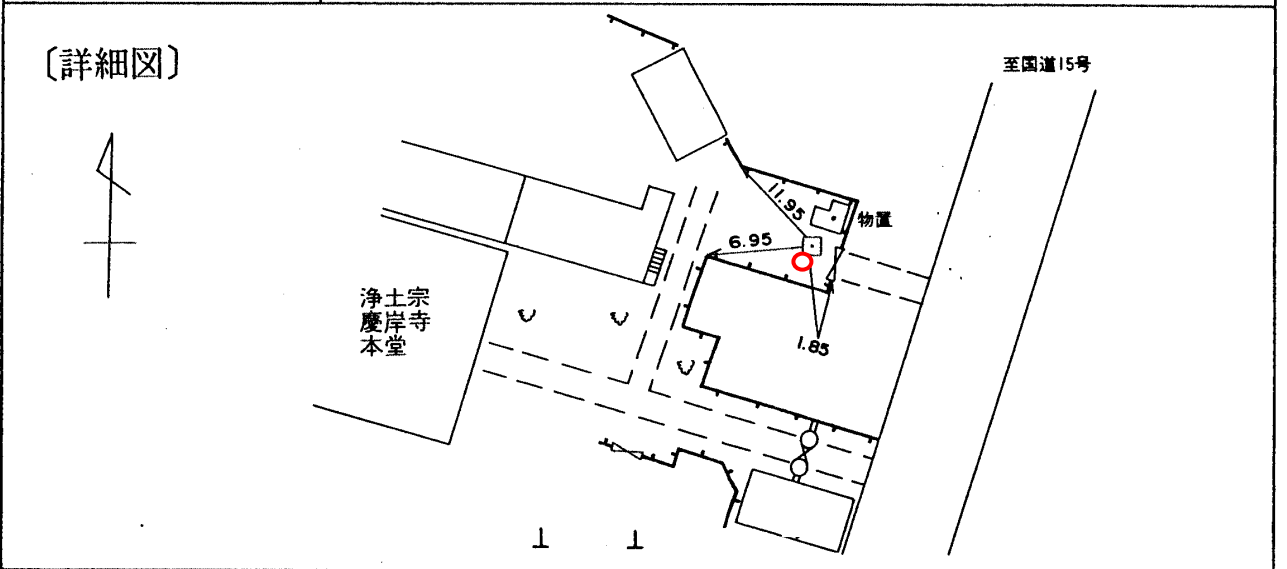

(備考) 平成 6 年 4 月 20 日設置