
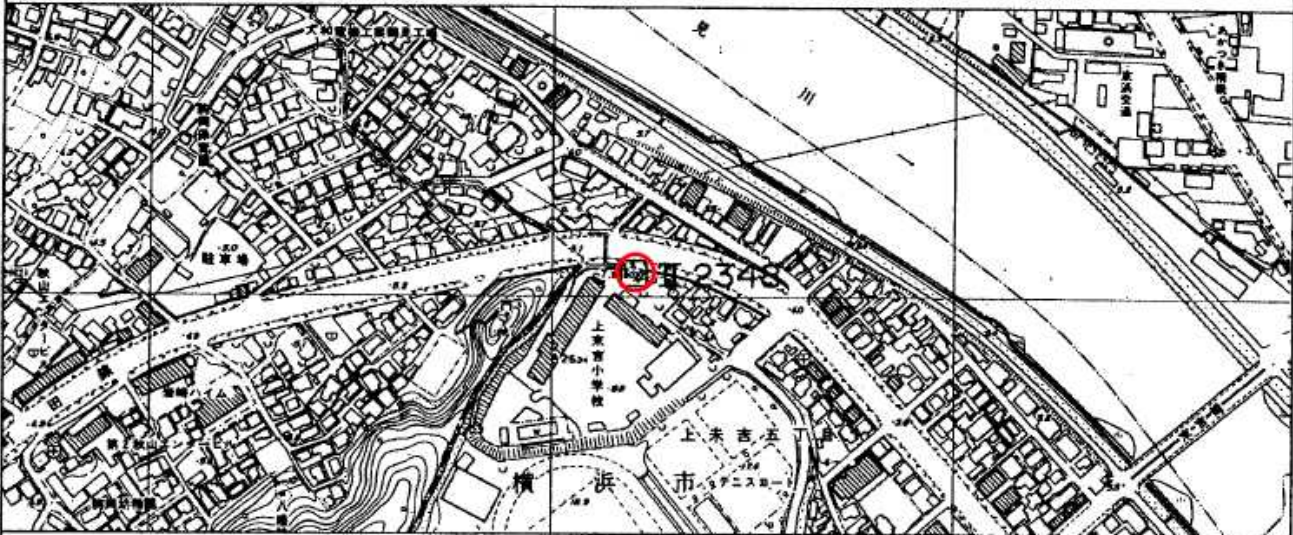


標識番号	II 2348		
所在地	横浜市鶴見区上末吉五丁目 24-1 上末吉小学校		
敷地所有者	横浜市	地目	学校用地
標識種類	標石 • (金属標)	埋設	地上 • (地中)
隣接点との距離			

〔詳細図〕

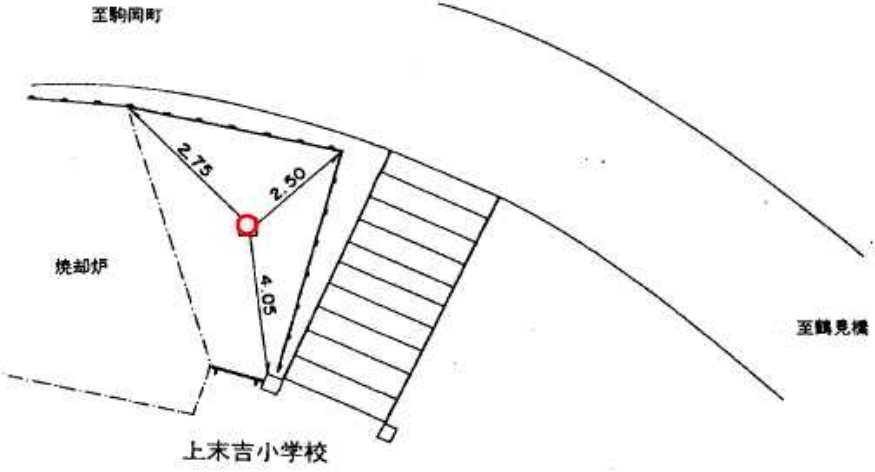

〔備考〕 昭和 37 年 4 月 1 日設置