
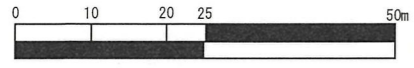



令和2年度設計図（排除方式 分流）									
図名	平面図								
工事件名	災害時下水道結式仮設トイレ用下水道管整備工事（その293）								
施工場所	横浜市瀬谷区相沢二丁目56番地1								
縮尺	図示	図番	1/2						
号線番号	0	1	2	3	4	5	6	7	8
地形図番号	69-45, 81-5								
株式会社 細谷興業									

しゅん工図

平面図 縮尺 1 : 500

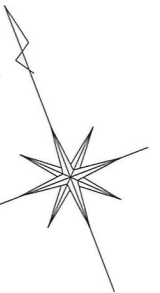

凡 例	
	既設雨水管
	既設污水管
	既設電気系統
	既設ガス管
	既設水道管


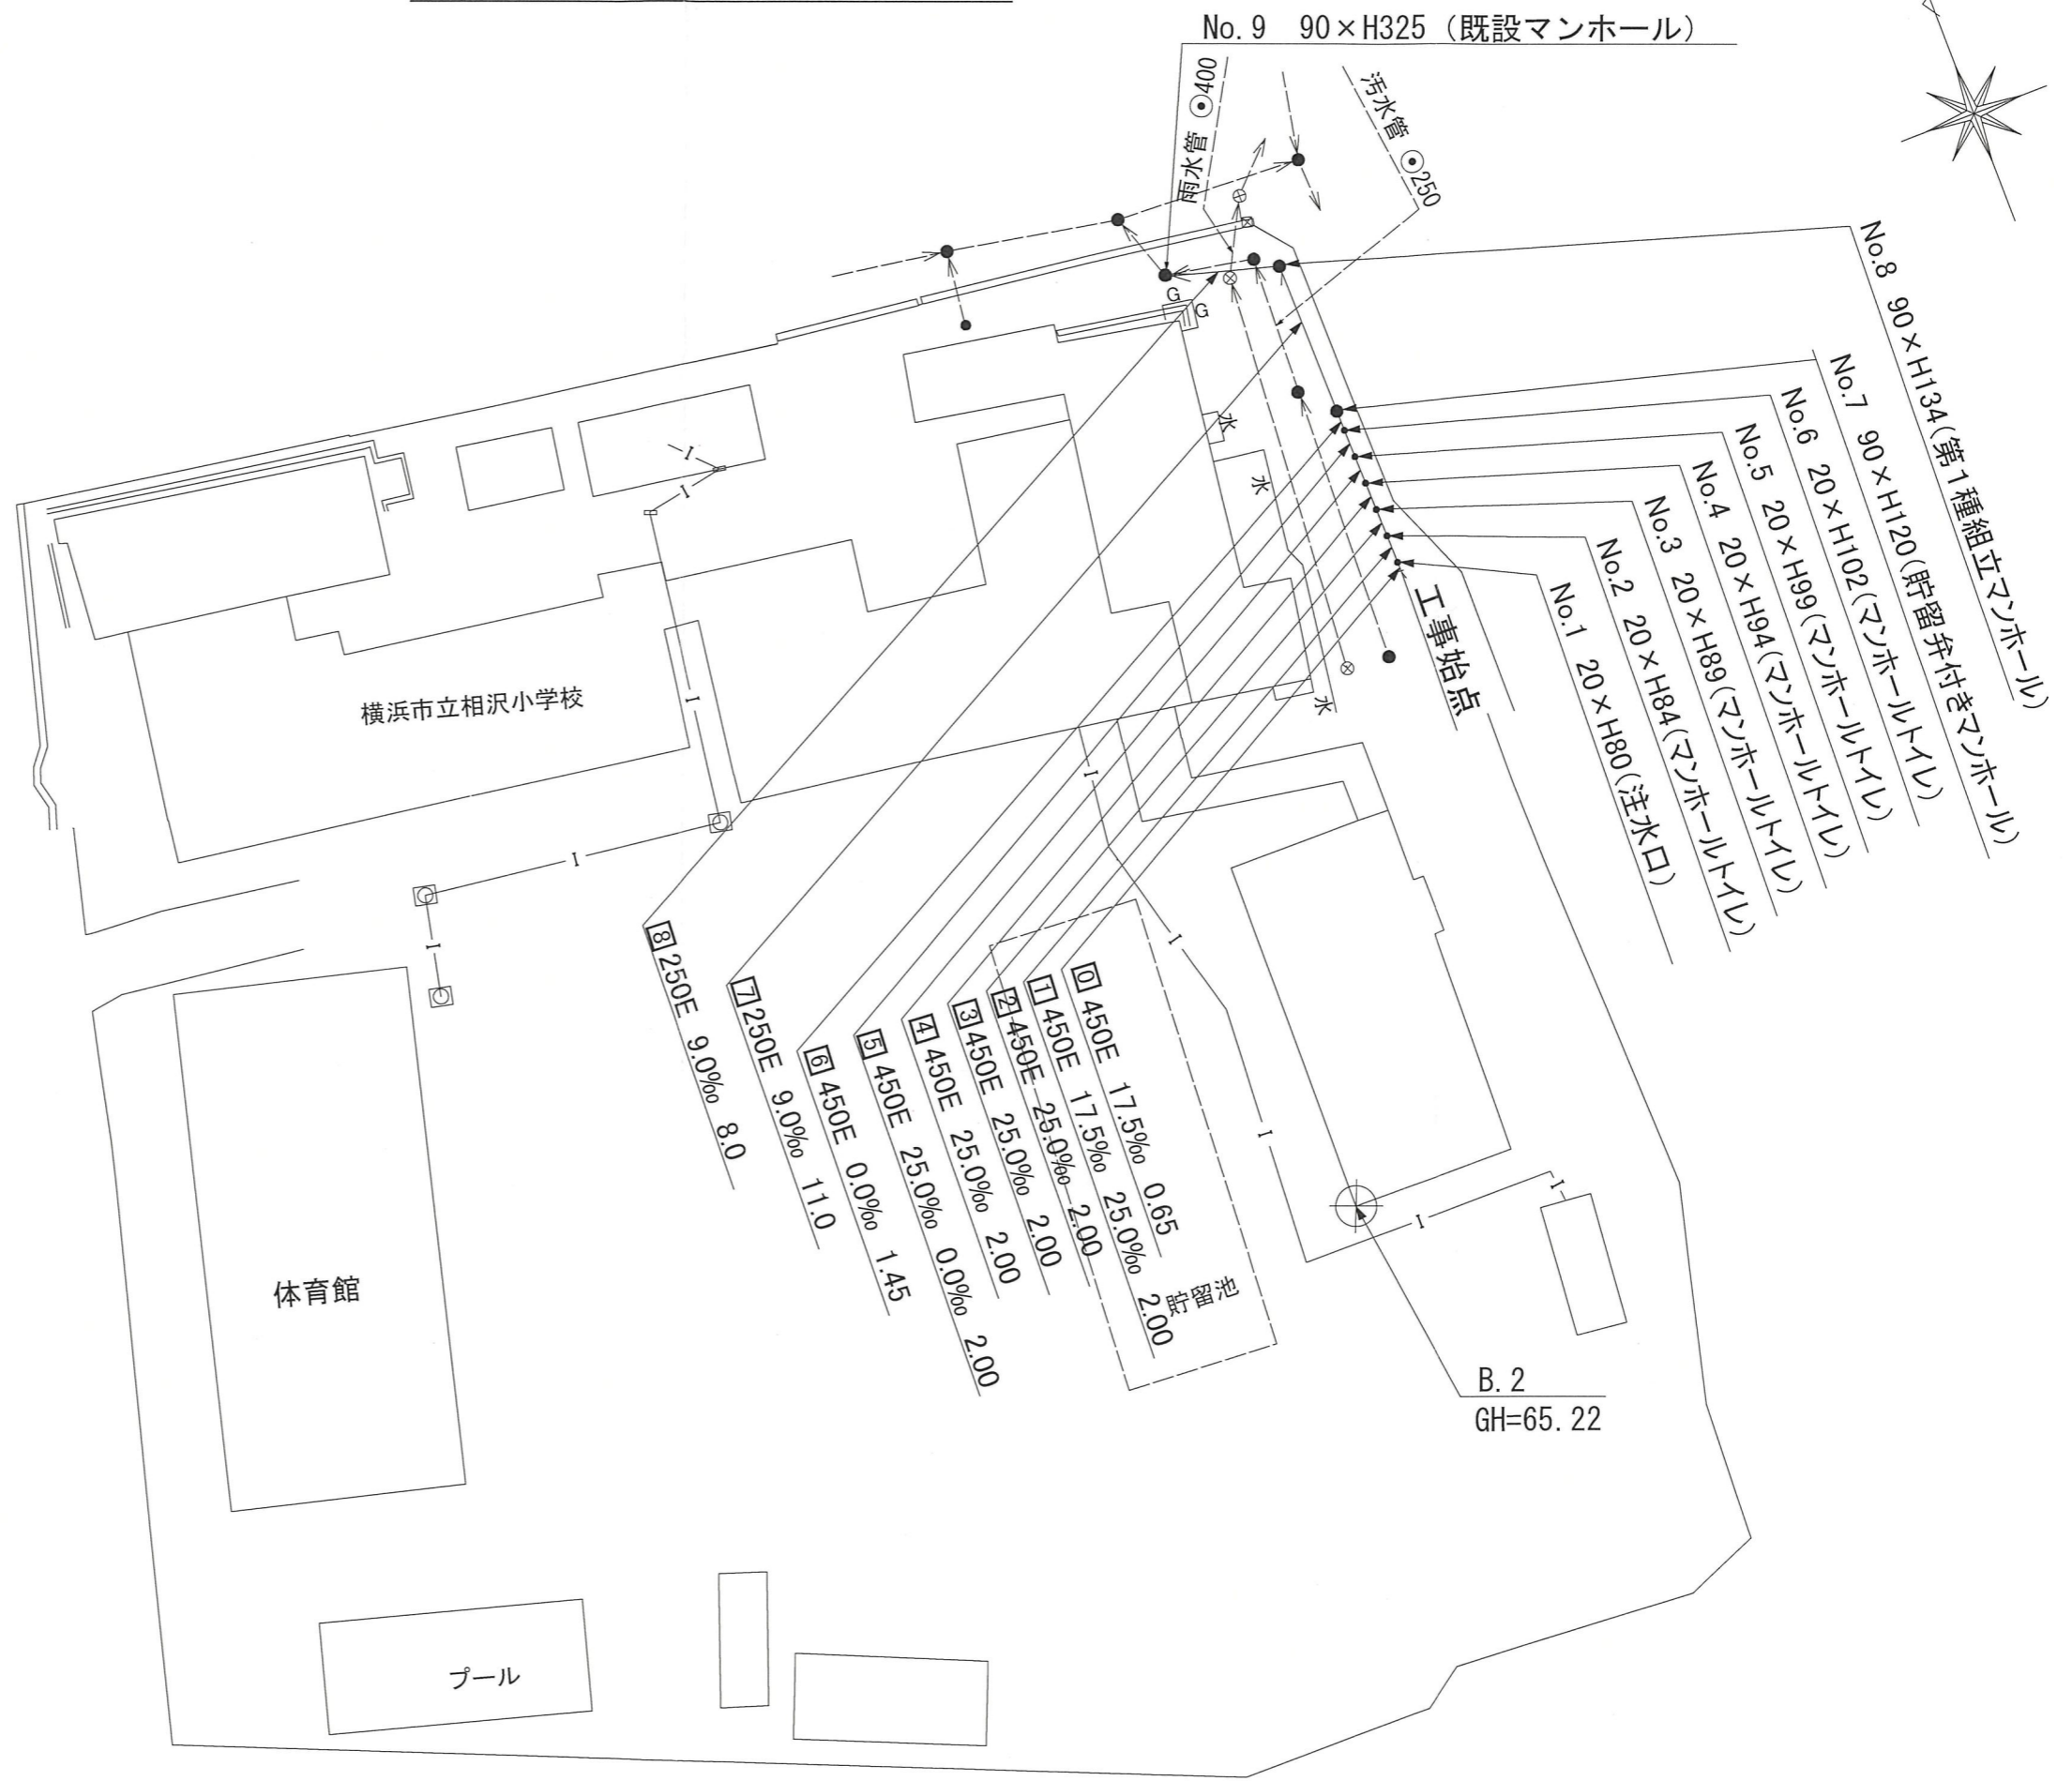


令和2年度設計図(排除方式 分流)									
図名	縦断図								
工事件名	災害時下水道結式仮設トイレ用下水道管整備工事(その293)								
施工場所	横浜市瀬谷区相沢二丁目56番地1								
縮尺	図示	図番	2/2						
号線番号	0	1	2	3	4	5	6	7	8
地形図番号	69-45,81-5			株式会社 細谷興業					

# しゅん工図

## 縦断図

縮尺 縦 1:200  
横 1:500

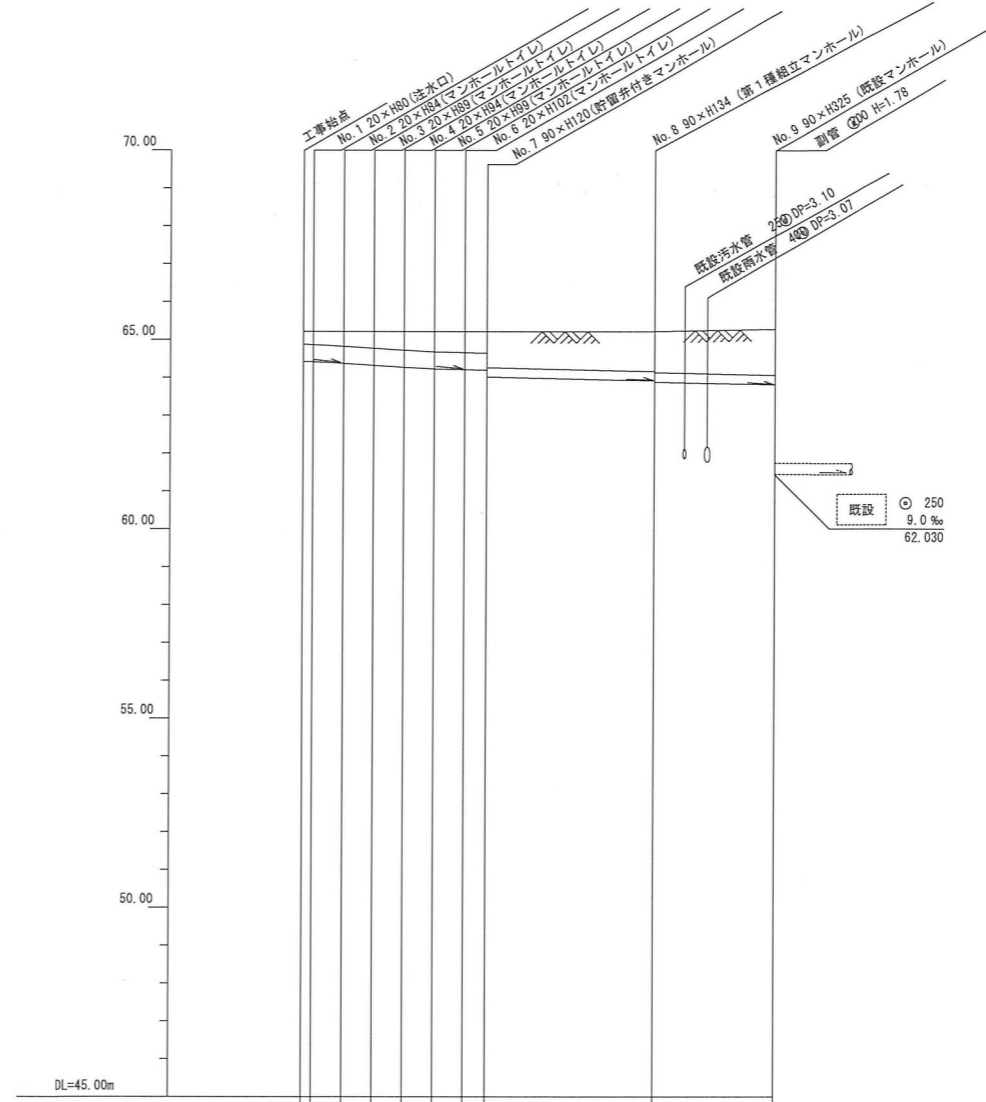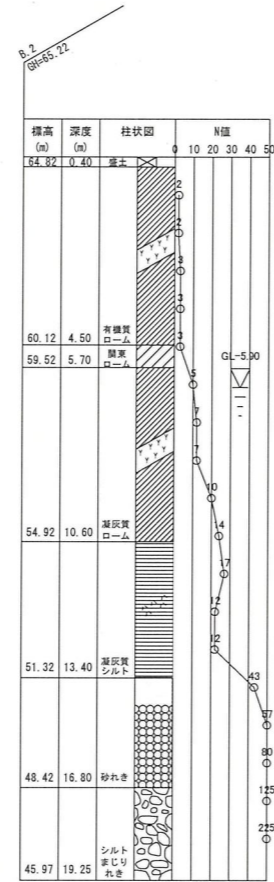

号線番号	管径	勾配	号線間距離	人孔間距離	流速	流下量	流出量	現在地盤高	H	管底高	追加距離	土 坡	施工種別
0	φ 450E	17.5%	2.00	0.65	3.083	0.490		65.21		64.425	0.00	0.33	開削工法(昼間施工)
1	φ 250E	25.0%	2.00	1.08	3.685	0.586		65.21	0.113	64.414	0.55	0.34	軽量鋼矢板(1型)
2	φ 250E	0.0%	2.00	0.92	0.000	0.000	0.001	65.21		64.395	1.73	0.36	改良土基礎
3	φ 250E	9.0%	2.00	2.00	1.494	0.073		65.21	0.108	64.372	2.65	0.38	全面改良土埋戻し
4	φ 250E	9.0%	1.45	1.08	1.494	0.073		65.21		64.322	4.65	0.43	As舗装 (As t=5cm RC-40 t=15cm)
5	φ 250E	9.0%	1.45	0.92	1.494	0.073		65.21		64.272	6.65	0.48	硬質塩化ビニル管
6	φ 250E	9.0%	1.45	0.92	1.494	0.073		65.21		64.222	8.65	0.53	
7	φ 250E	9.0%	11.0	1.08	1.494	0.073		65.21		64.195	9.73	0.56	
8	φ 250E	9.0%	8.0	0.92	1.494	0.073		65.21		64.195	10.65	0.56	


令和2年度設計図(排除方式 分流)			
図名	仮設トイレ標準構造図、看板設置図(参考図)		
縮尺	図示	図番	参考図(1/1)
号線番号	0	1	2
	3	4	5
	6		
地形図番号	69-45, 81-5		
株式会社 細谷興業			

# しゅん工図


## 仮設トイレ標準構造図

S=1/50

【相沢小学校】

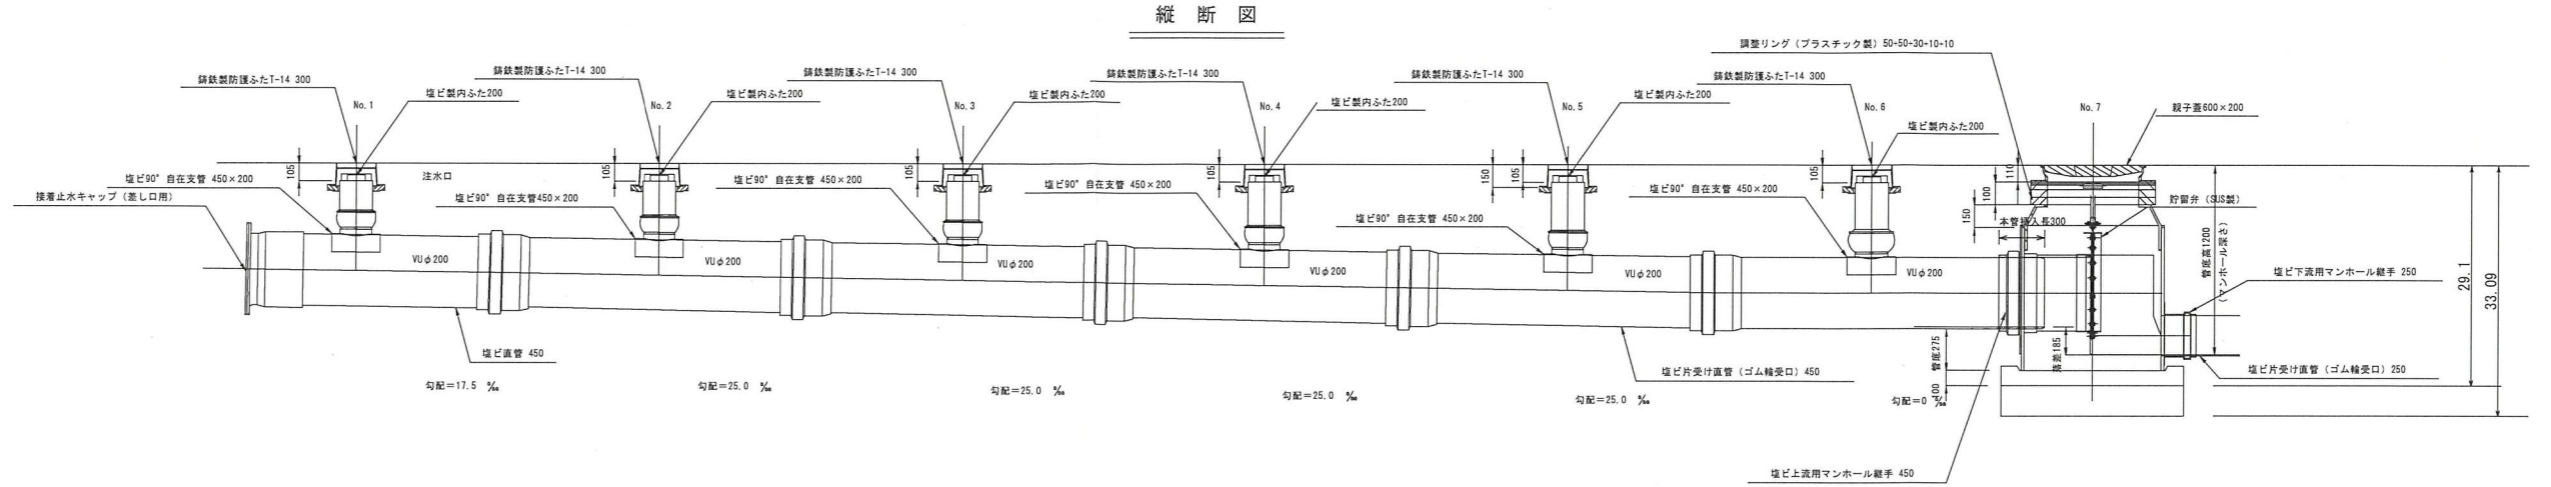

## 平面図

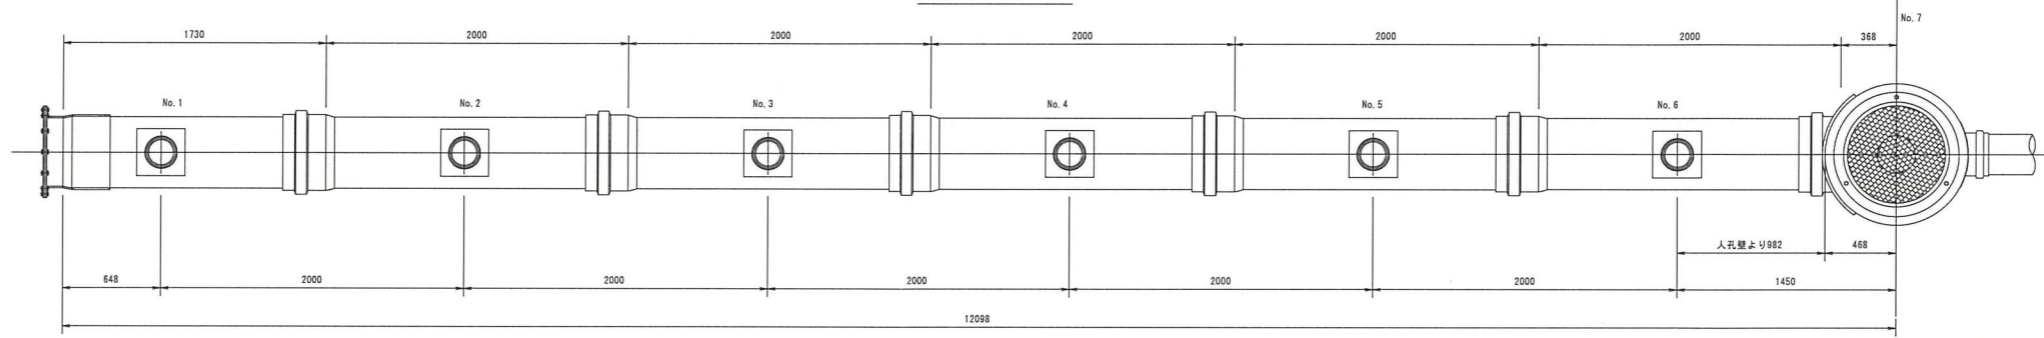

## 看板設置図(参考図)

S=1/50

※ 使用する部材については図面表記と同等品とする。

