
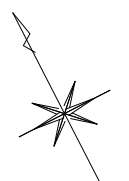
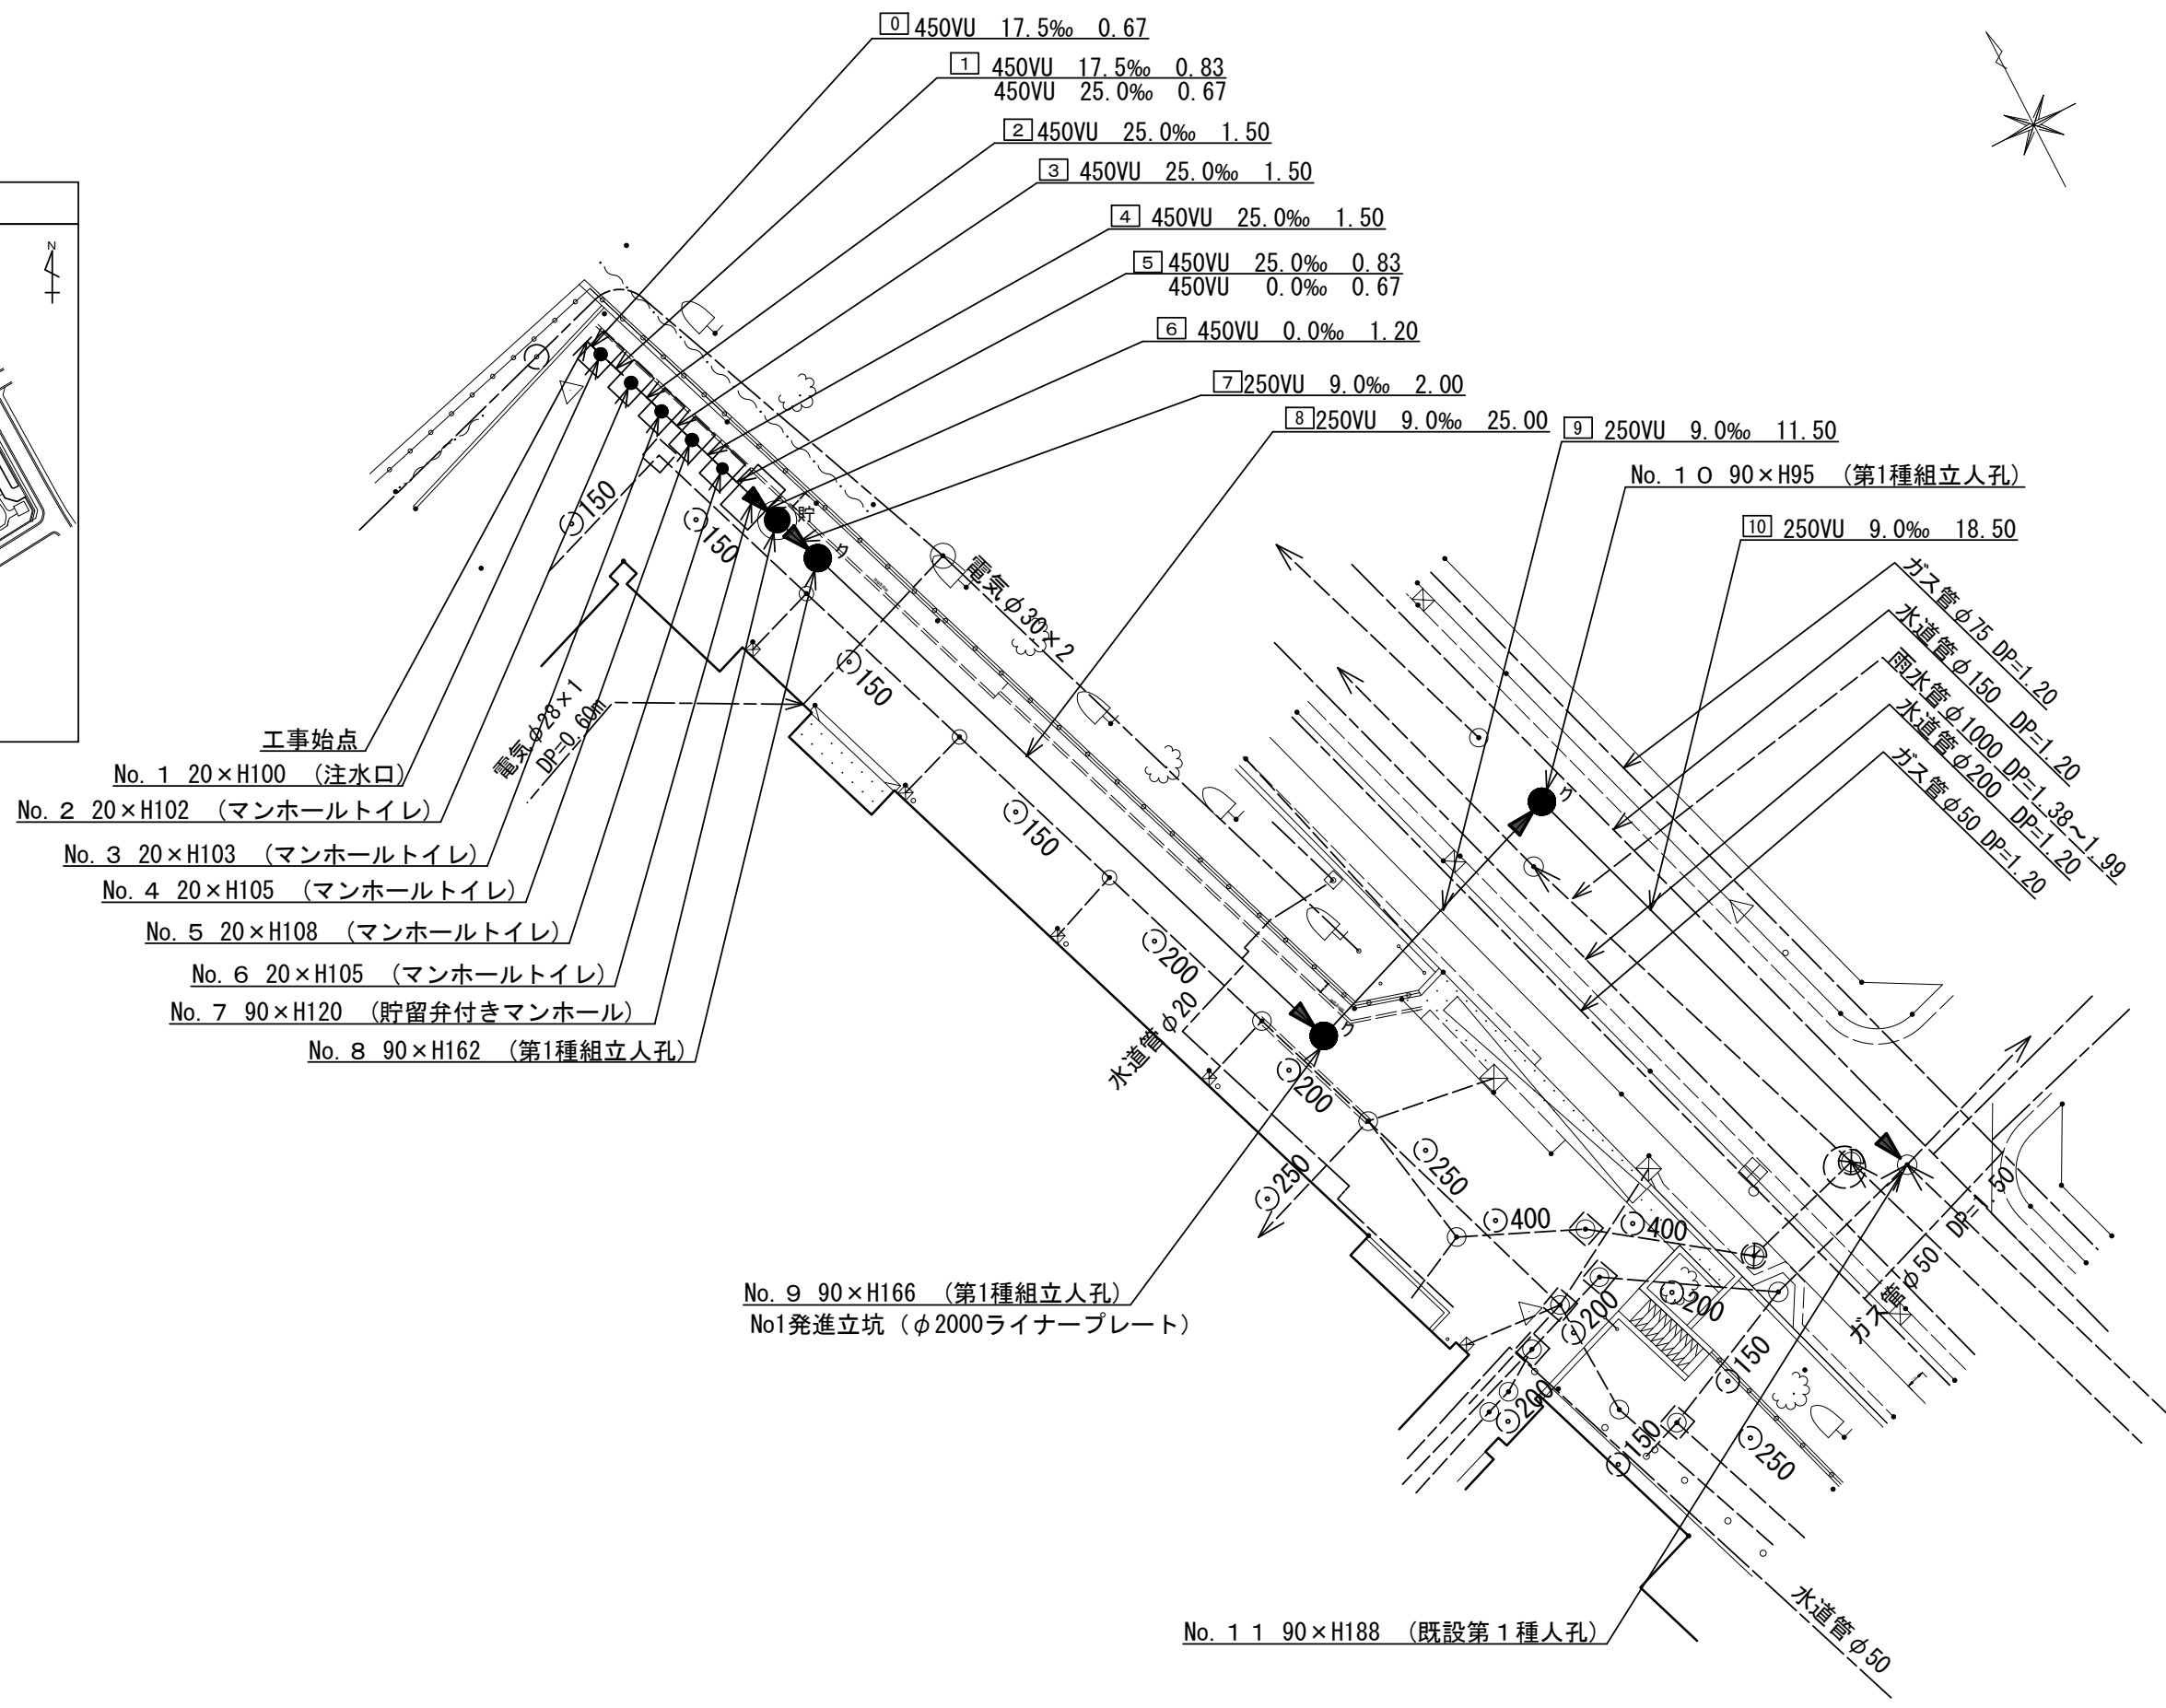
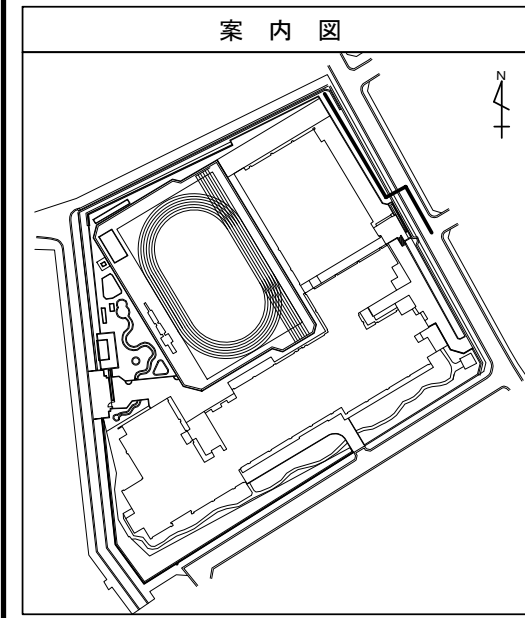


令和 5 年度設計図 (排除方式 分流)	
図名	平面図
工事件名	災害時下水直結式仮設トイレ下水道管整備工事 (その441)
施工場所	都筑区茅ヶ崎東二丁目11番1号
縮尺	1/250 (A3)
図番	1 / 3
号線番号	0 ~ 10
地形図番号	
横浜市環境創造局	

第2回変更図


平面図 S=1/250 (A3)

【茅ヶ崎東小学校】

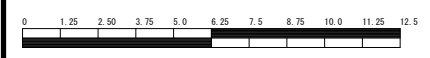

記号	名称
	新設管きよ及びます (マンホールトイレ)
	新設管きよ及び第1種組立人孔
	新設管きよ及び貯留弁付きマンホール
	既設汚水管きよ及びます・人孔
	既設雨水管きよ及びます・人孔
	既設分流汚水管きよ及び既設人孔
	既設分流雨水管きよ及び既設人孔

使用水準点 (令和 4年 月 日)	
標石番号	既設マンホール
標高 (M)	19.950


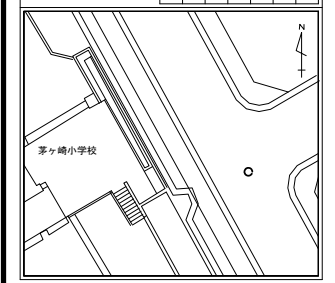


第2回変更図

縦断図

横 S=1/250 (A3)
縦 S=1/100 (A3)

【茅ヶ崎東小学校】

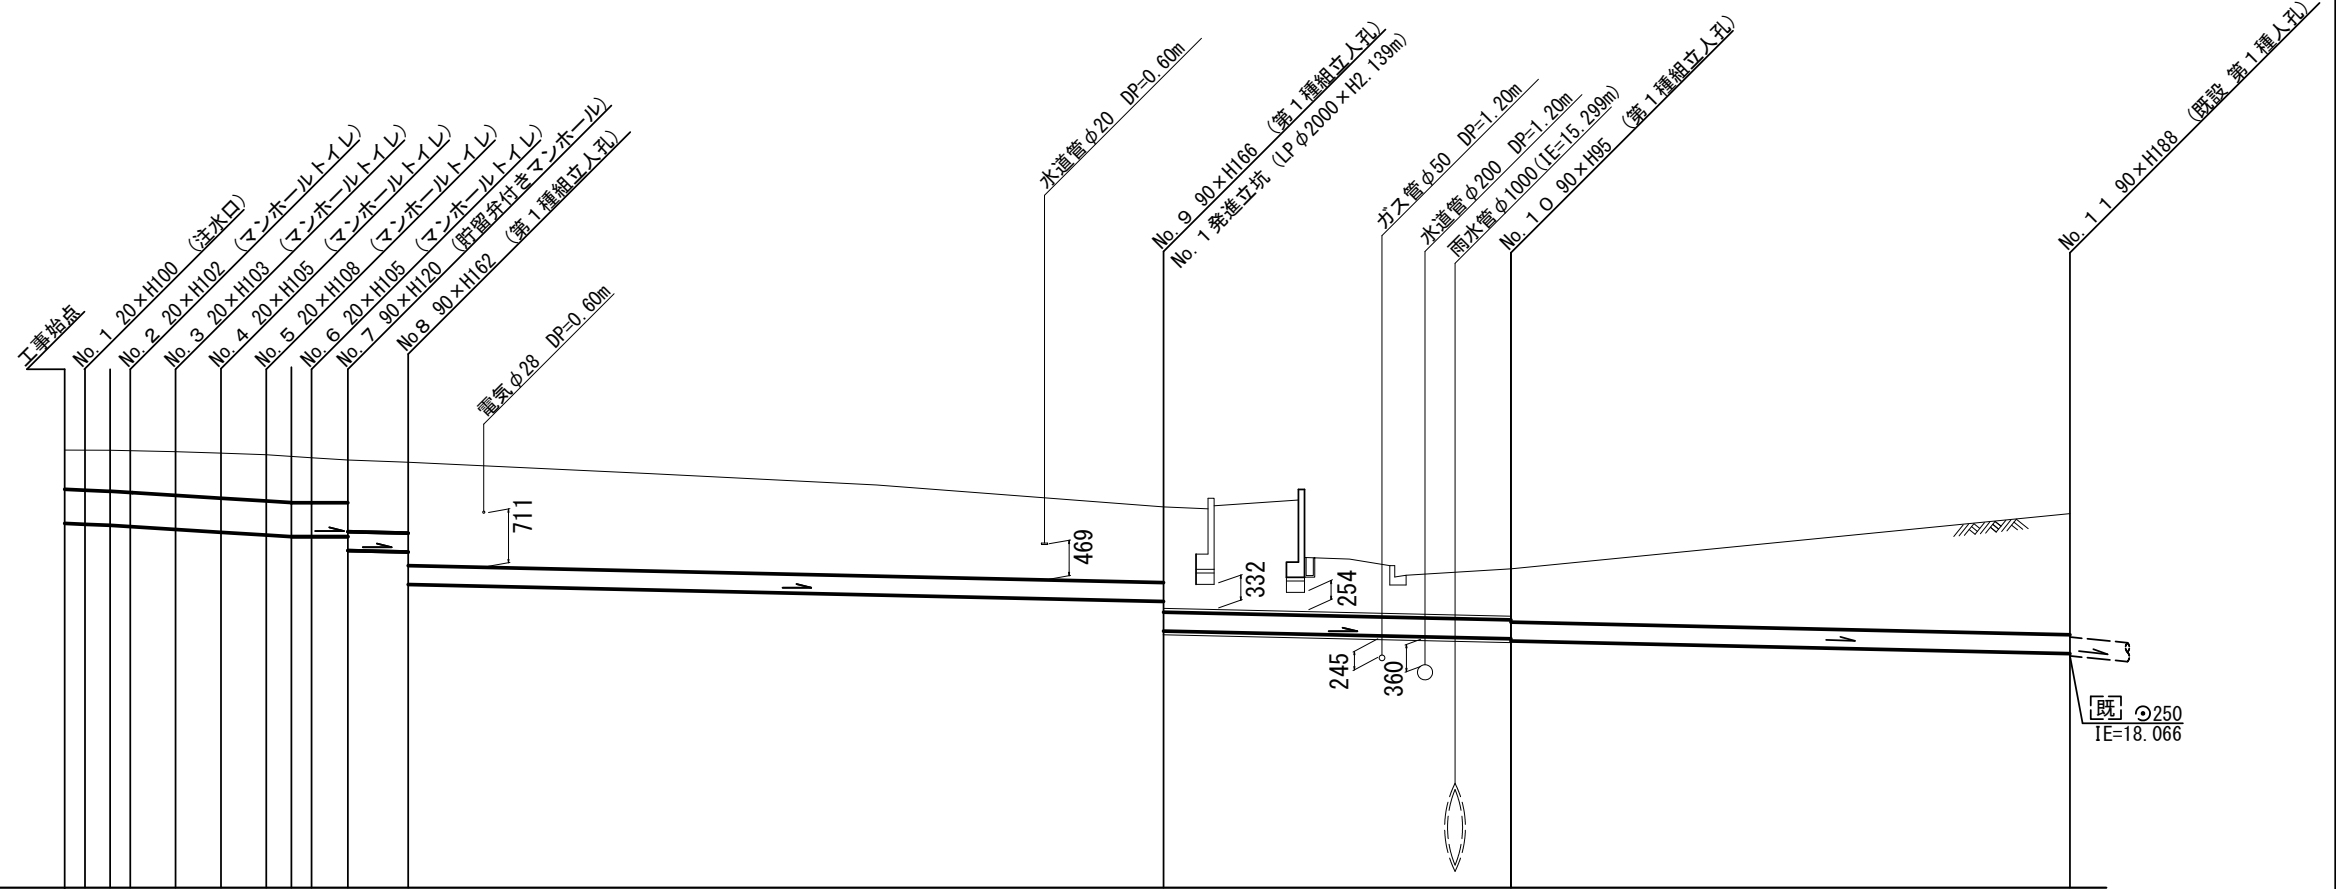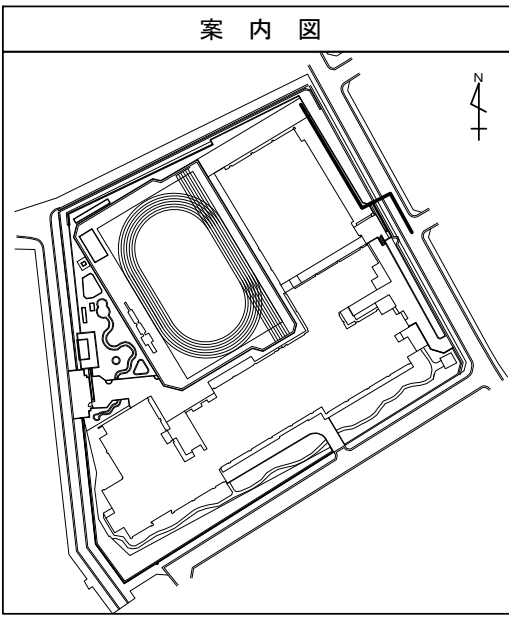

DL= 15.00

号線番号	0	1	2	3	4	5	6	7	8	9	10							
管径	φ450VU							φ250VU		φ250VU								
勾配	25.0							9.0		1								
号線間距離	0.67	1.50	1.50	1.50	1.50	1.50	2.00	25.00	11.50	18.50								
人孔間距離	0.67	1.50	1.50	1.50	1.50	1.50	2.00	25.00	11.50	18.50								
流速	3.083							3.685		0.000								
流下量	0.490							0.586		0.000								
流出量										1.494								
										0.073								
										0.001								
現在地盤高	20.79	20.79	20.78	20.75	20.73	20.73	20.71	20.67	20.64	20.63	20.06	19.21	19.95					
H	0.113							0.108										
管底高	19.801	19.789	19.775	19.758	19.721	19.683	19.646	19.625	19.625	19.440	19.422	19.011	18.786	18.396	18.293	18.263	18.096	
追加距離	0.00	0.67	1.50	2.17	3.67	5.17	6.67	8.17	9.37	11.37	36.37	47.87	66.37					
土被	0.53	0.54	0.56	0.57	0.57	0.59	0.63	0.63	0.59	0.56	0.94	0.95	1.36	1.02	1.41	0.66	0.69	1.60
施工種別	開削工法 (屋間施工)																	
矢板工種別	—																	
基礎工種別	改良土基礎																	
埋戻工種別	全面改良土埋戻し																	
覆工種別	—																	
舗装復旧種別	As舗装 (As t=5cm, RC-40 t=15cm)																	
側溝種別	—																	
管種別	硬質塩化ビニル管																	
取付管埋戻工種別	—																	
交通整理員	2人/日						3人/日											

使用水準点 (令和 4年 月 日)

標石番号 既設マンホール

標高 (M) 19.950

- ① φ250VU (鋼管 φ350)
- ② 鋼製さや管推進工法 (ボーリング式-重ケーシング方式)
- ③ ライナープレートφ2000
- ④ 円形覆工板φ2000用
- ⑤ L2交通-路盤先行全部利用表層全面-表層路盤 (再生材)
- ⑥ 軽量鋼矢板 I 型 1 段梁 平均長 2.00m


令和 5 年度設計図 (排除方式 分流)			
図 名	立坑仮設図		
工事件名	災害時下水直結式仮設トイレ用下水道管 整備工事 (その441)		
施工場所	都筑区茅ヶ崎東二丁目11番1号		
縮 尺	図示	図 番	3 / 3
号線番号	8	~	9
横浜市環境創造局			

第2回変更図


立坑仮設図 S=1/50 (A3)

【茅ヶ崎東小学校】


平面図

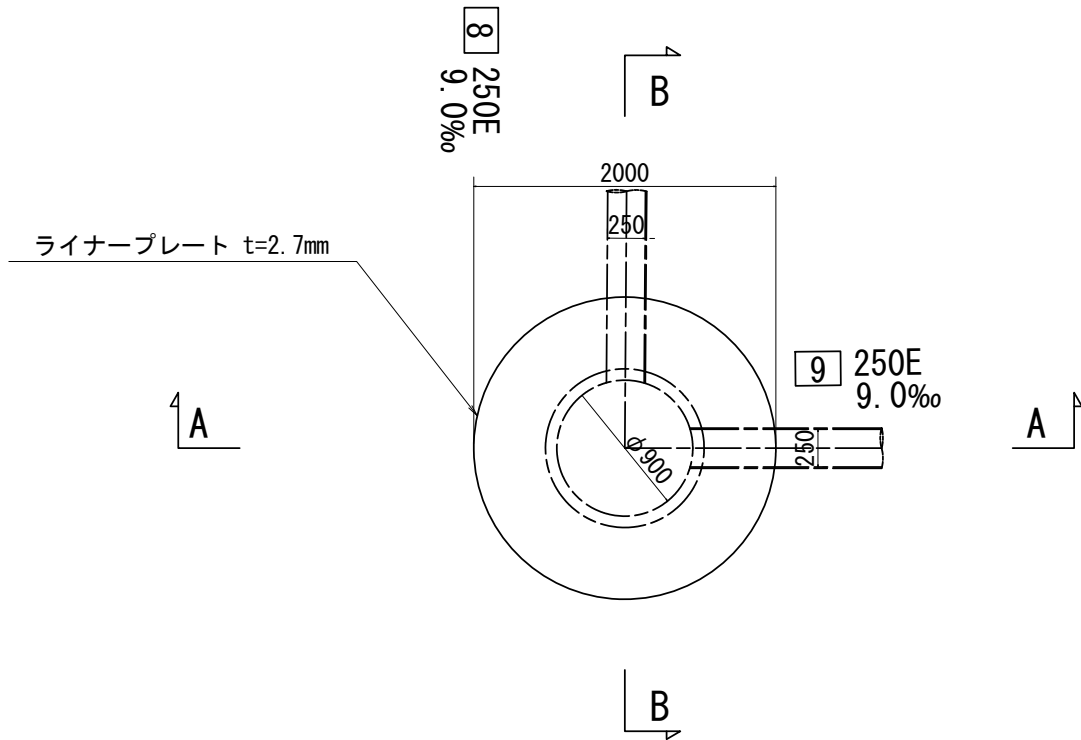

覆工平面図

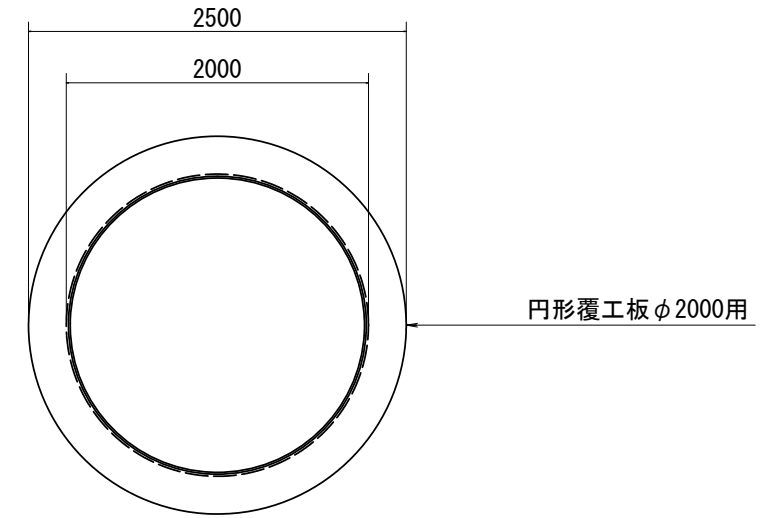

A-A断面図

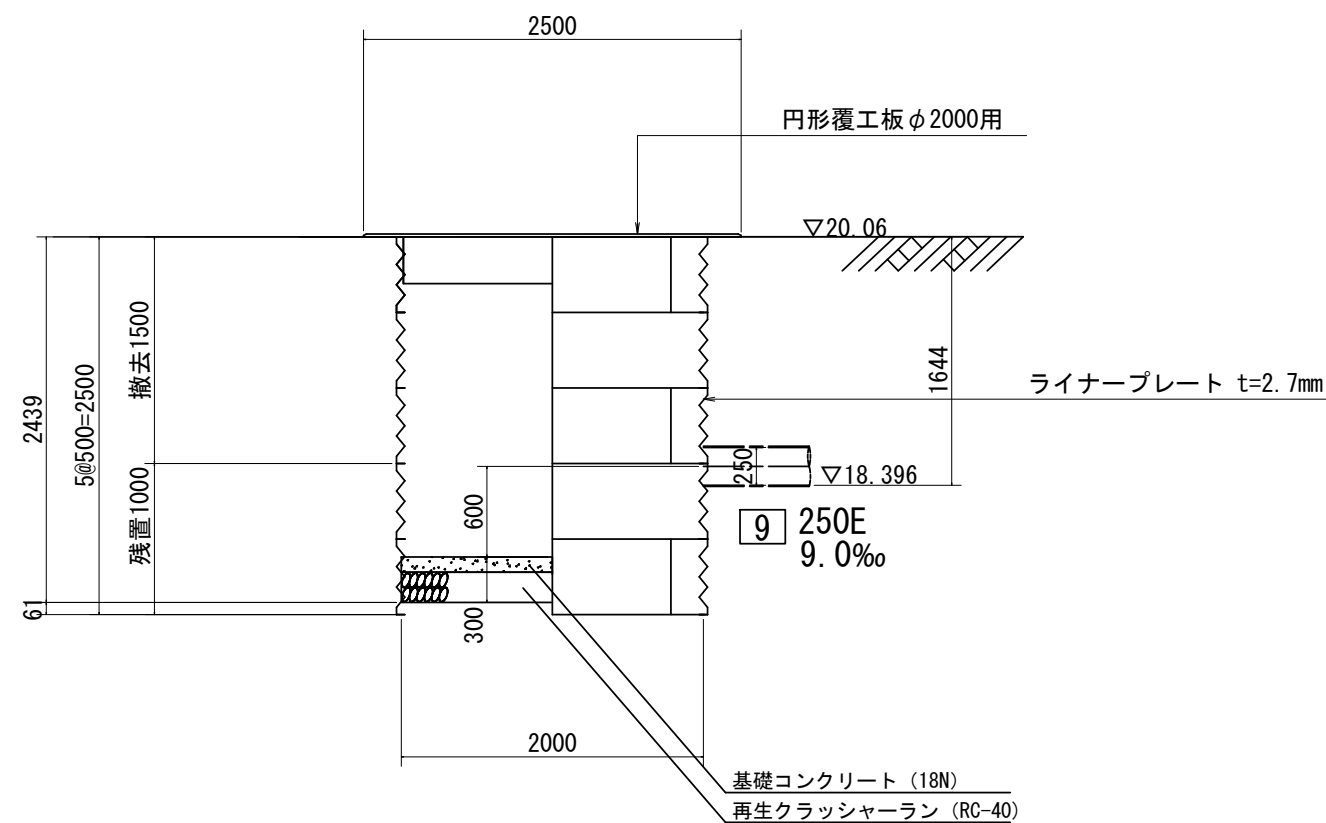

B-B断面図

