


橫濱特別市計畫 土地區劃整理

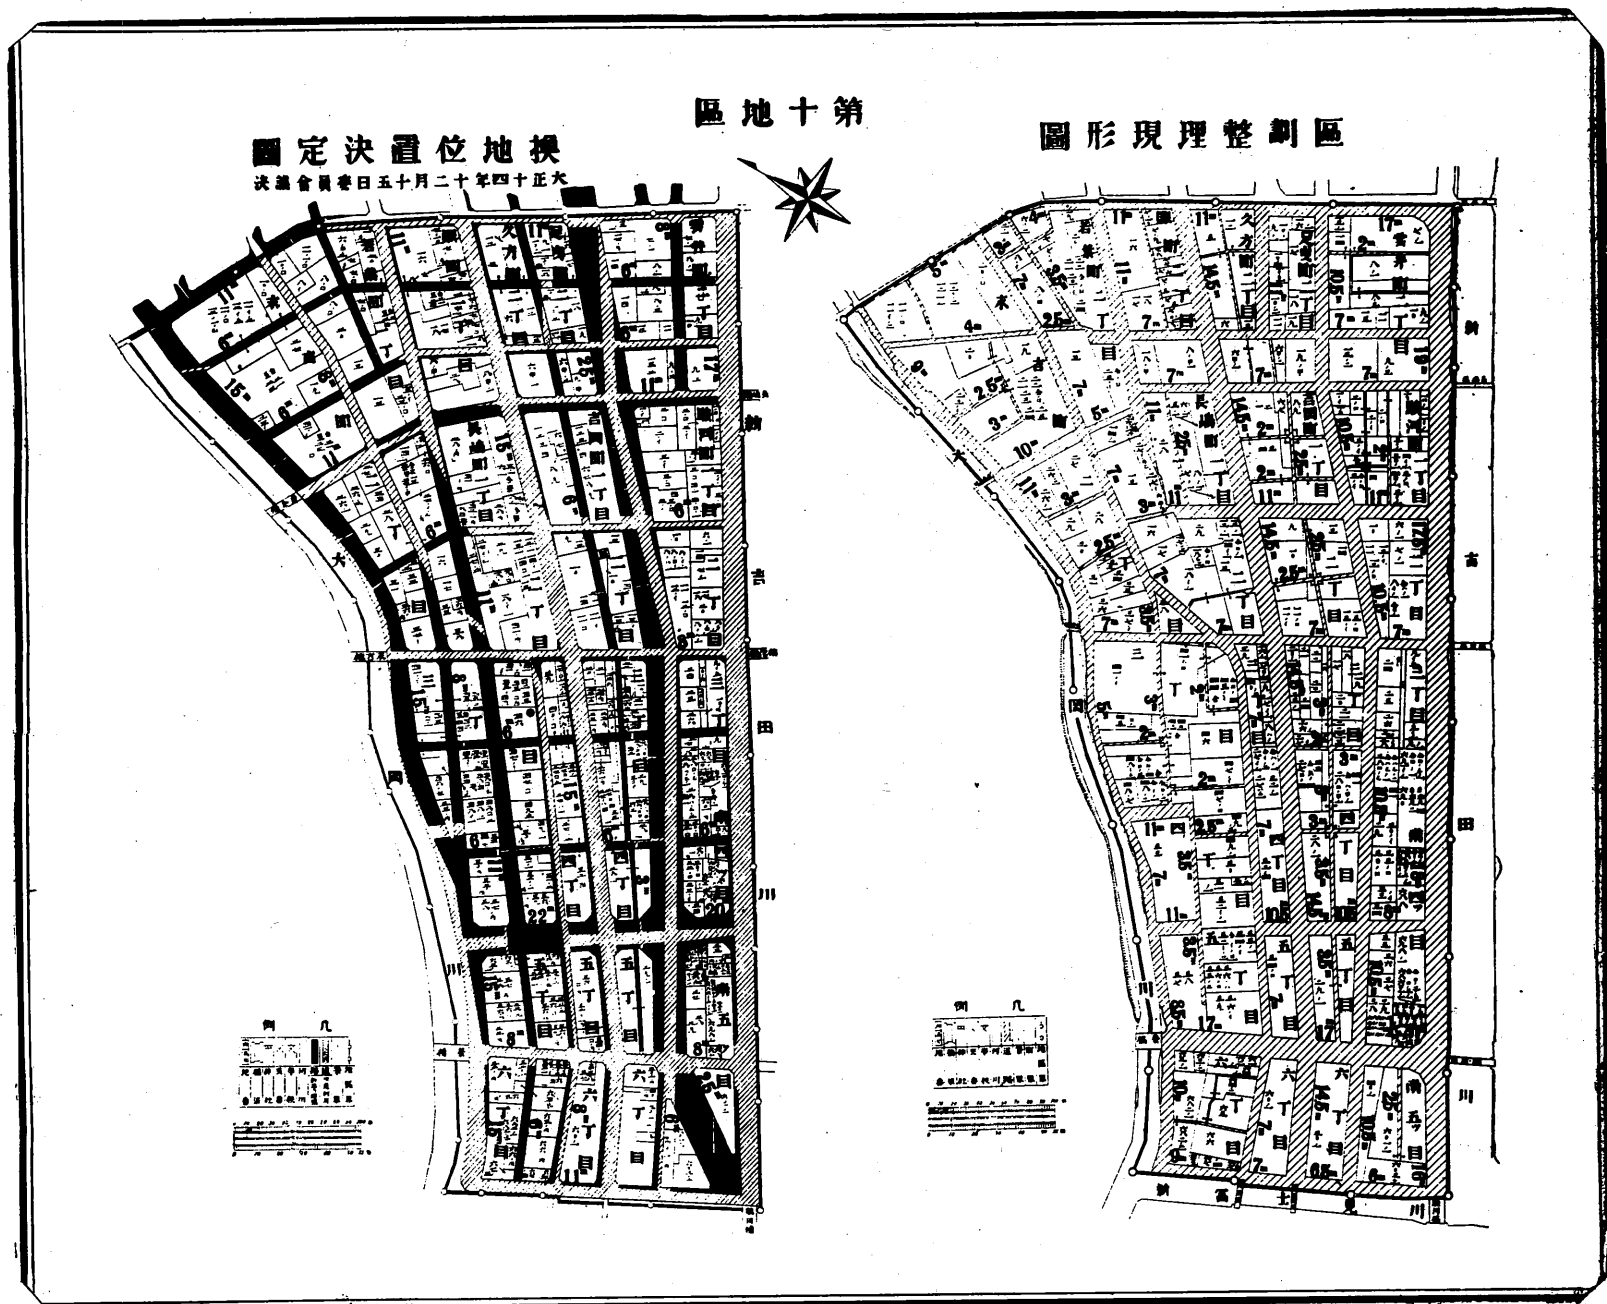


第十地區確定圖

縮尺三百分之一

枚數表紙共二四枚


第十地區確定圖一覽圖

120 00	6 (18)	1	二 一			(二六)	三 百 分 一 確 定 圖 凡 例
縦 横 線	路 幅 兩 側 旧 形 保 留 モ ト メ ハ 回 り 附 記	借 地 番 号	地 番	借 地 權 界 及 区 界	筆 界 区 界	ブ ロ ッ ク 番 号	

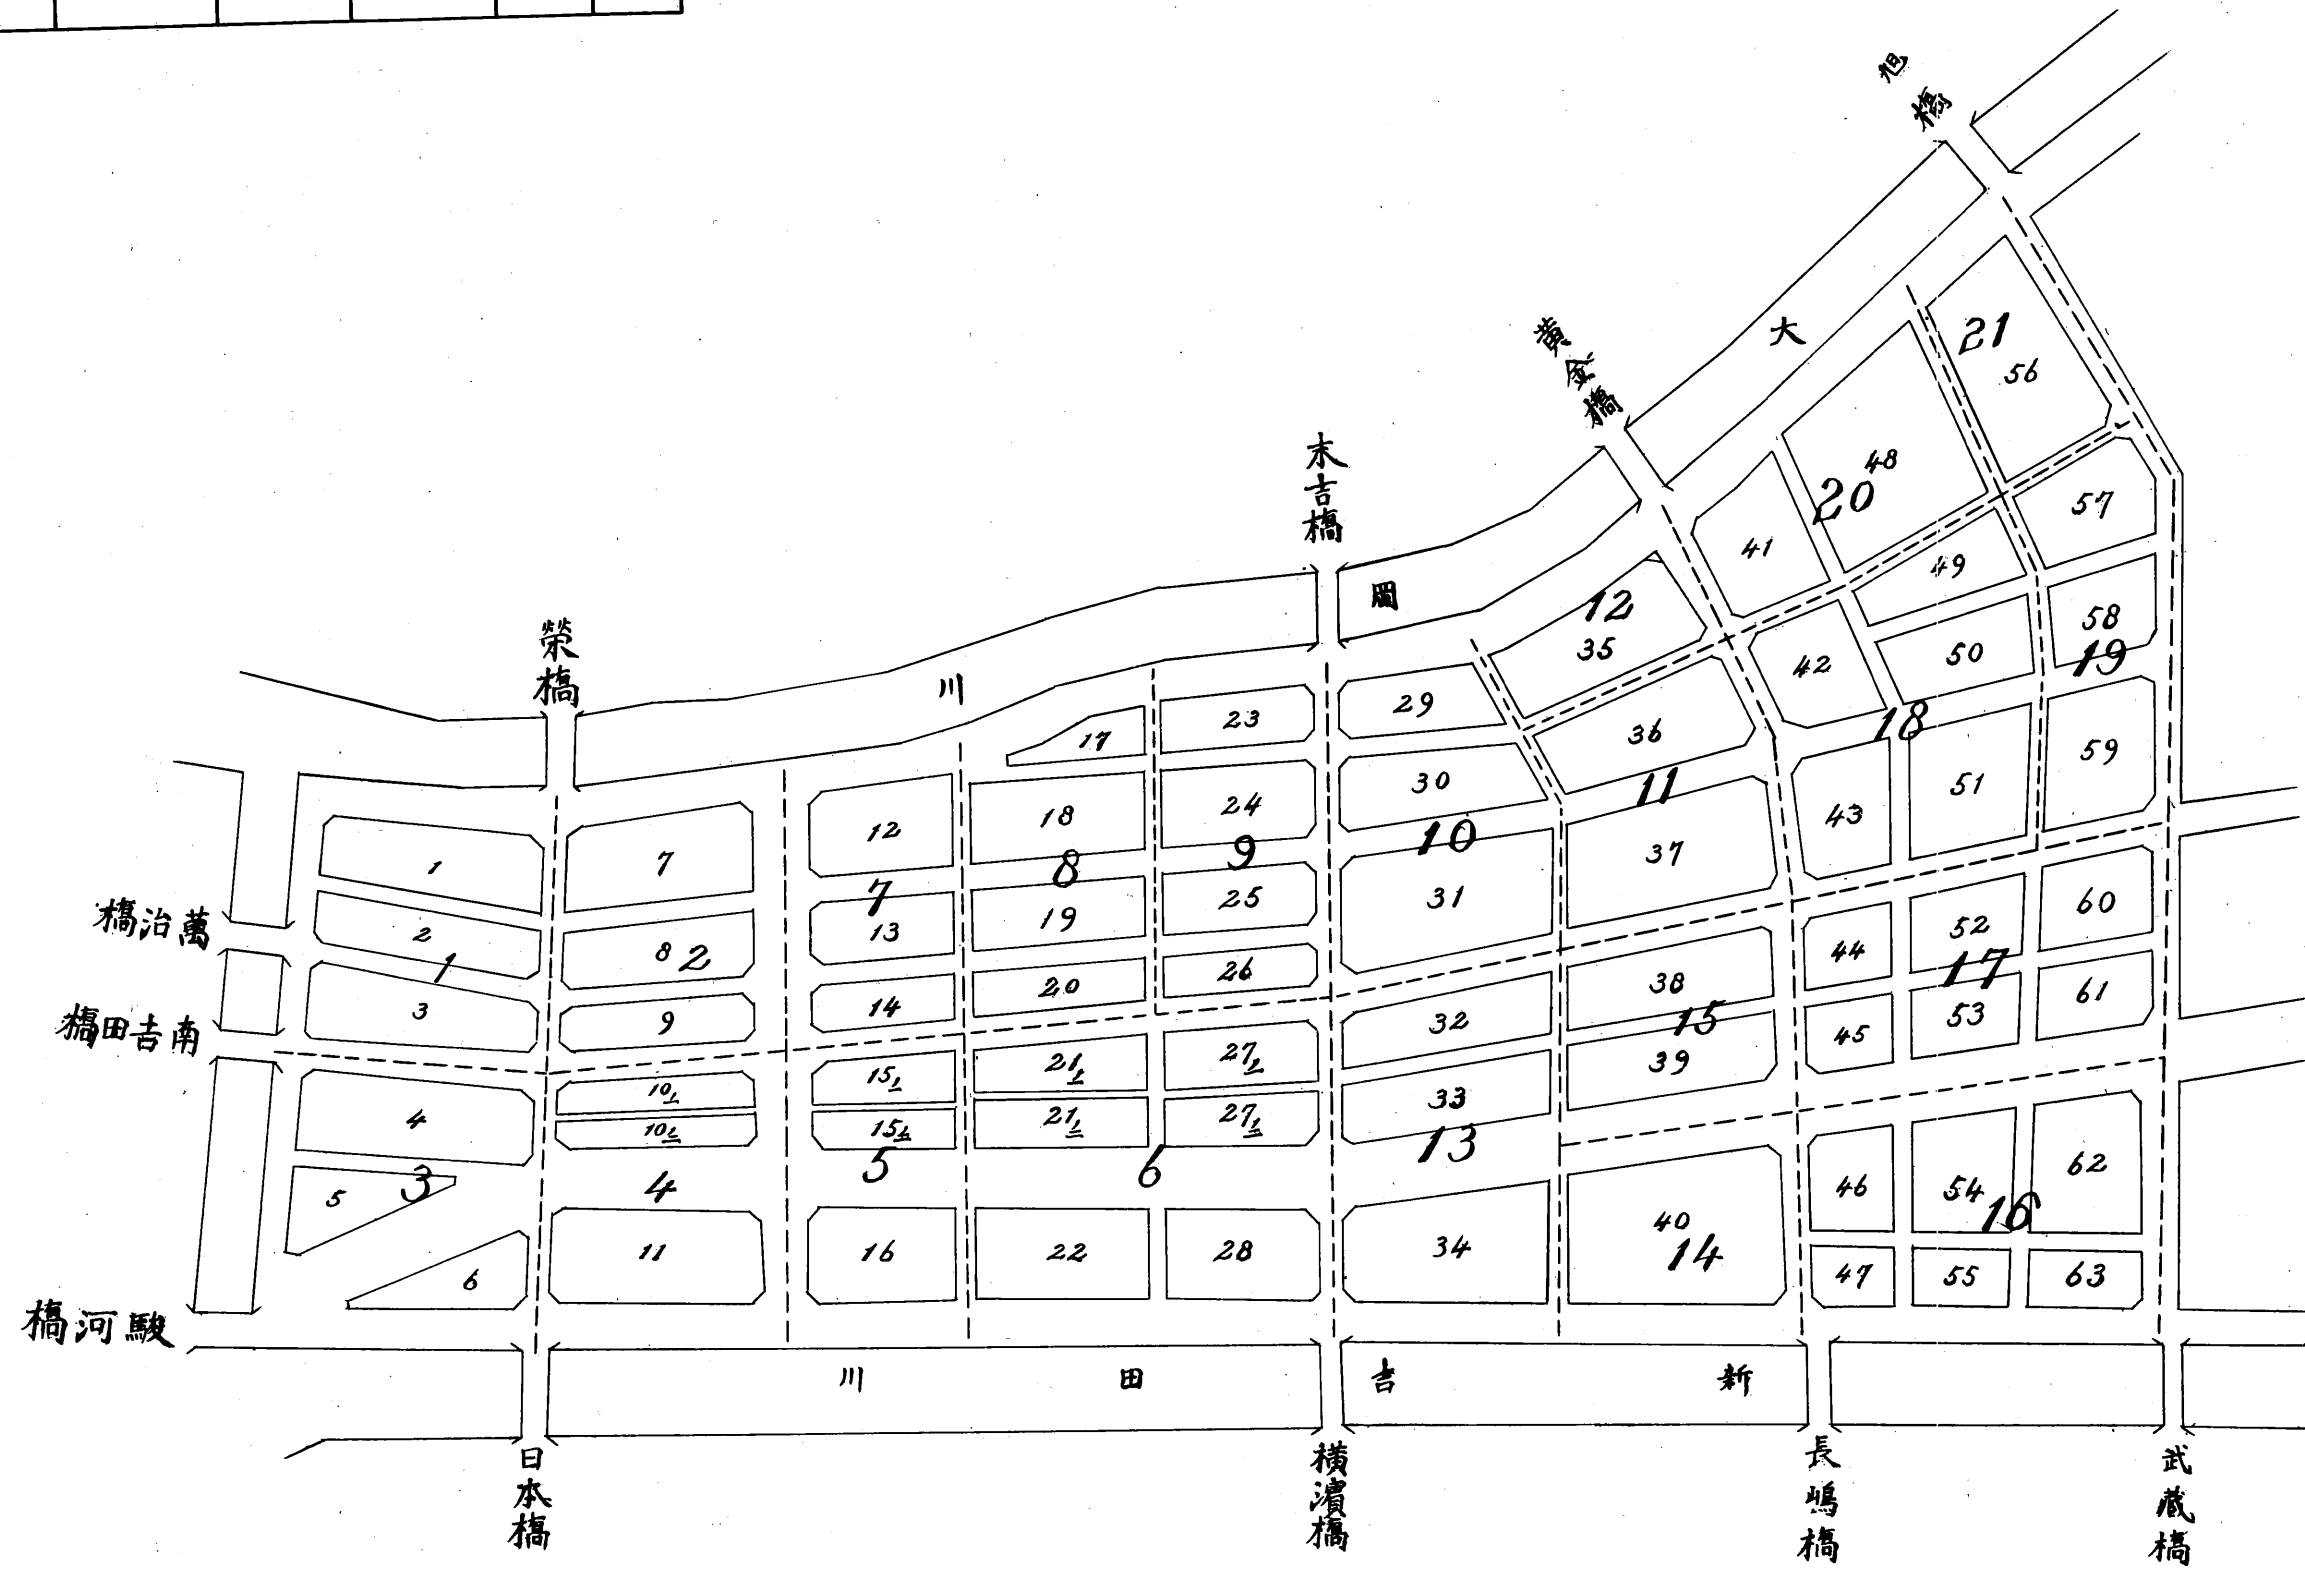


例	凡	
10	35	
原 圖 番 號	ブ ロ ッ ク 番 號	原 圖 區 劃 界


第十地區確定圖第二號

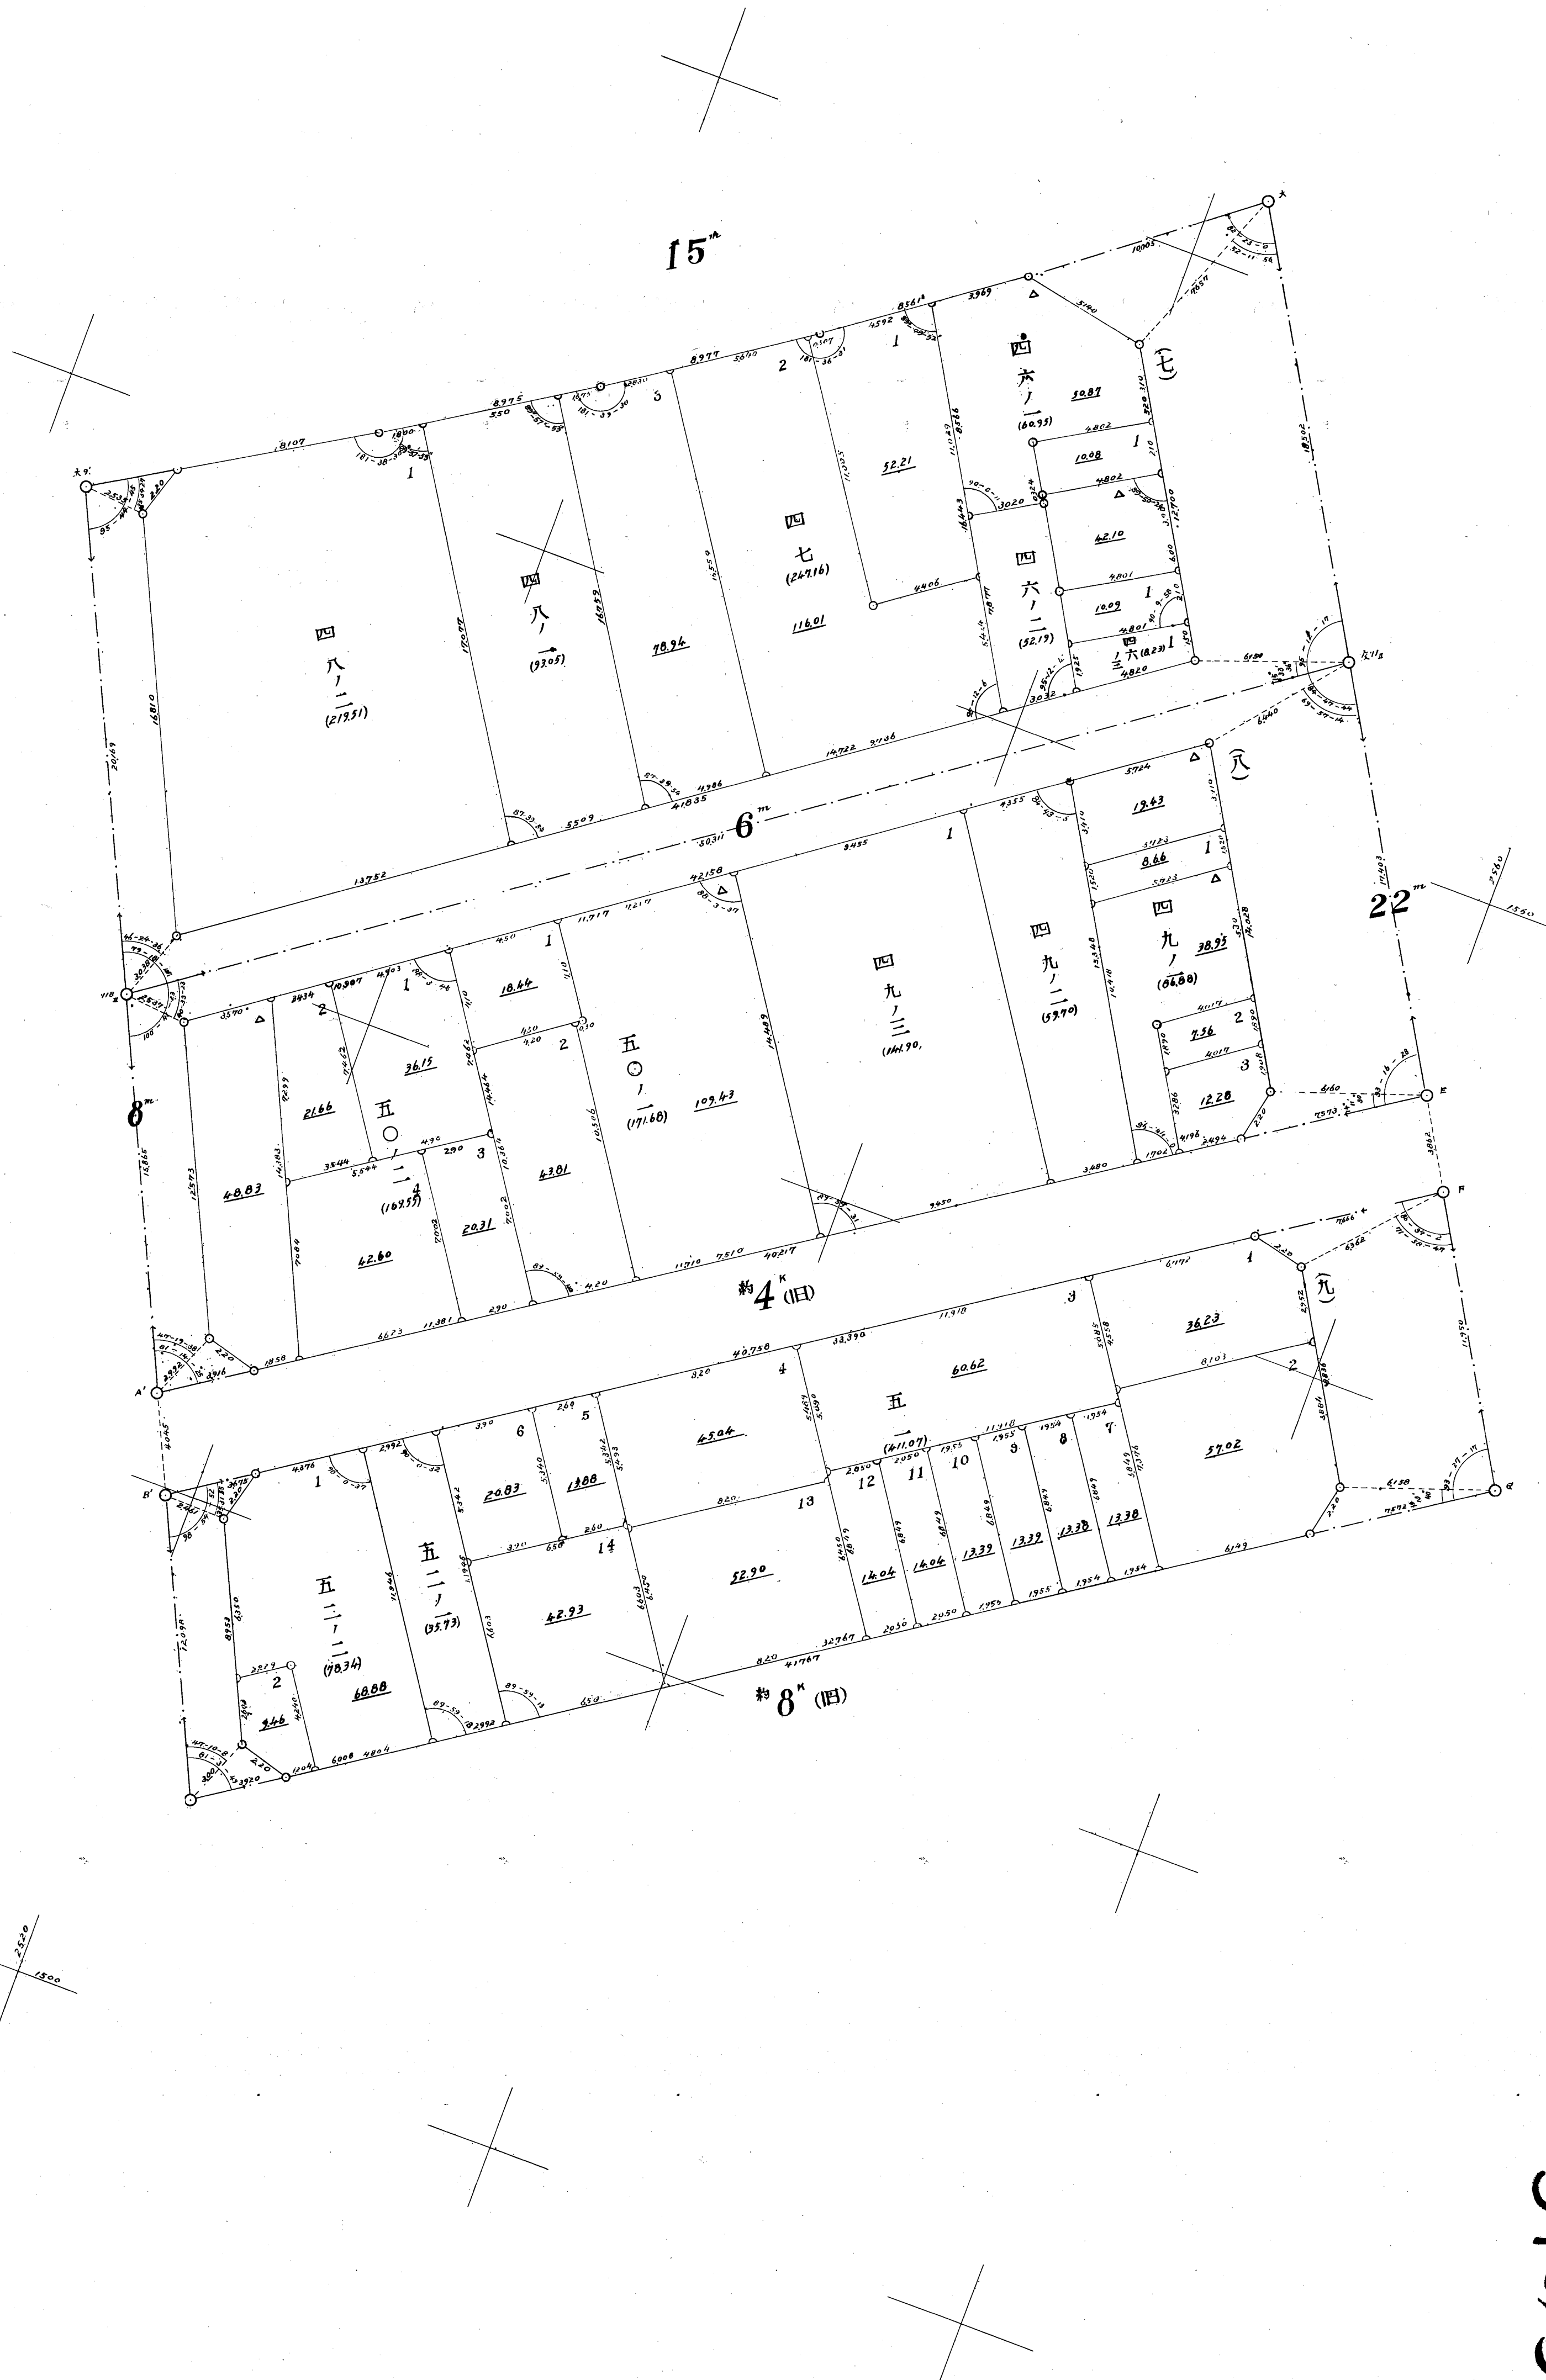

第十地確區圖第三號

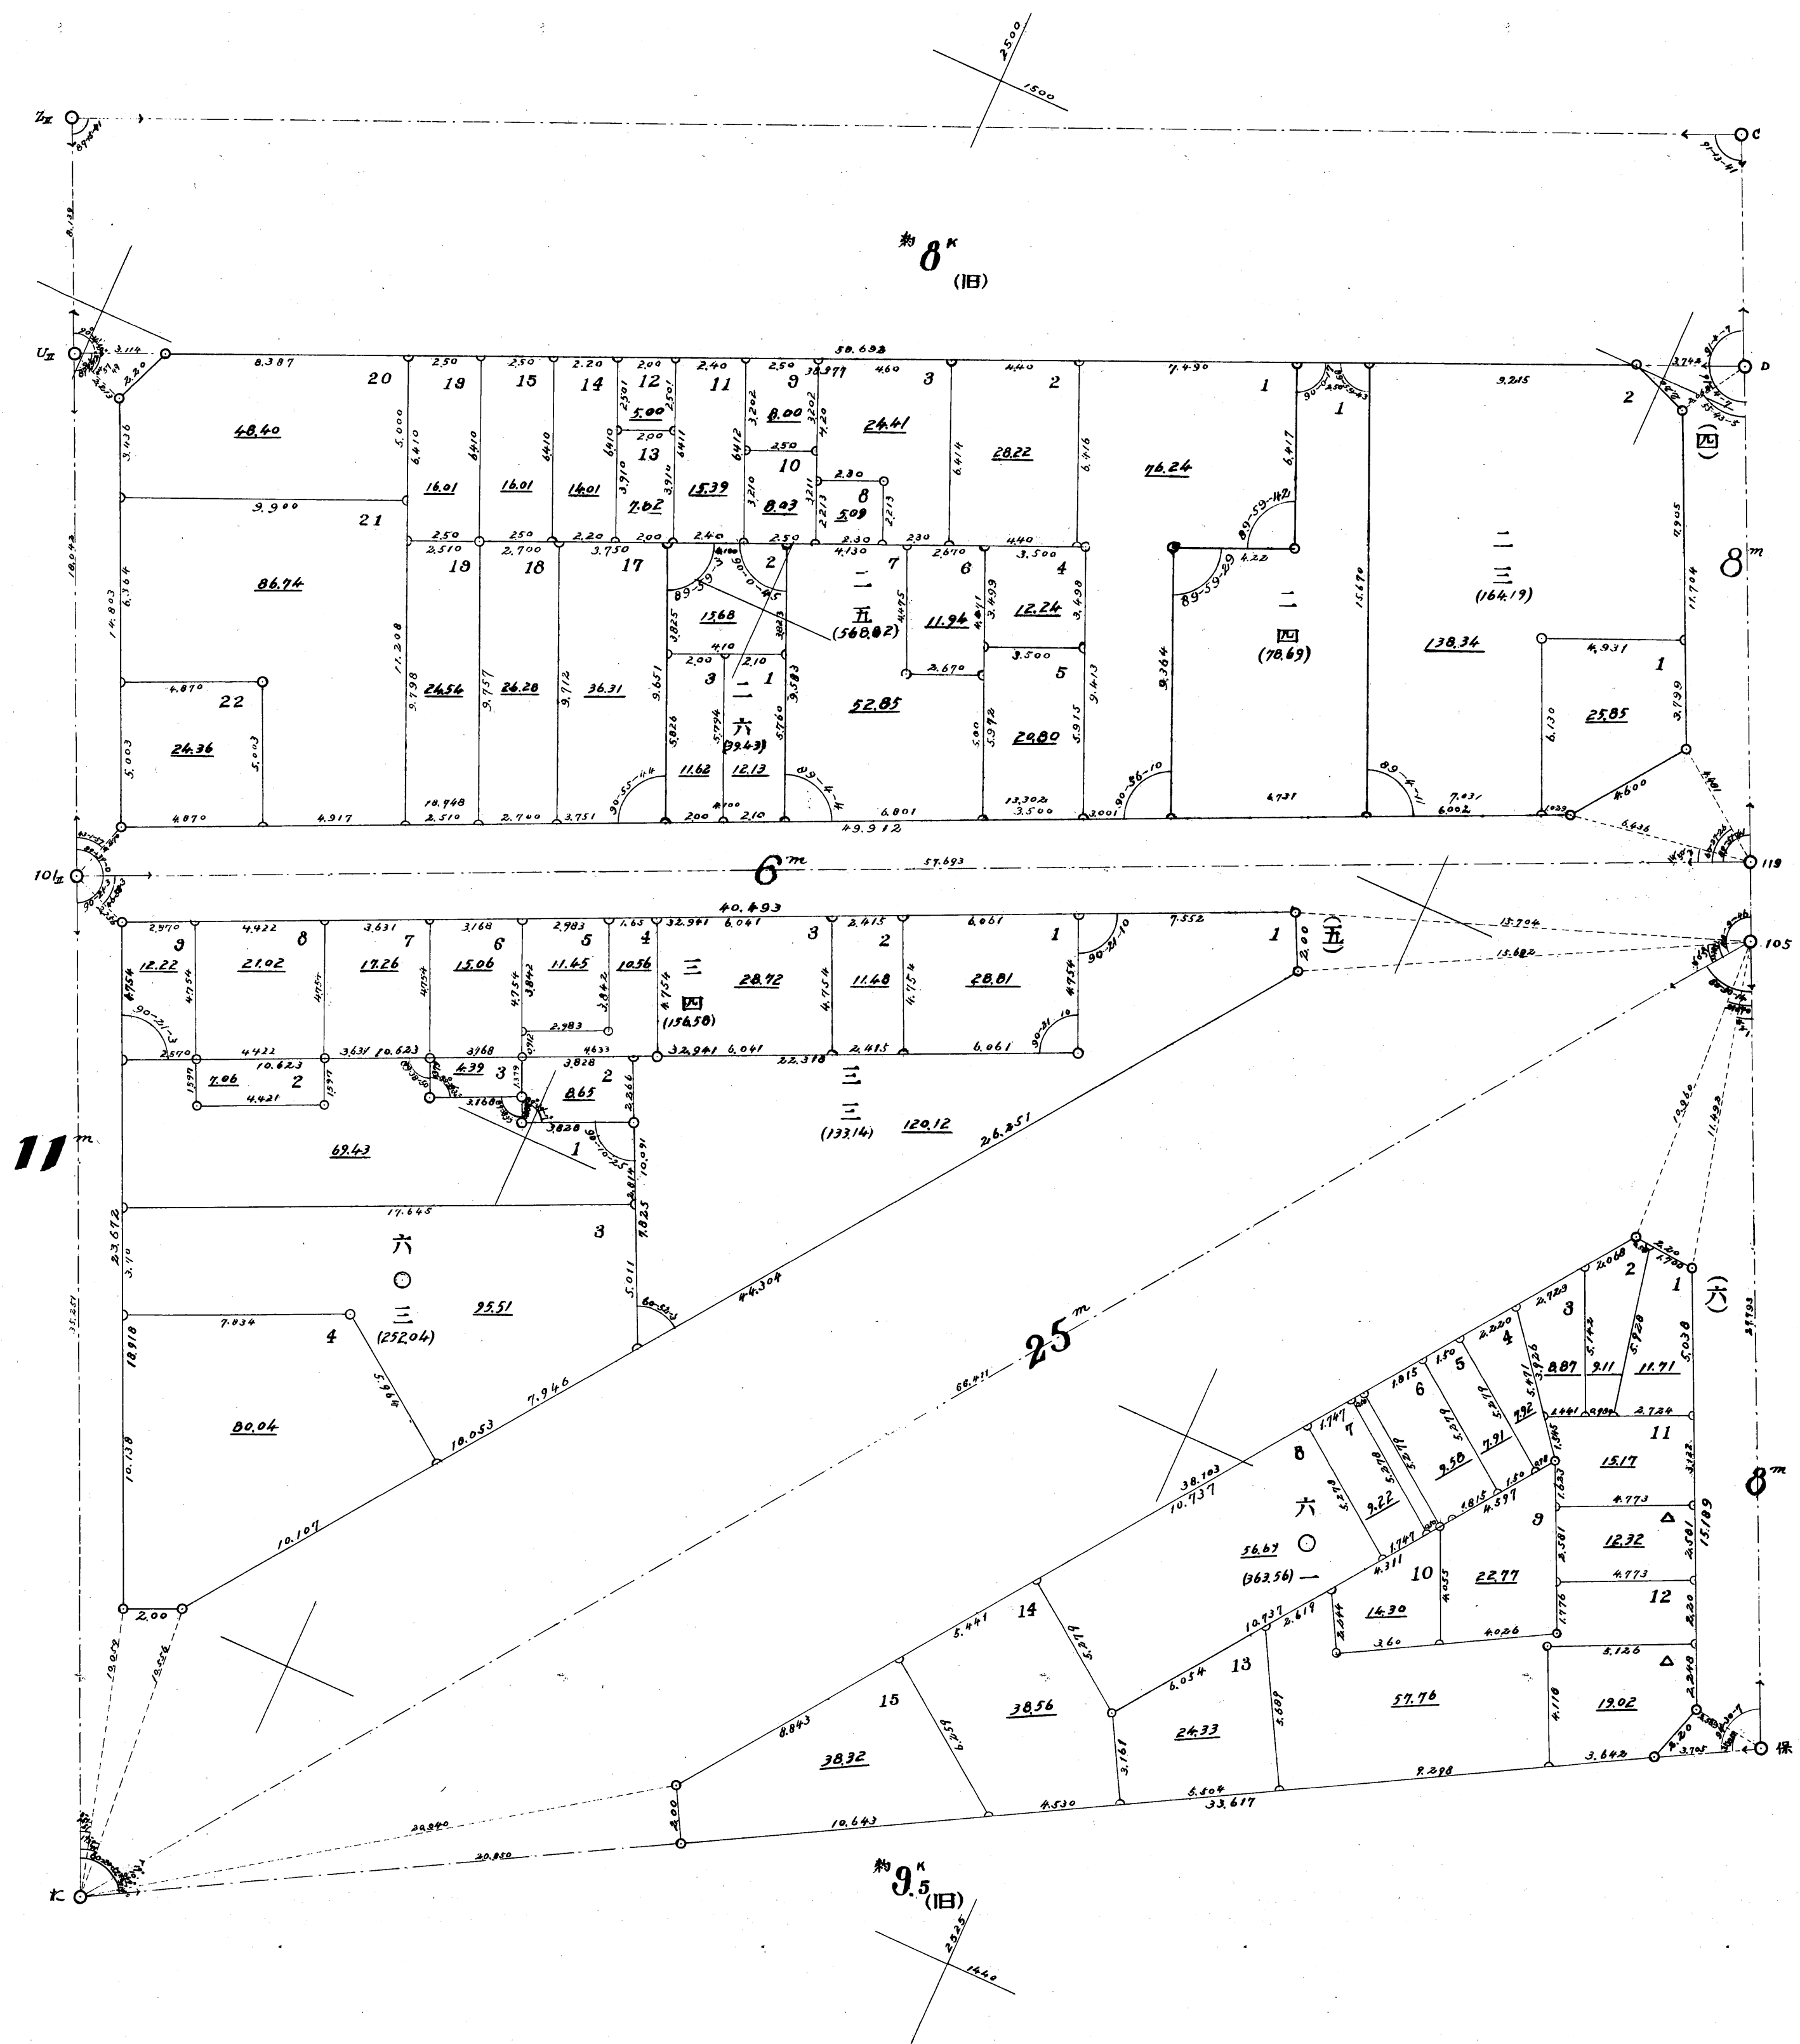


第十地區確定圖第五號

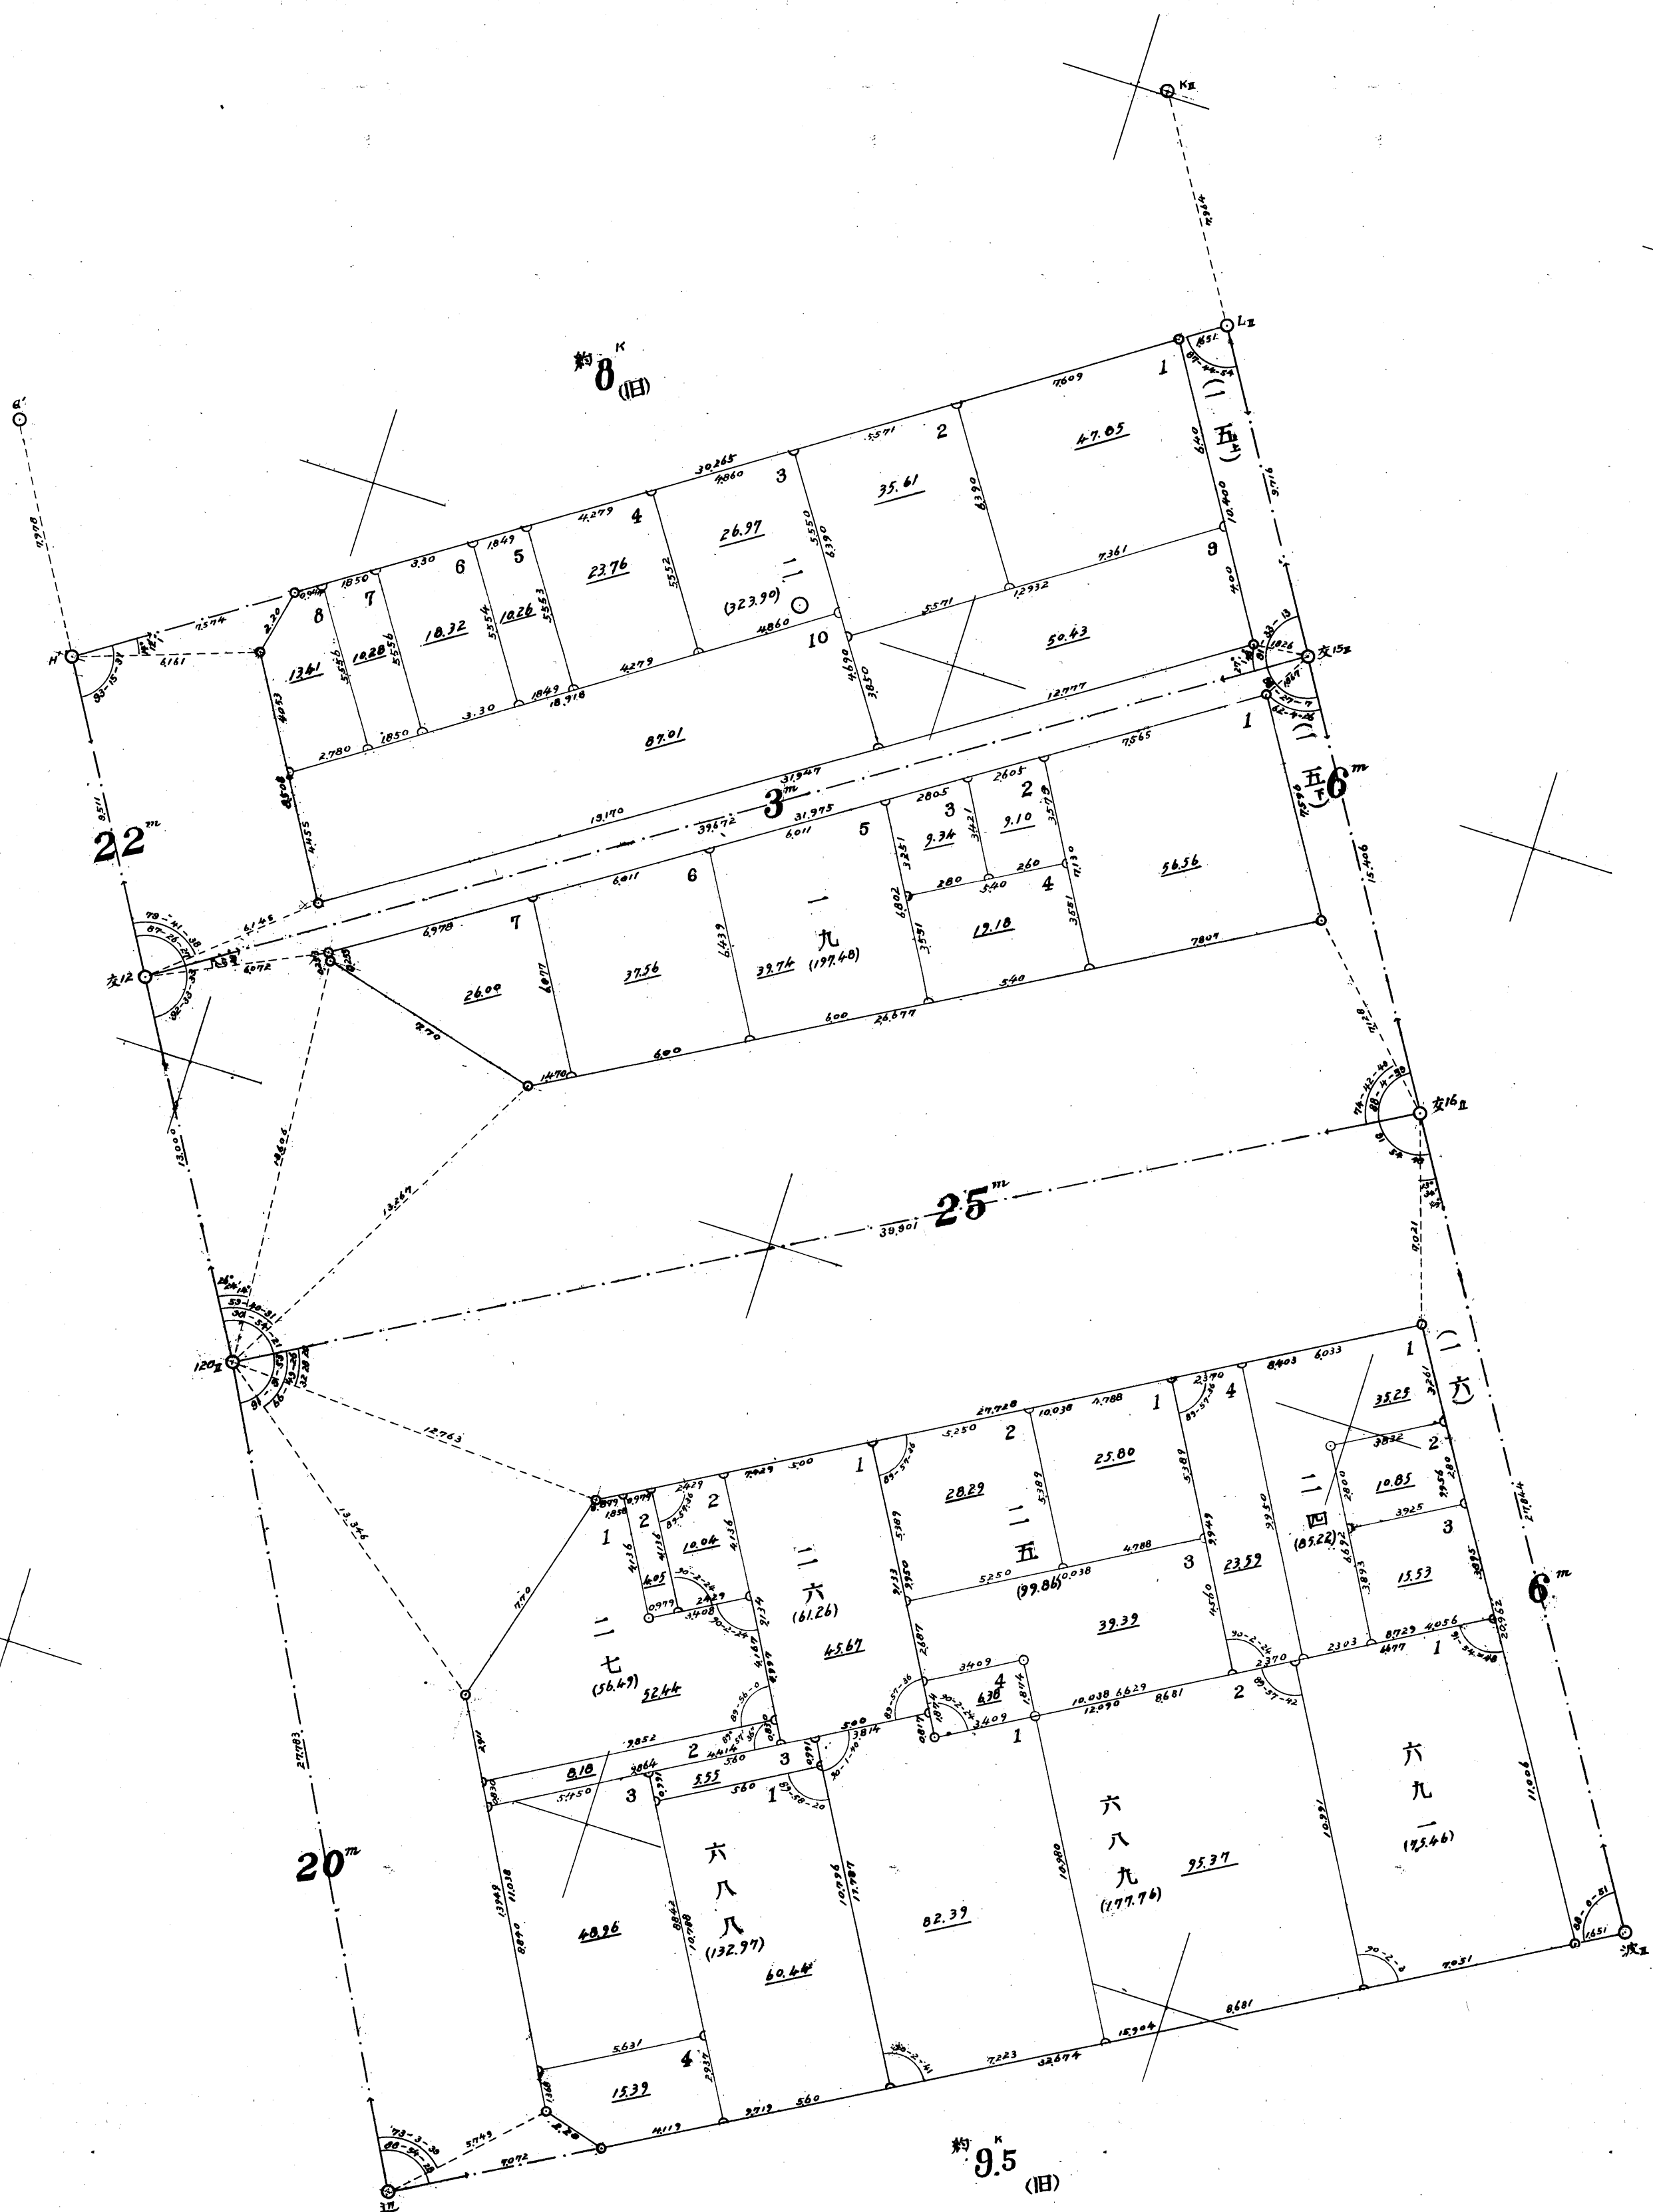


3108

第十地區確定圖第七號

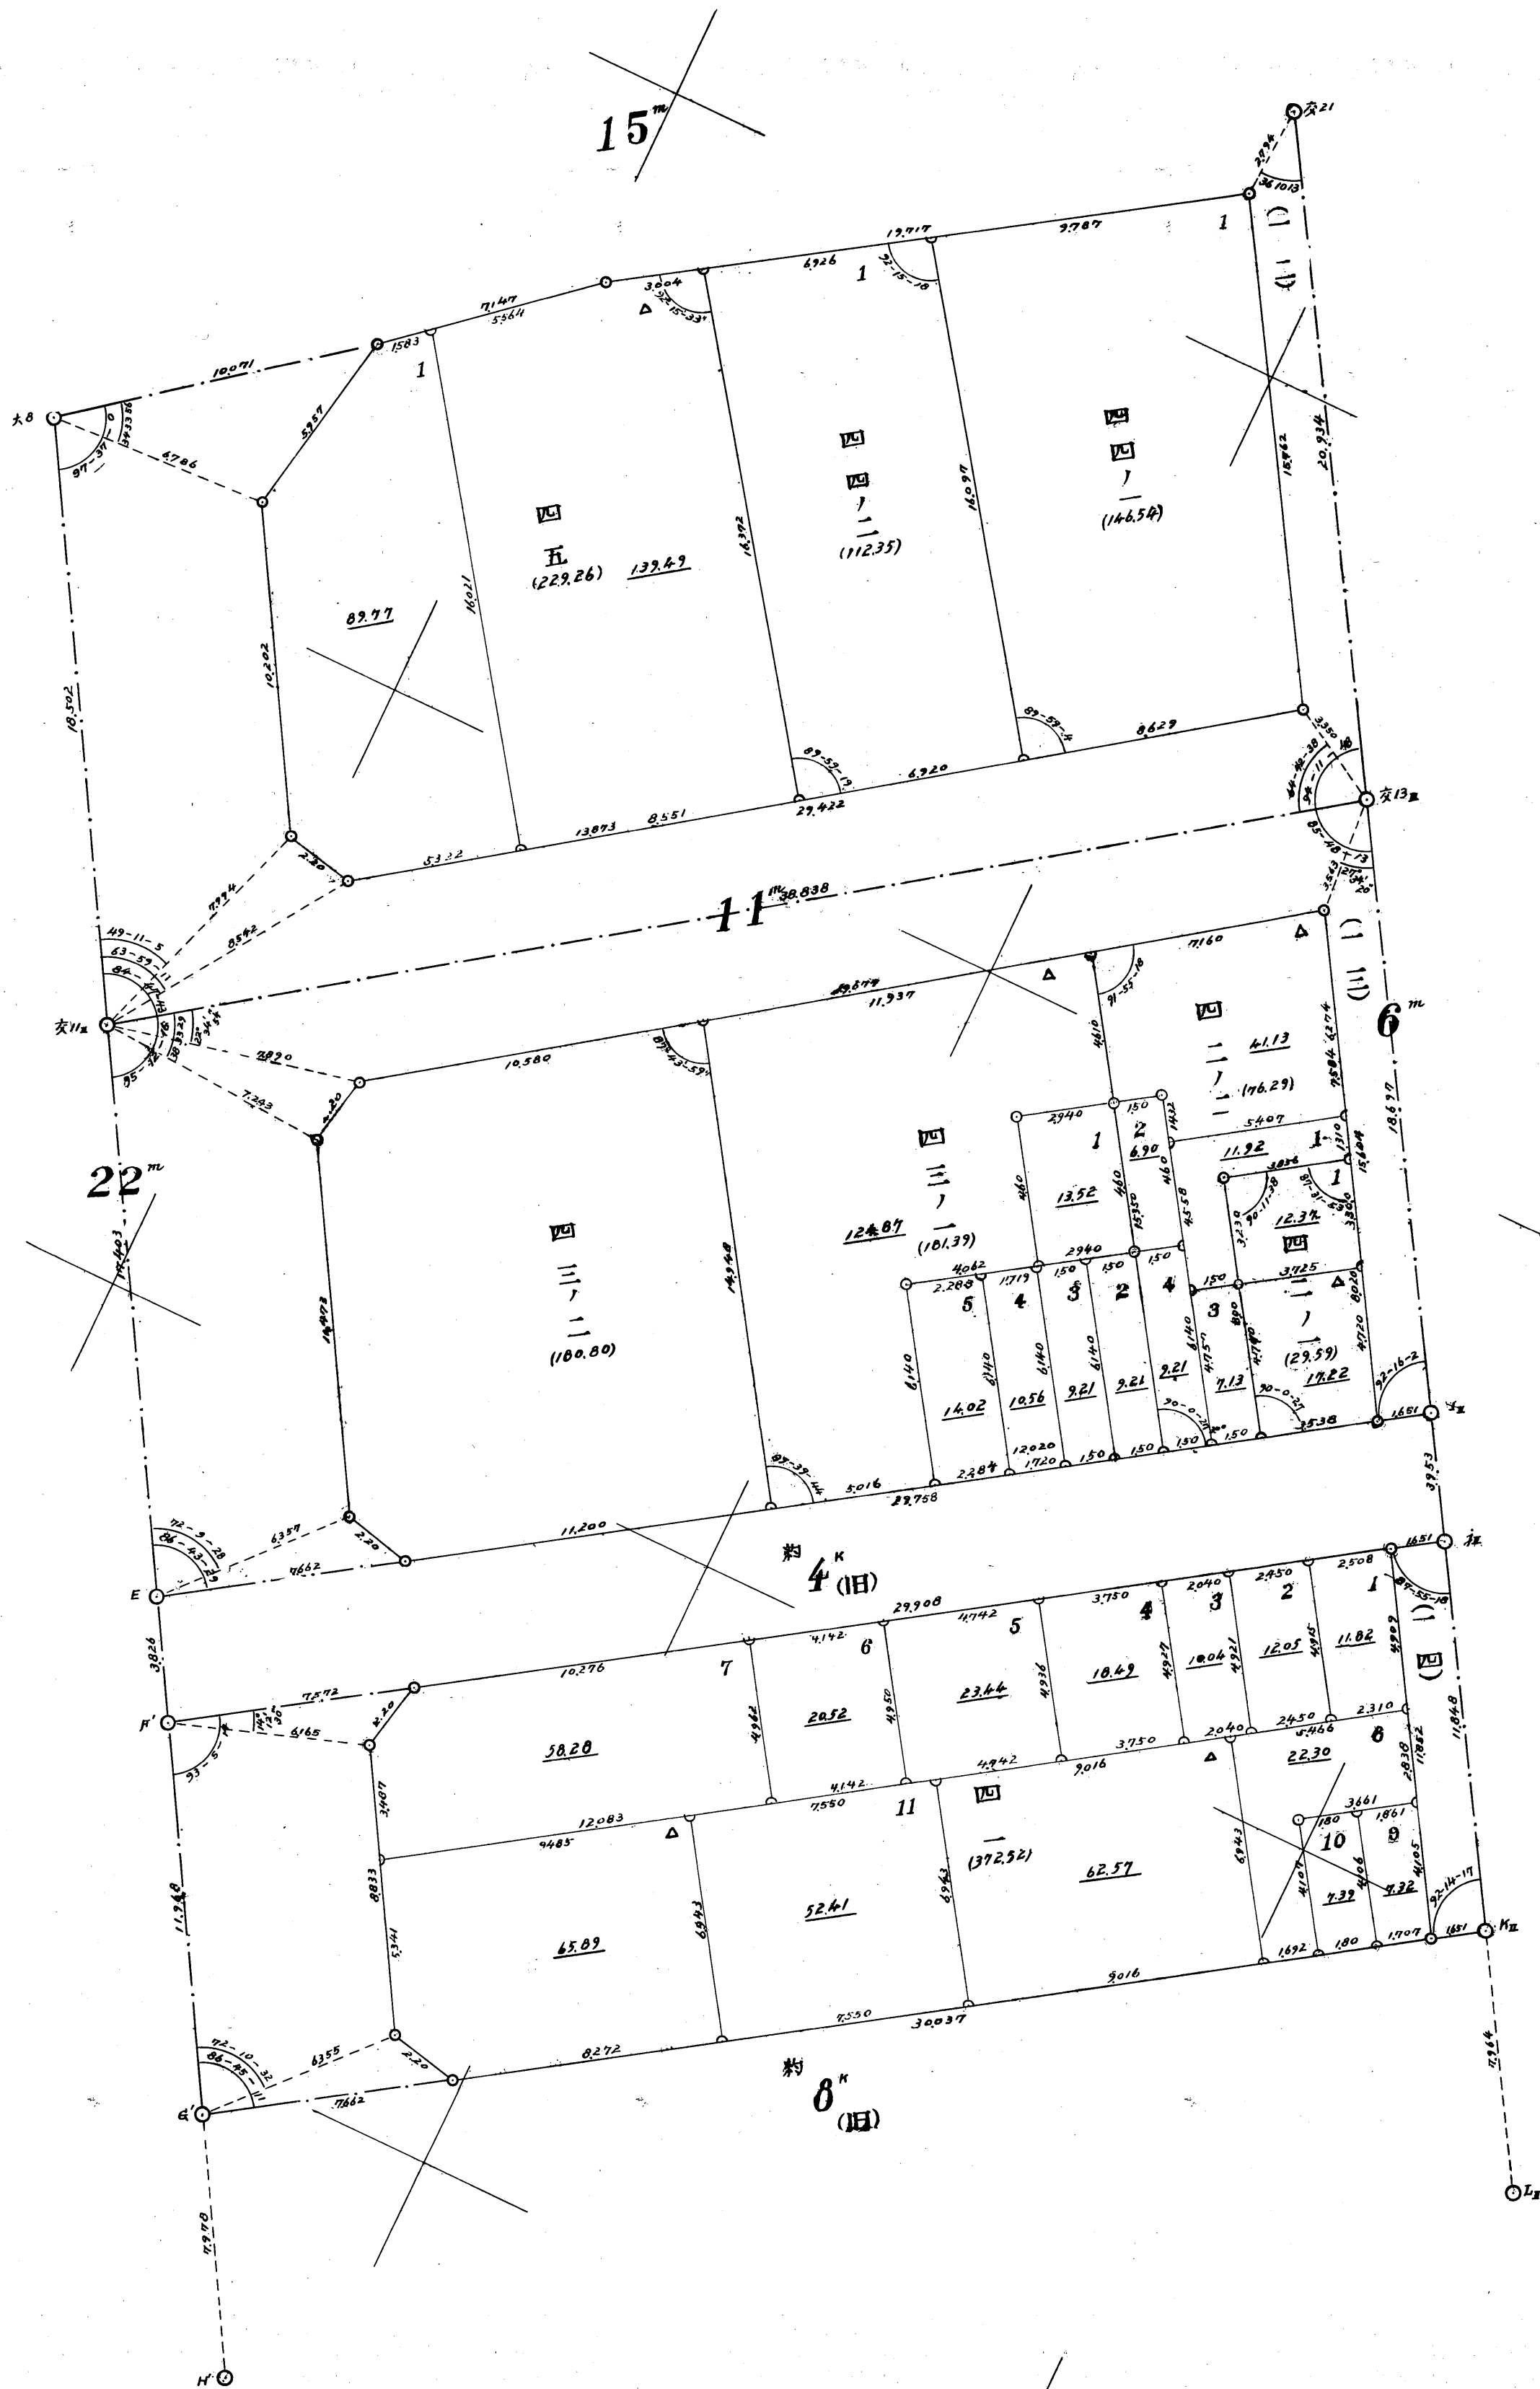


第十地區確定圖第八號

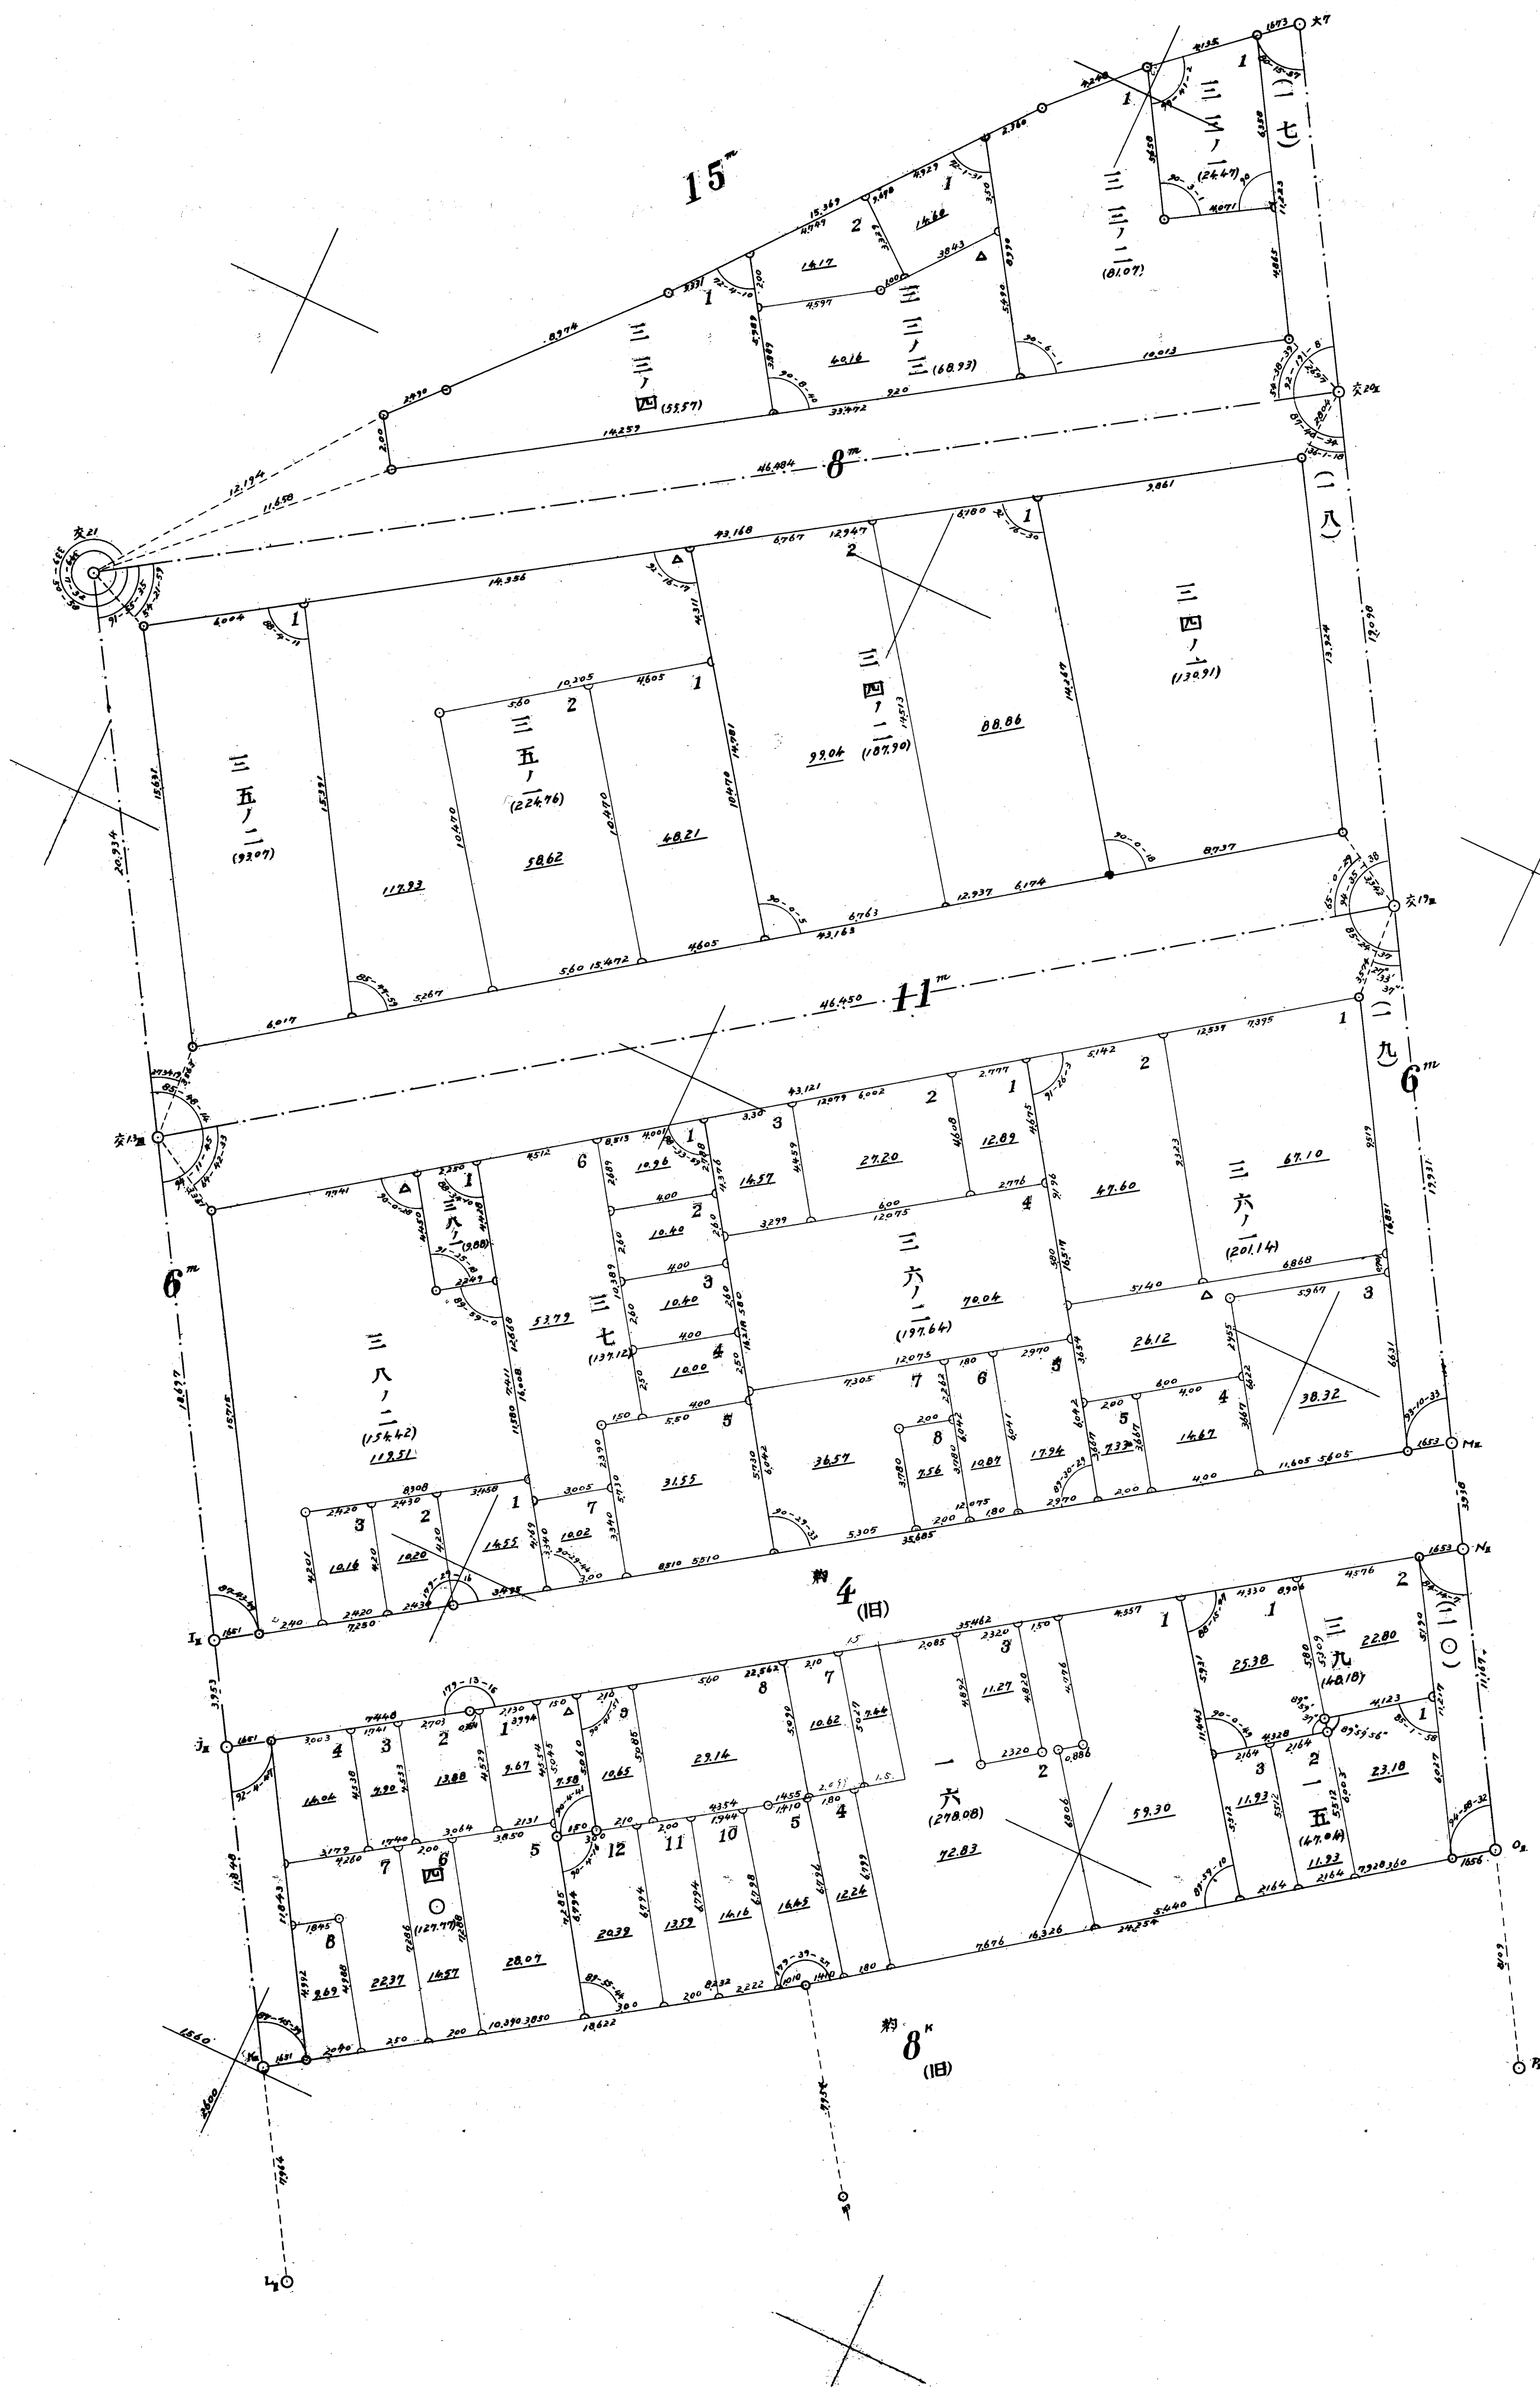


31011


第十地區確定圖第九號

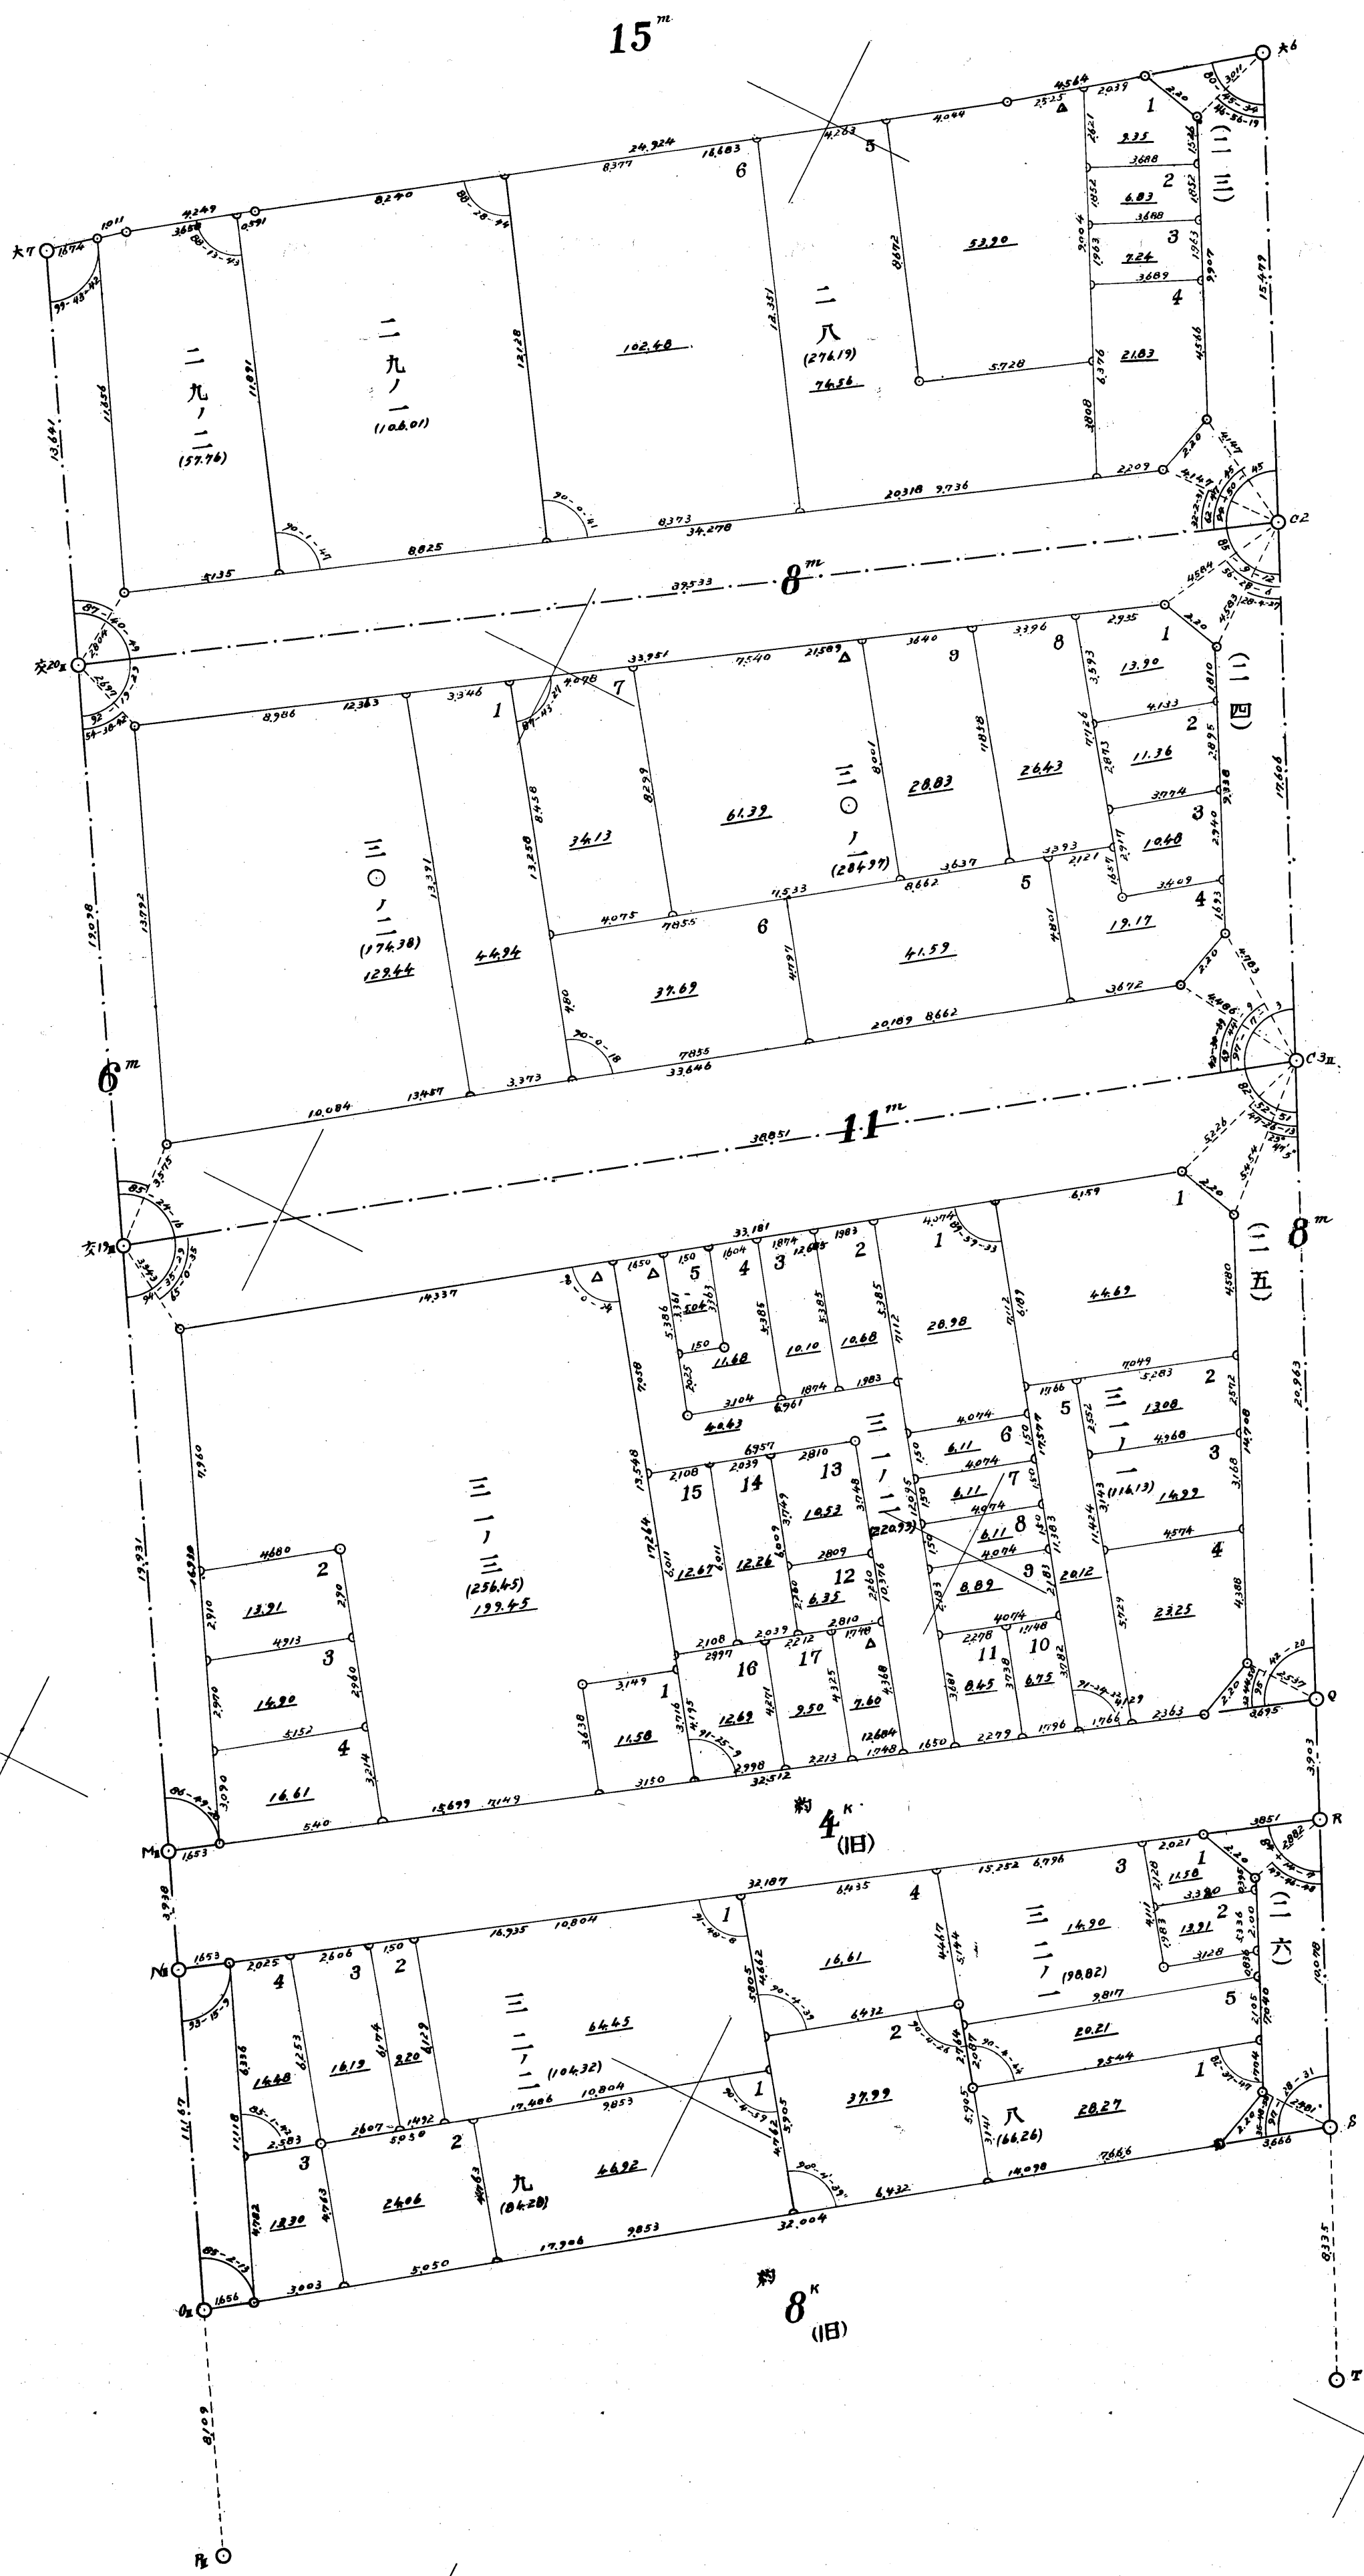

第十地區確定圖第十號

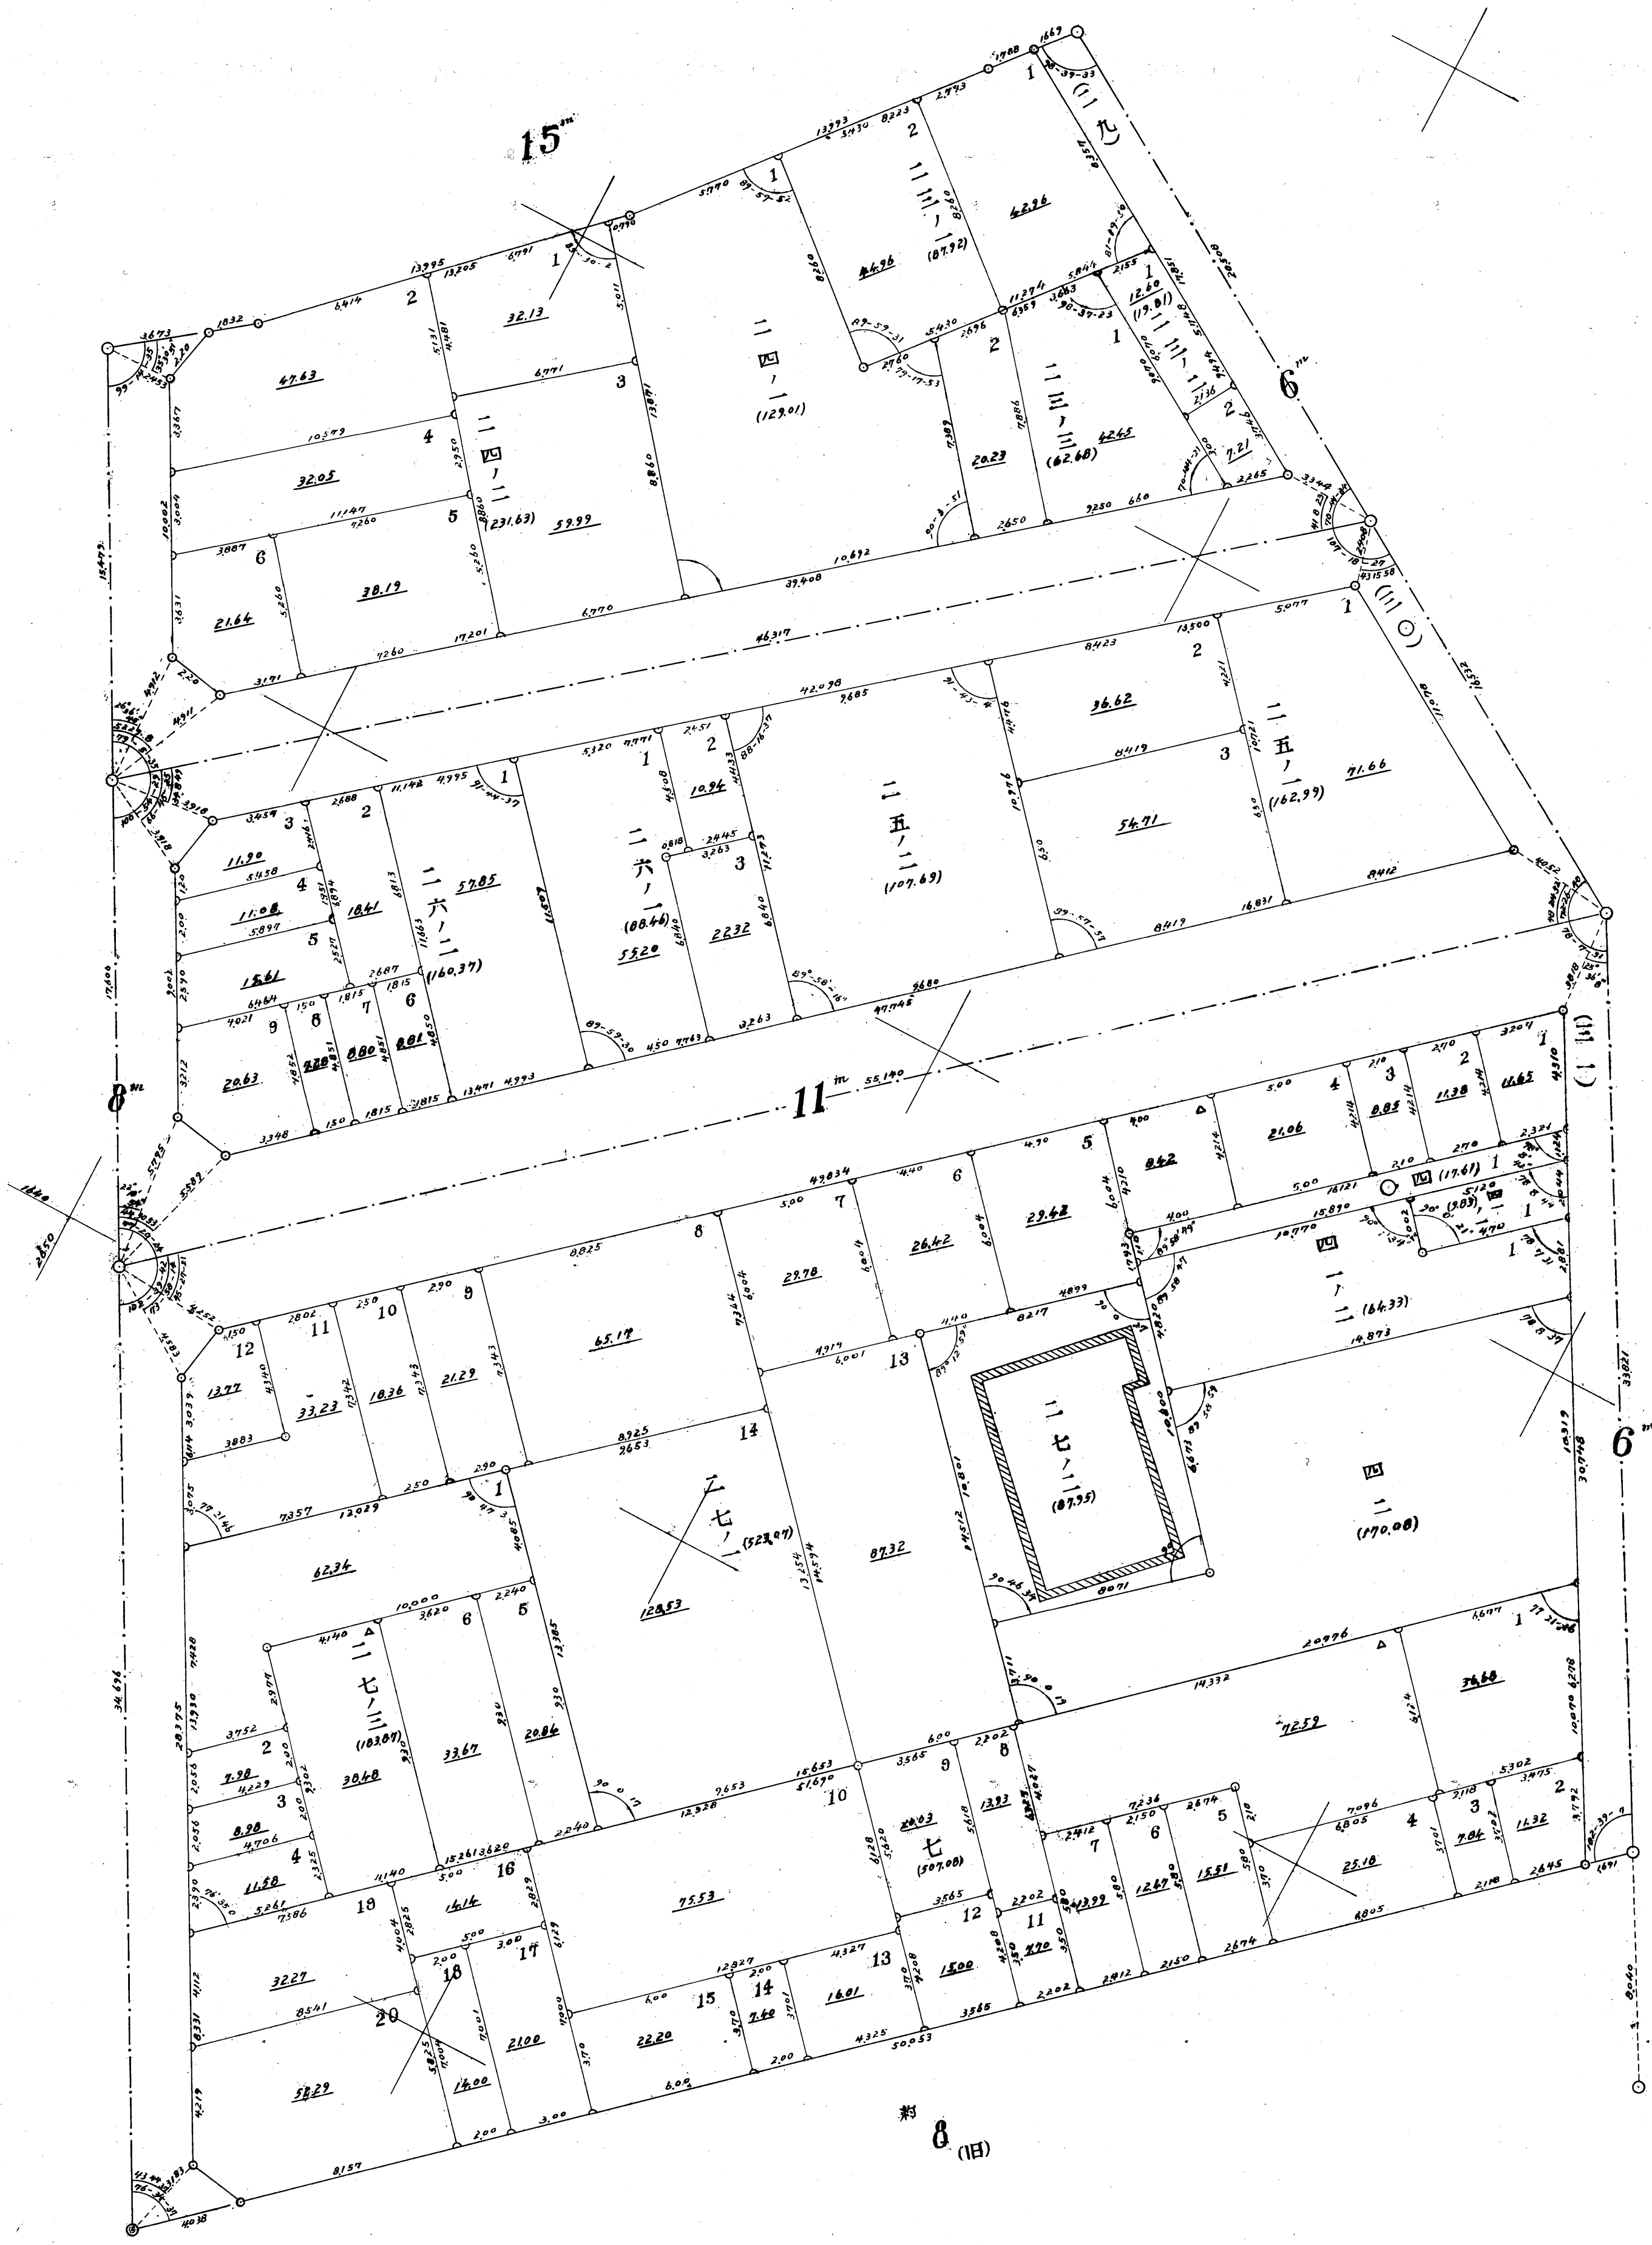


第十地確區圖第十一號

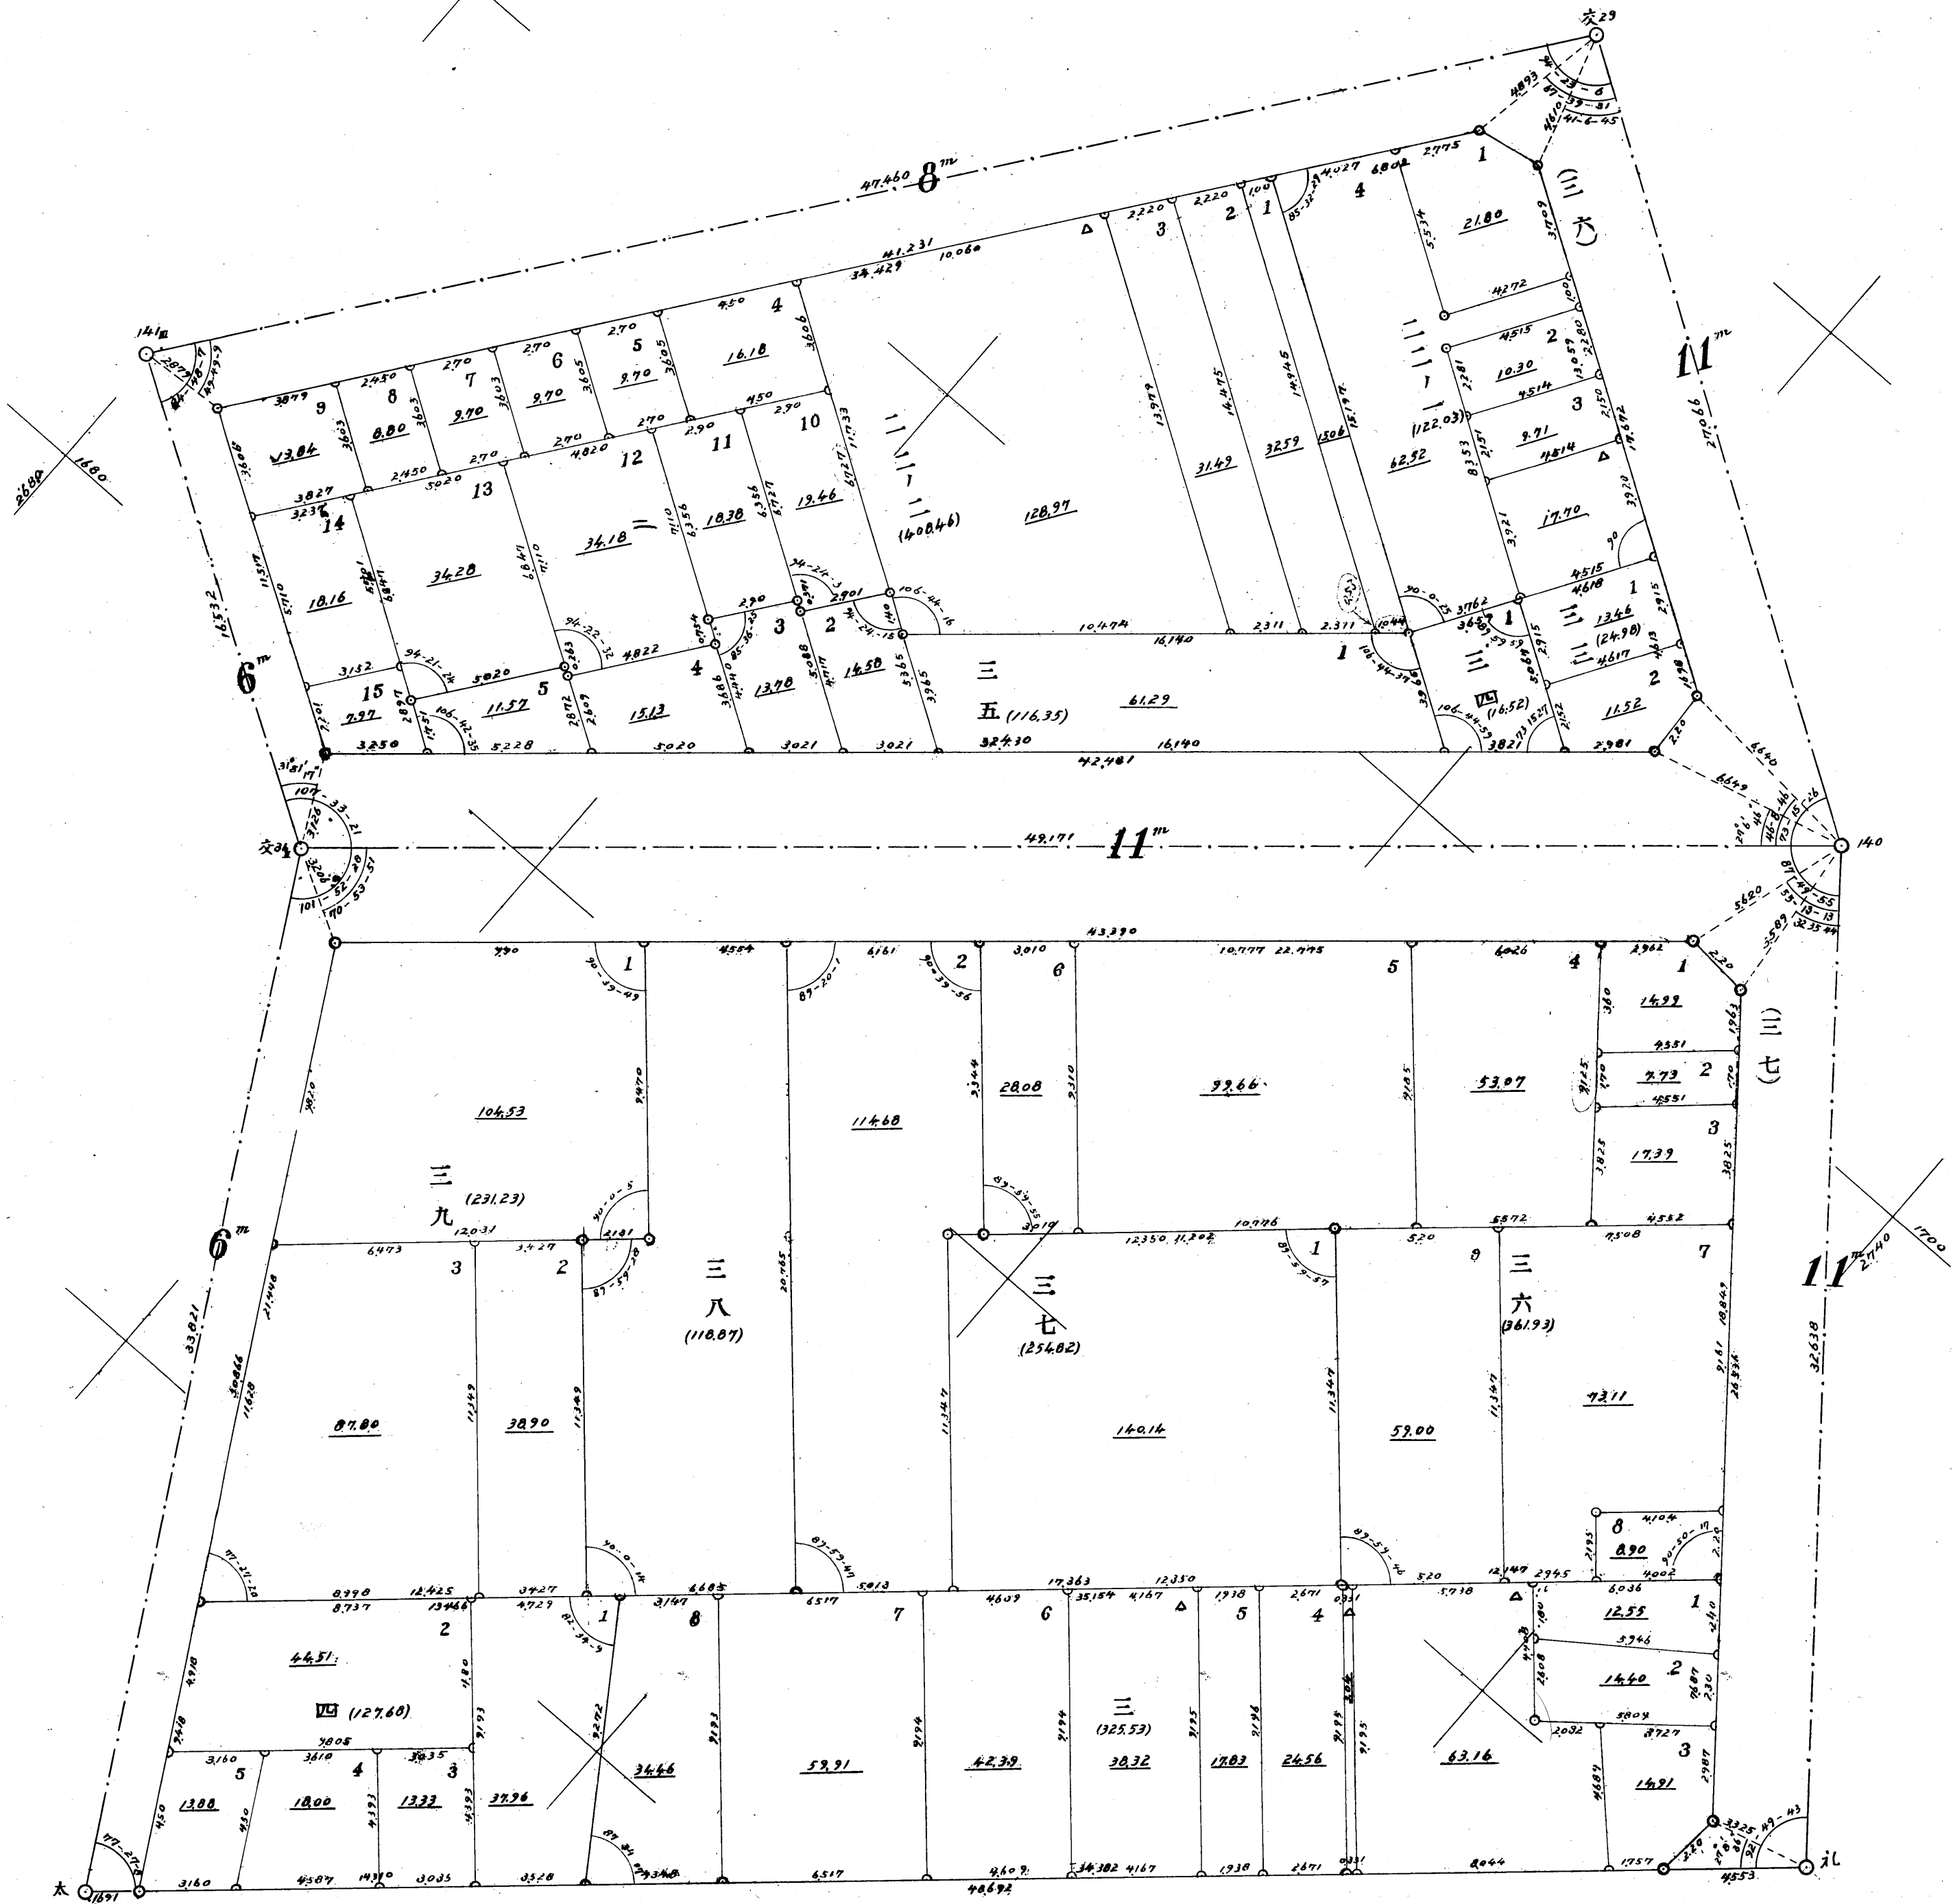

約 8^ク (旧)

31014


第十地區確定圖第十二號

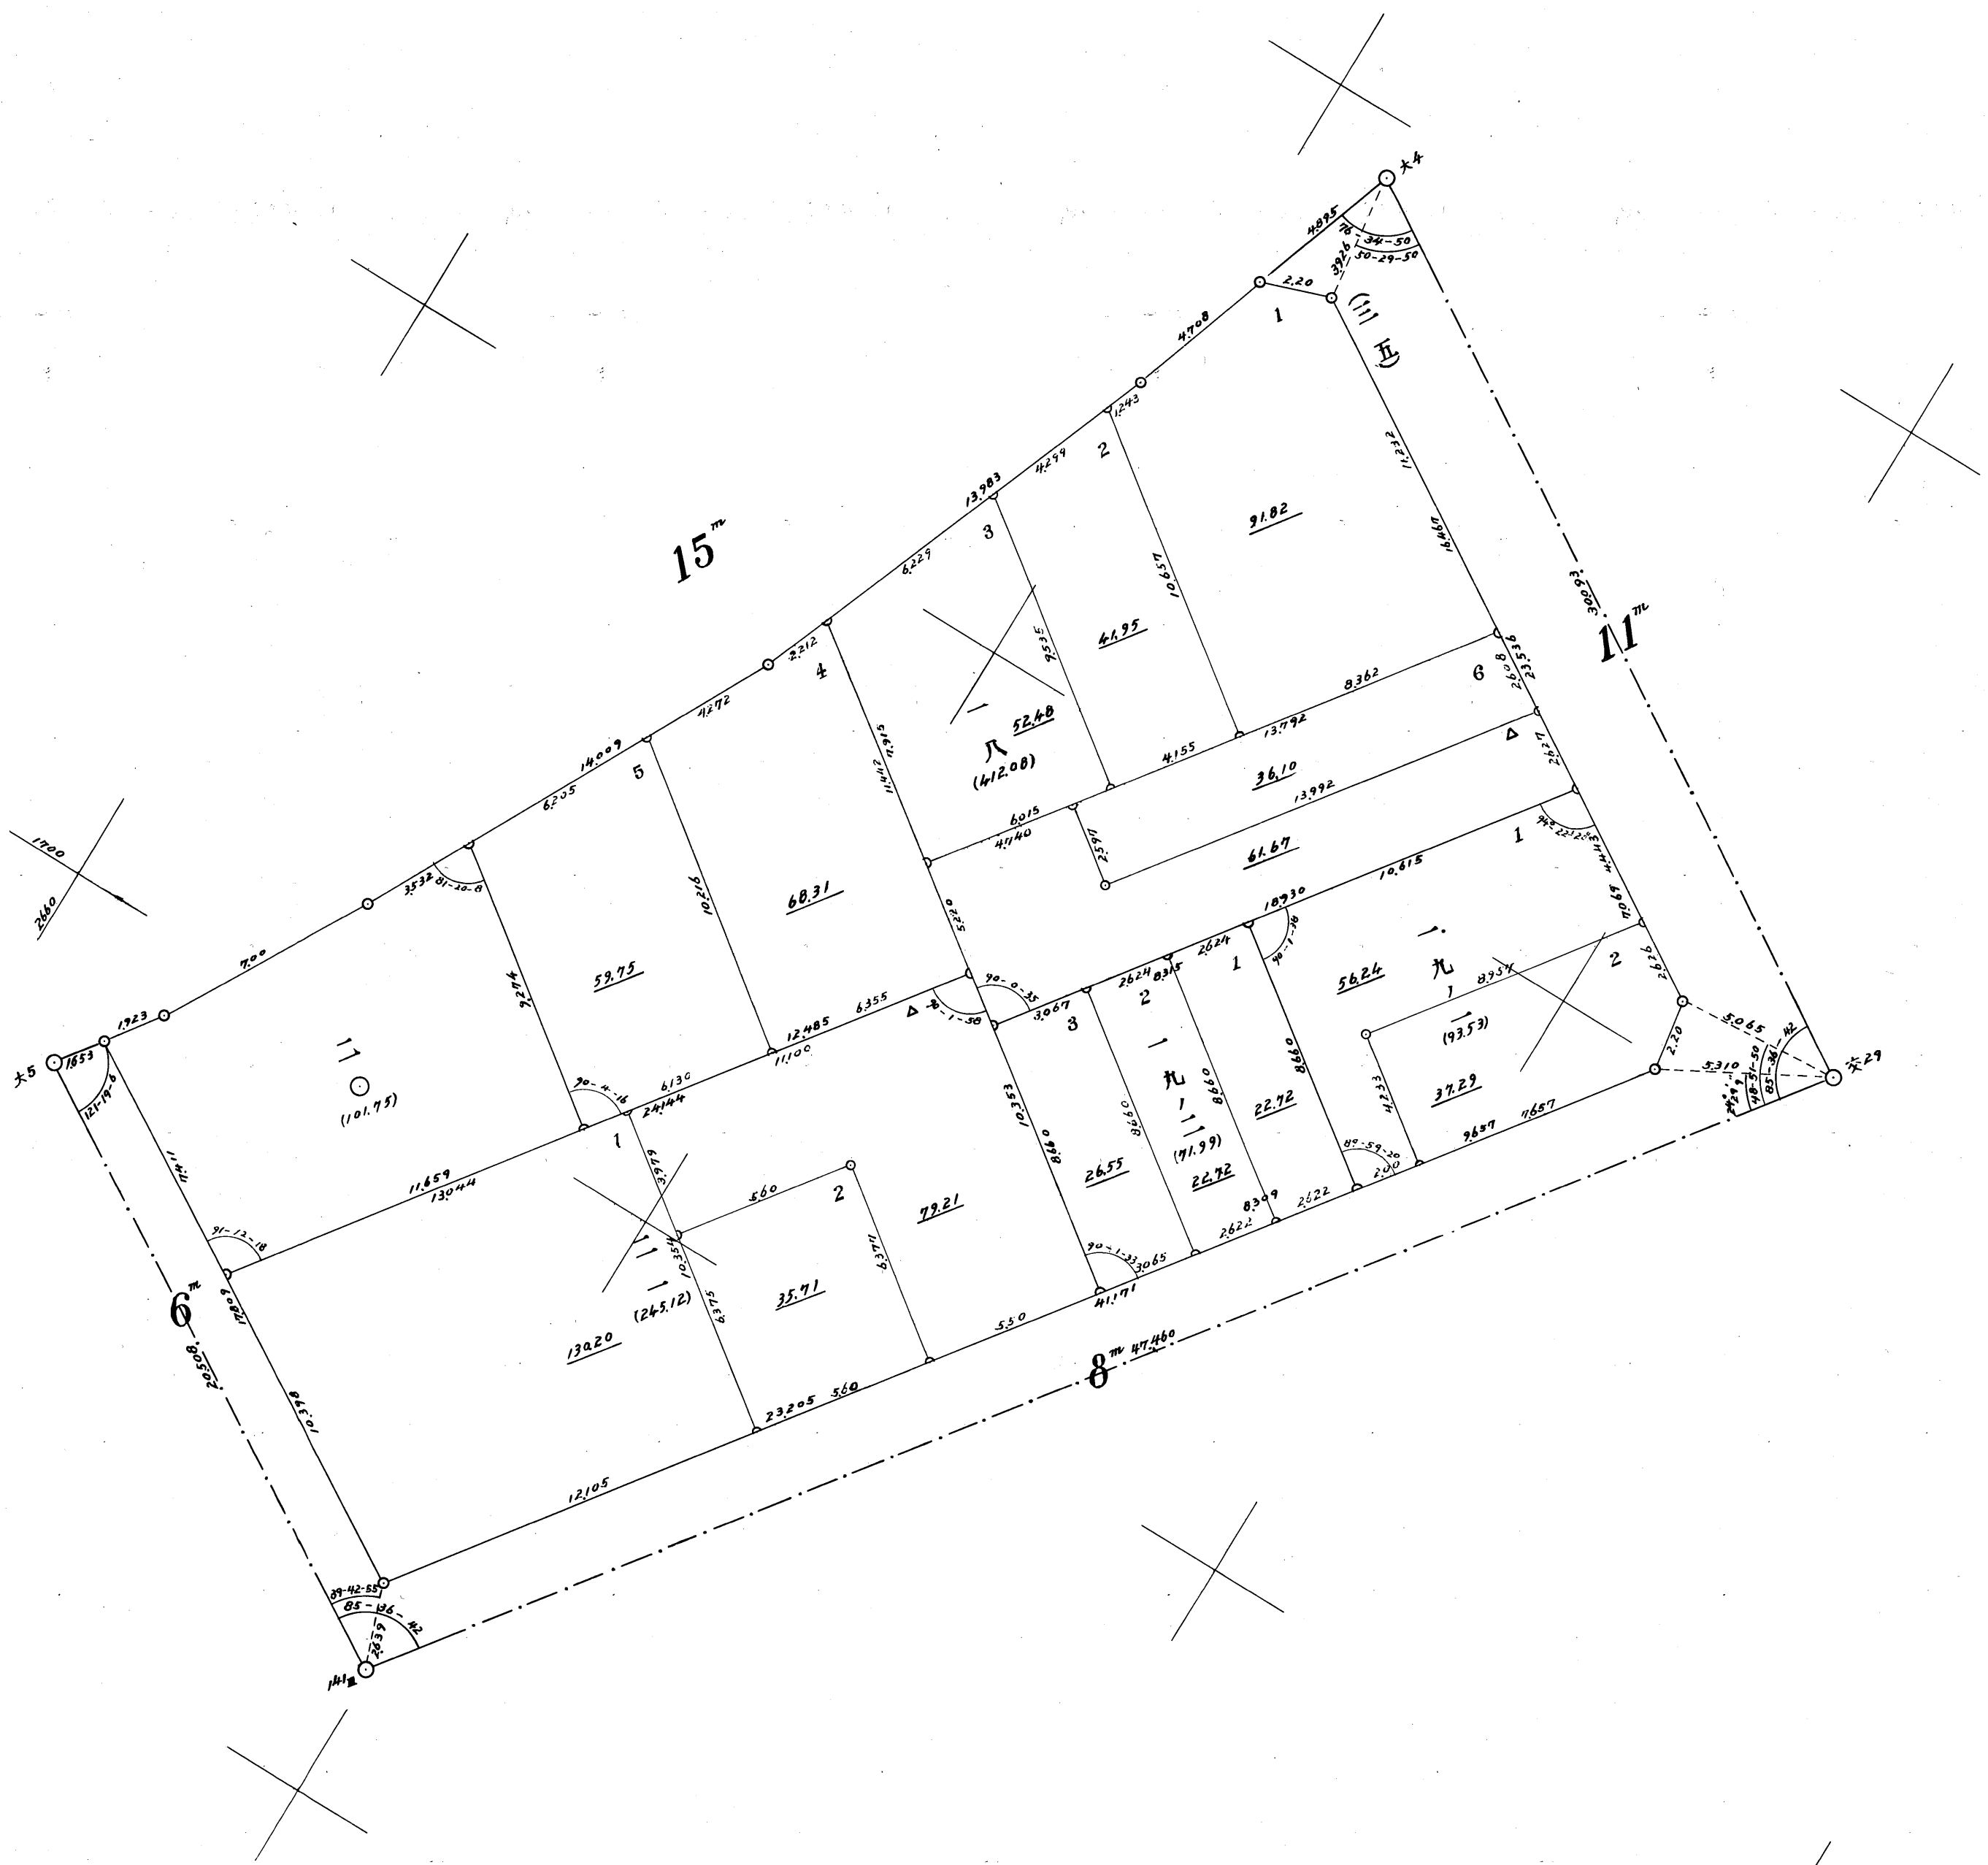


第十地區確定圖第十五號





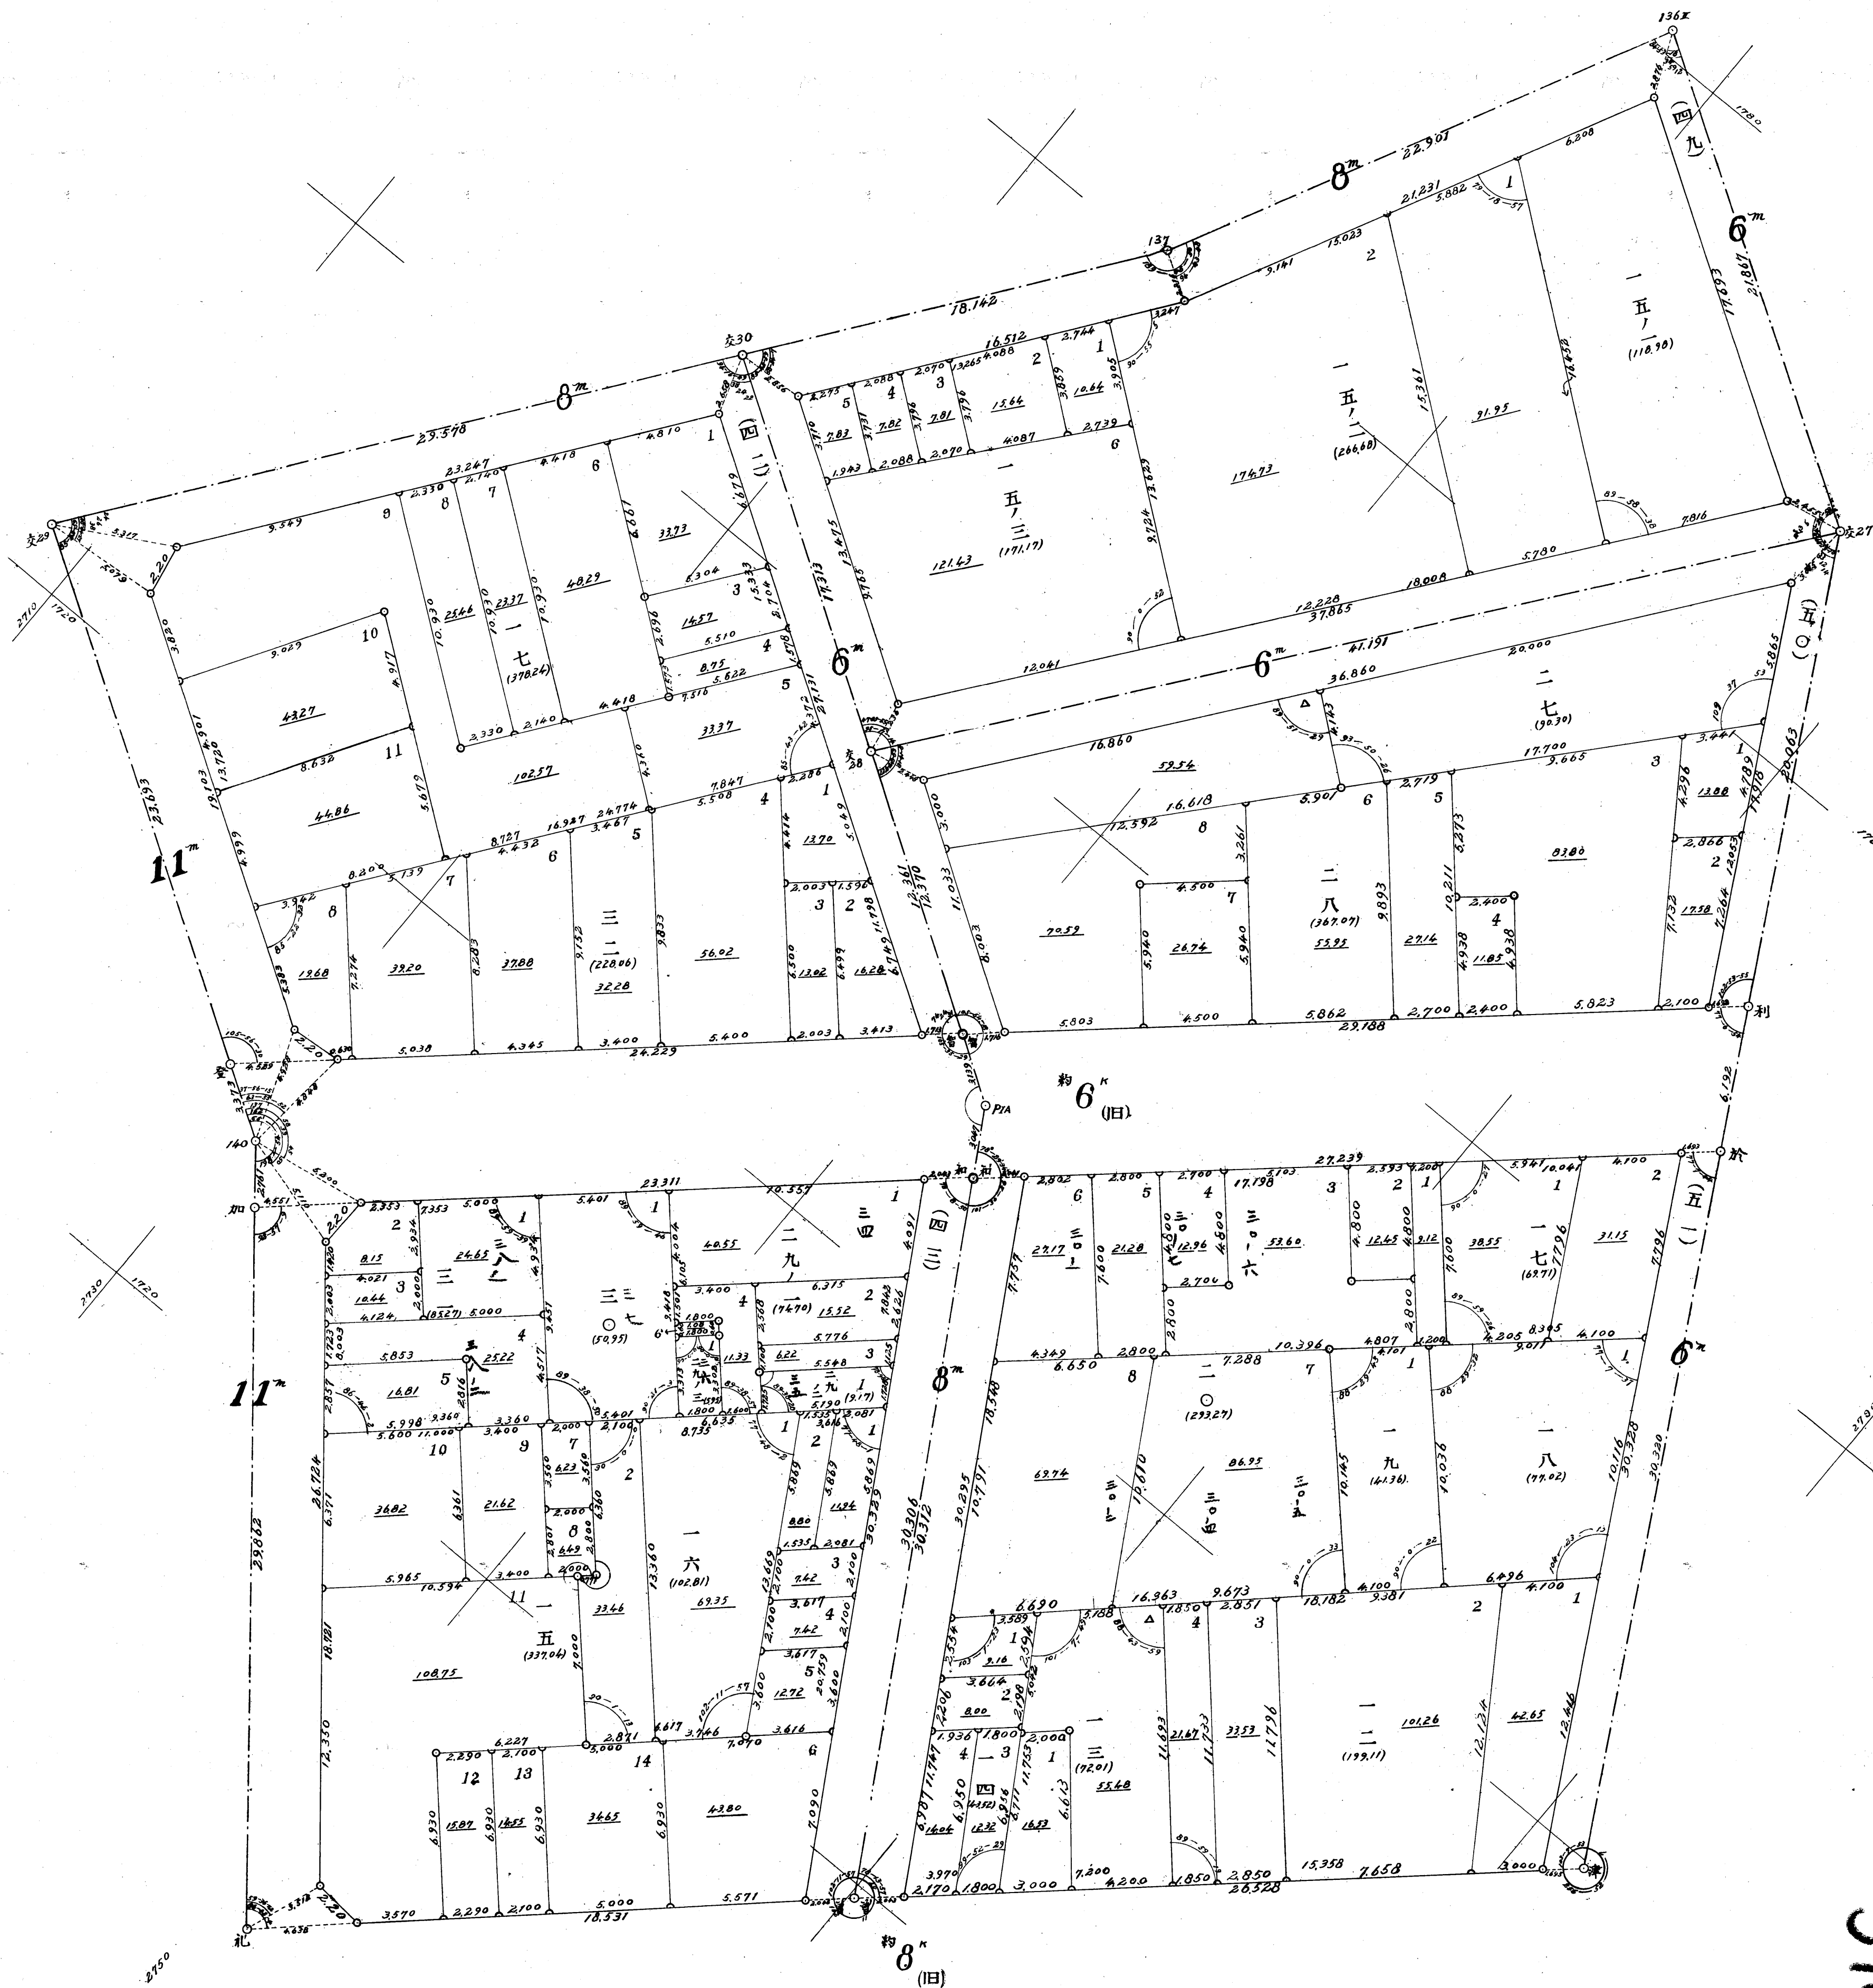

第十地區確定圖第十九號

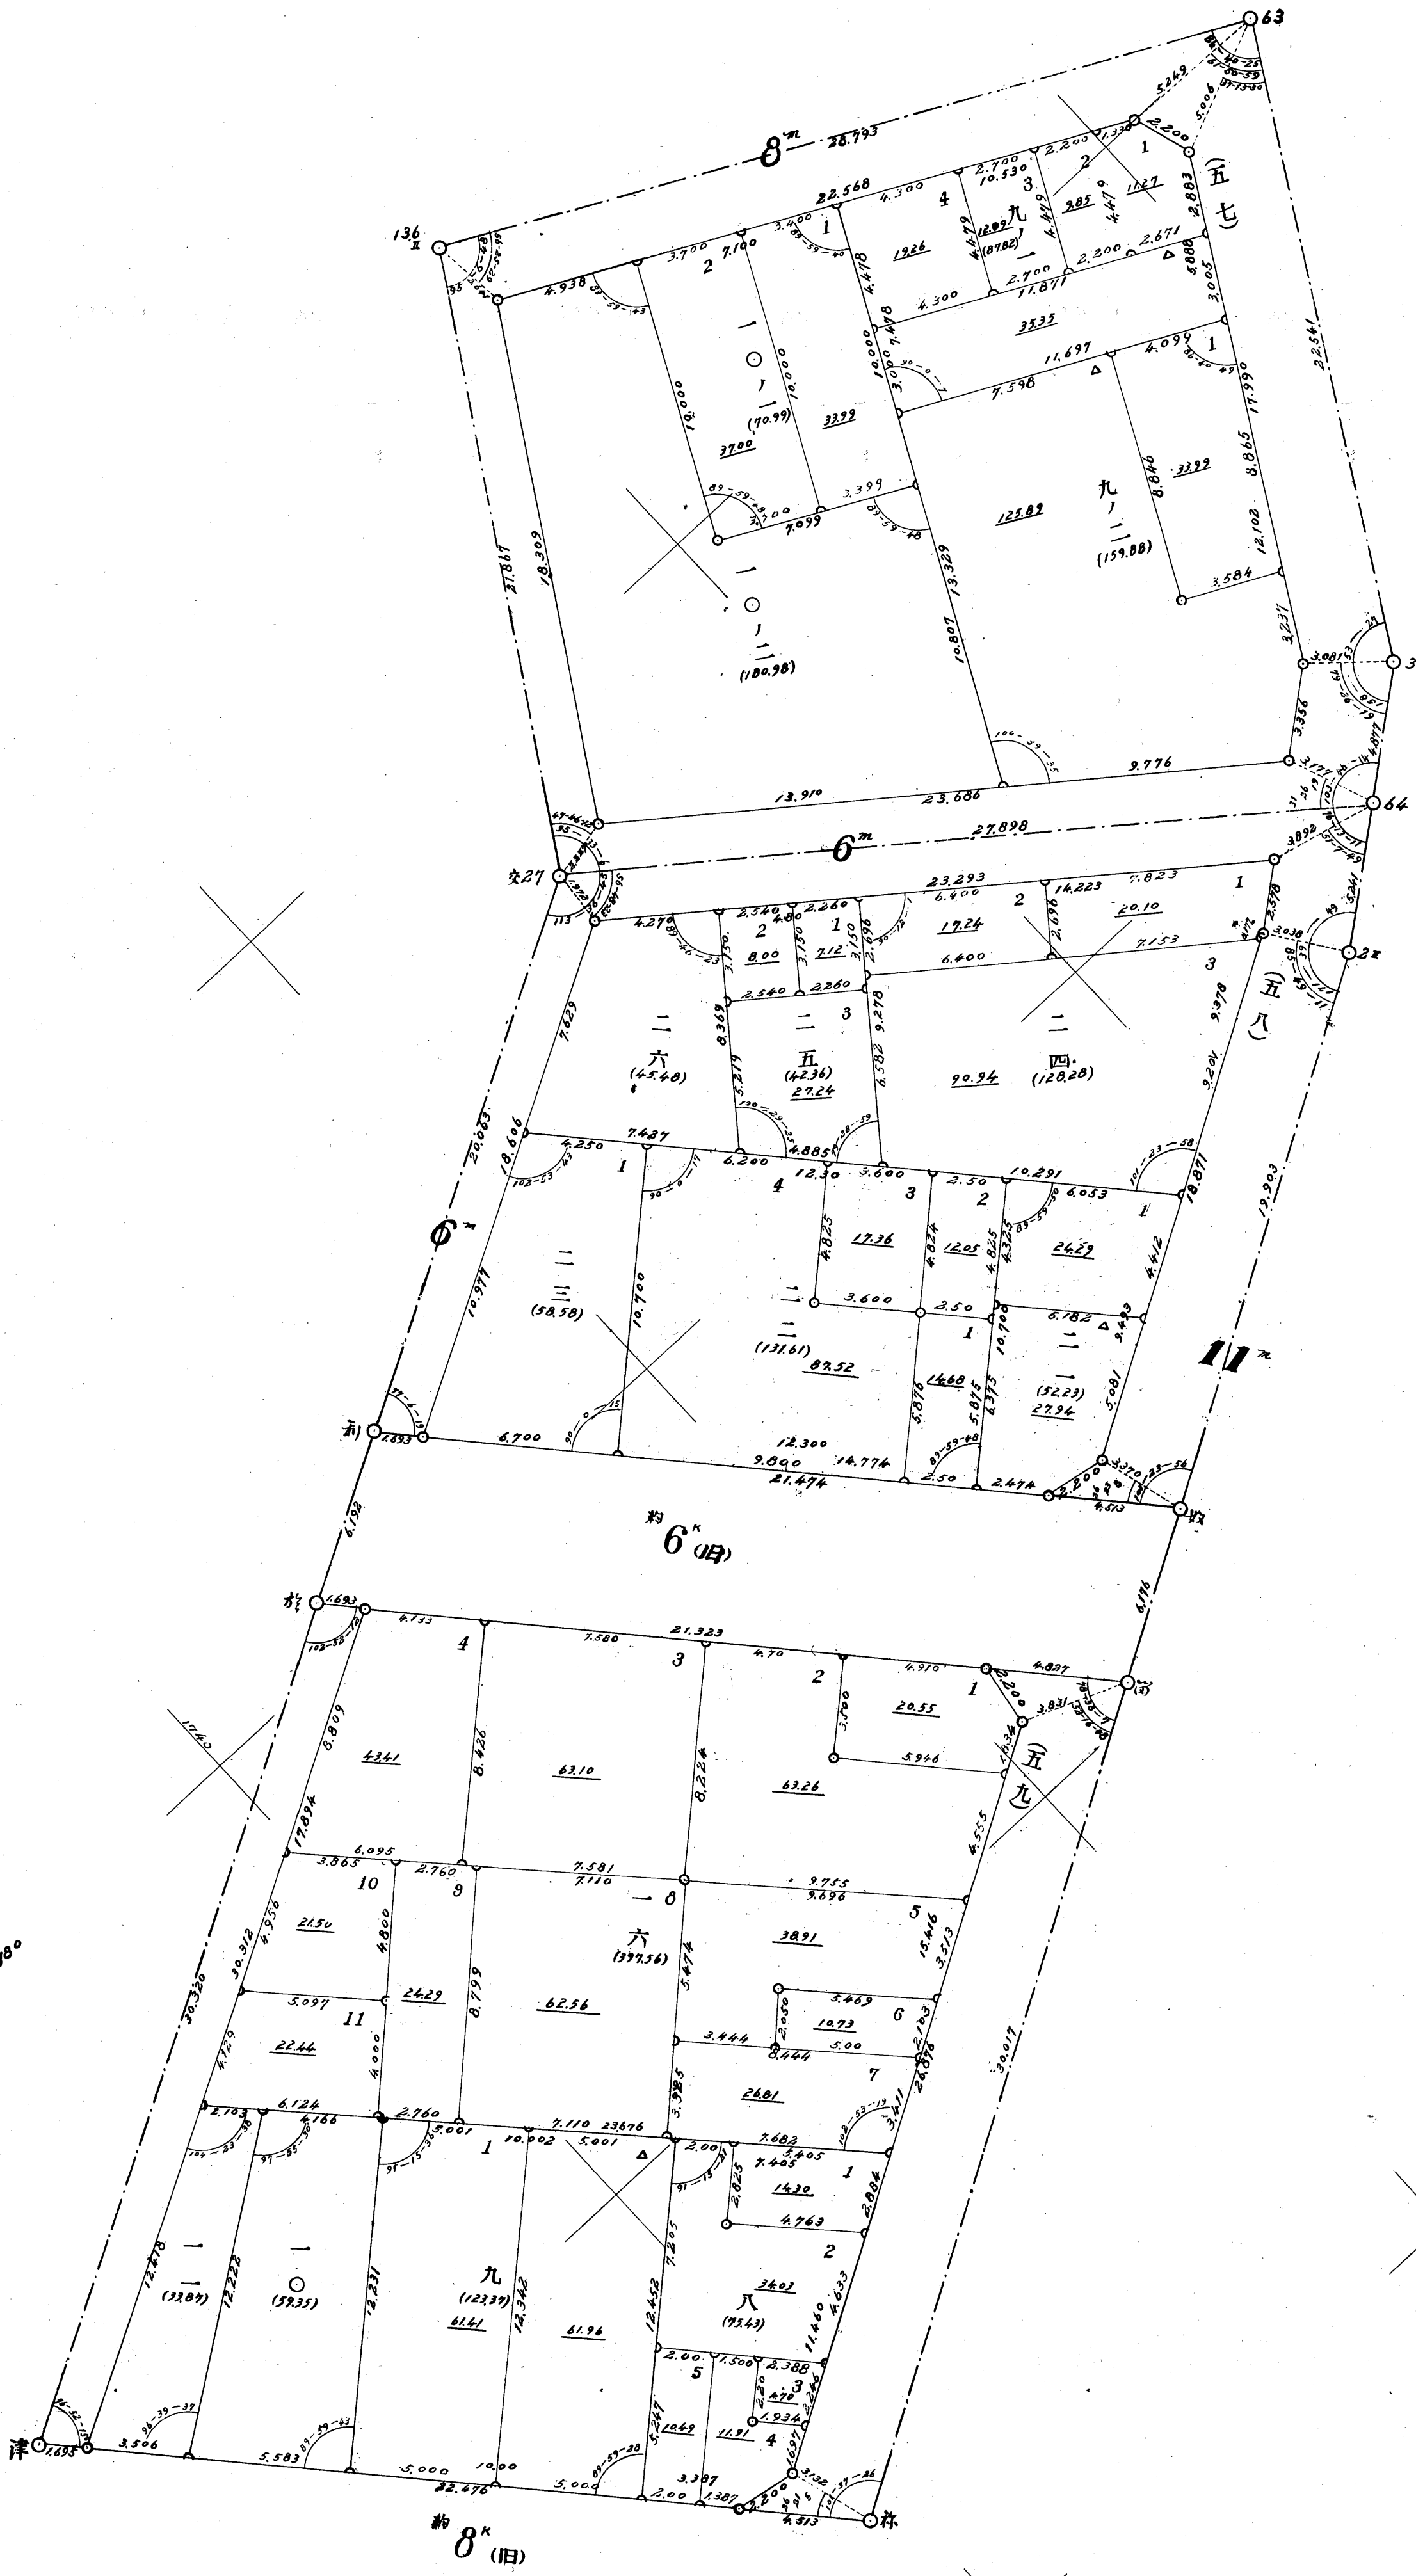

21 第十地區確定圖第二十一號

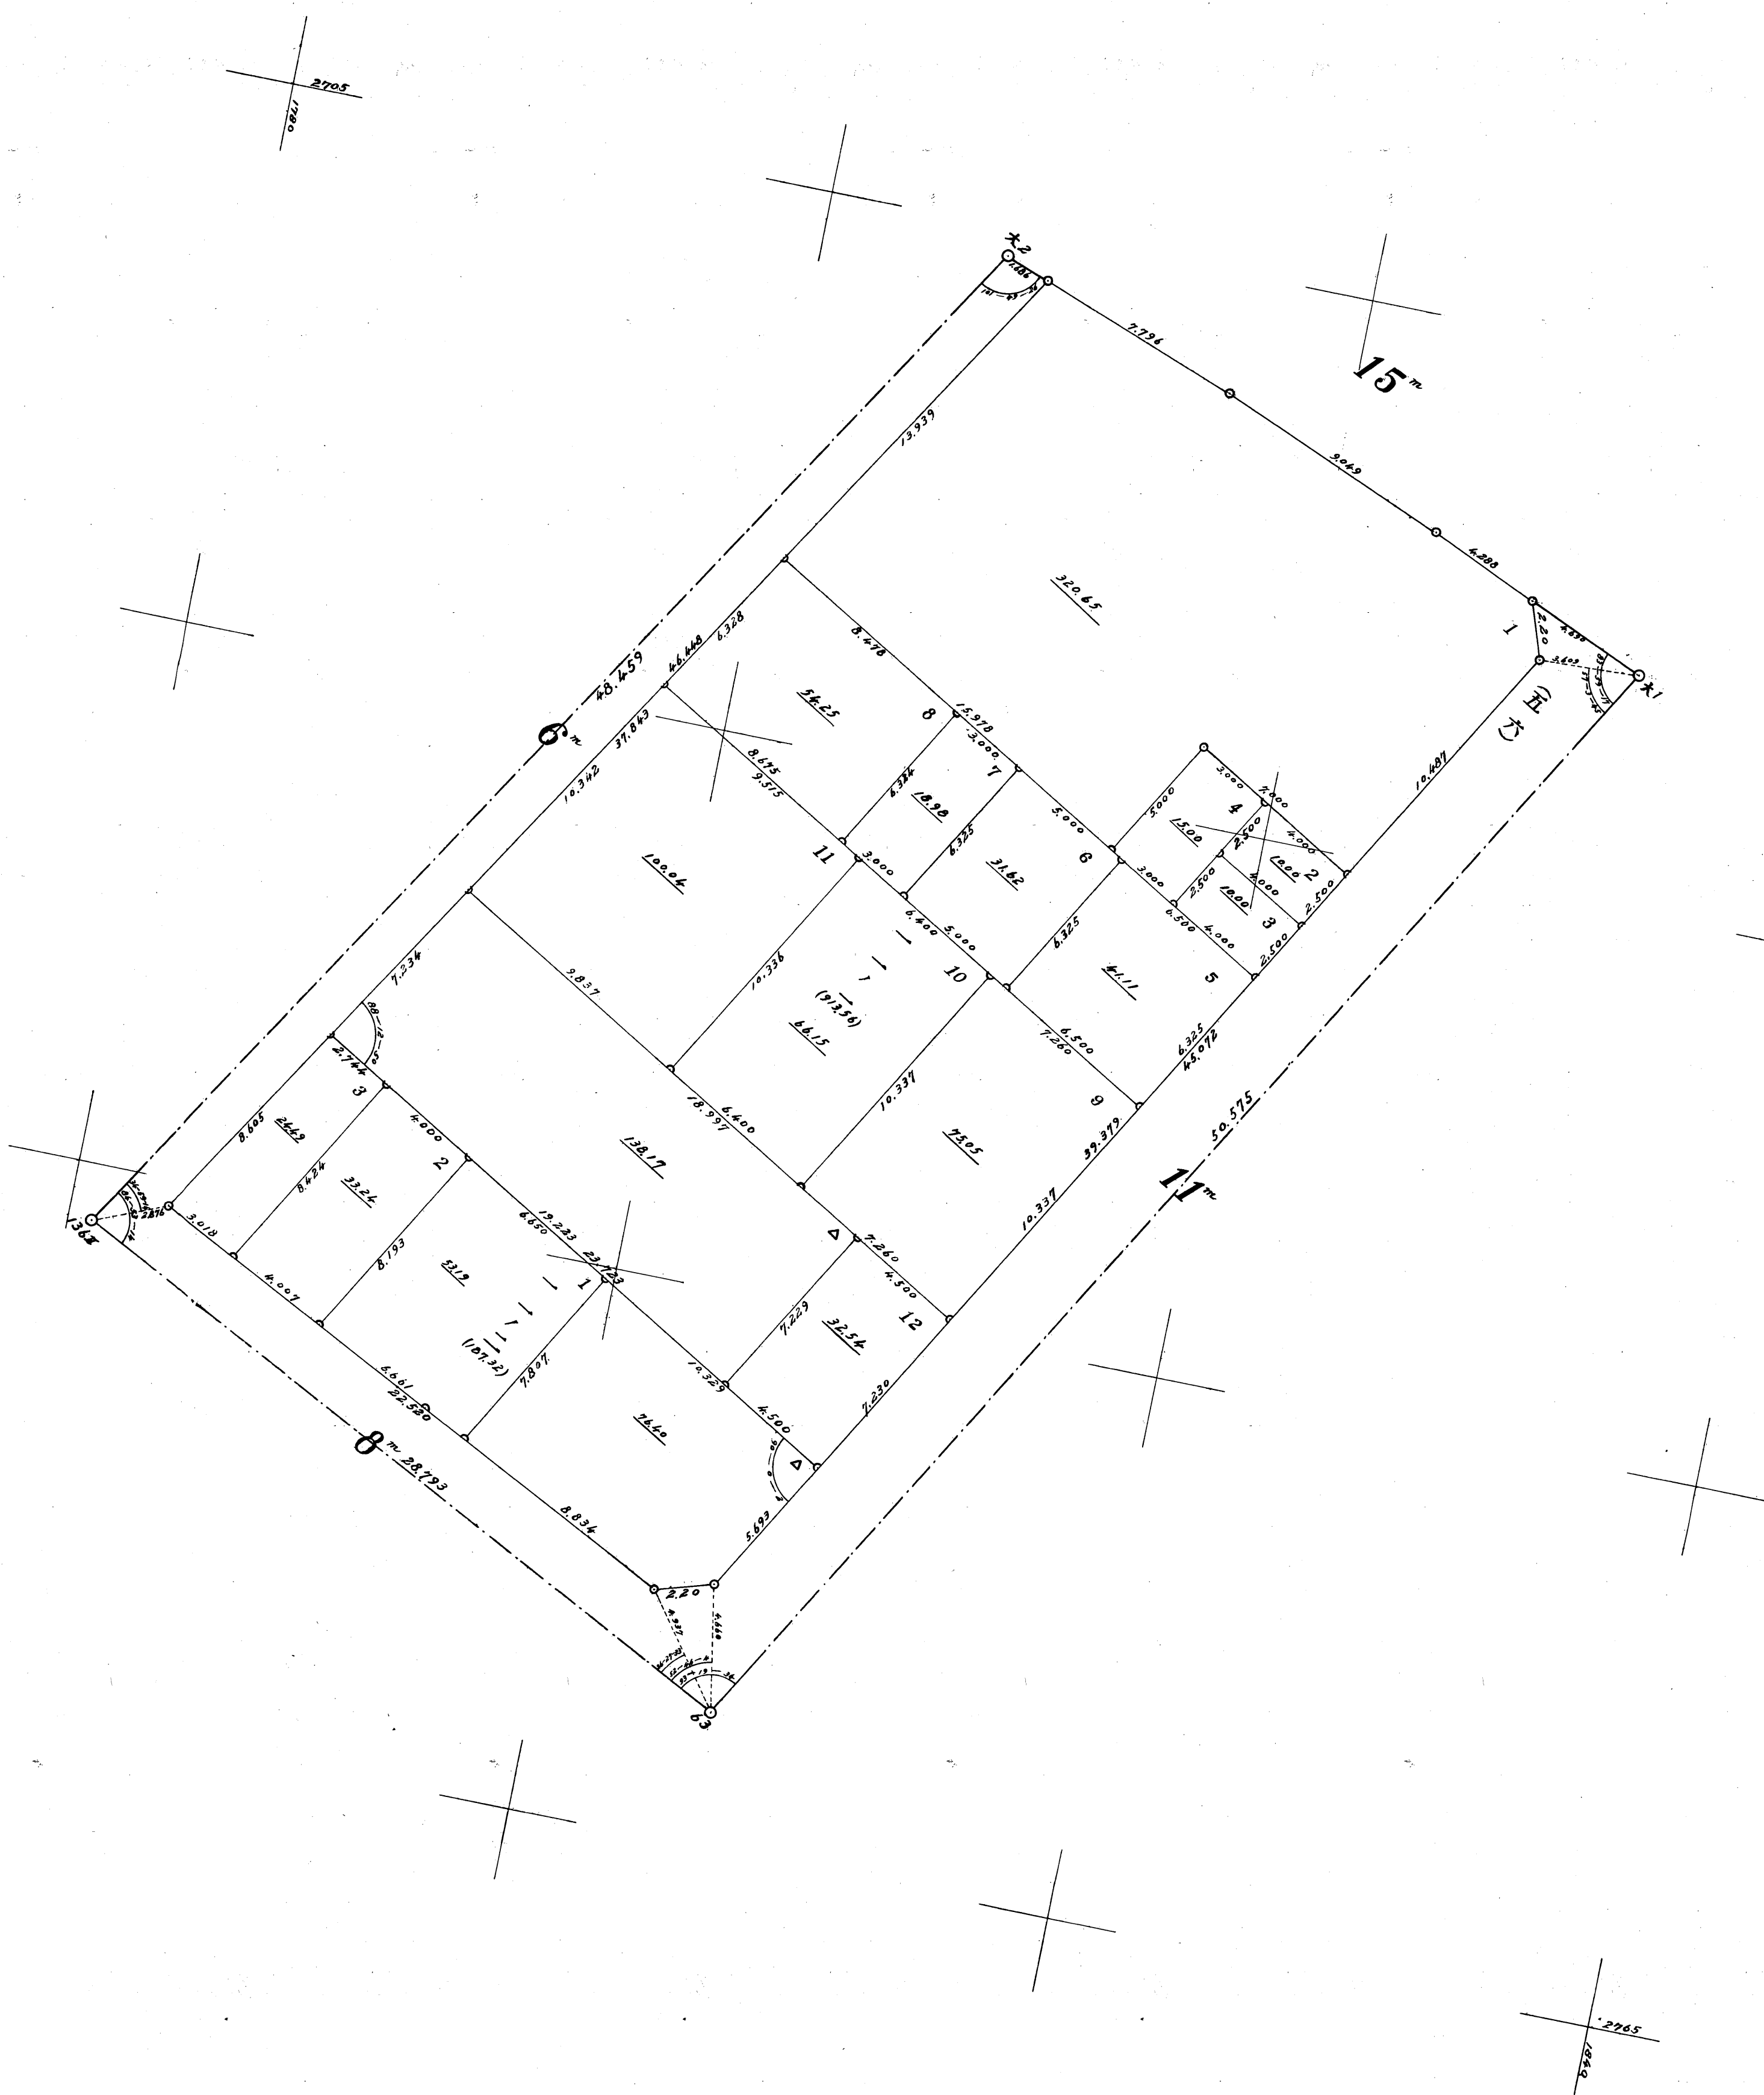

31024