



新橋




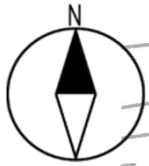


この頁は当地区の索引図(頁照合用)として本市職員が作成したものです。

□赤の数字は、PDFの頁番号です。

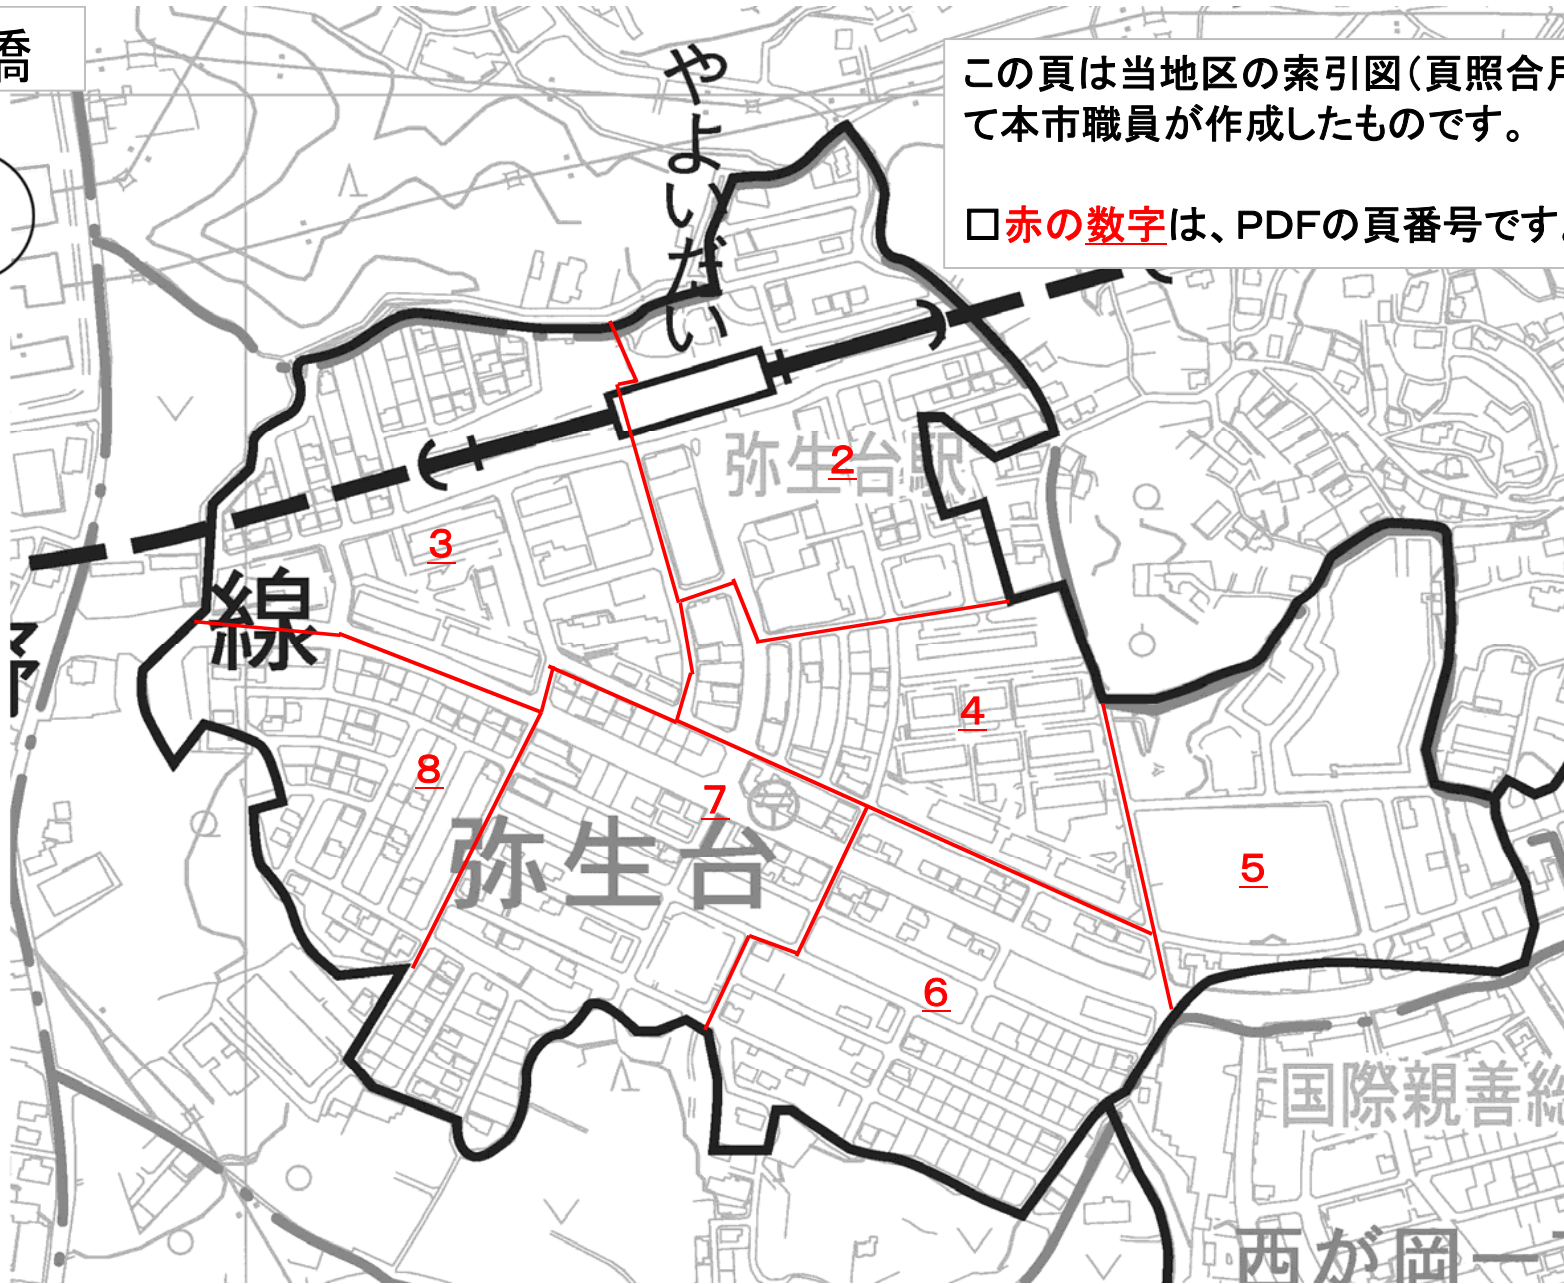

新橋地区画地確定図7-1

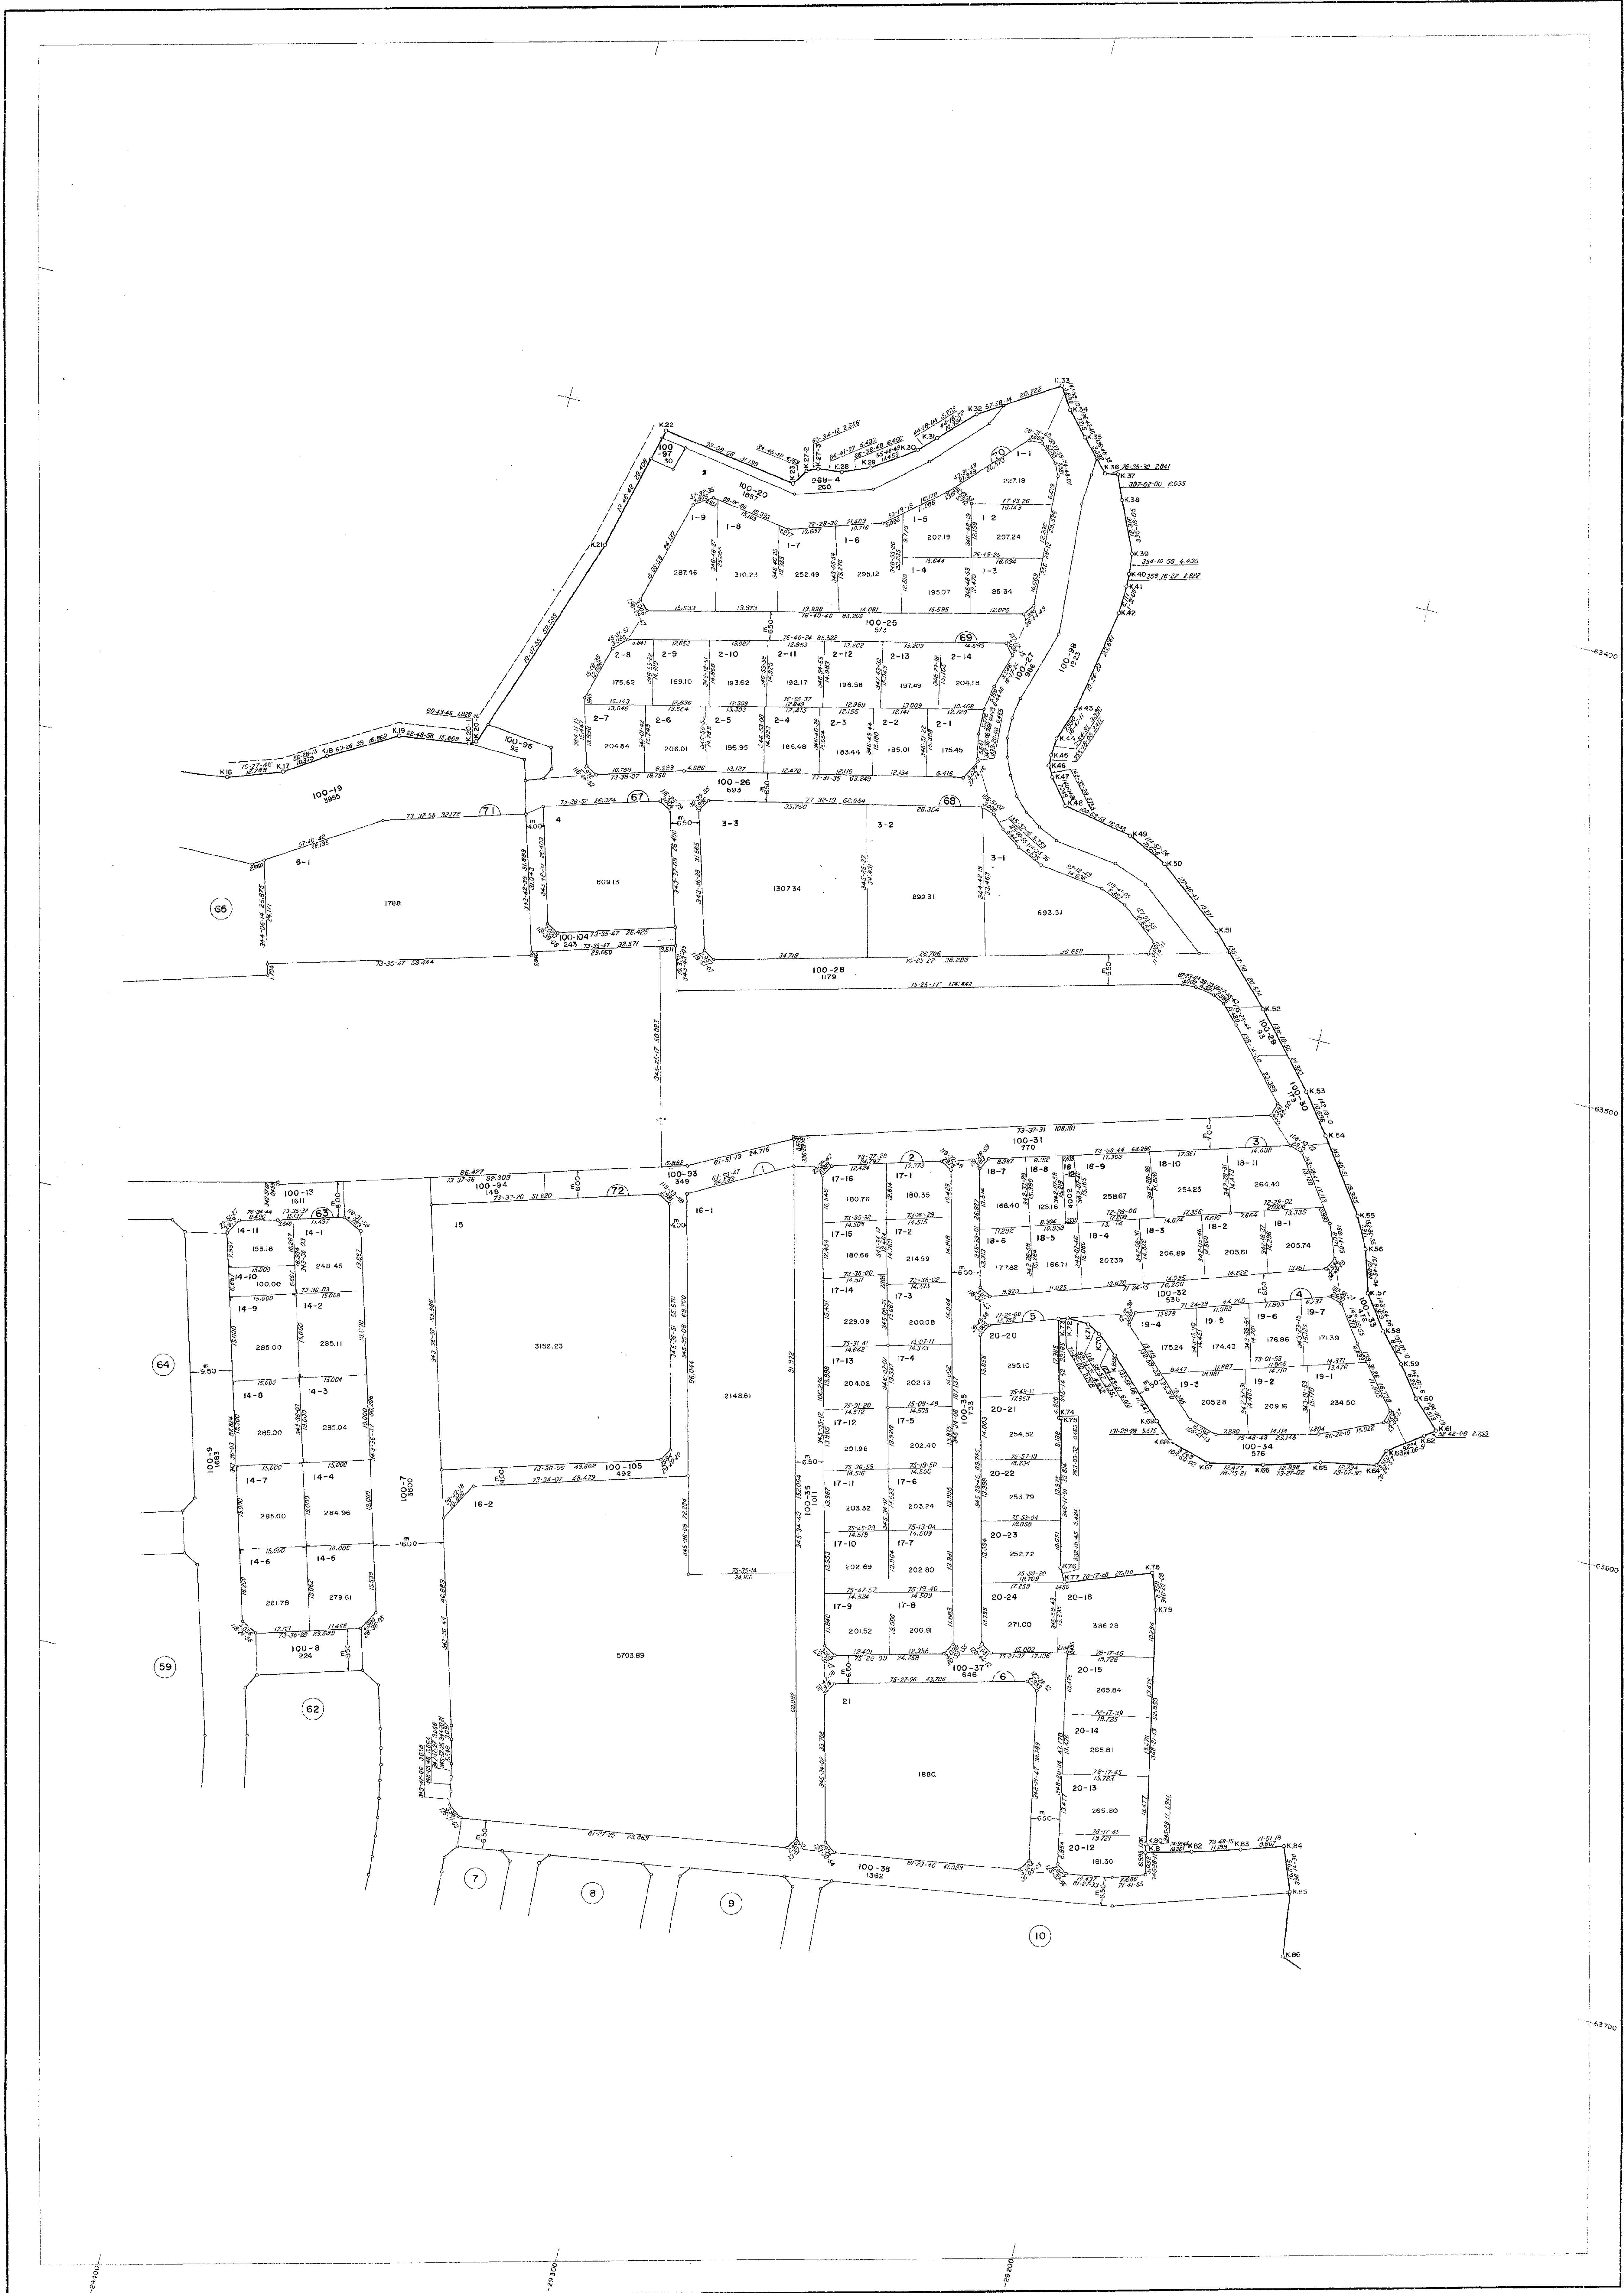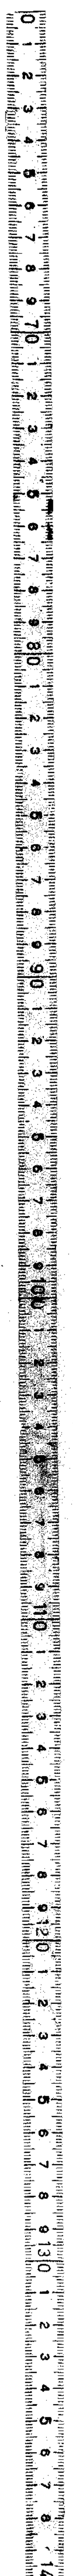
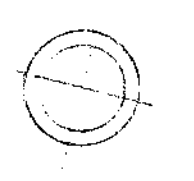
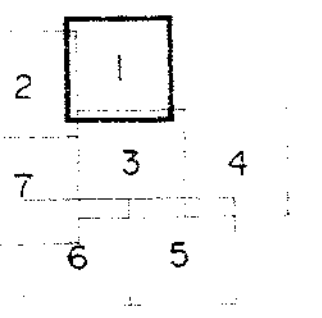


都市開発測量株式会社

昭和54年 月

1:500


新橋地区画地確定図 7-3

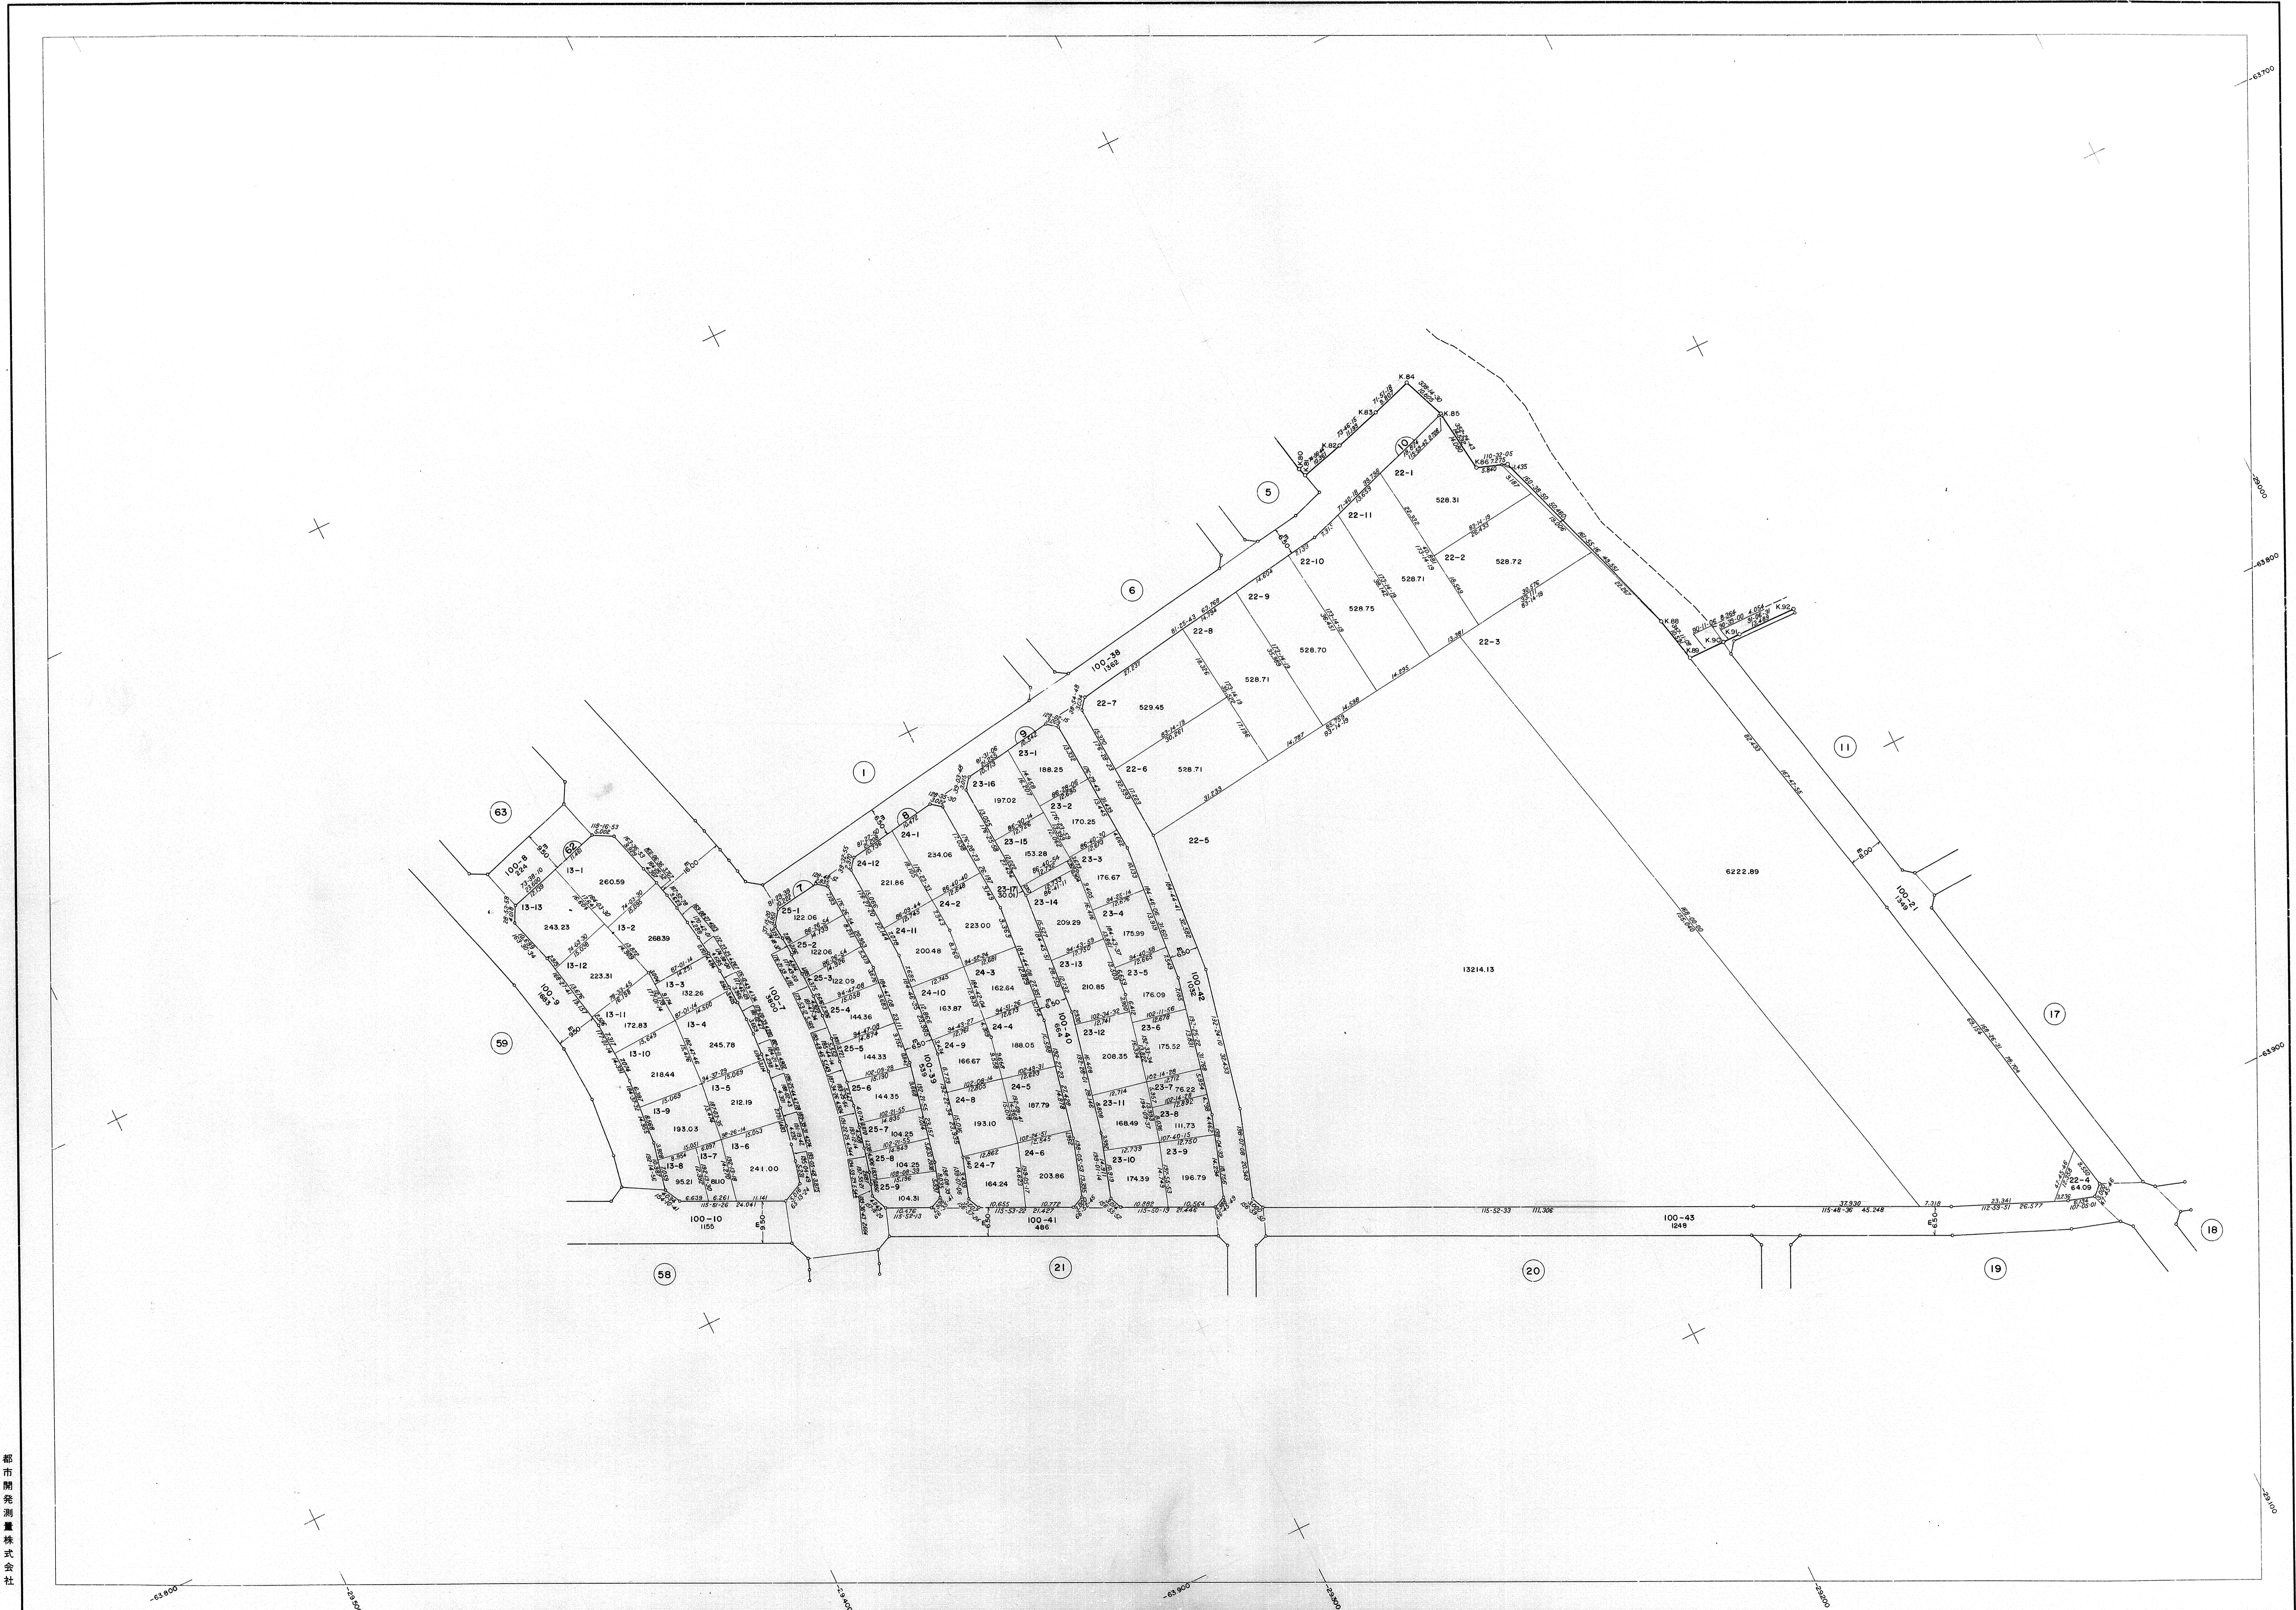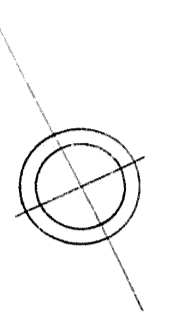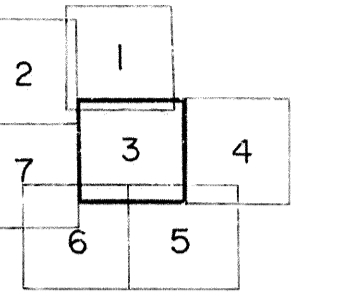




都市開発測量株式会社

昭和54年 月

1:500

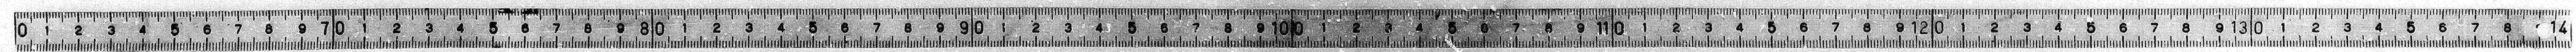

新橋地区画地確定図7-4

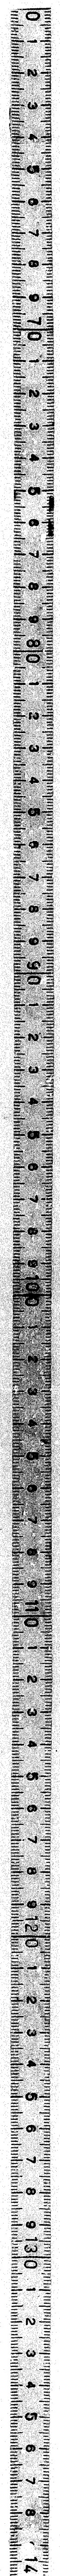
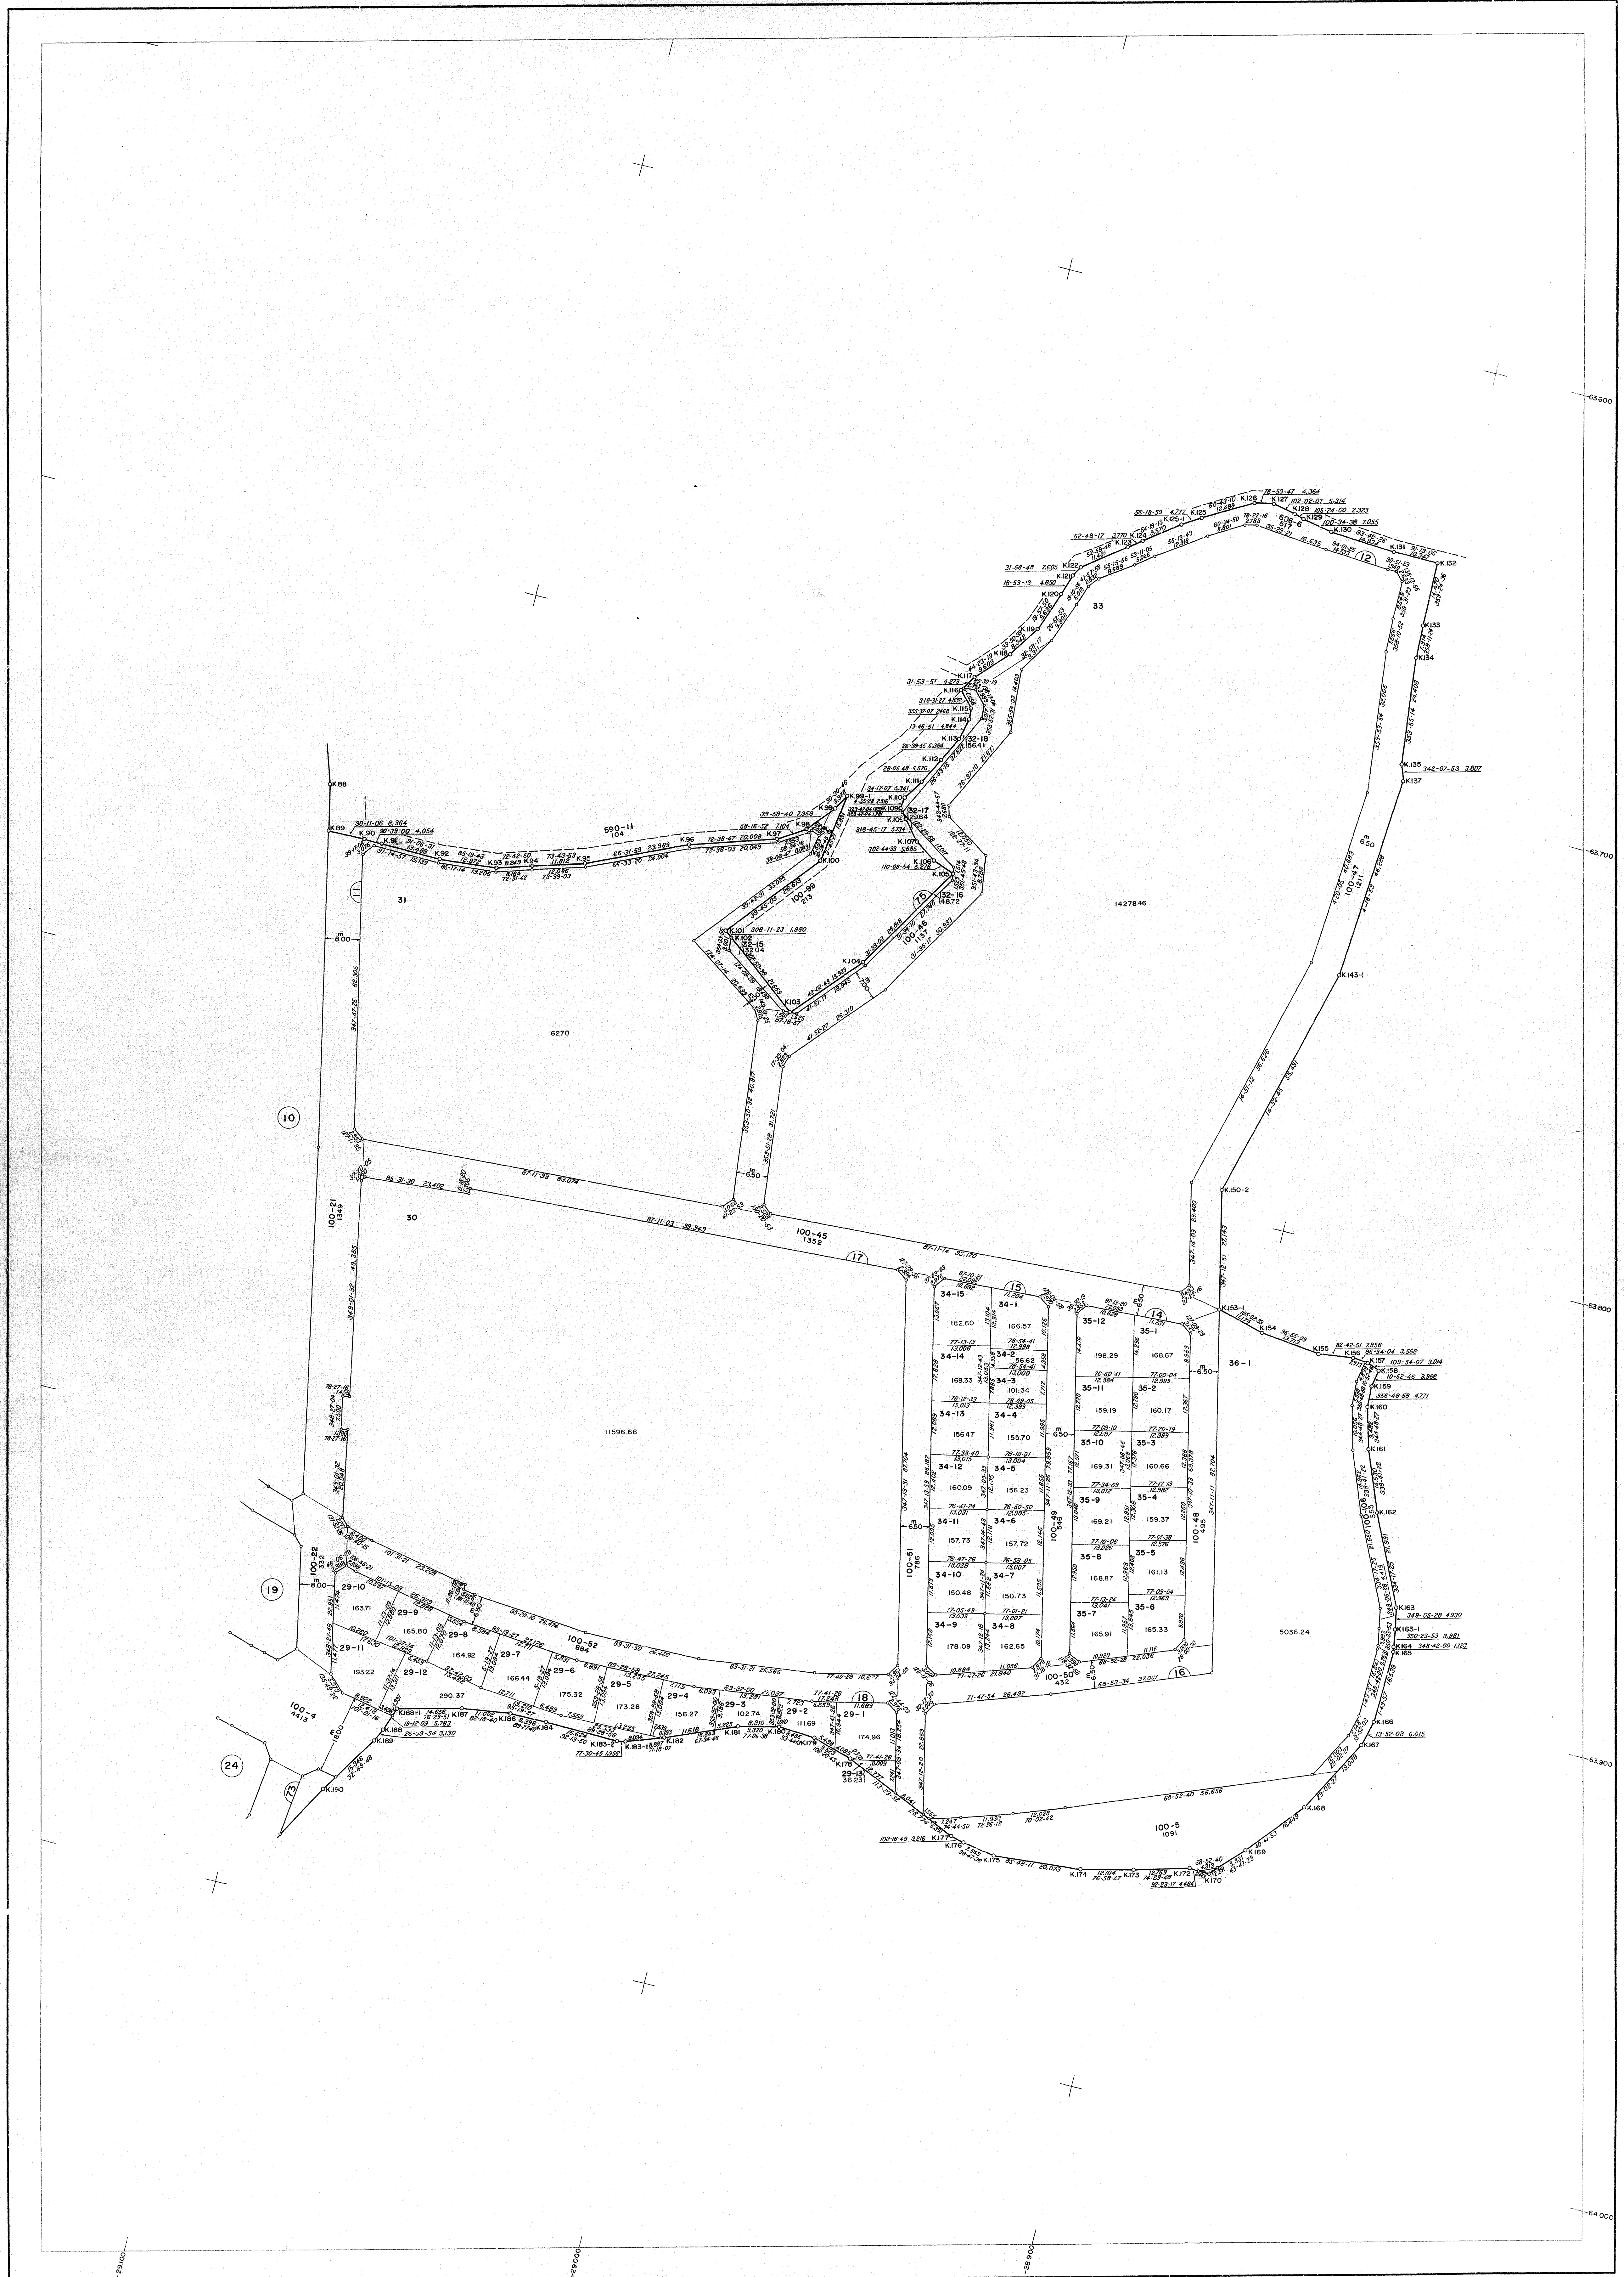
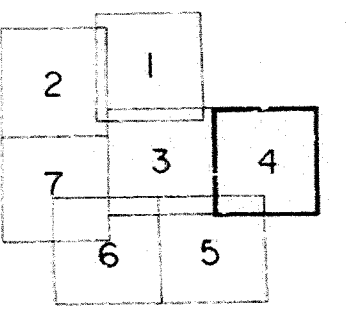


都市開発測量株式会社

昭和54年 月

1:500

新橋地区画地確定図 7-5

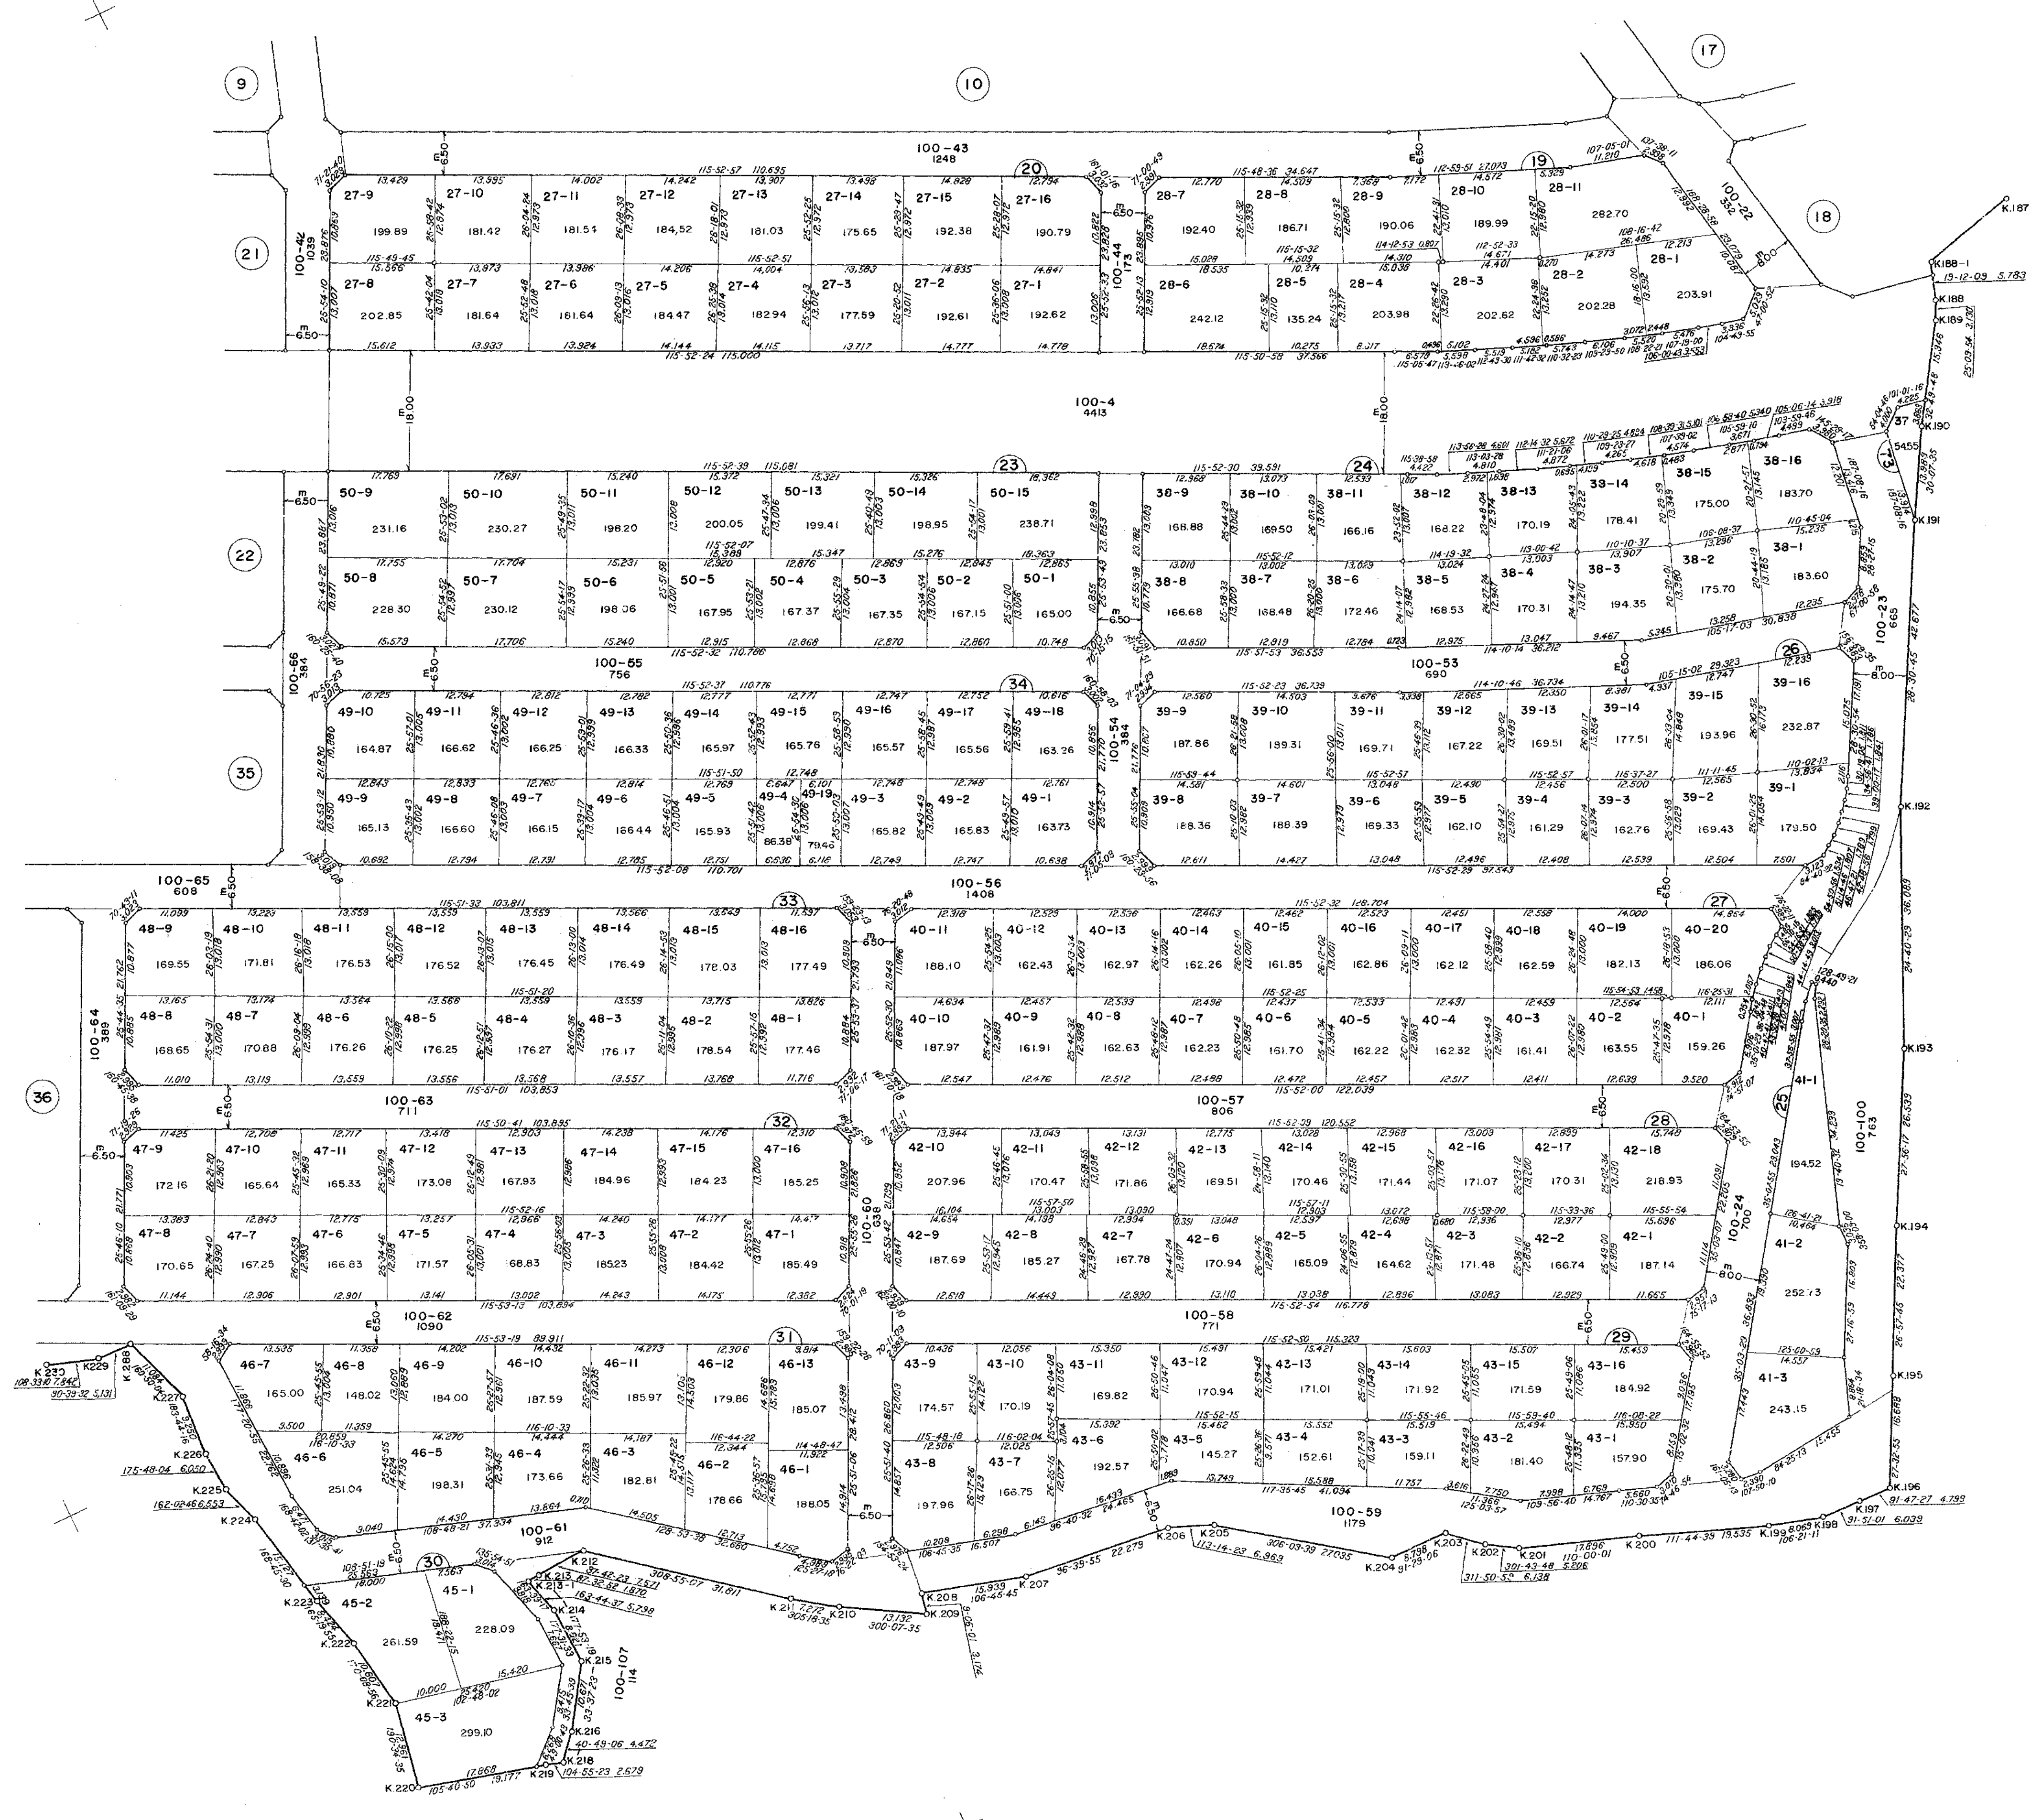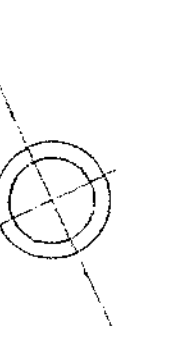
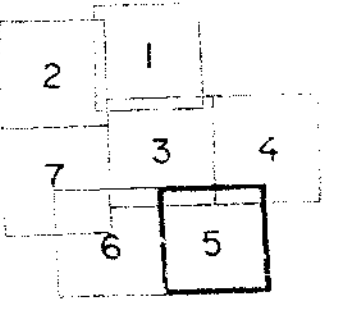


都市開発測量株式会社

昭和54年 月

1:500

新橋地区画地確定図 7-6

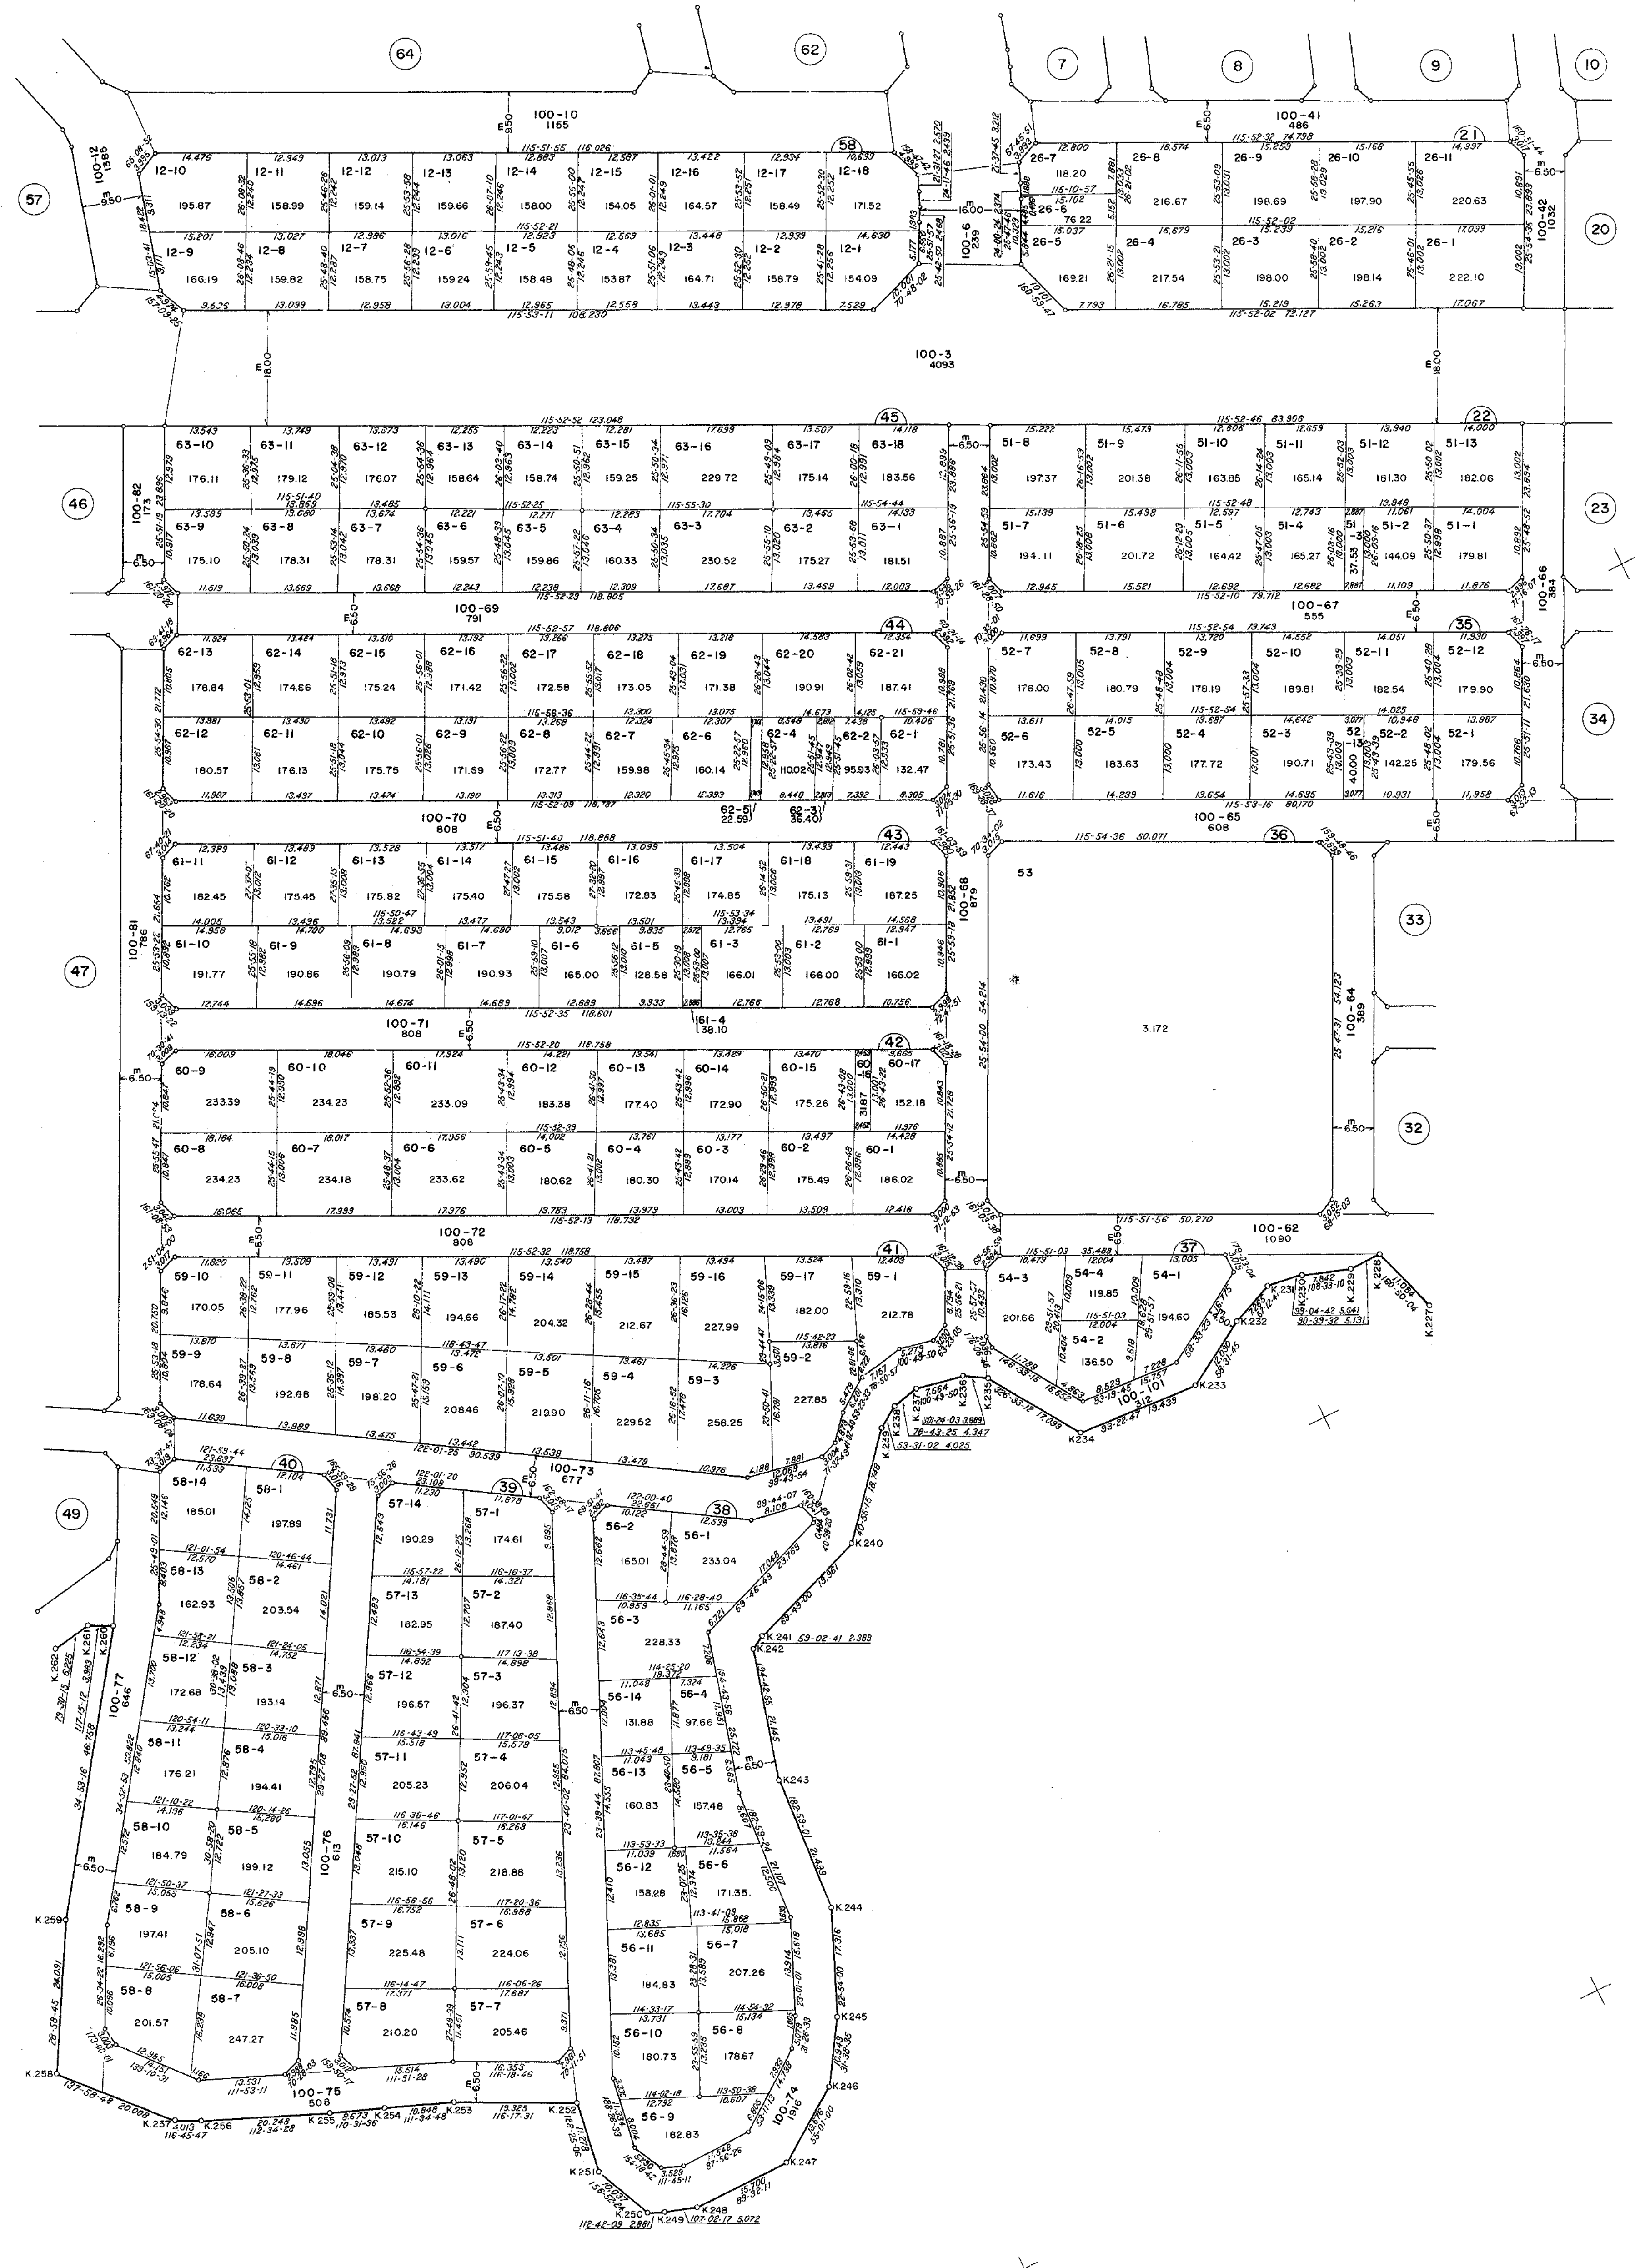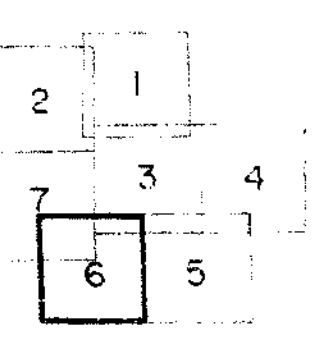


都市開発測量株式会社

昭和54年 月

1:500

新橋地区画地確定図 7-7

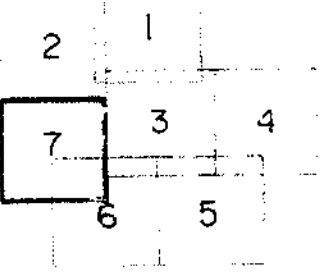

都市開発測量株式会社

昭和54年 月

1:500