



# 中川第1(その1)

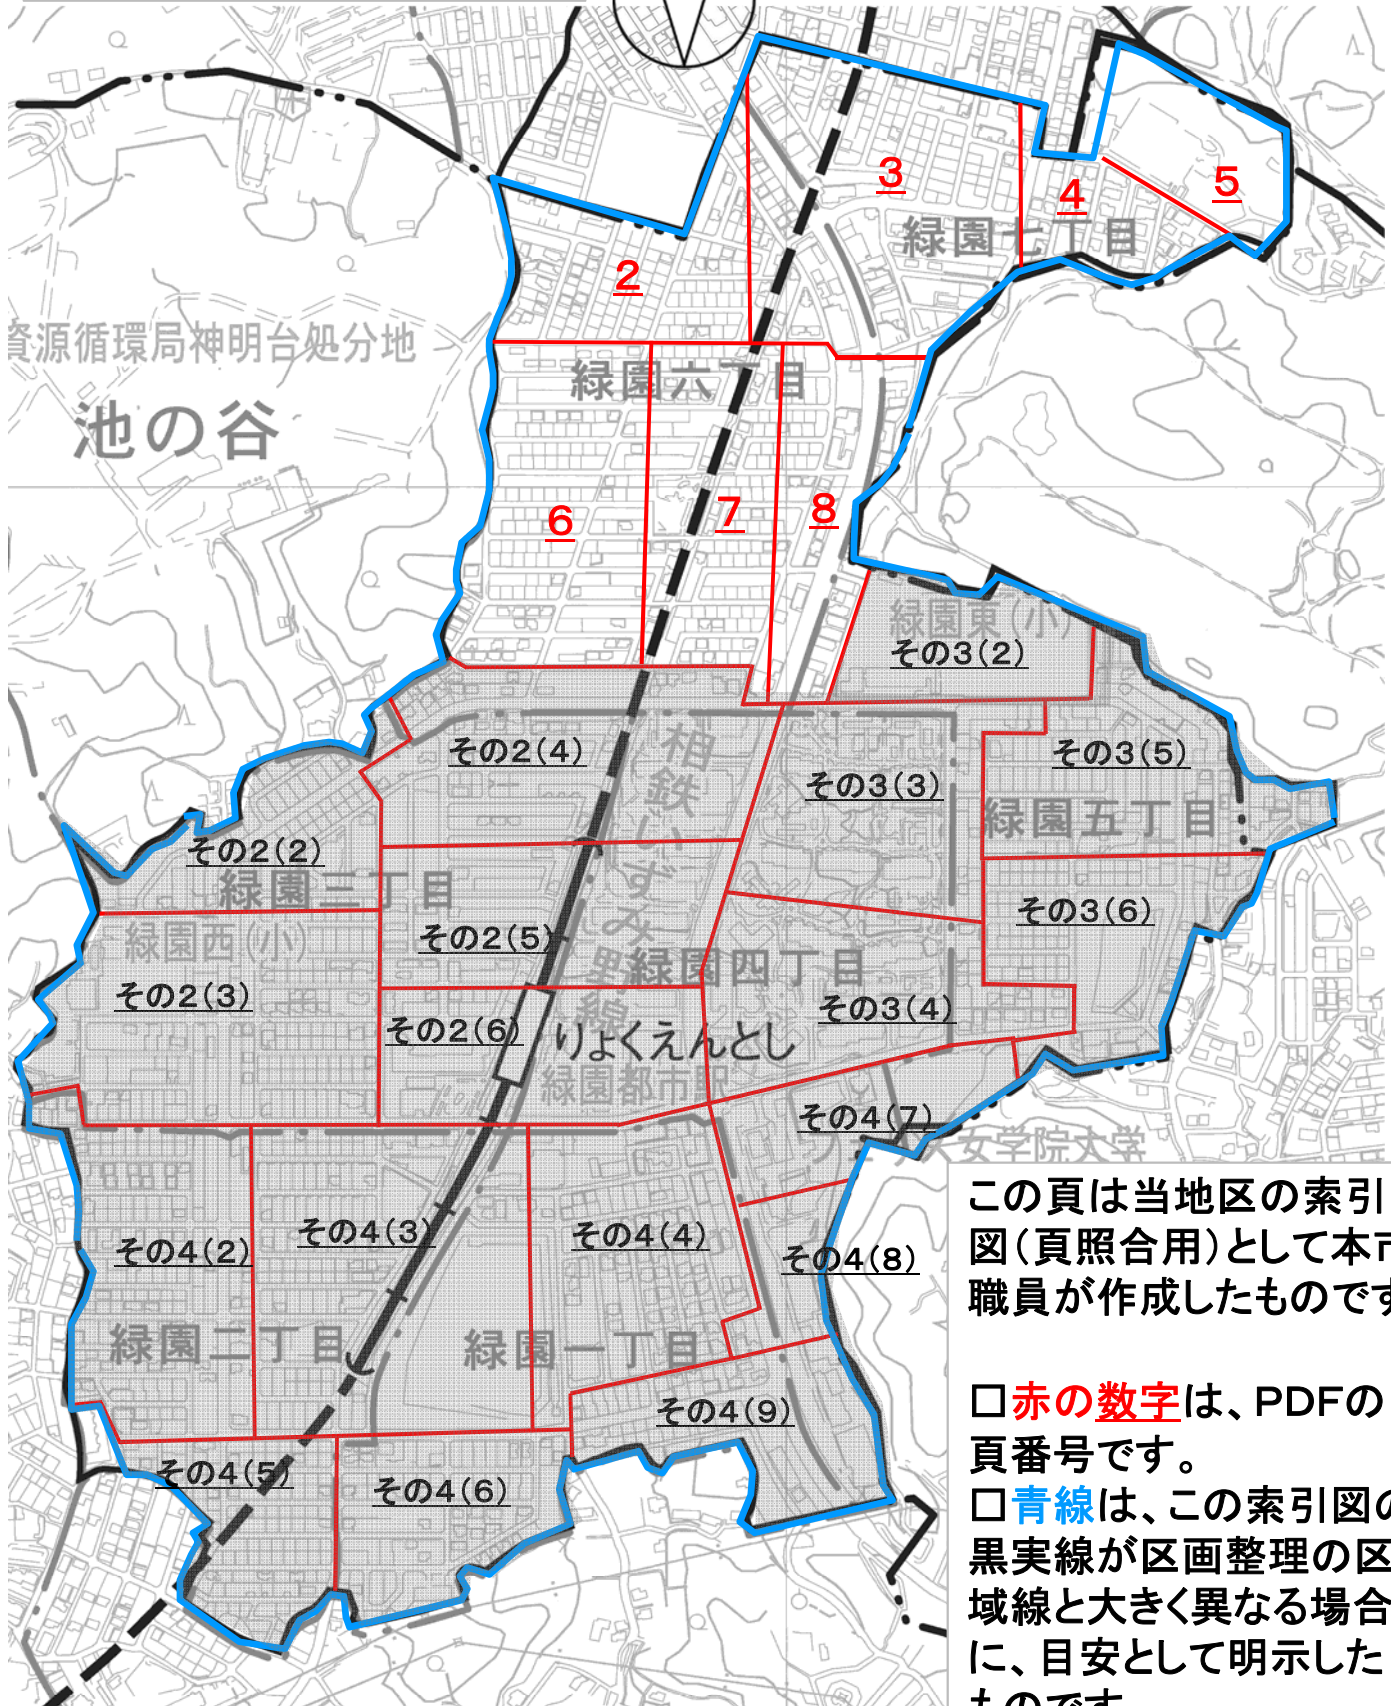

この頁は当地区の索引図(頁照合用)として本市職員が作成したものです。

- 赤の数字は、PDFの頁番号です。
- 青線は、この索引図の黒実線が区画整理の区域線と大きく異なる場合に、目安として明示したものです。



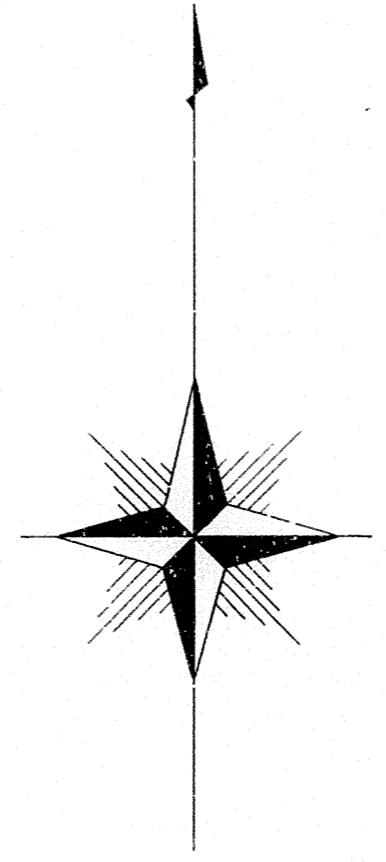

X=61500


X=61600

X=61700


Y=28000

Y=27900

Y=27800

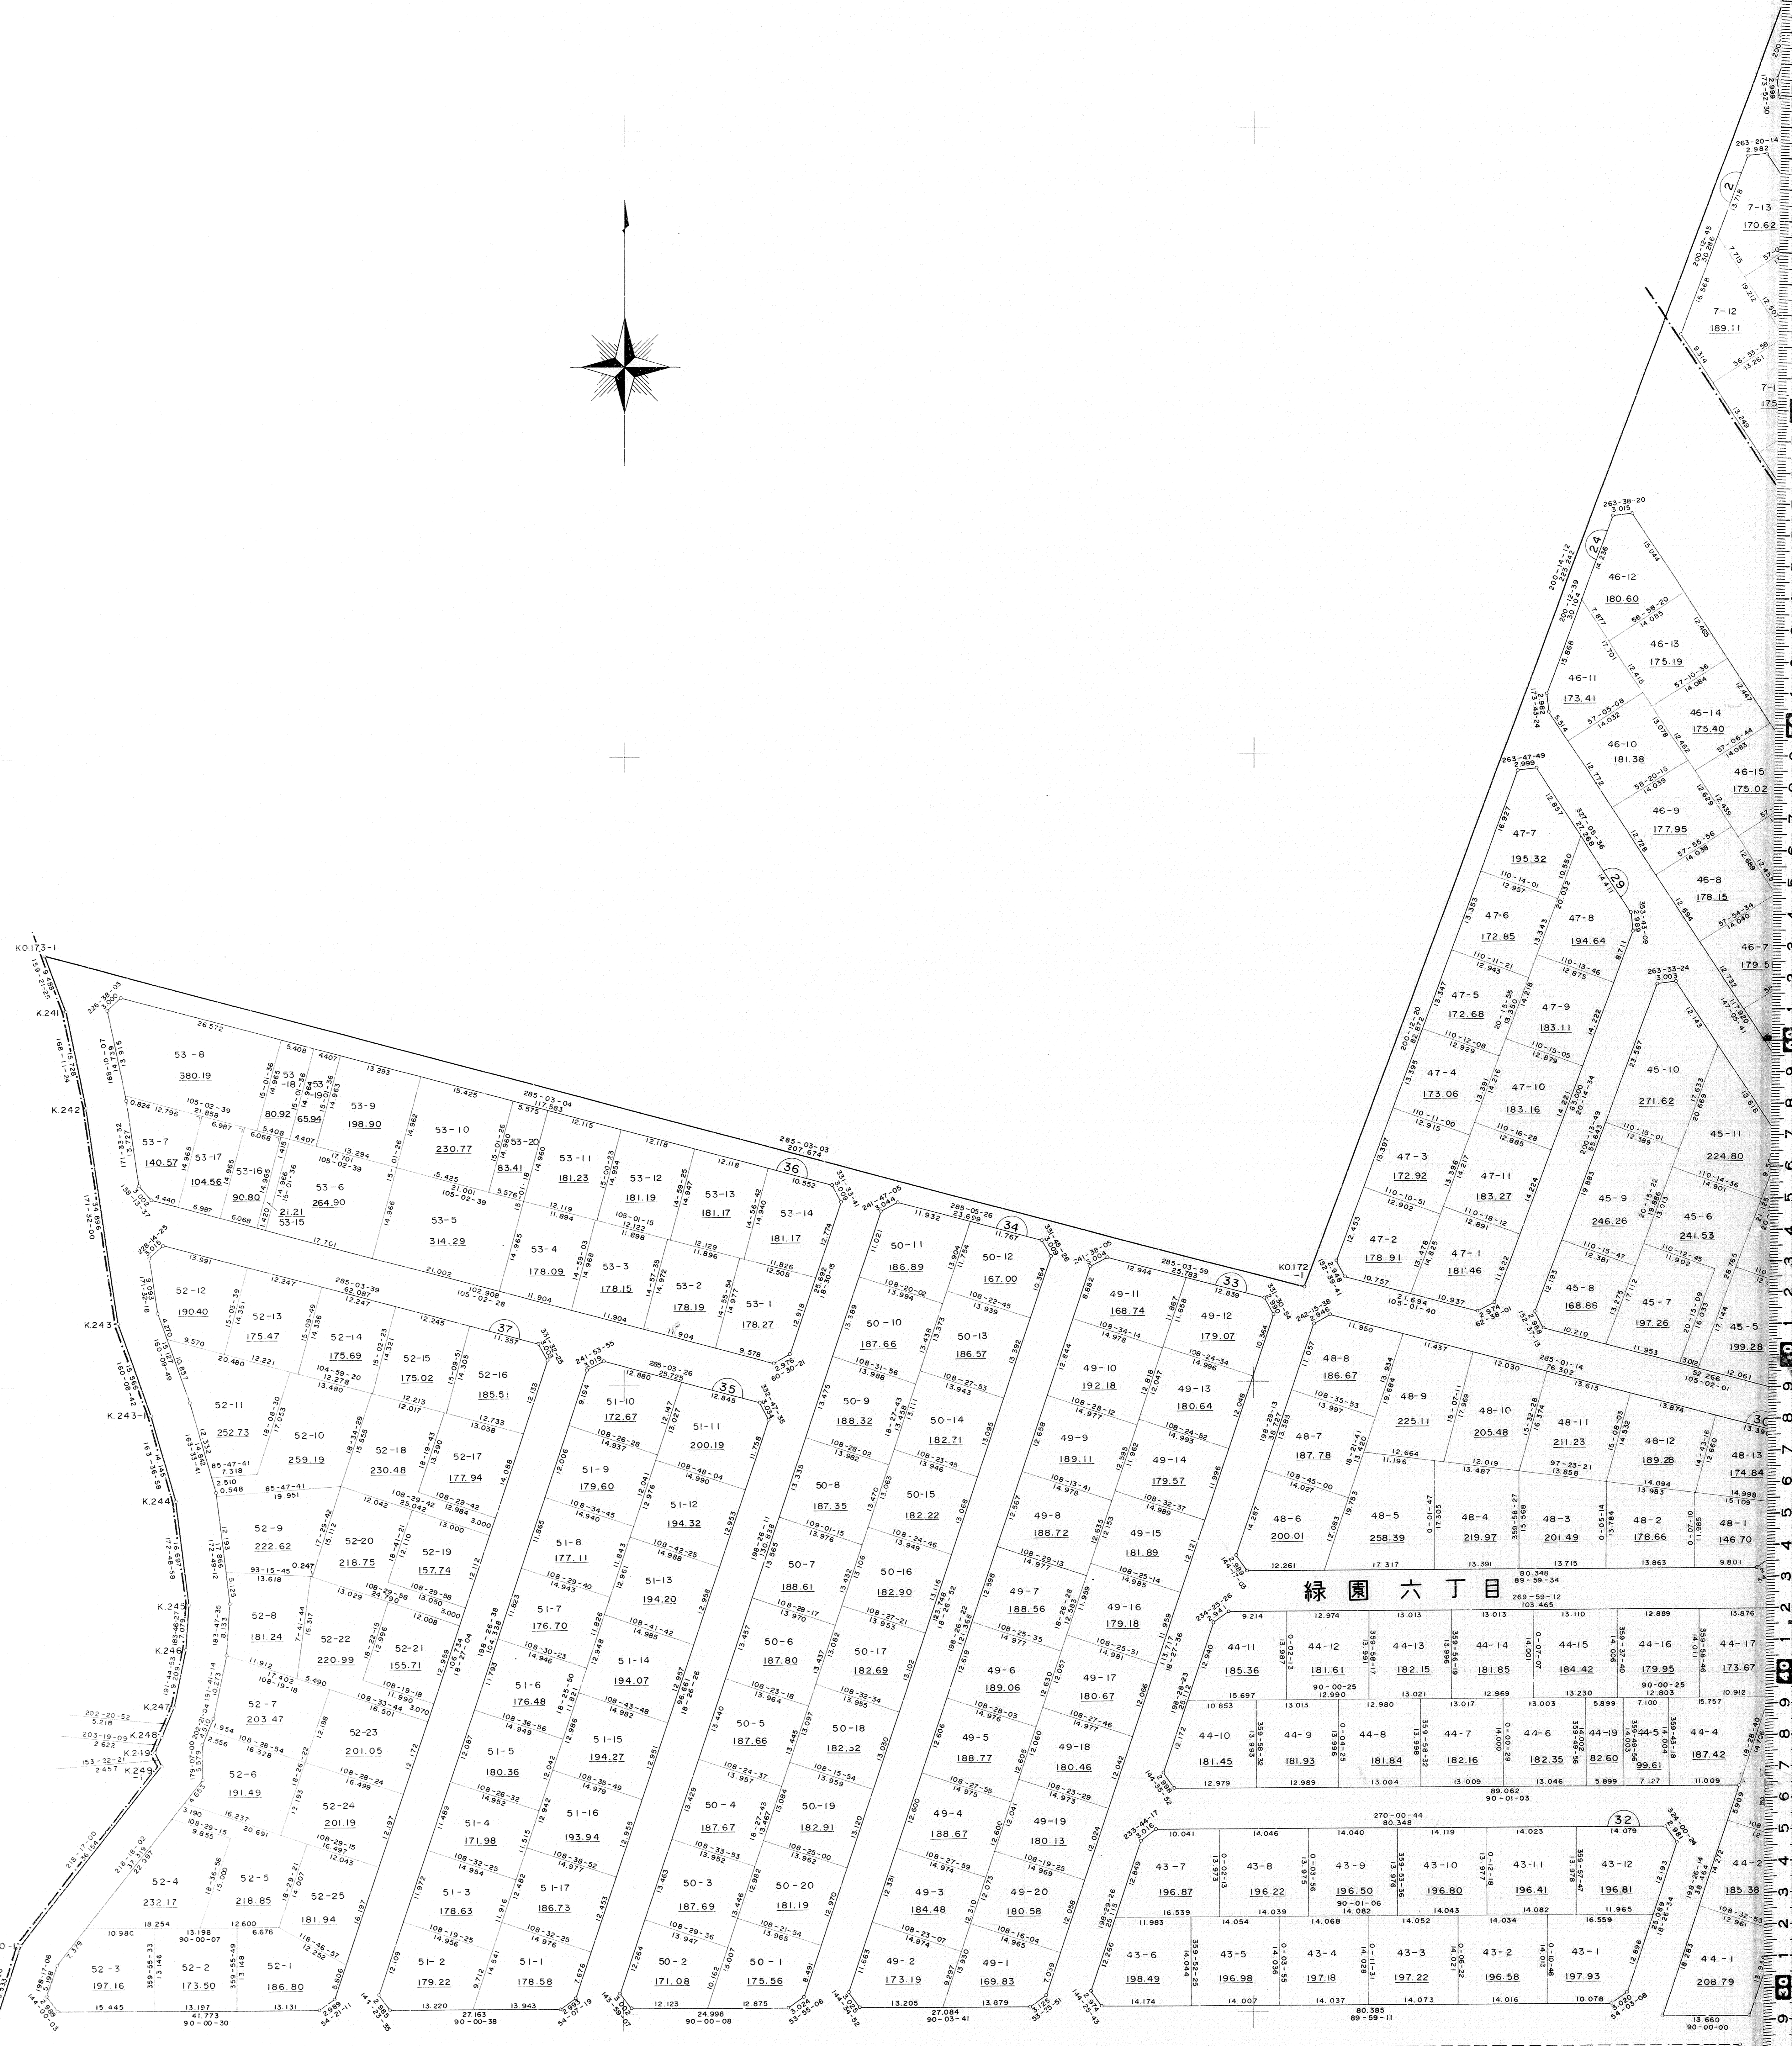


緑園六丁目

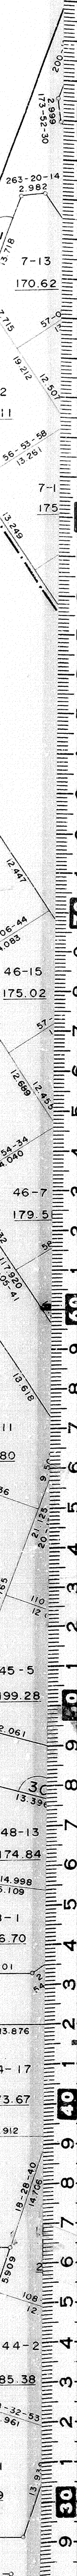



# 中川第一土地区画整理事業 画地確定

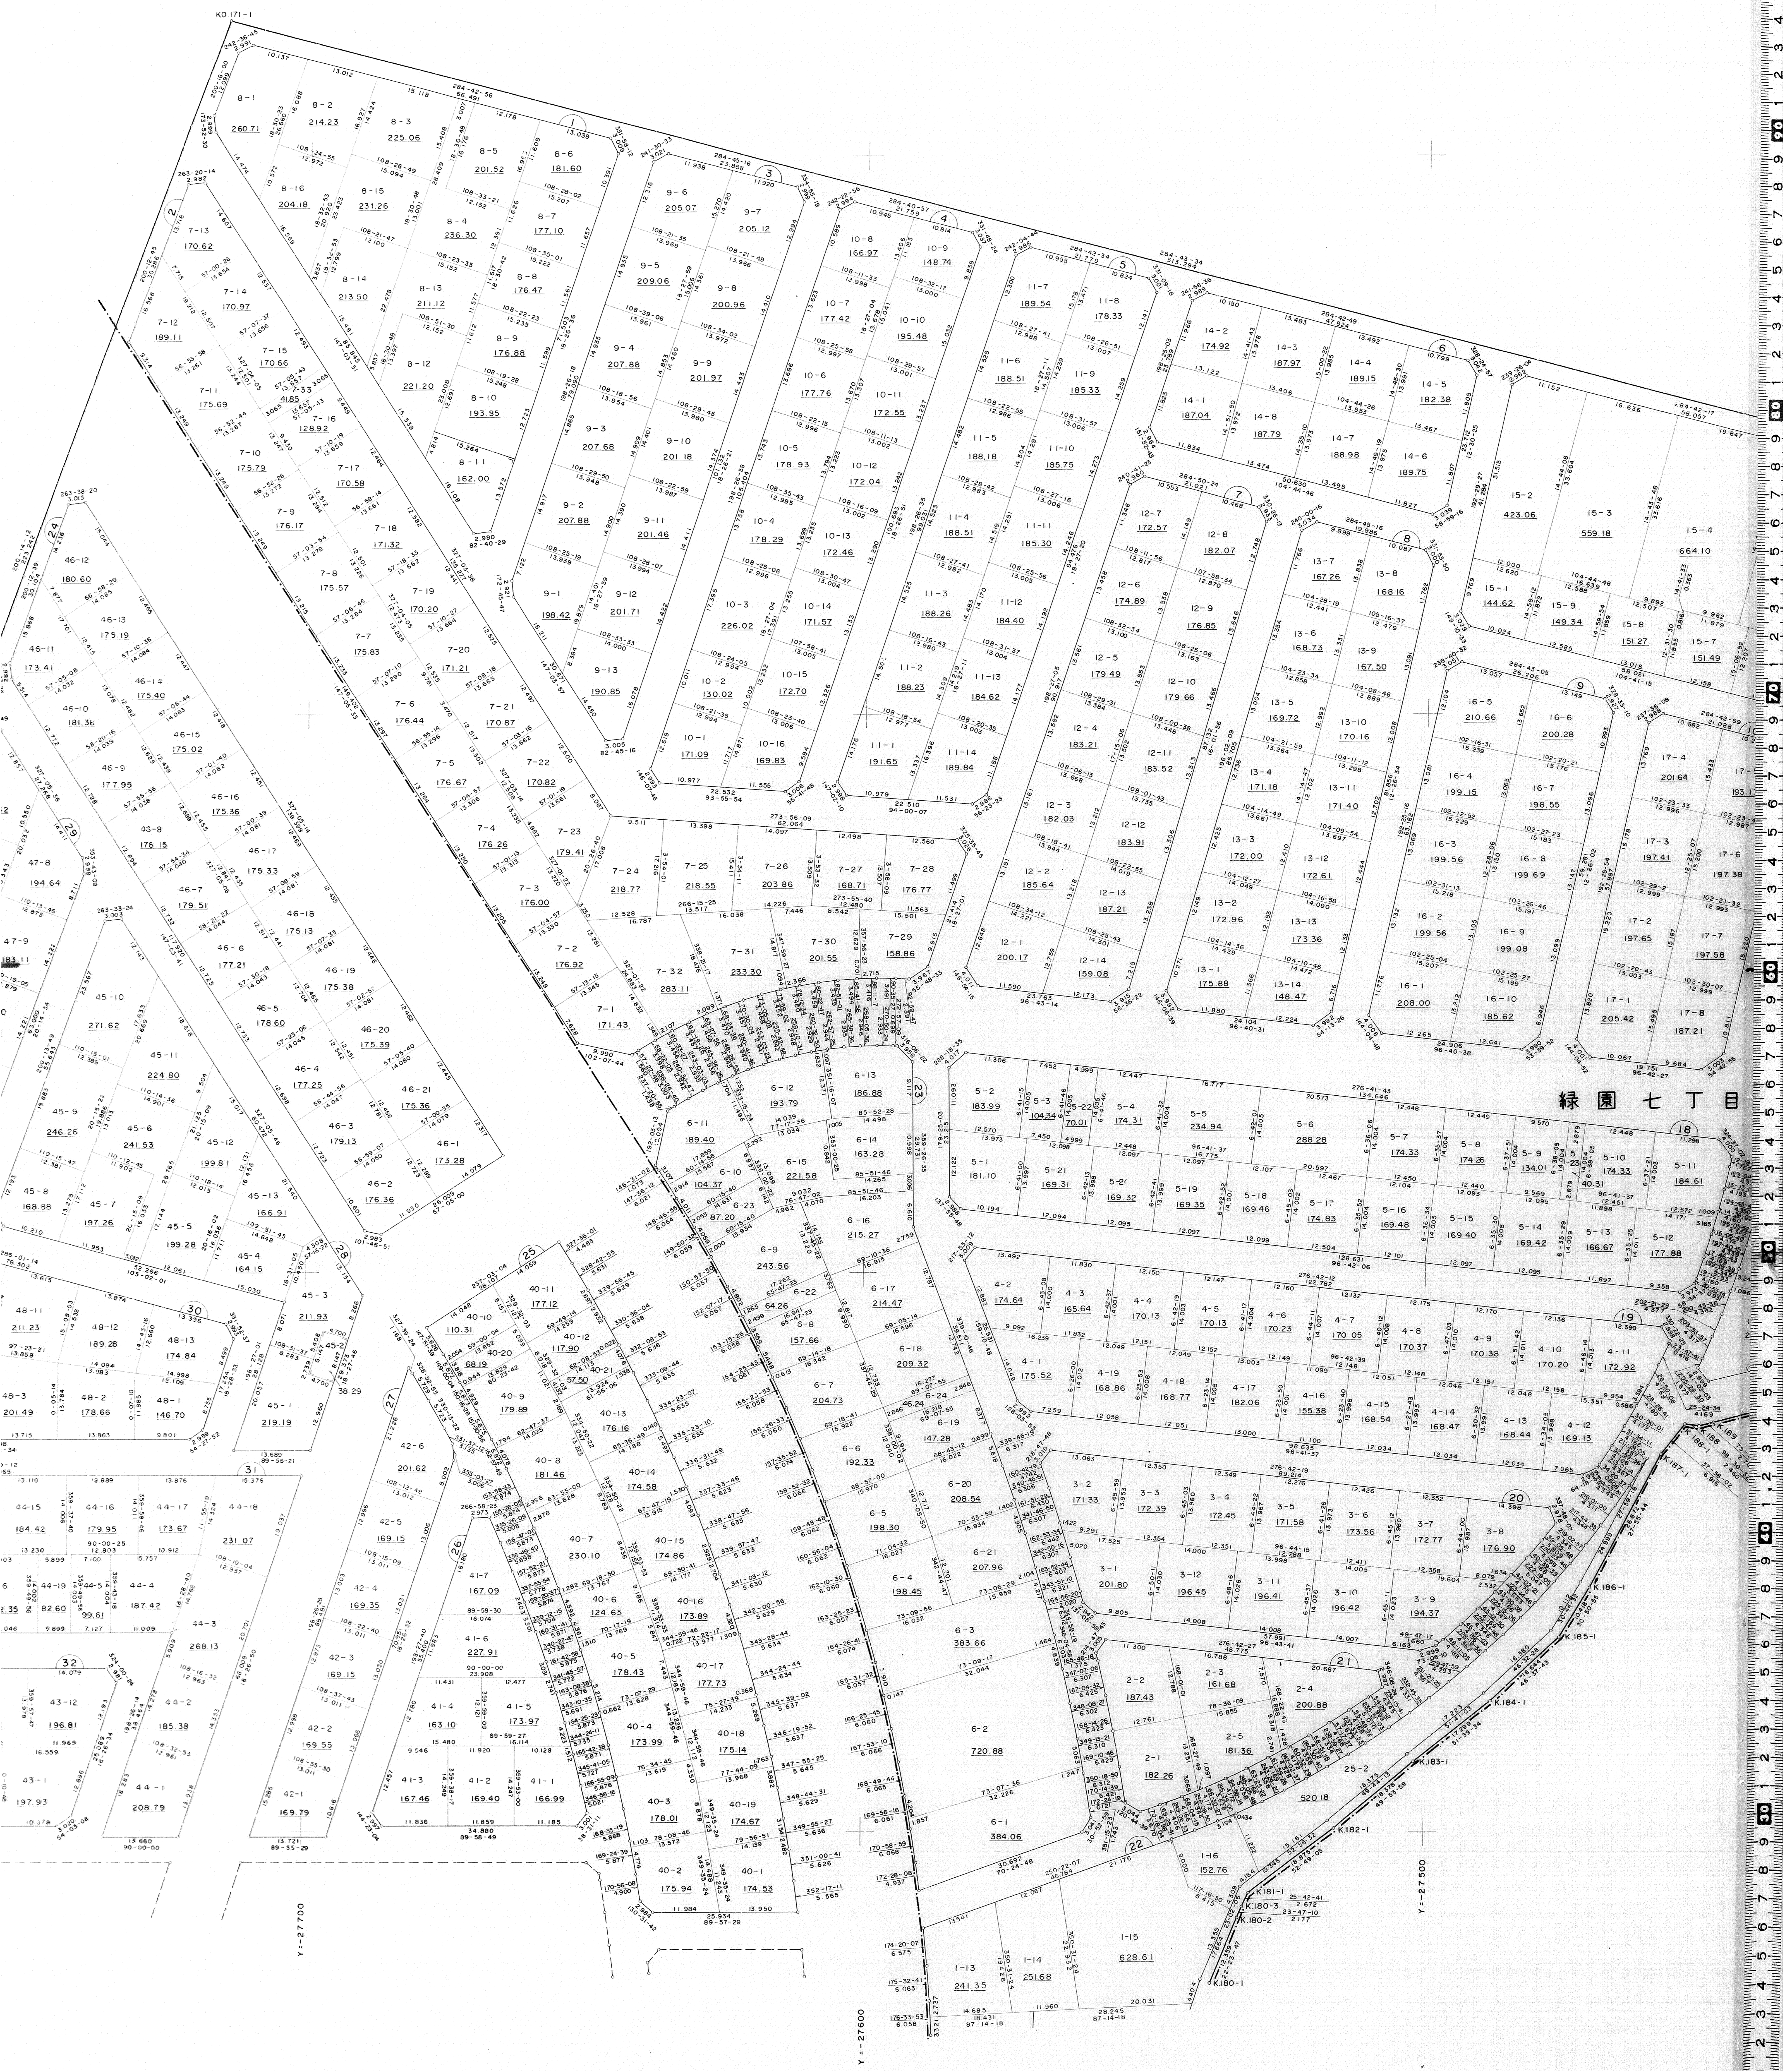



# 事業 画地確定図

縮尺 五百分之壹




緑園七丁目

23  
26,984.23



# 尺 五 百 分 之 壹

①

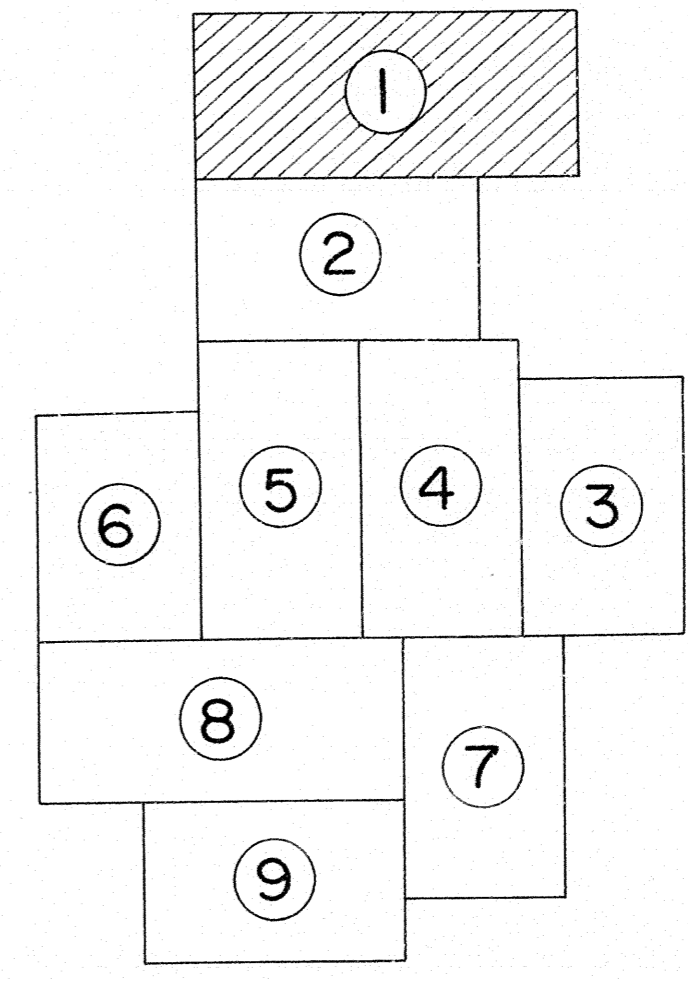

6  
5  
4  
3  
2  
1  
0  
1  
2  
3  
4  
5  
6  



X--61700

X--61800

X--61900


X--62000

X--62100


Y--28100

Y--28000

Y--27900

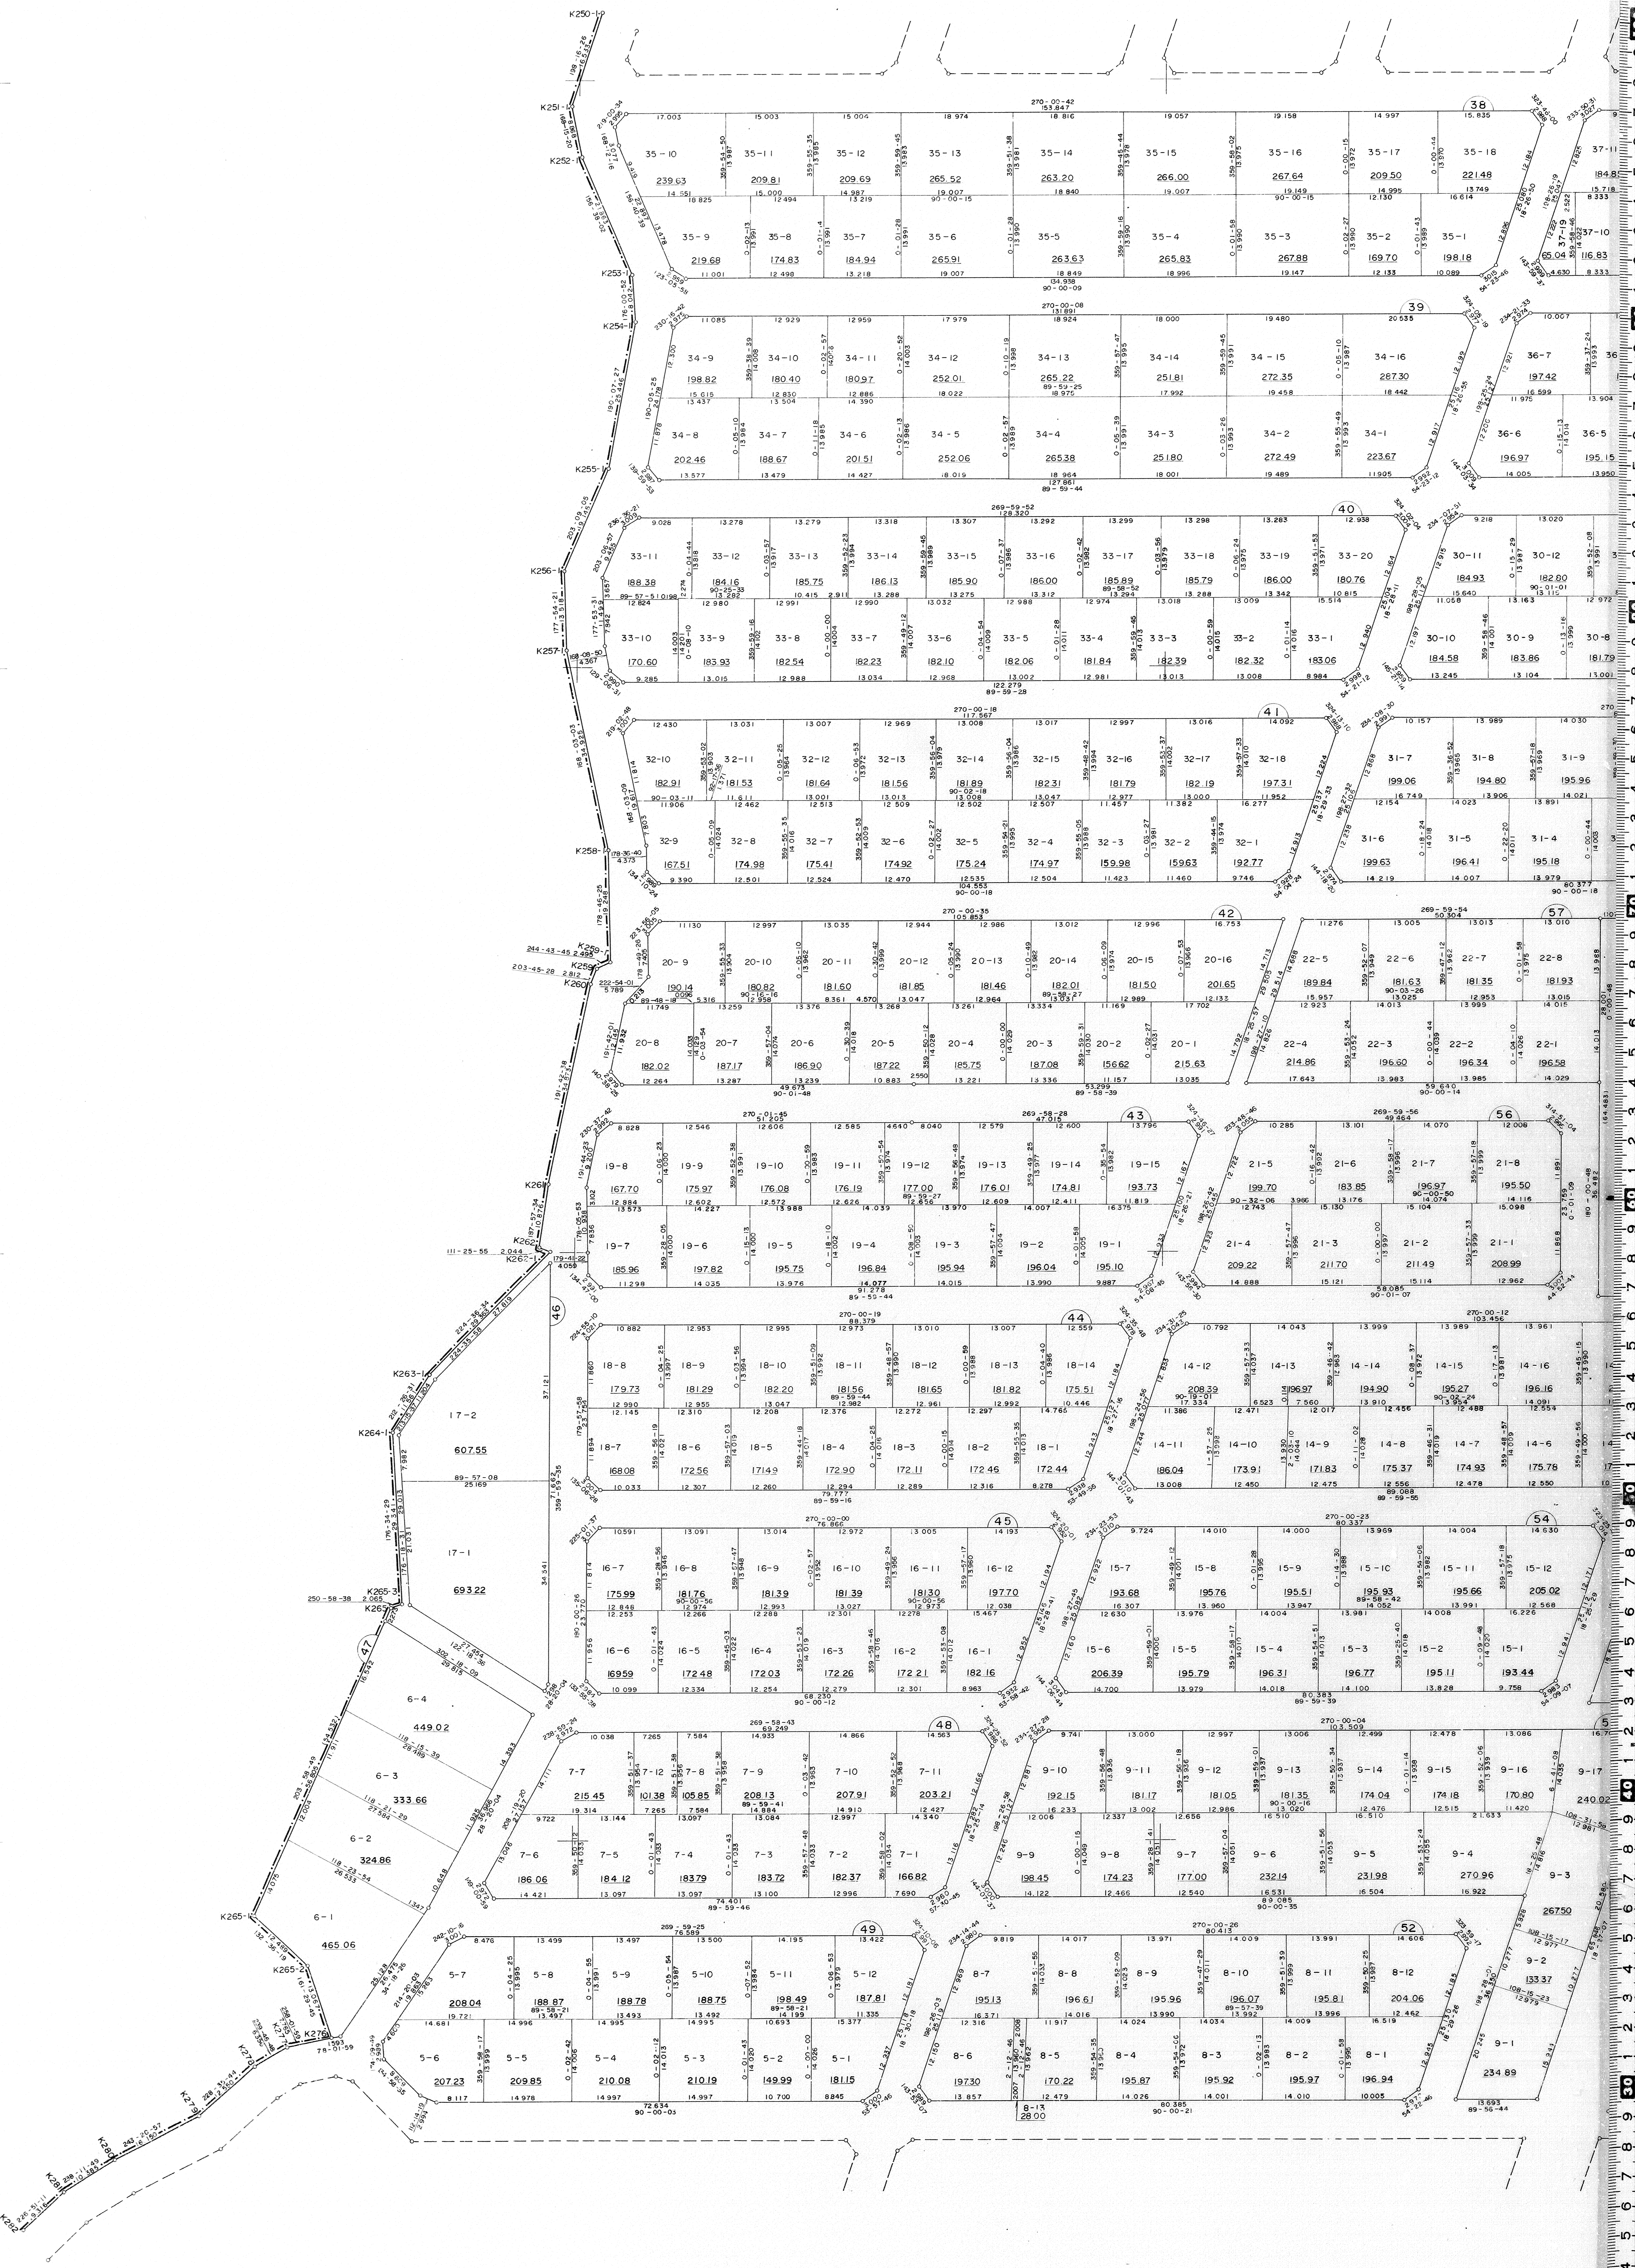



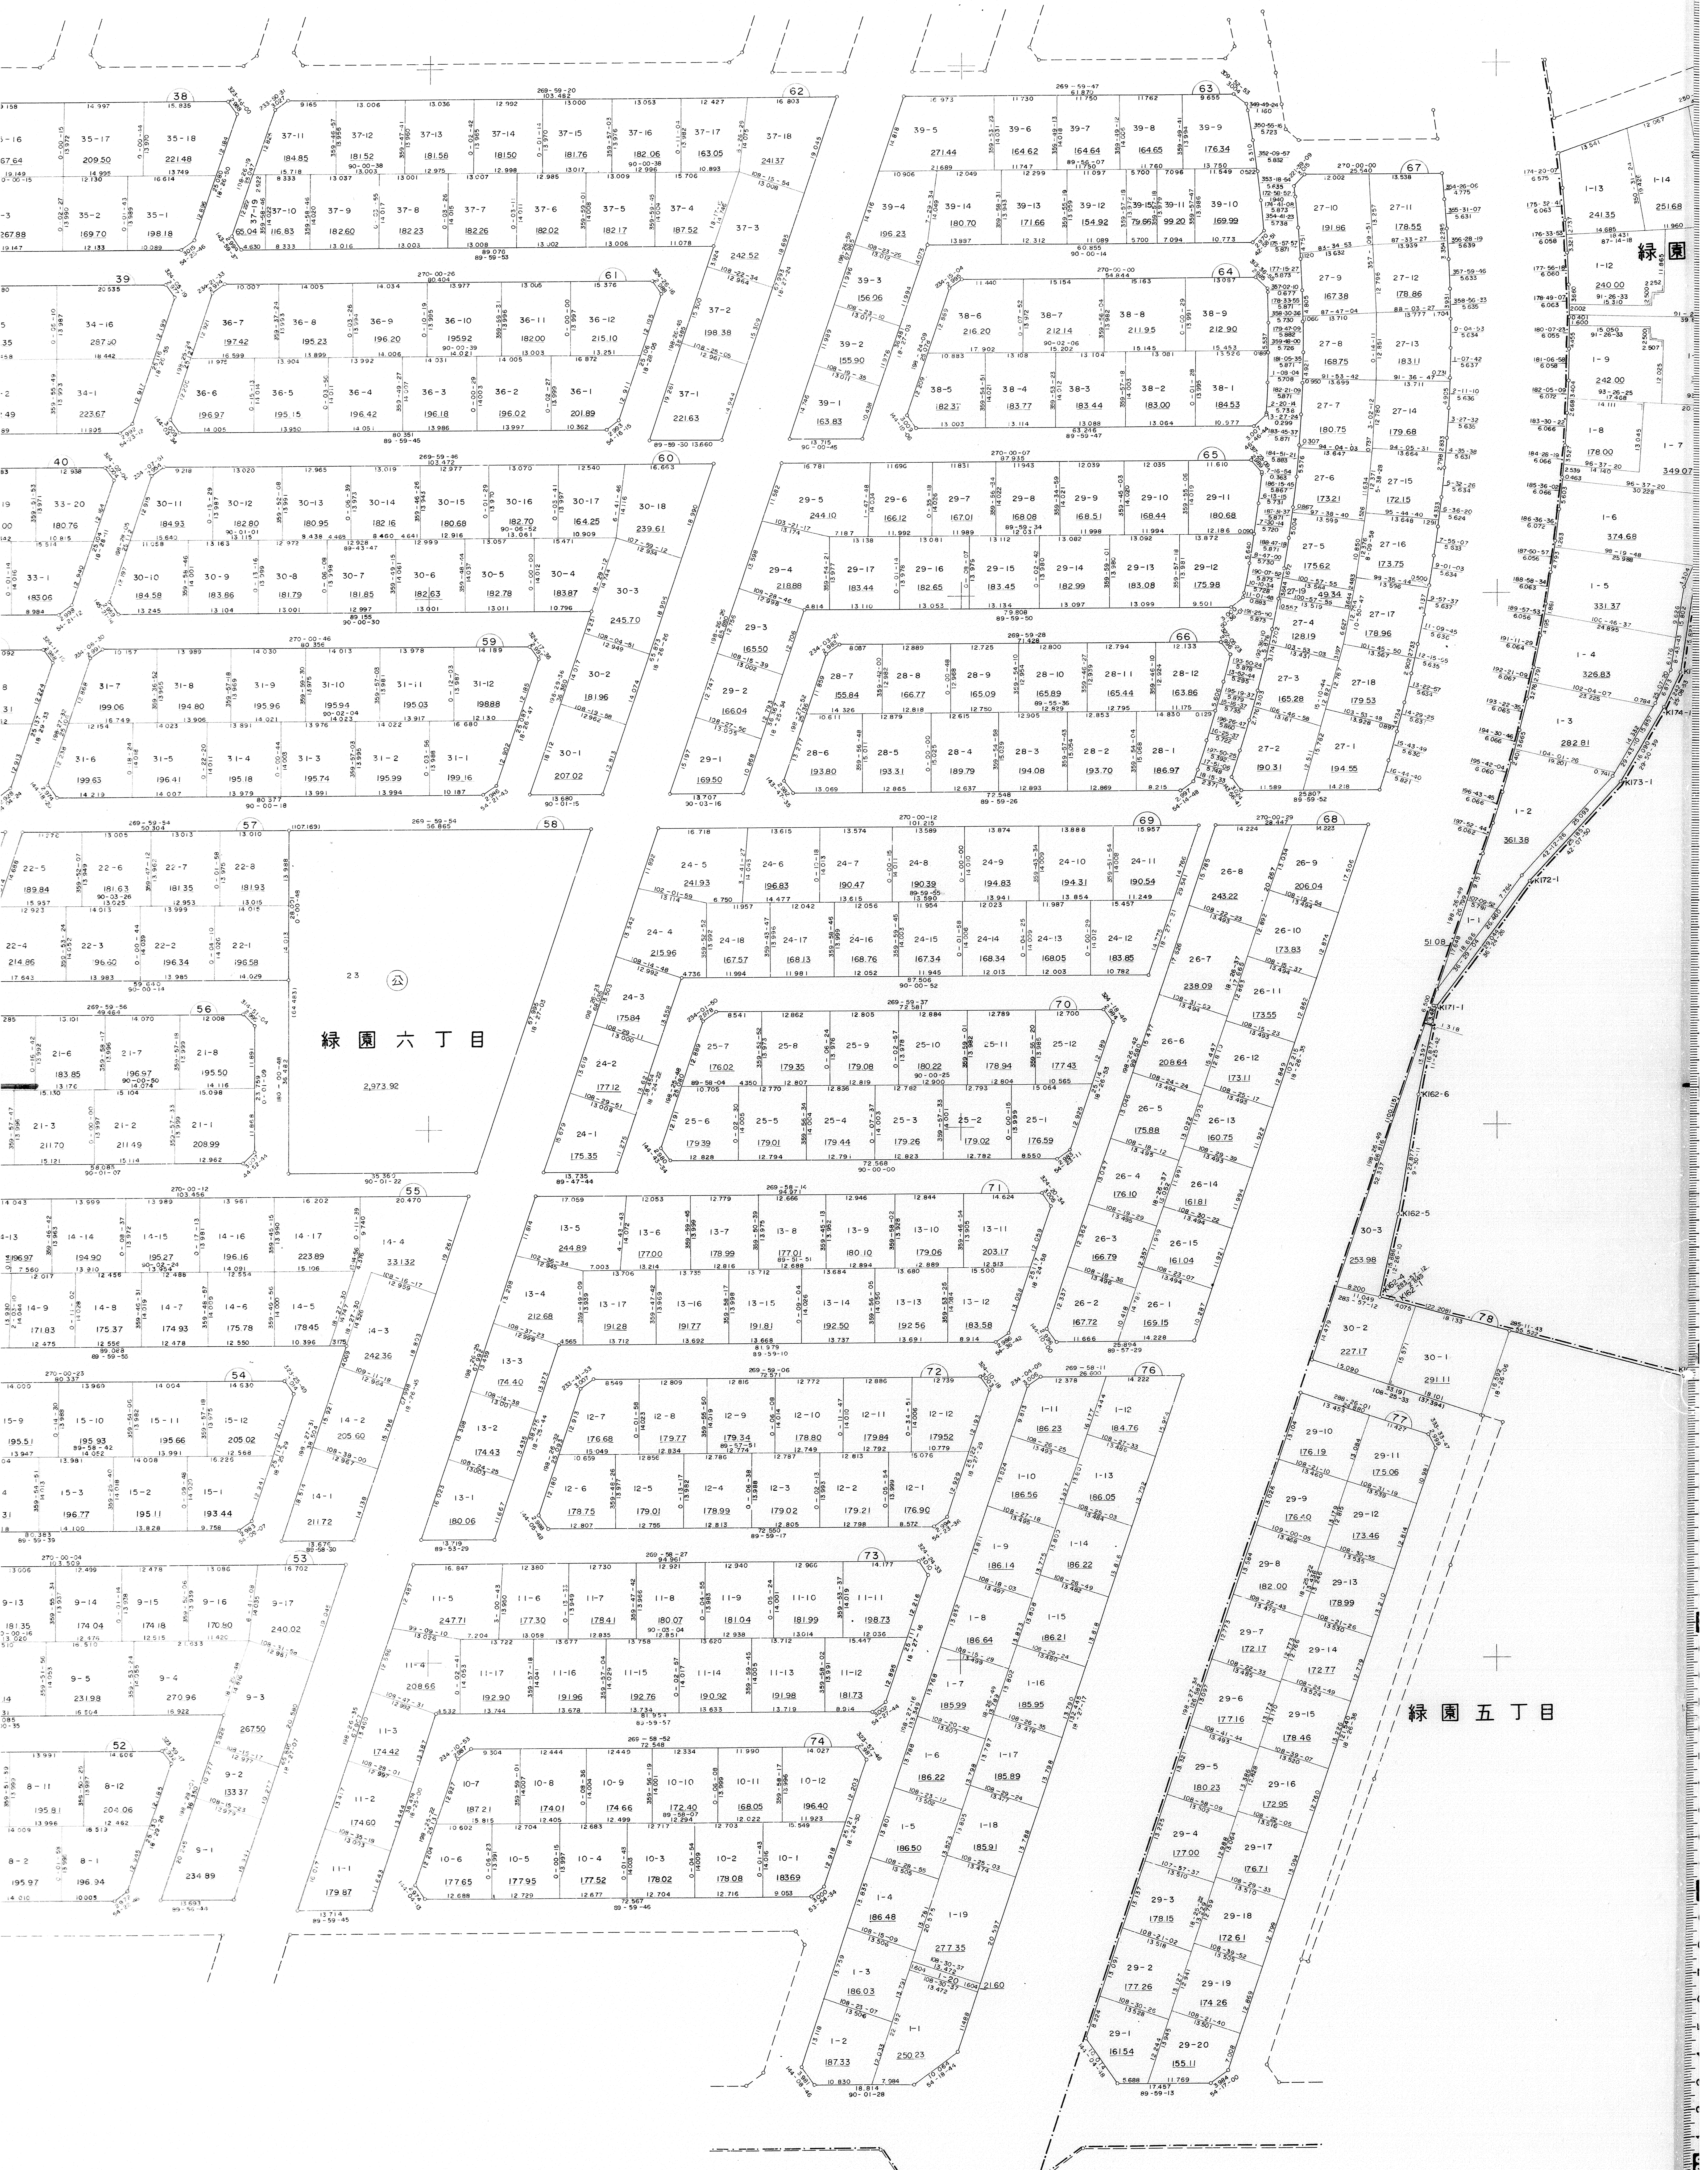

緑園六丁目

2,373.92



緑園五丁目

Y=27000

Y=27700

Y=27600



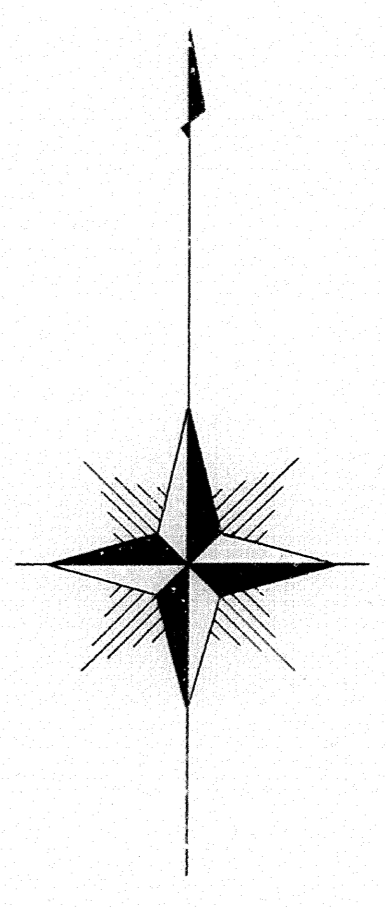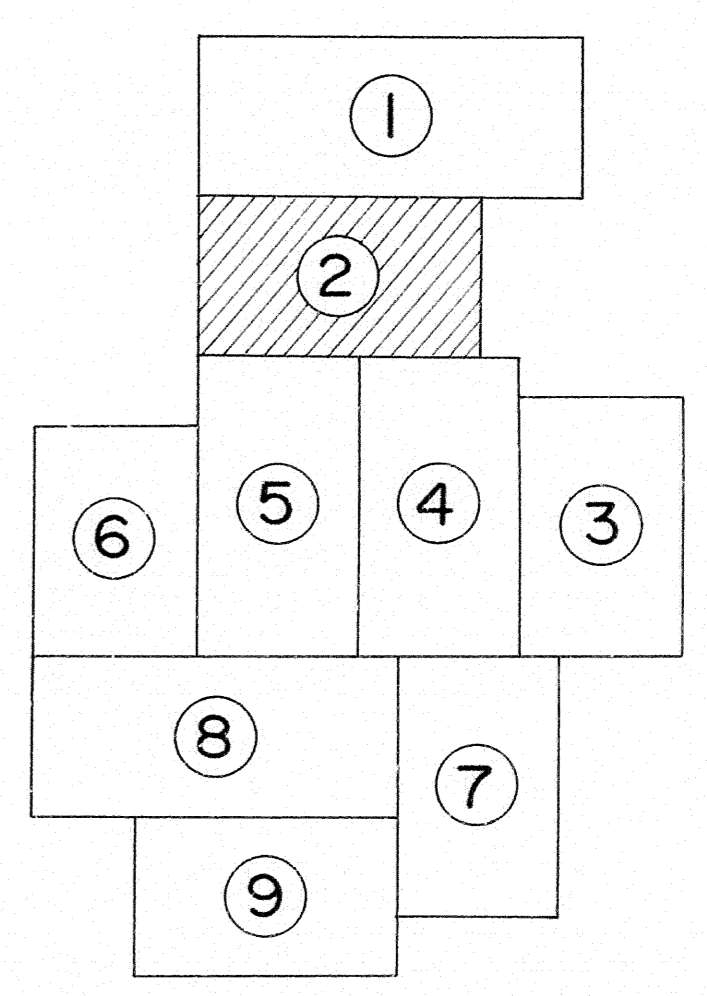

緑園五丁目

緑園七丁目

Y-2700

Y-2700